


H225210011004E

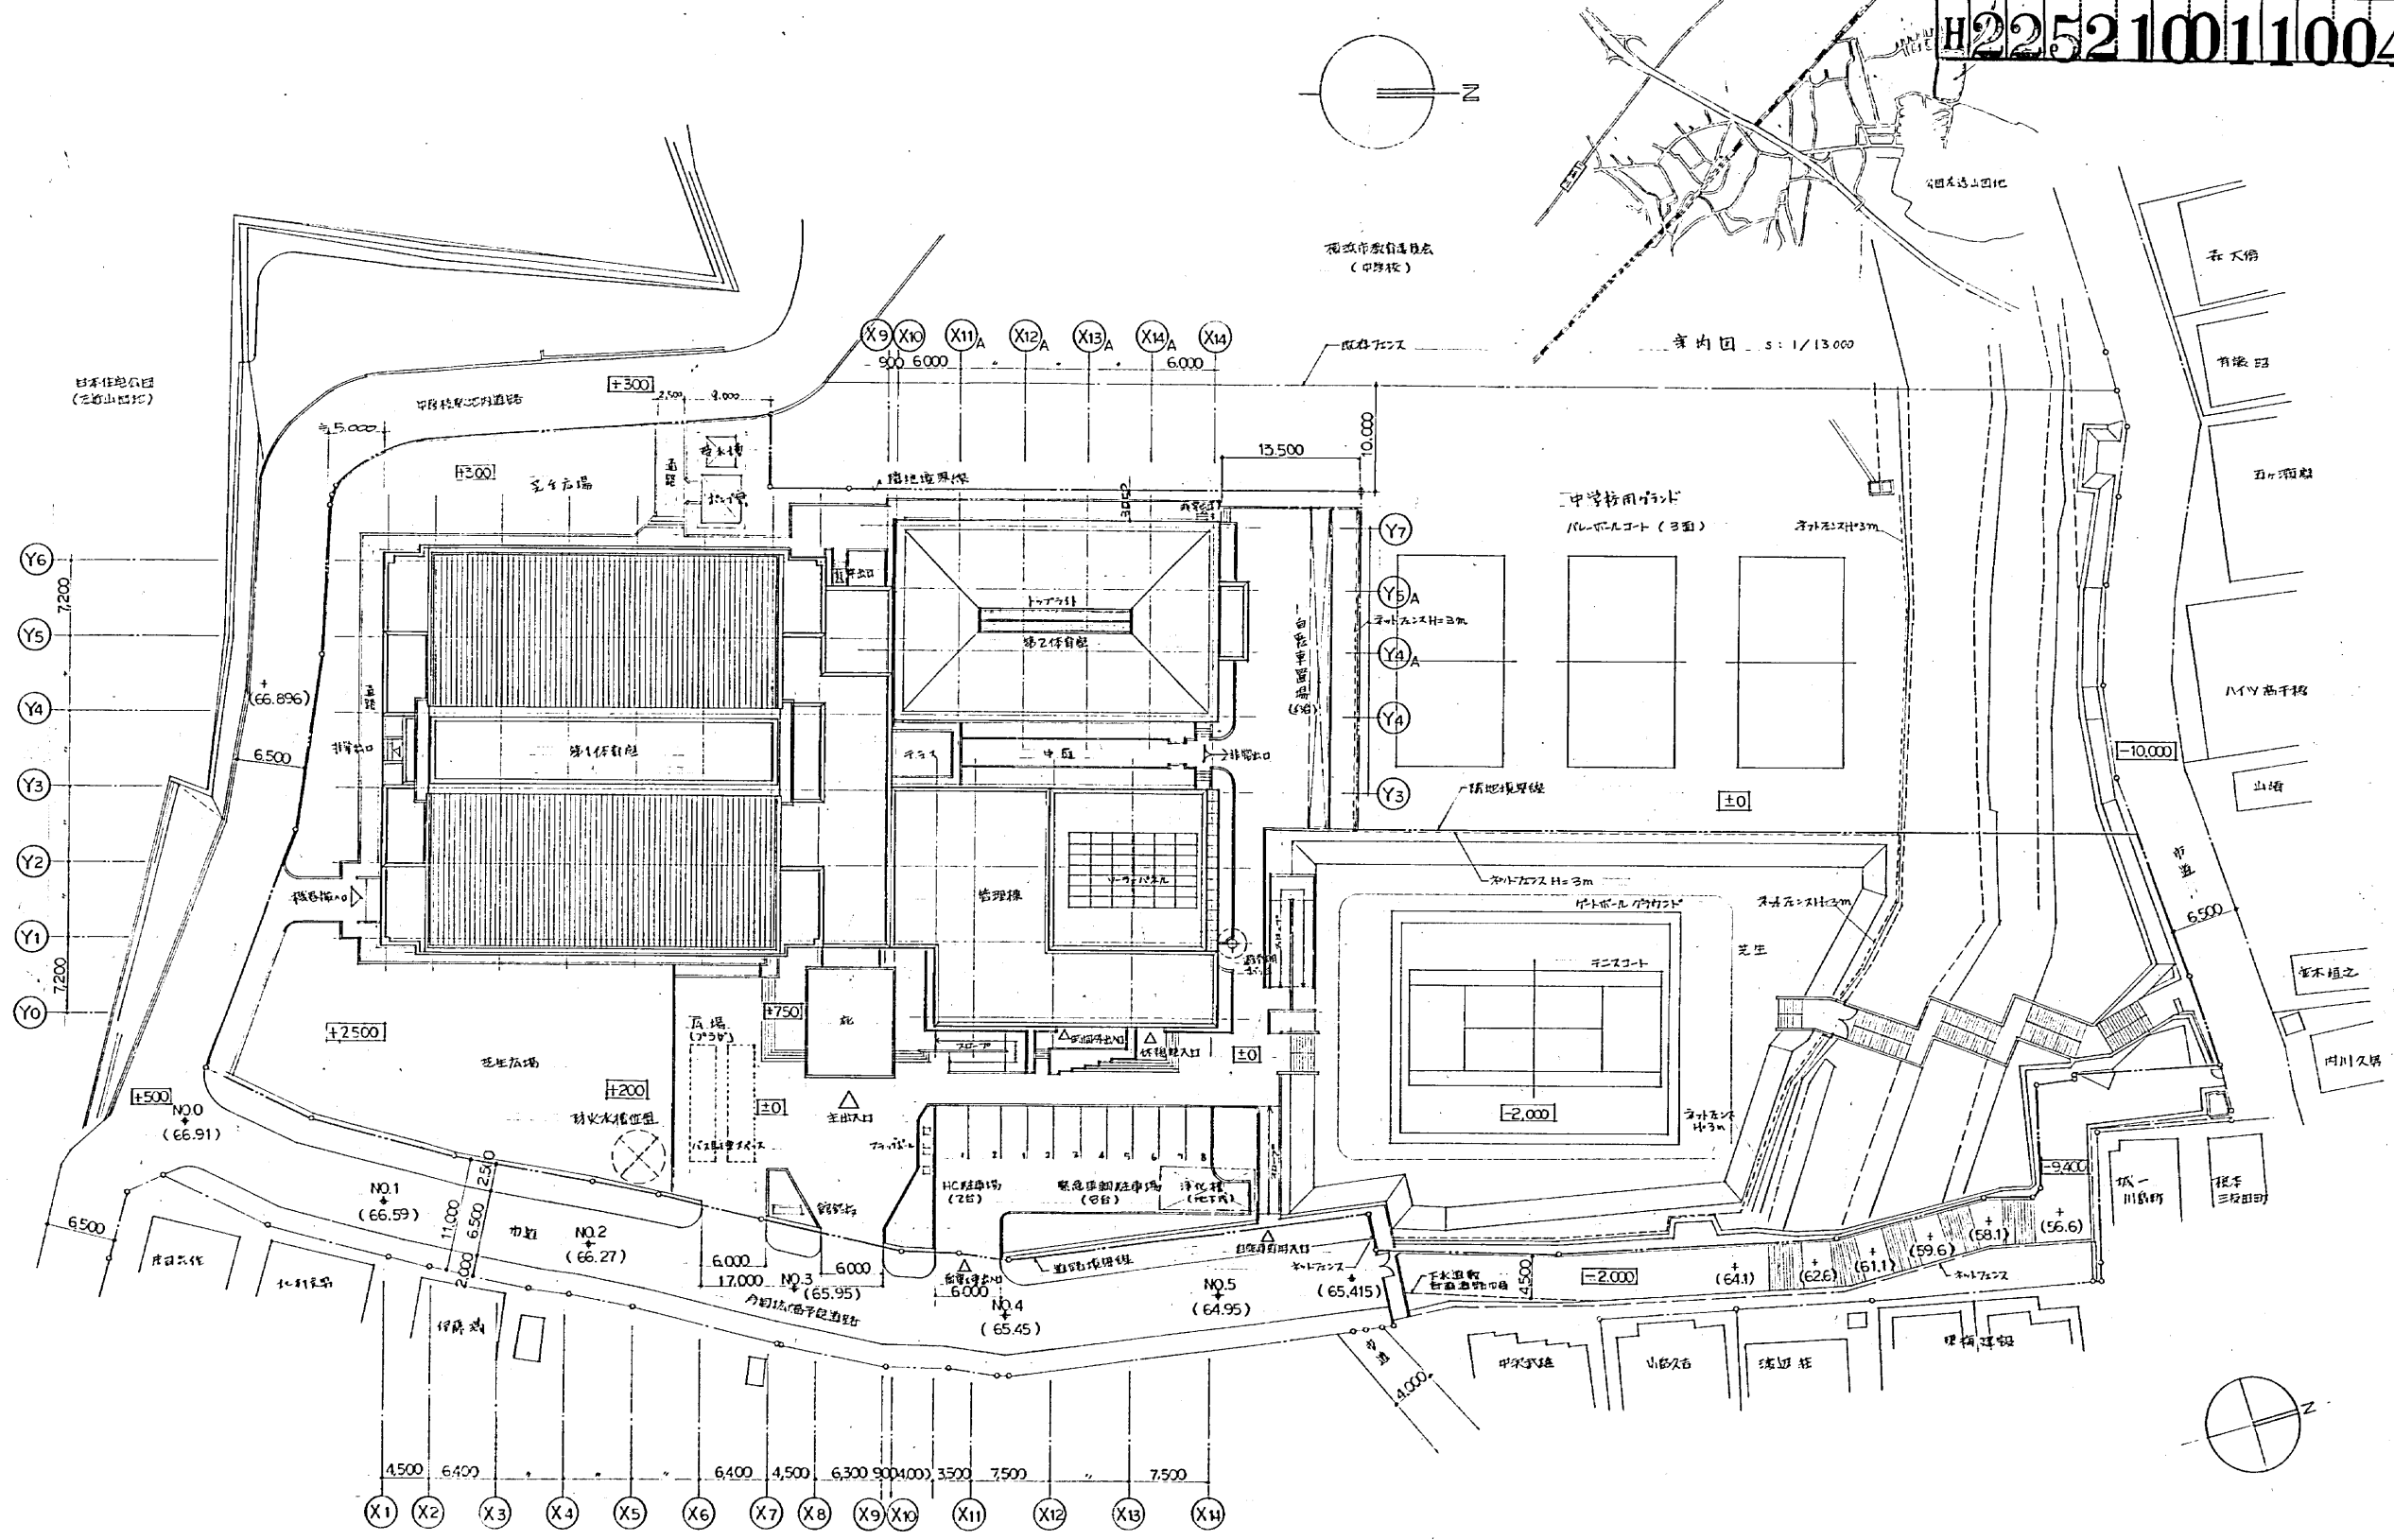

建築面積	3,120.42	m ²
1階床面積	2,461.50	m ²
2階床面積	605.60	m ²
延床面積	3,067.10	m ²

 図番 A-04 図名 敷地計画 縮尺 1/200
 横浜市建築局


竣工図



H2252100110107

11-1/2

11-2/2

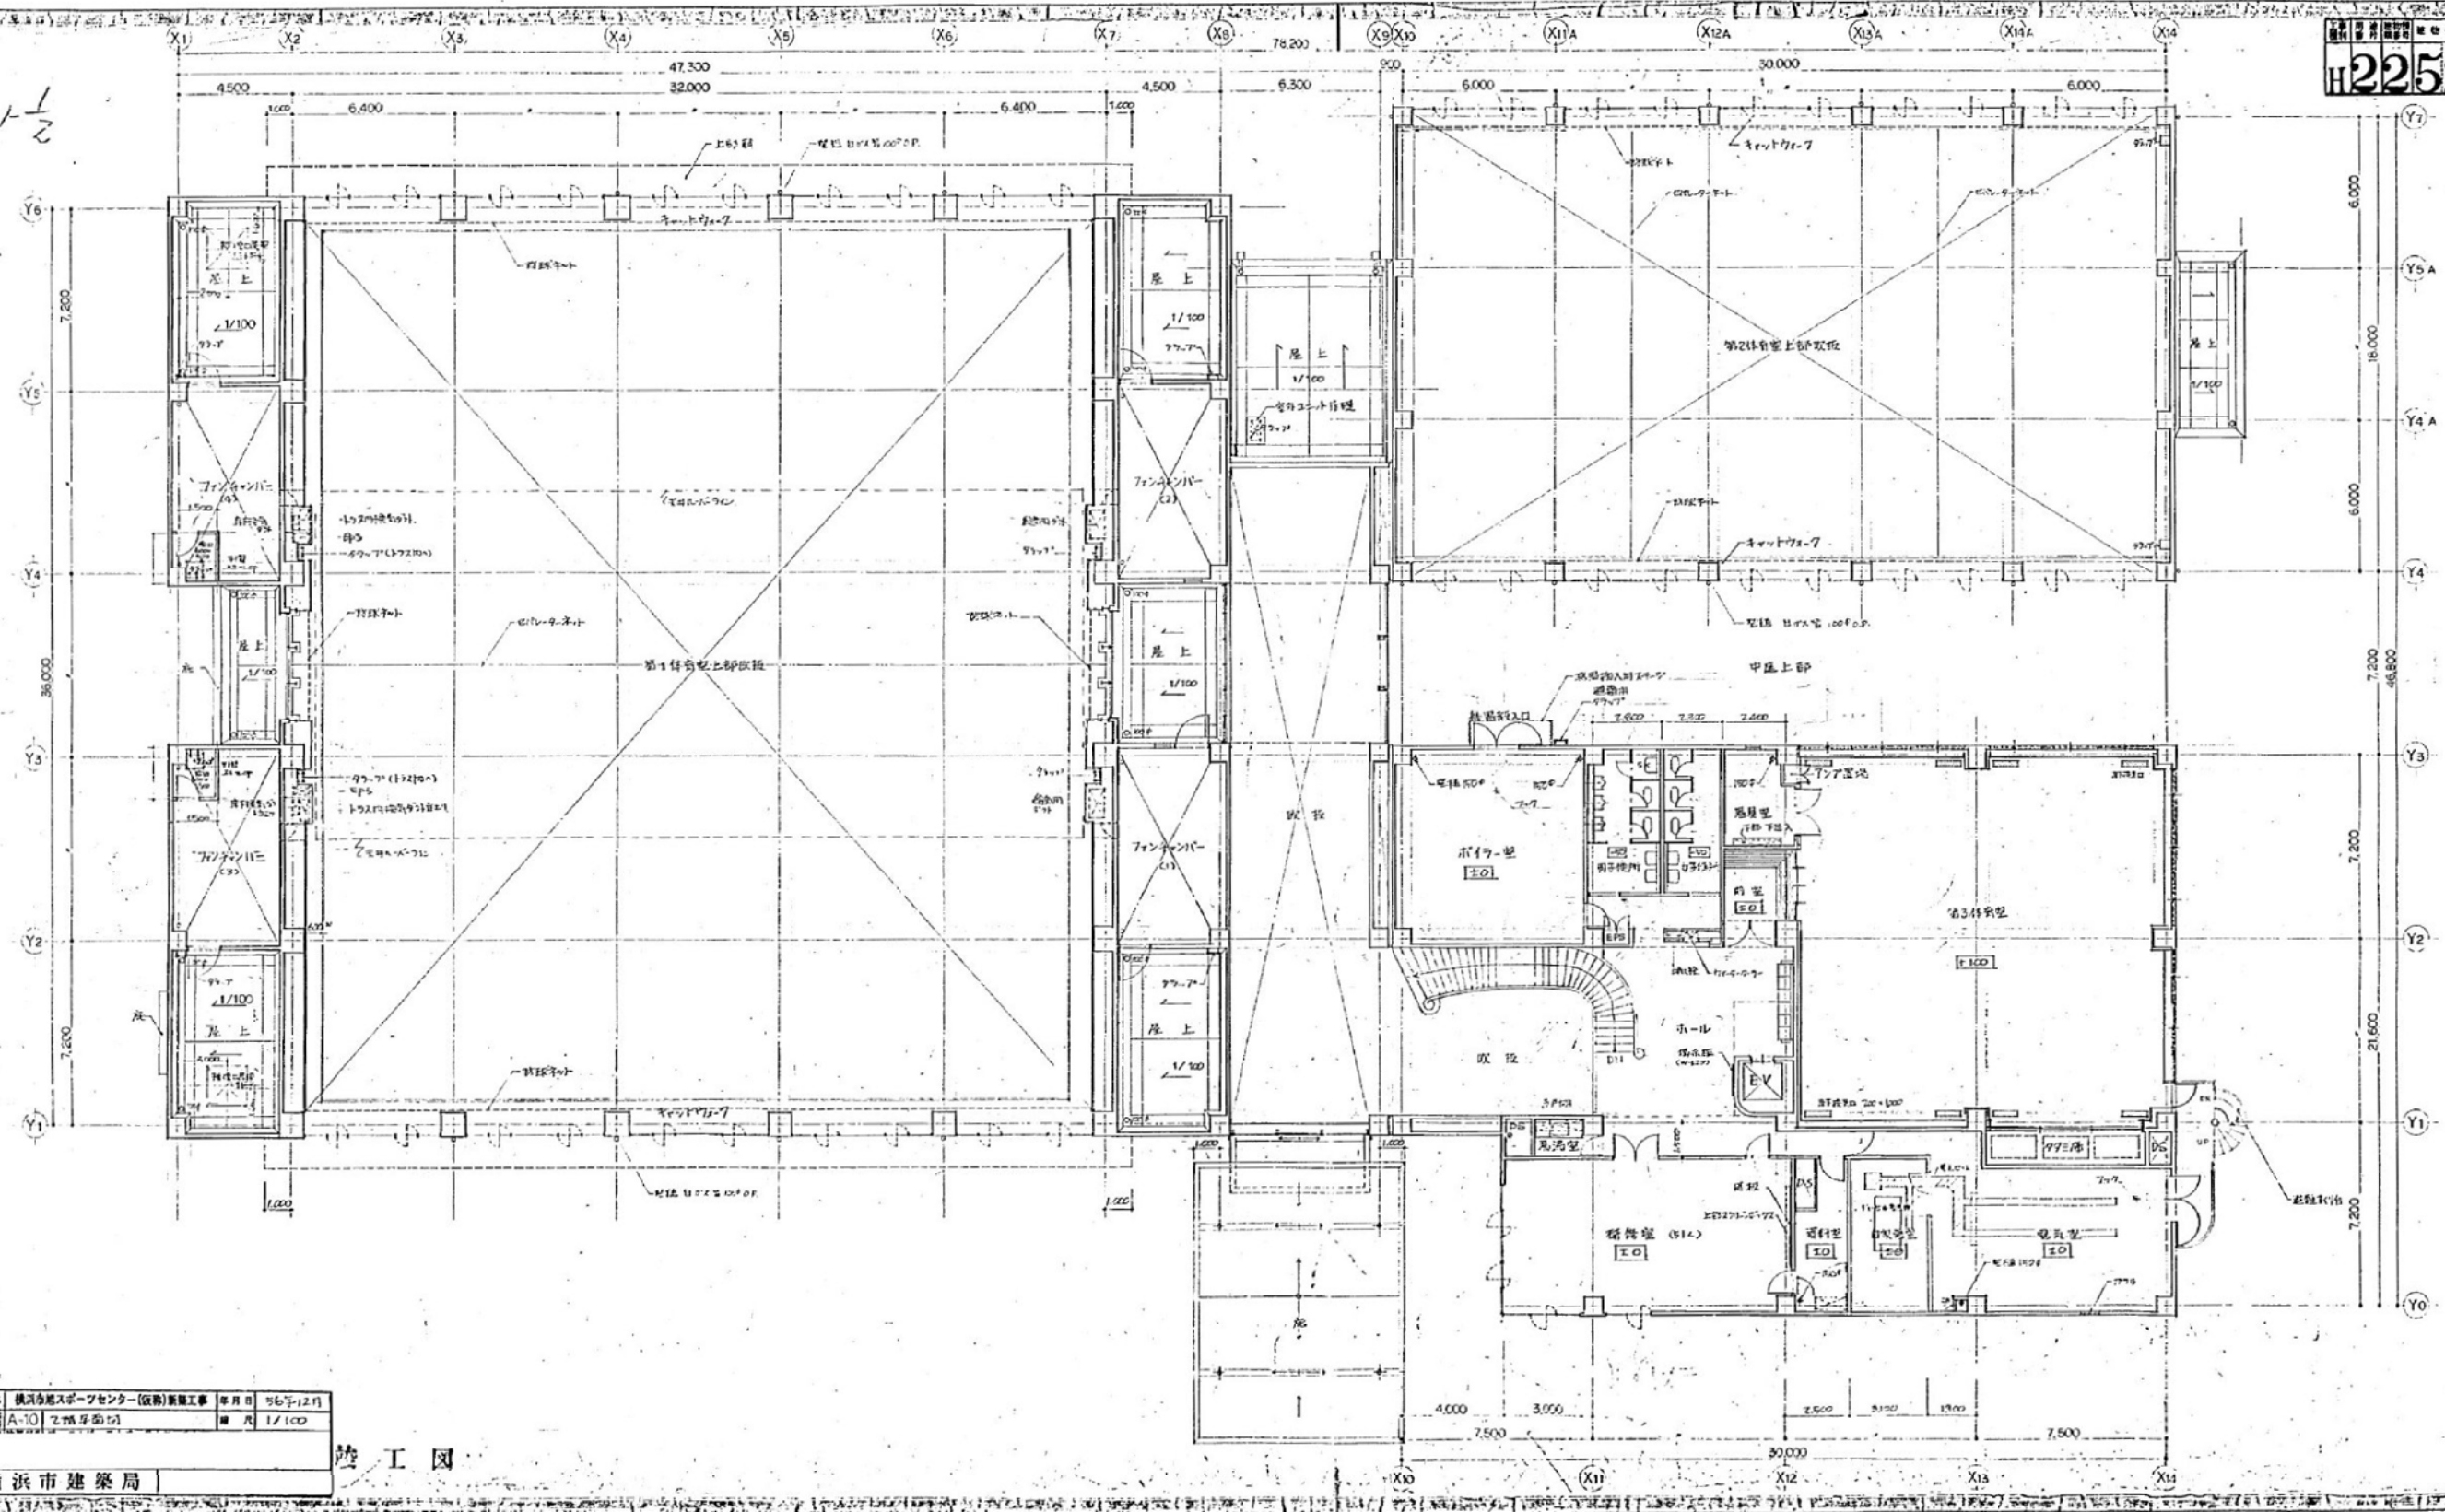

図名	A-10 2階平面図	比例尺	1/100
横浜市建築局			

竣工図