

排水凡例

記号	名称
○	排水機
—	排水管
U	U型側溝
L	L型側溝

循環凡例

記号	名称
→	循環配管
→	吸込配管
→	吐出ノズル
→	片流配管
→	仕切り弁

給水凡例


記号	名称
●	止水栓
—	給水管
□	取水栓

電気凡例


記号	名称
—	分電盤
—	配線
○	ハンドホール
◇	照明灯

施設凡例



記号	名称
▲	シンパングー錠
▲	防犯錠
▲	シャッター錠
□	引き戸錠

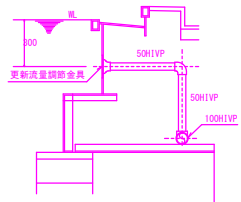

配管断面図 (改修後) S-1/20

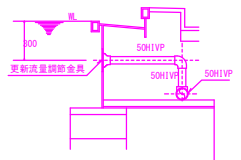


配管断面図 (改修後) S-1/20

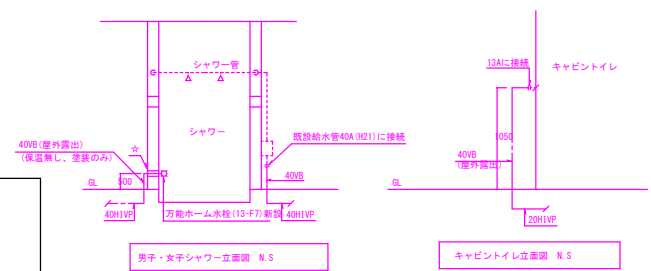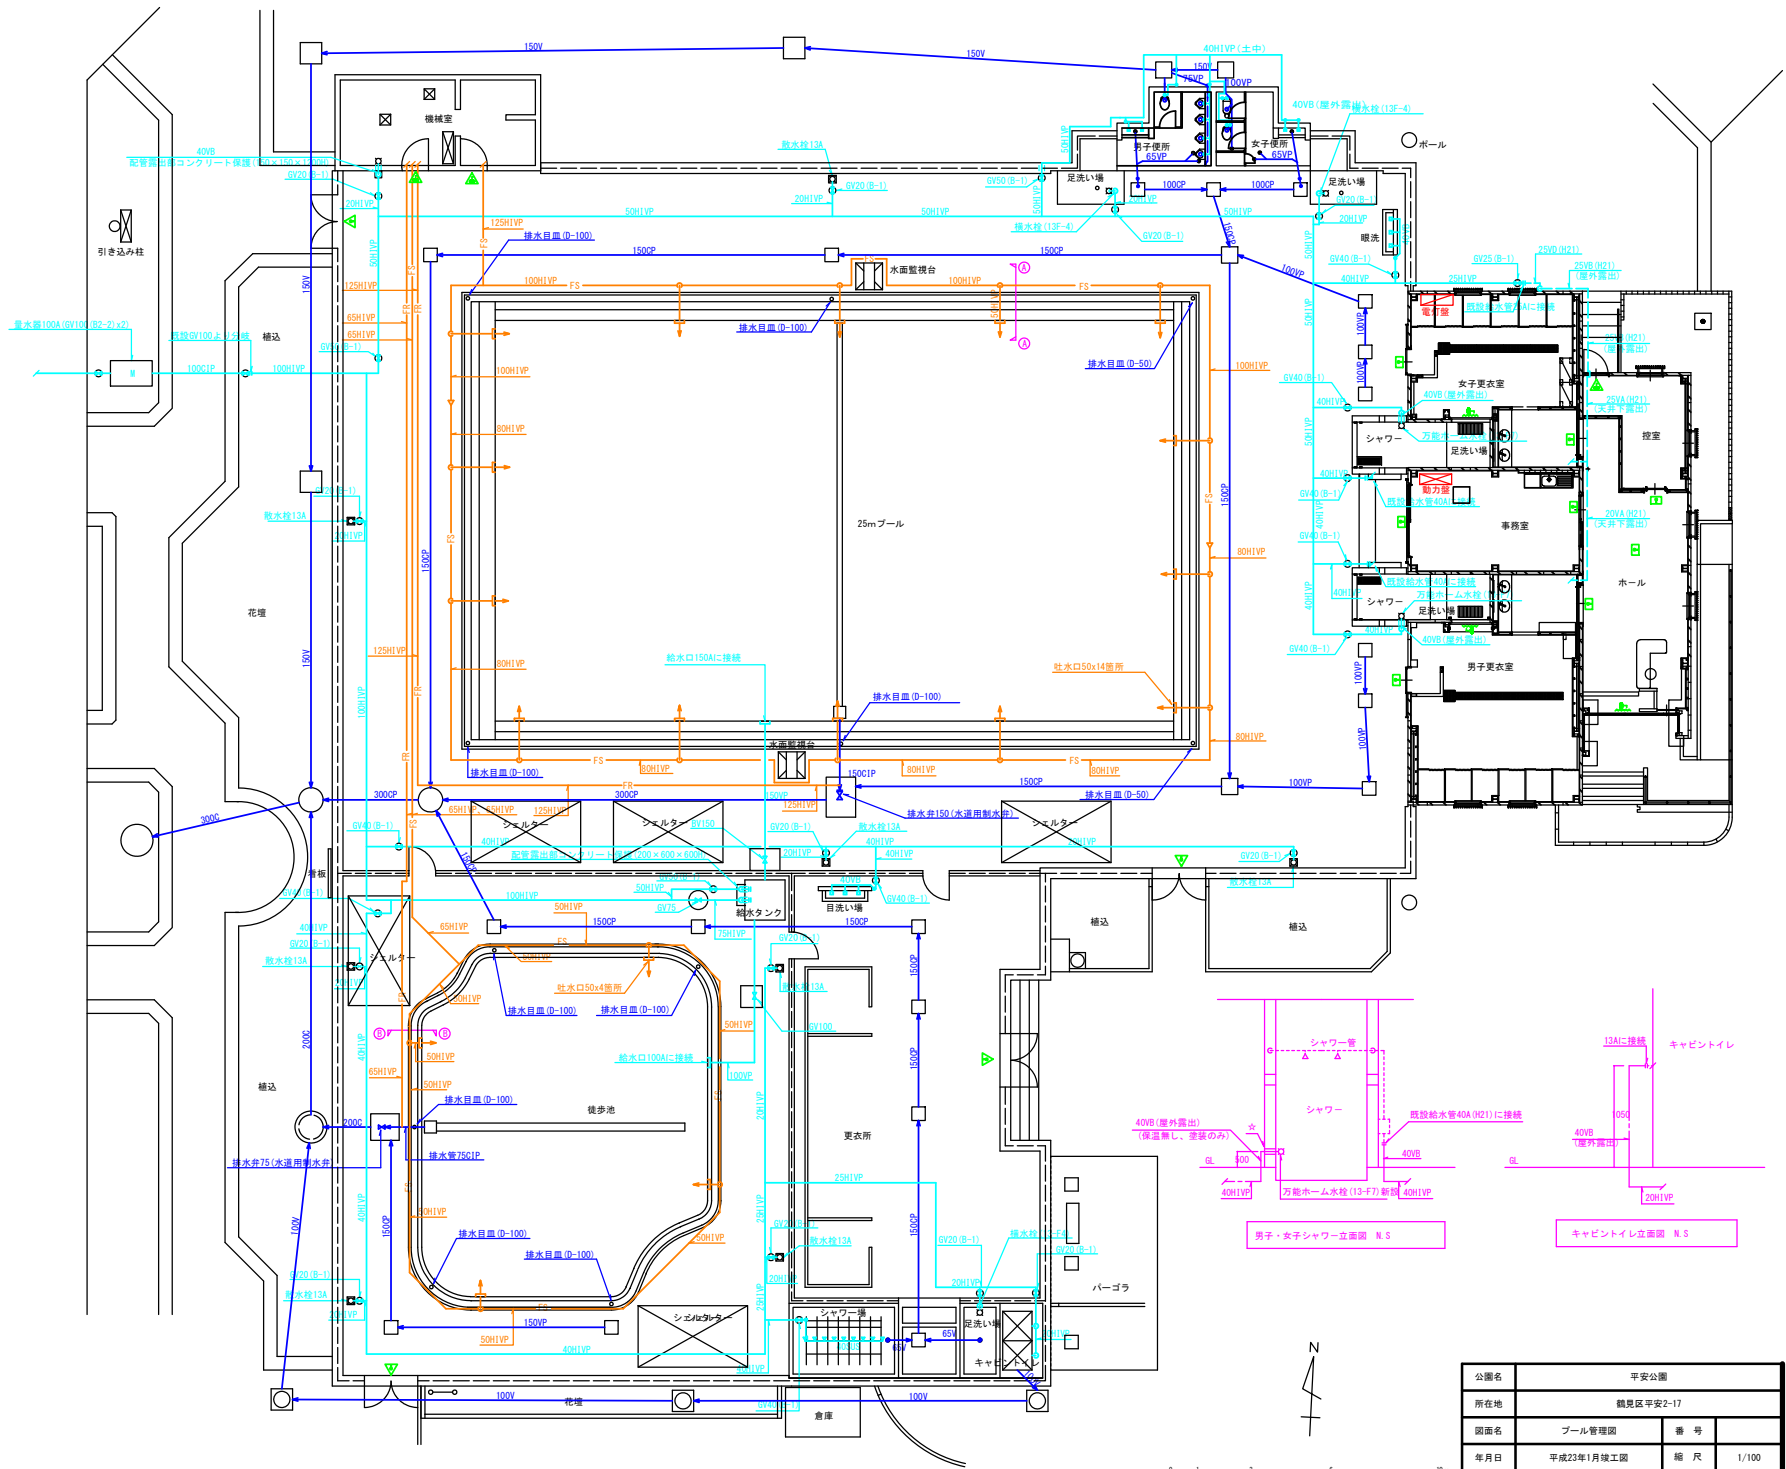

男子・女子シャワー立面図 N.S

キャビントイレ立面図 N.S

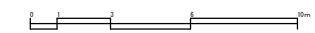

公開名	平安公園		
所在地	鶴見区平安2-17		
図面名	プール管理図	番 号	
年月日	平成23年1月竣工図	縮 尺	1/100
環境創造局 北部公園緑地事務所			