


工事種別	用途	建物種別	建物固有番号	施設番号	図面種類	図面固有番号	特記
Ⅱ	2	5	8	0	4	0	0
0	0	2	1	0	0	2	F

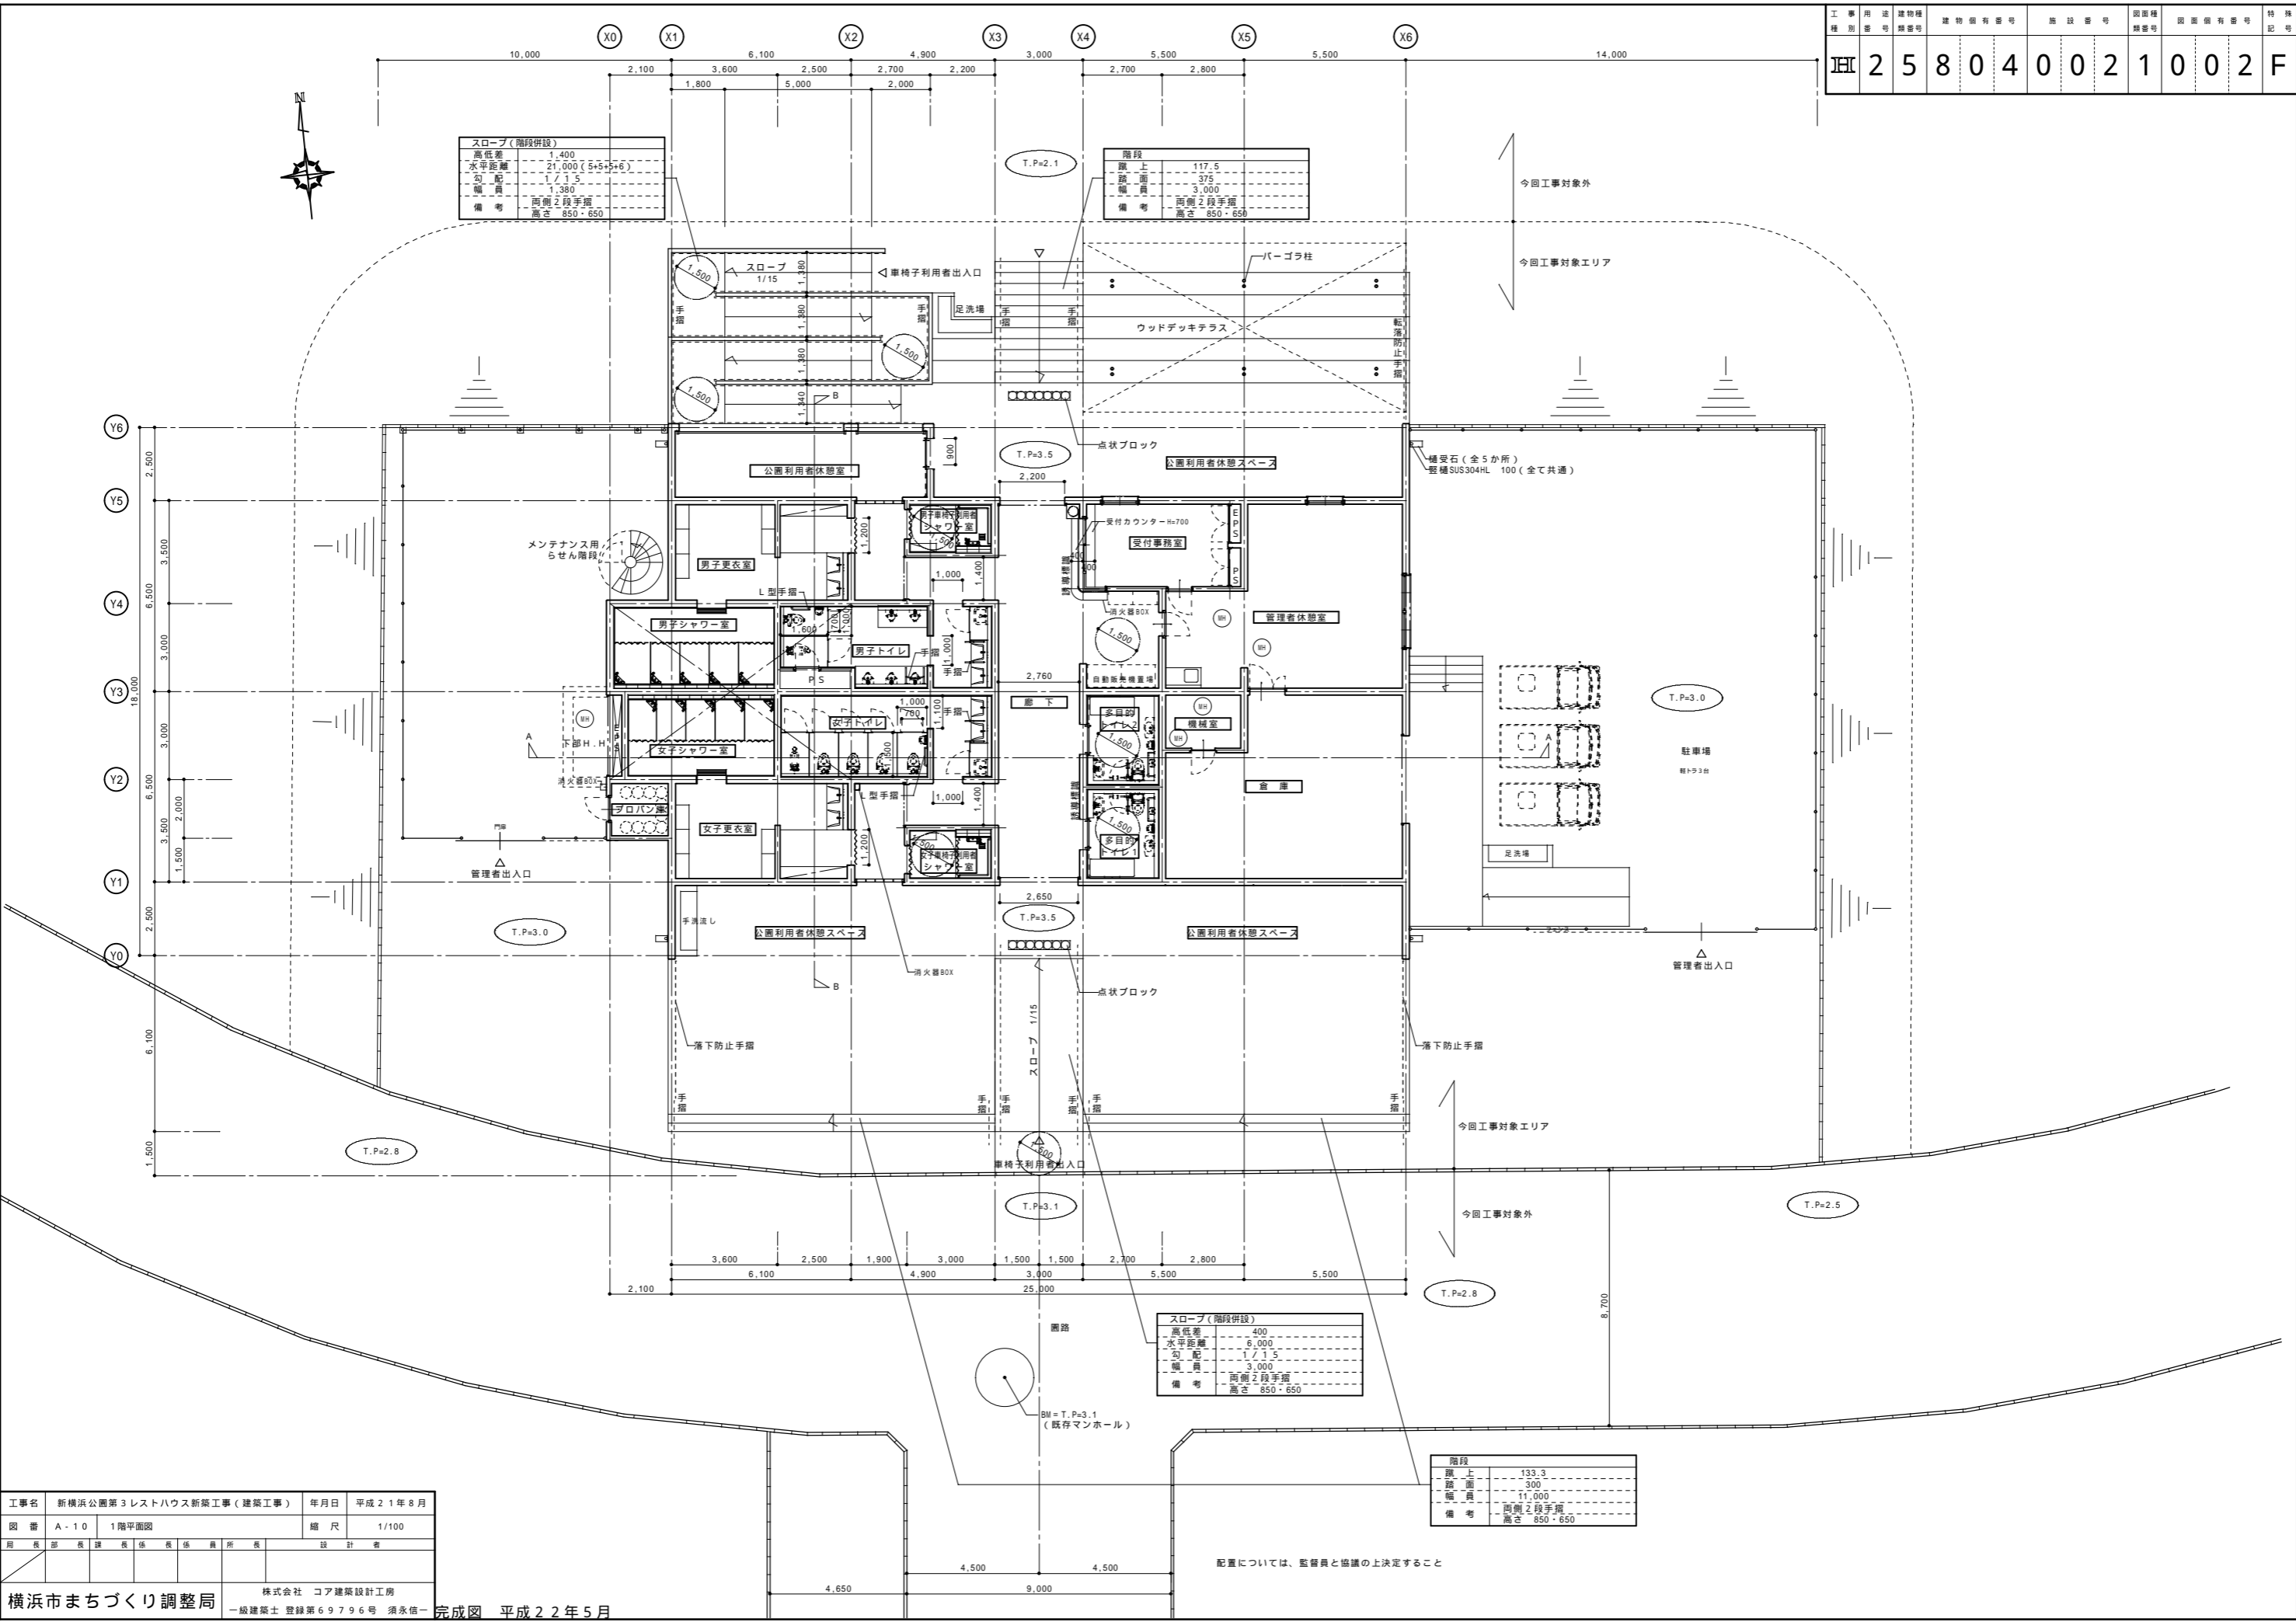

スロープ(階段併設)

高低差	1,400
水平距離	21,000(5+5+5+6)
勾配	1/15
幅員	1,380
備考	両側2段手摺 高さ 850・650

階段

段上	117.5
段下	3.75
幅員	3,000
備考	両側2段手摺 高さ 850・650

スロープ(階段併設)

高低差	400
水平距離	6,000
勾配	1/15
幅員	3,000
備考	両側2段手摺 高さ 850・650

階段

段上	133.3
段下	300
幅員	11,000
備考	両側2段手摺 高さ 850・650

工事名	新横浜公園第3レストハウス新築工事(建築工事)	年月日	平成21年8月
図番	A-10	1階平面図	縮尺 1/100
部長		課長	
係長		係長	
員		員	
設計者	株式会社 コア建築設計工房		
横浜市まちづくり調整局 一級建築士登録第69796号 須永慎一 完成図 平成22年5月			

配置については、監督員と協議の上決定すること