




中2階平面図 1/200

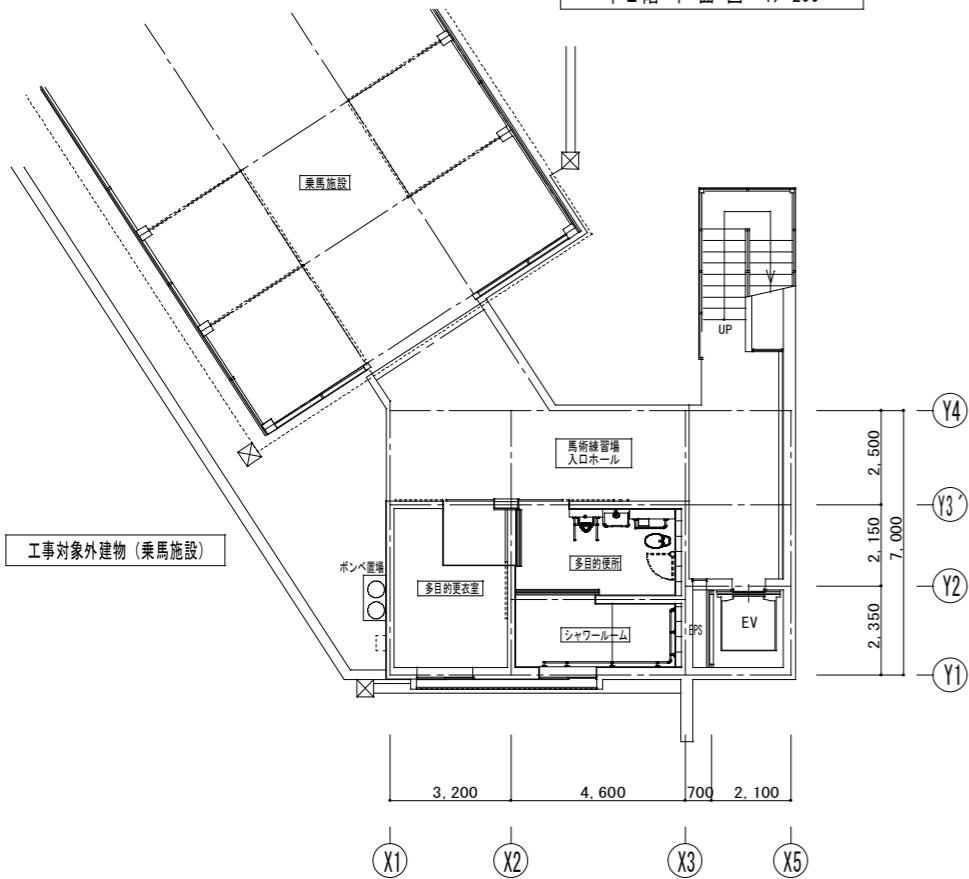

1階平面図 1/200

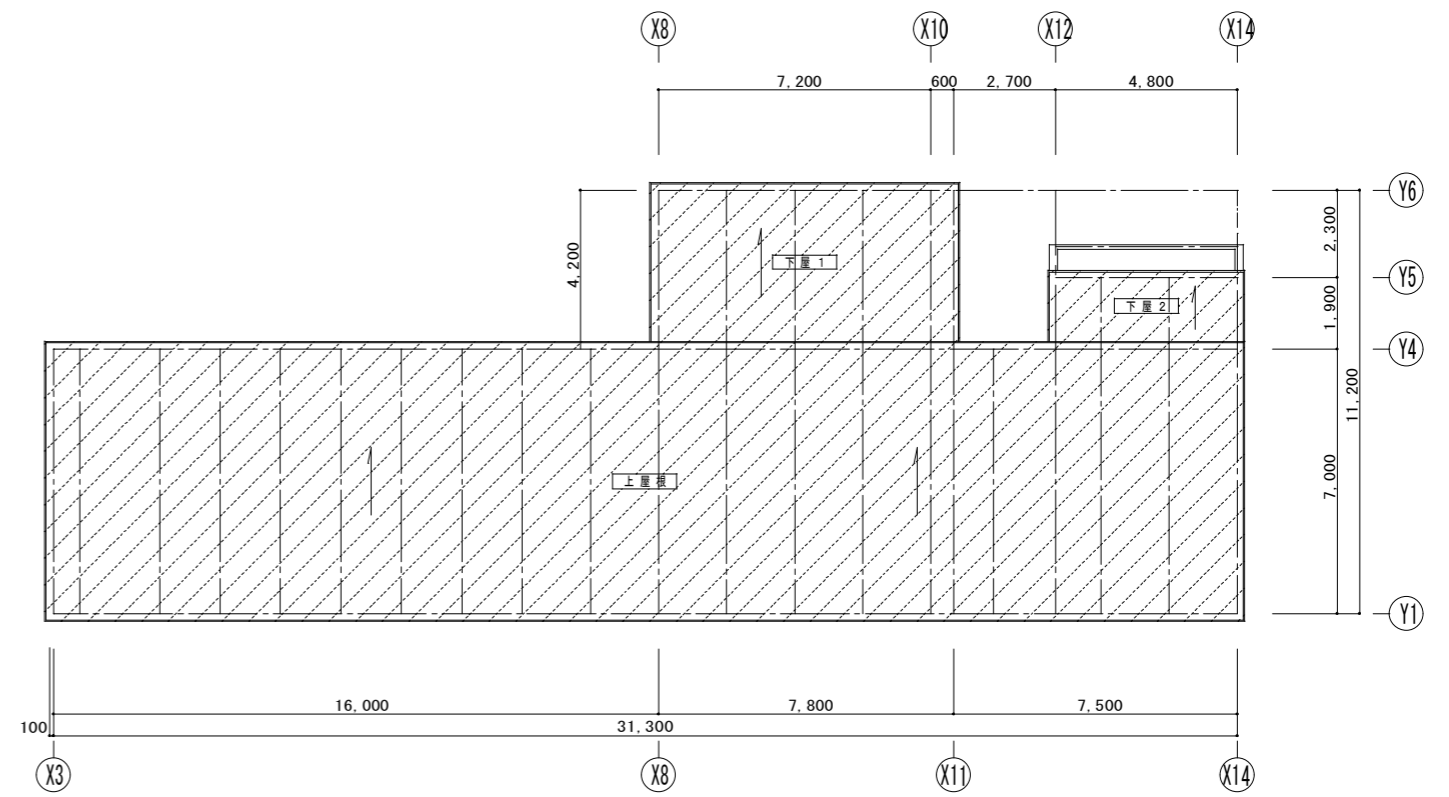

屋根伏せ図 1/200

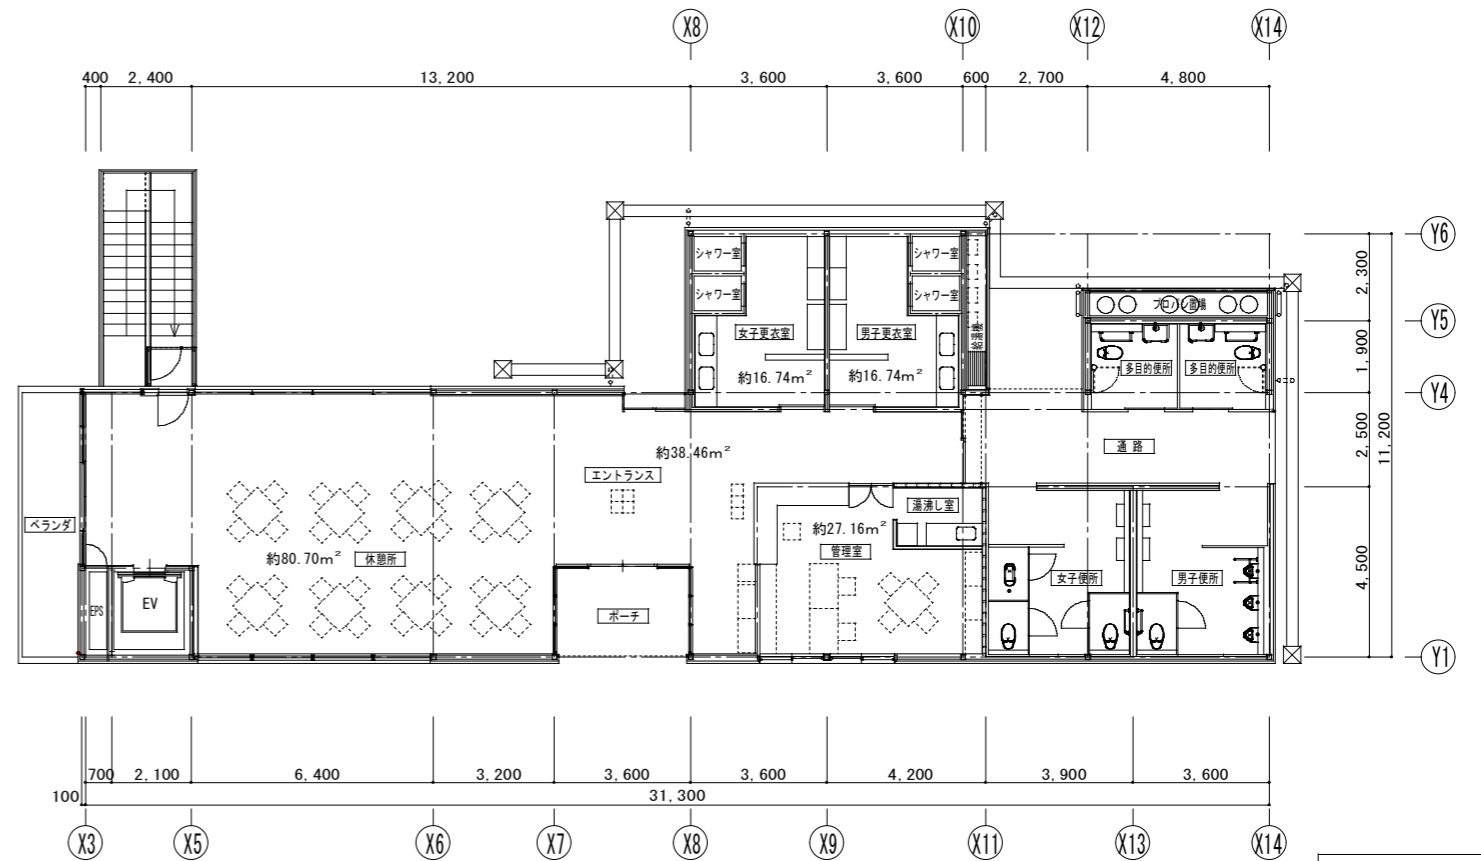

2階平面図 1/200

完成図

令和7年1月