


<サブトラック> <桜山運動場> <桜山運動場> <中央広場> <中央広場>
 <事務所（青少年野外活動センター）>
 <テニスコート1> <テニスコート2> <野球場>
 <テニスコート> <旧バレー多目的> <第二レストハウス> <第二レスト南側> <第二レスト北側>

ポール塗装 1
 SP更新 2
 SP更新 2
 SP更新 3-1
 SP更新 3-2
 SP更新・ポール・基礎更新 4
 SP更新・ポール塗装 5
 SP更新 6
 7
 SP更新 8
 9
 ポール塗装 10
 SP更新 11


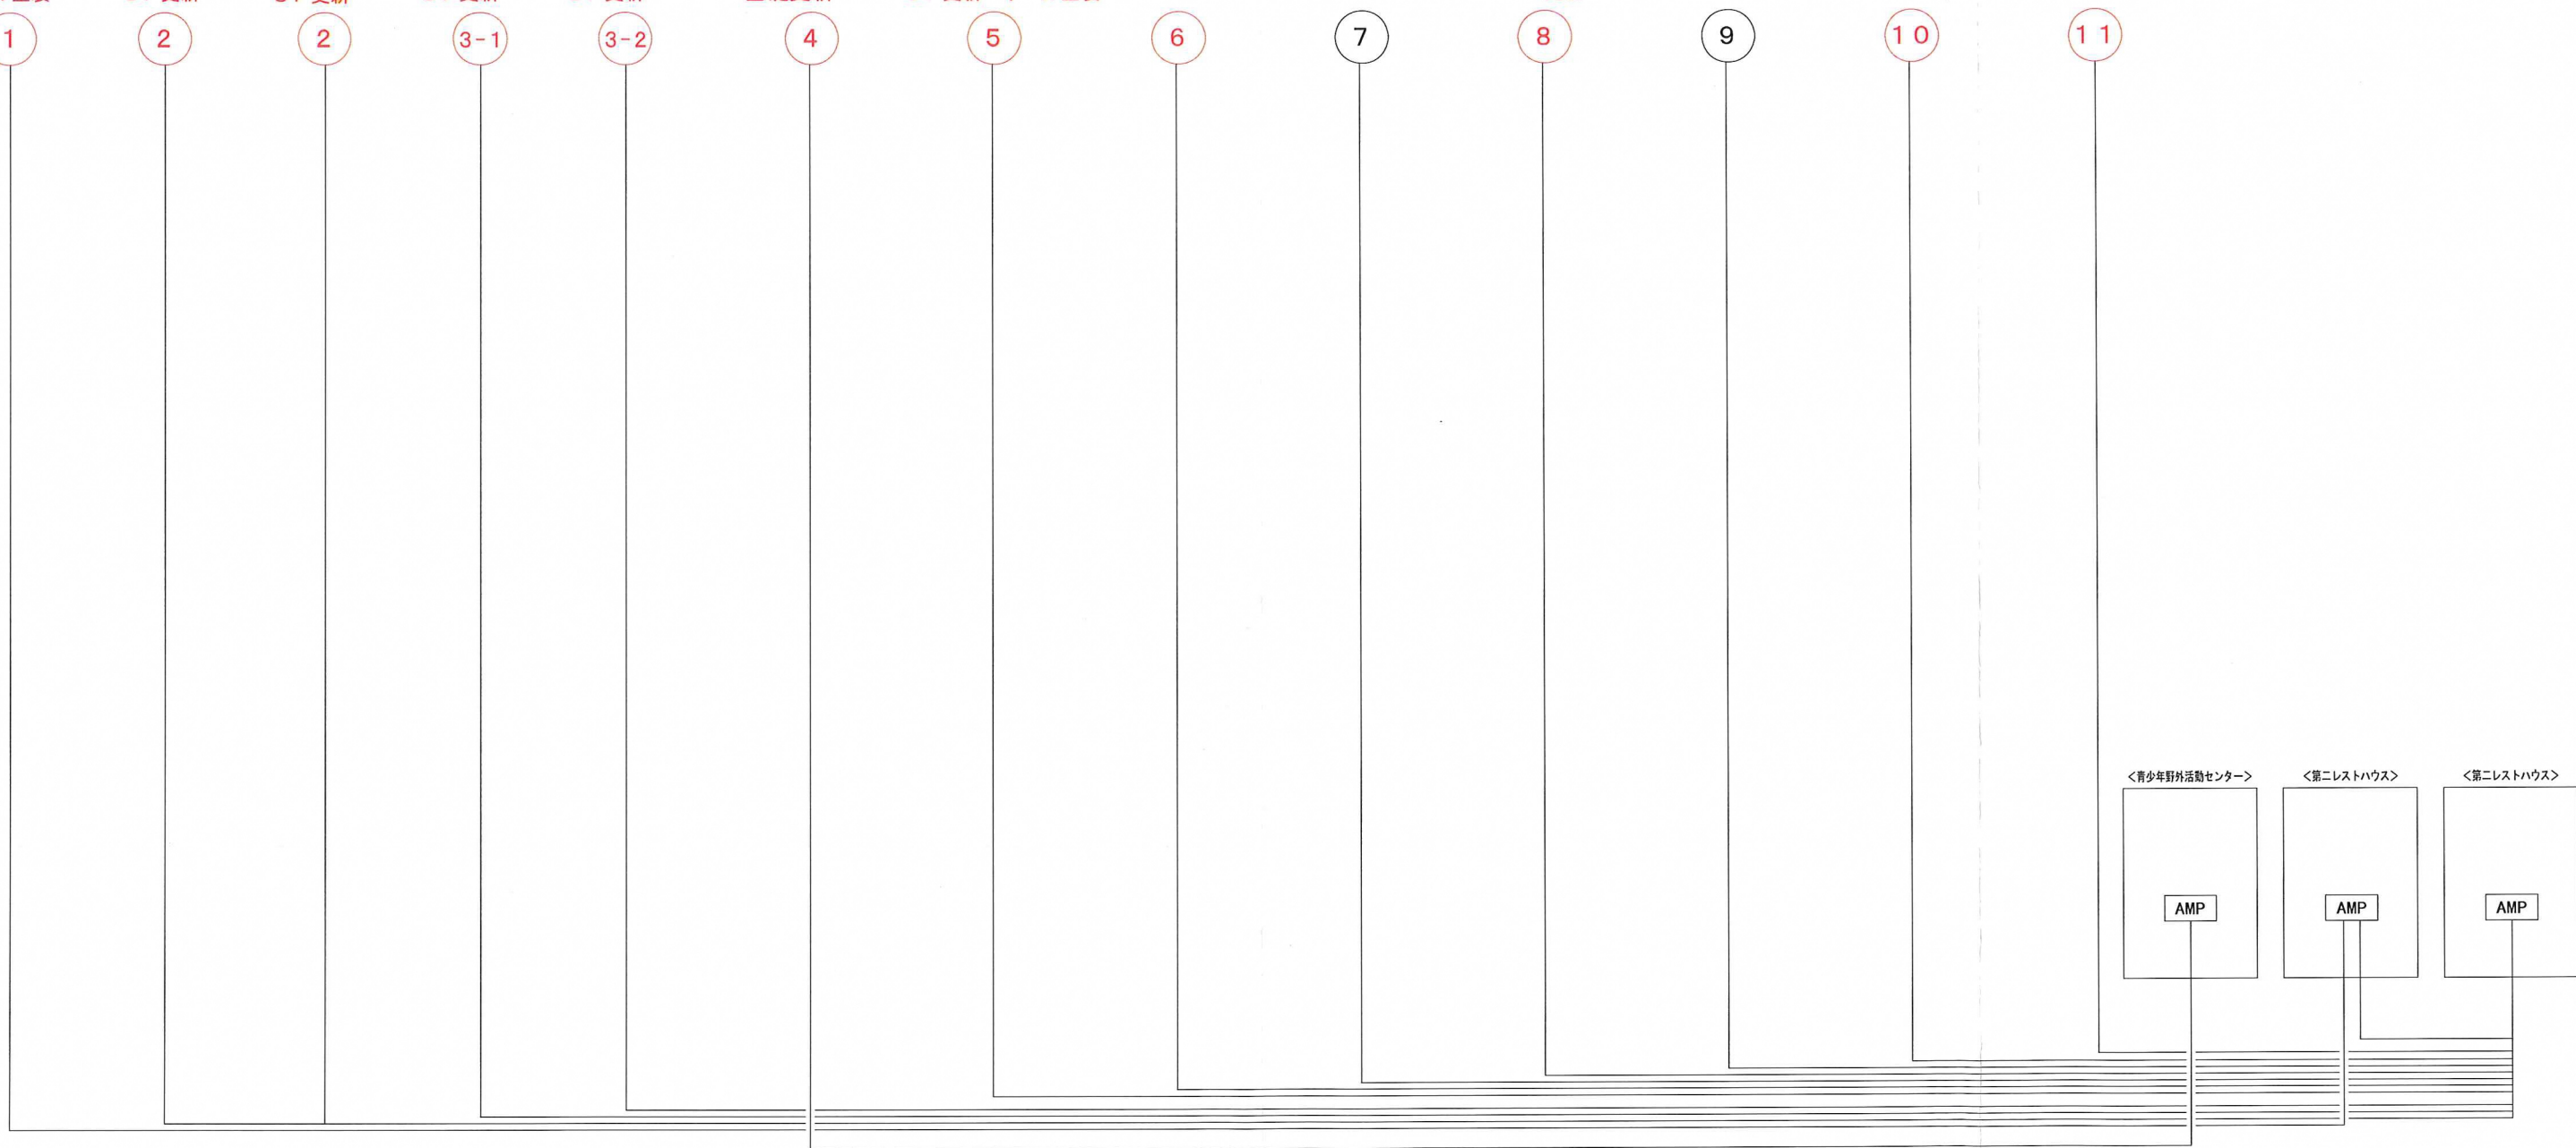


屋外放送システム系統図

完成図

工事名	三ツ沢公園ほか1公園放送設備改良工事		
図面名	屋外放送システム系統図		
竣工年月	平成29年	3月	
縮尺	—	図面番号	E-03
株式会社 ESC			

(三ツ沢公園)

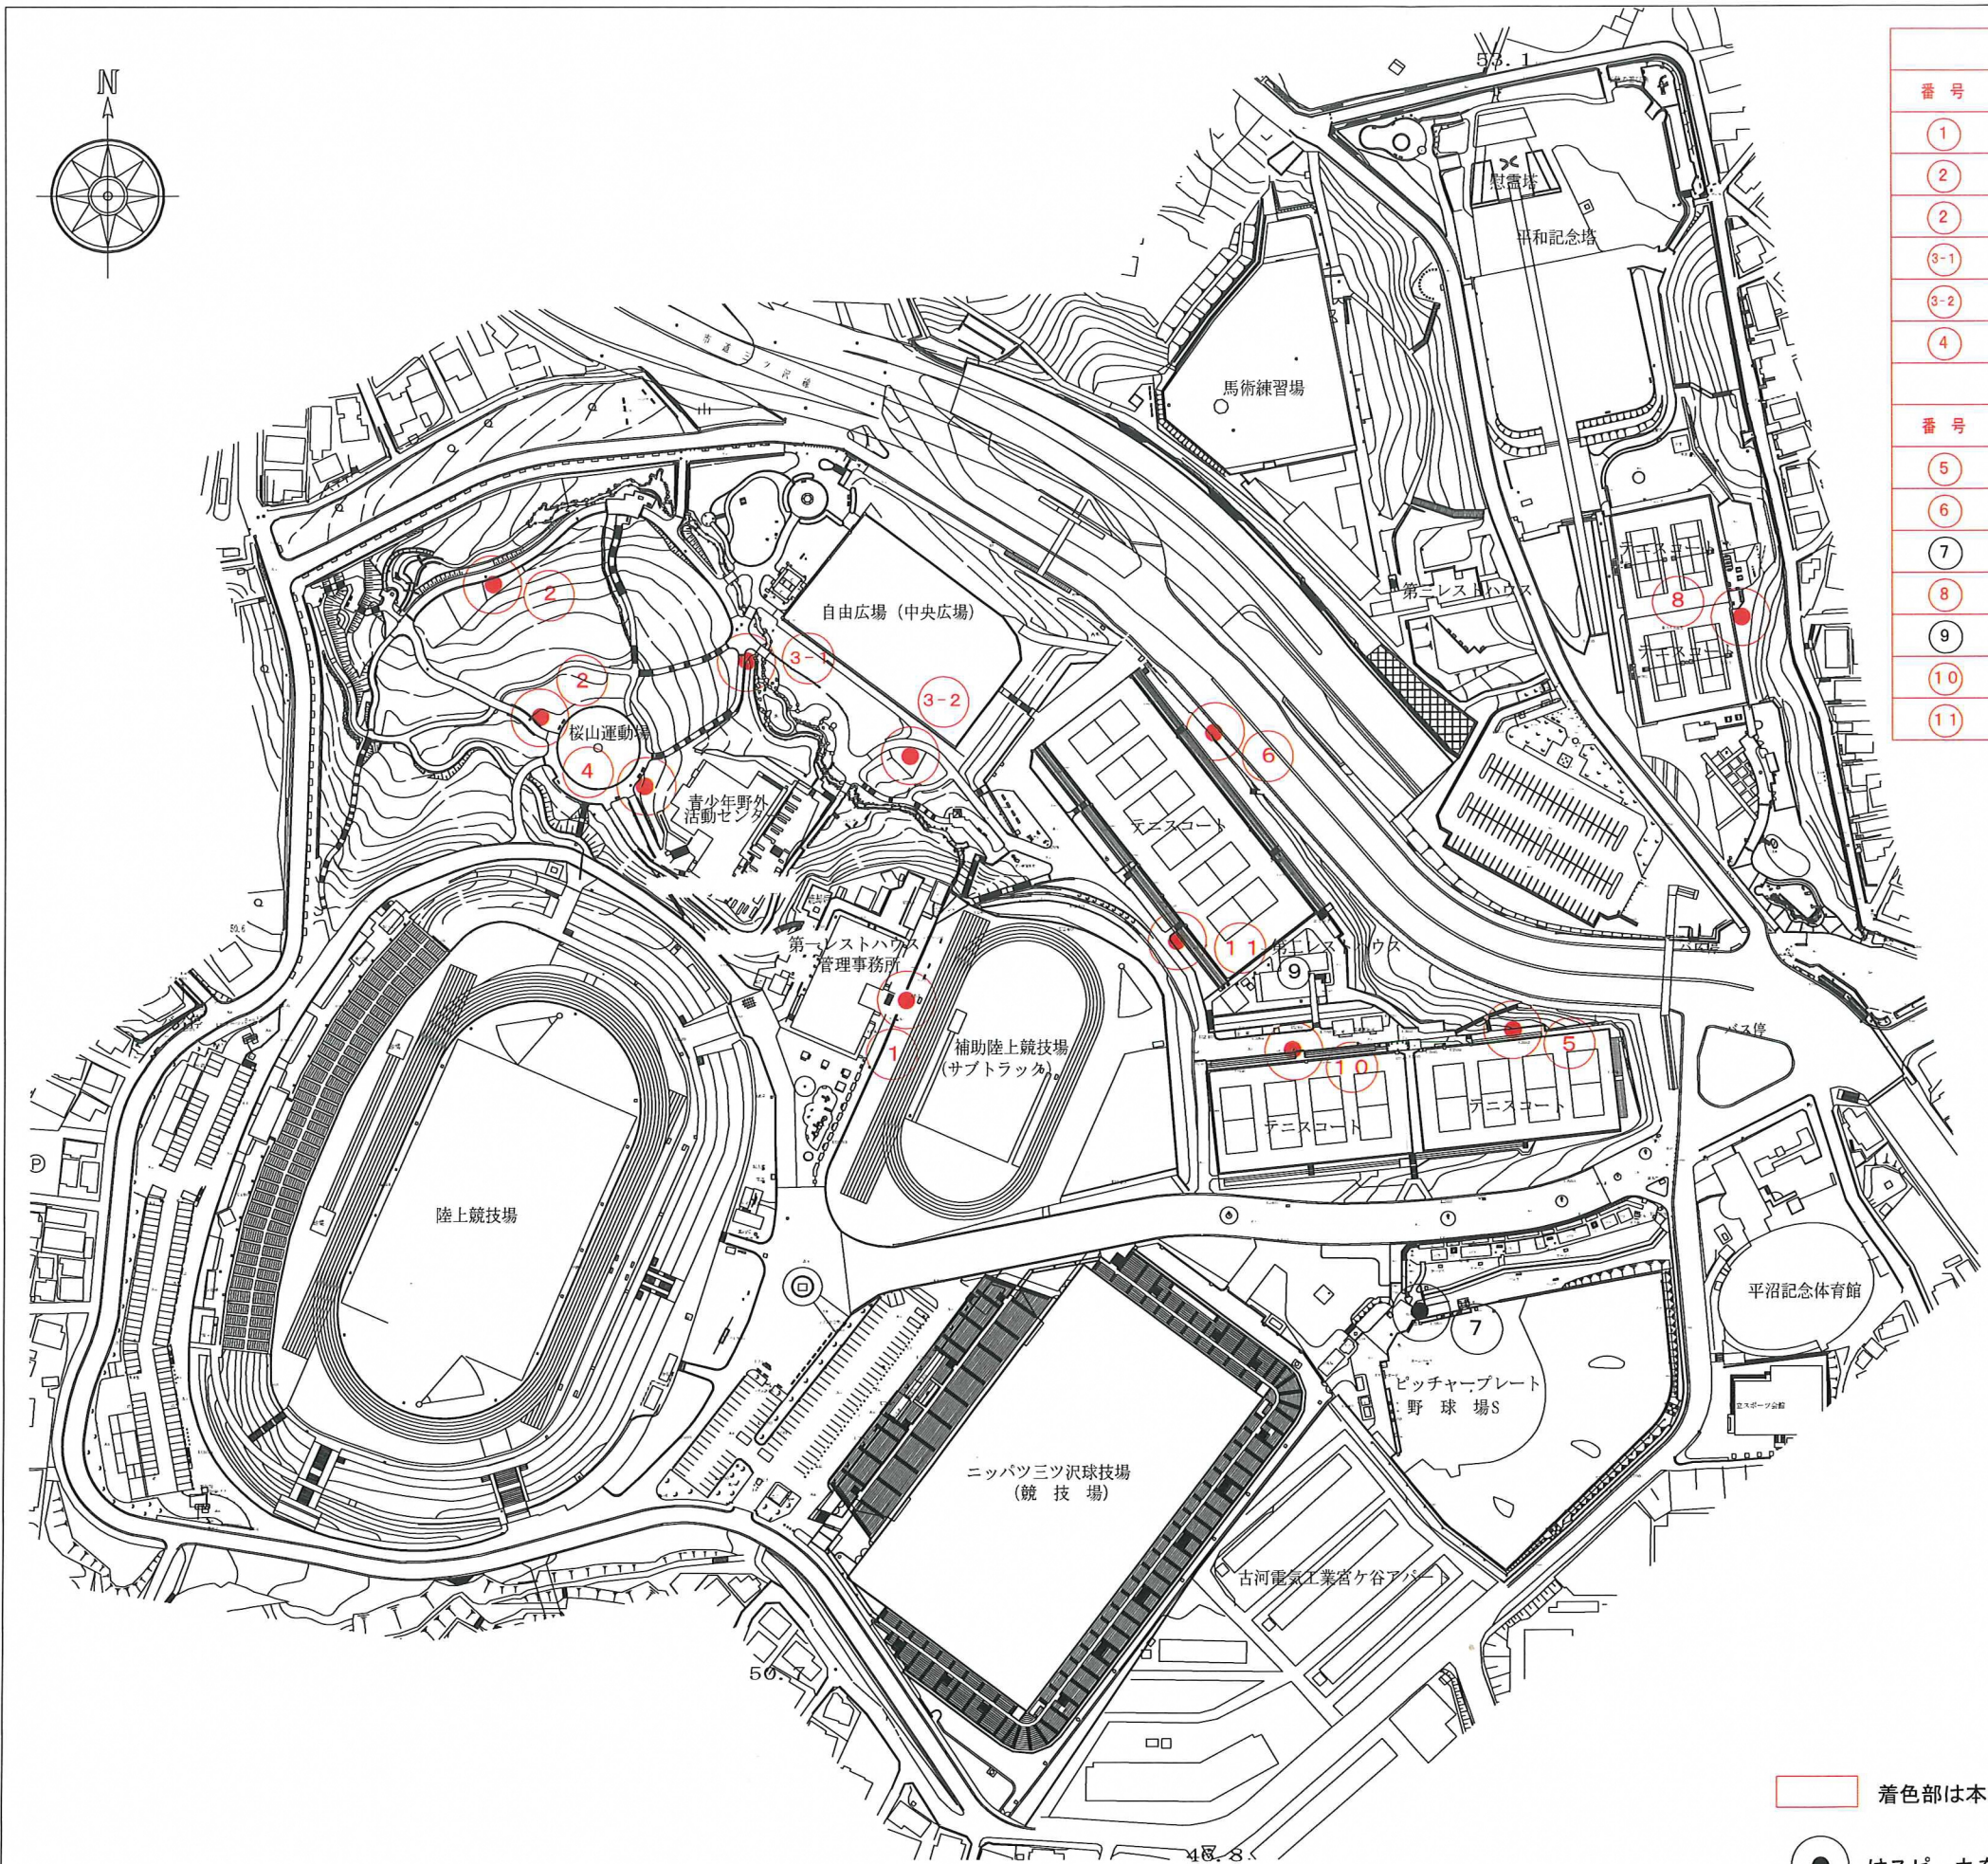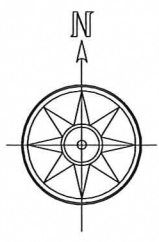

＜第一レストハウス＞					
番号	場所	工事内容	スピーカ型式	改修前 台	改修後 台
①	サブトラック	ポール塗装	コラム型20W×1	1	1
②	桜山運動場	SP更新	ソフトコーン型20W×2	2	2
②	桜山運動場	SP更新	ソフトコーン型20W×2	2	2
③-1	中央広場	SP更新	ソフトコーン型20W×2	2	2
③-2	中央広場	SP更新	コラム型20W×2	2	2
④	事務所 (青少年野外活動センター)	SP・ポール・基礎更新	コラム型20W×2	2	2
＜第二レストハウス＞					
番号	場所	工事内容	スピーカ型式	改修前 台	改修後 台
⑤	テニスコート1	SP更新・ポール塗装	コラム型20W×2	2	2
⑥	テニスコート2	SP更新	コラム型30W×2	2	2
⑦	野球場	対象外	コラム型20W×3	3	3
⑧	テニスコート (旧バレー多目的)	SP更新	コラム型20W×2	2	2
⑨	第二レストハウス	—	—	—	—
⑩	第二レスト (南側)	ポール塗装	コラム型20W×2	2	2
⑪	第二レスト (北側)	SP更新	コラム型20W×2	2	2

着色部は本工事施工範囲を示す。

● はスピーカを示す。

屋外放送設備平面図 S=1/1000

完成図

工事名	三ツ沢公園ほか1公園放送設備改良工事		
図面名	屋外放送設備改修平面図		
竣工年月	平成29年 3月		
縮尺	1/1000	図面番号	E-04
株式会社	ESC		

(三ツ沢公園)