

駐車場別参考図

戸塚区

- ピット凡例
 - 上部マンホール600φ
 - × 上部化粧マンホール600φ
 - タラップ
 -  人道口750φ
 - ==== 逸達管200φ半割+透气管100φ
 -  U字構えステップ(人道口用)
 -  箱型 1,500×800×H600
(鉄筋込仕様)

グレー網掛け箇所は、
指定管理者の管理範囲外とする。

NC

グレー網掛け箇所は、
指定管理者の管理範囲外とする。

鹿島・東畠設計共同企業体

■凡例
◎ 避難経路図位置を示す


JOB
090536B


本図面は建物の維持管理のための参考資料です。建物の現状と図面が完全に一致していることを保証するものではありません。



鹿島・東畠設計共同企業体
鹿島建設株式会社一級建築士事務所
株式会社東畠建築事務所

JOB 090536B
DWG A-034

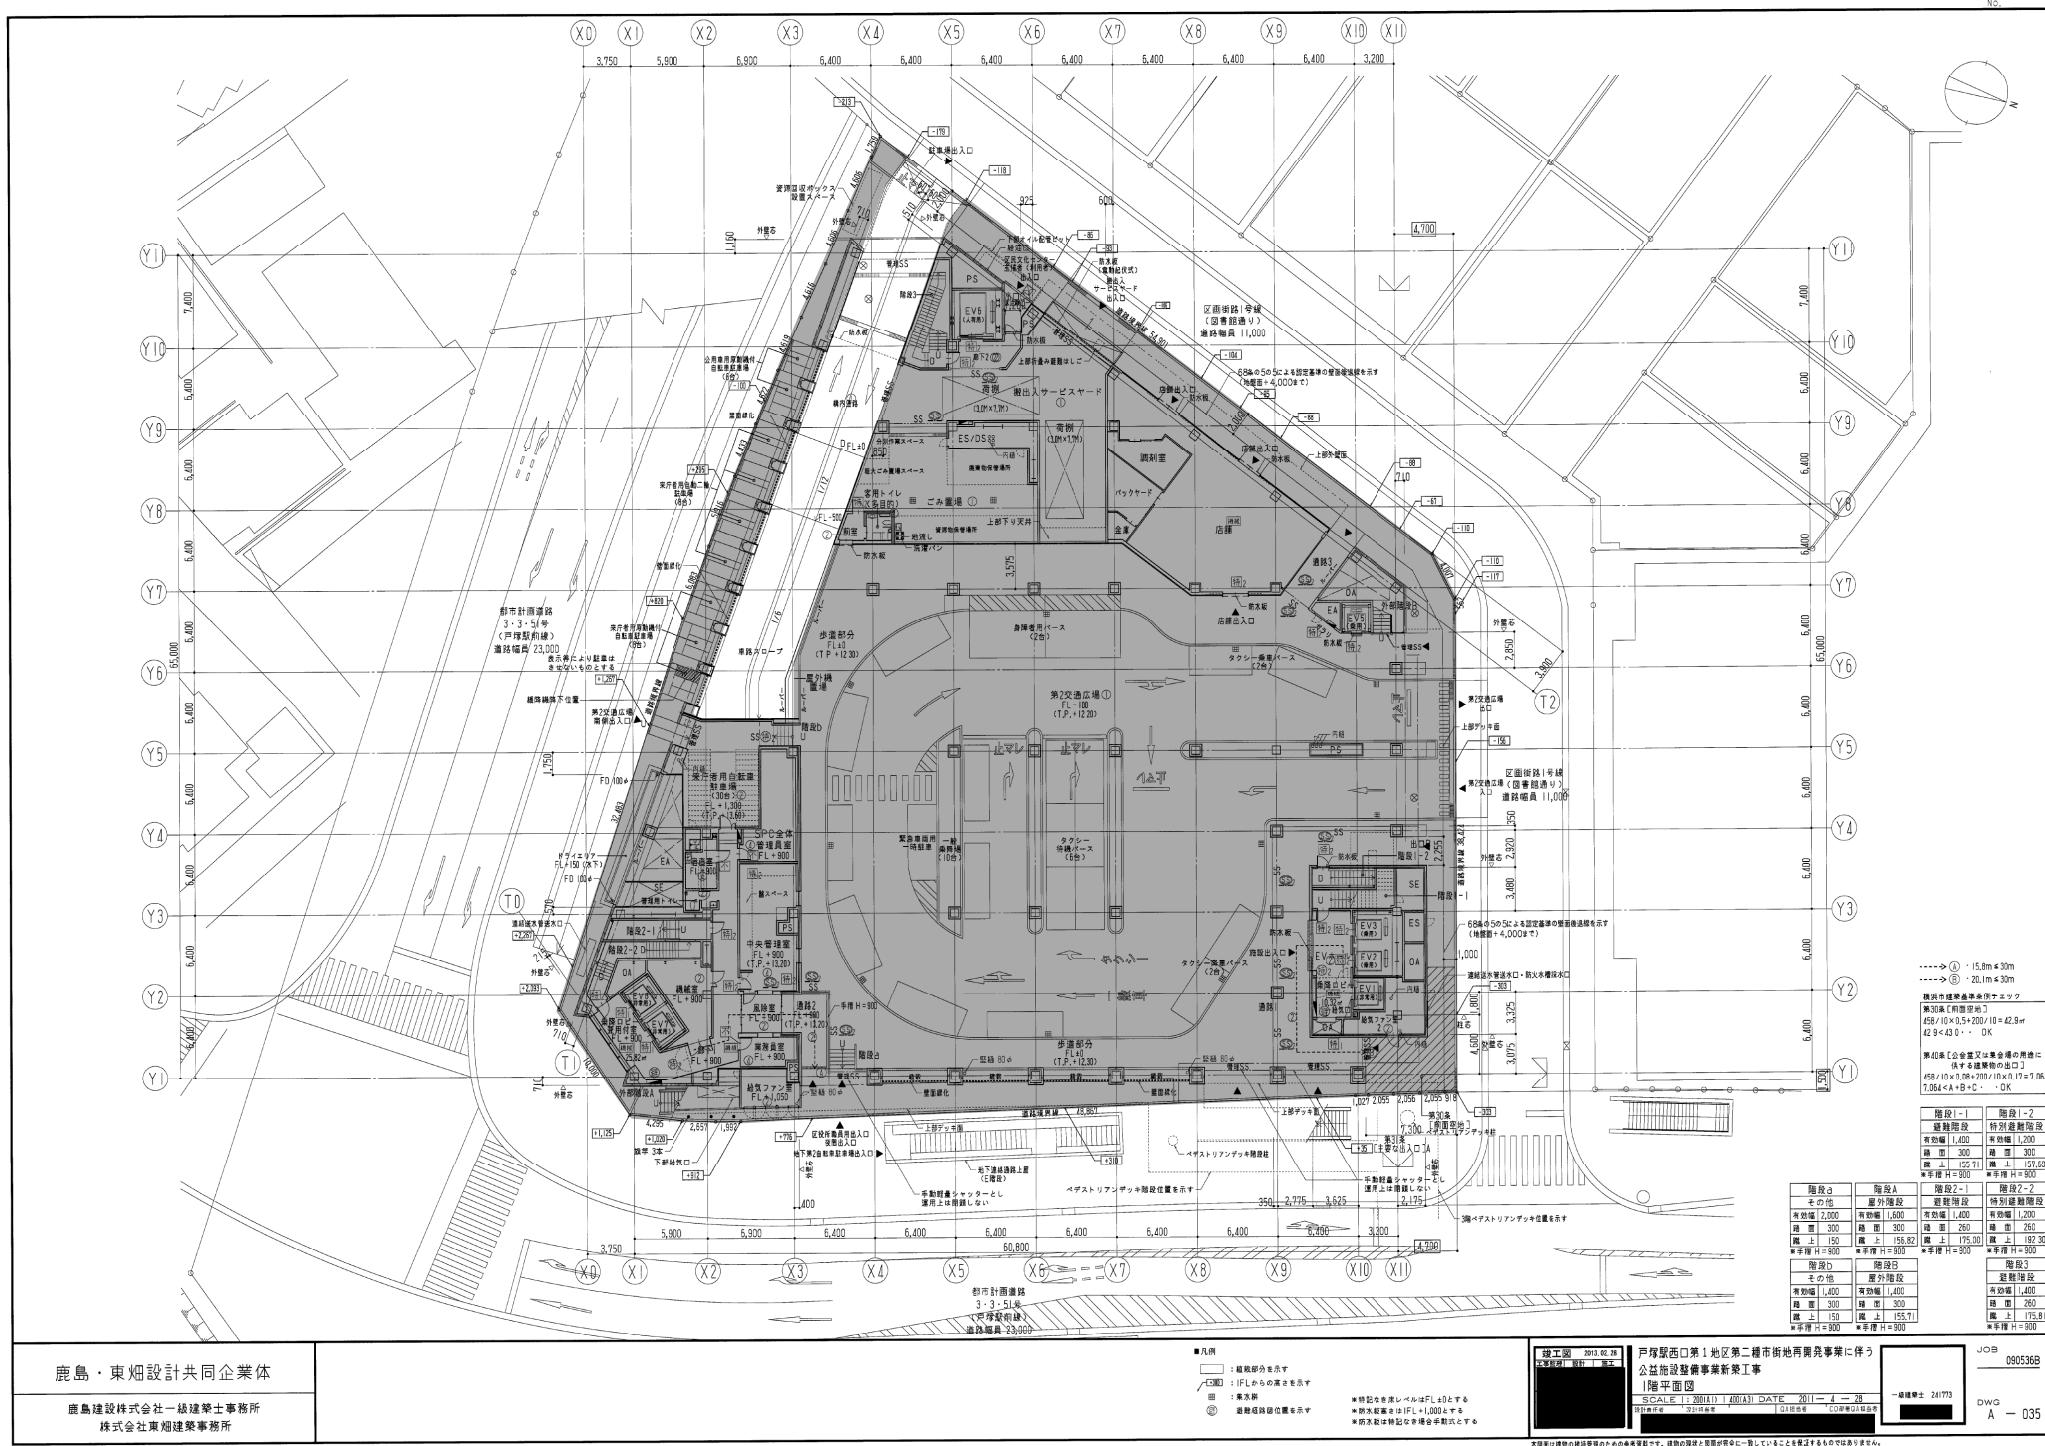

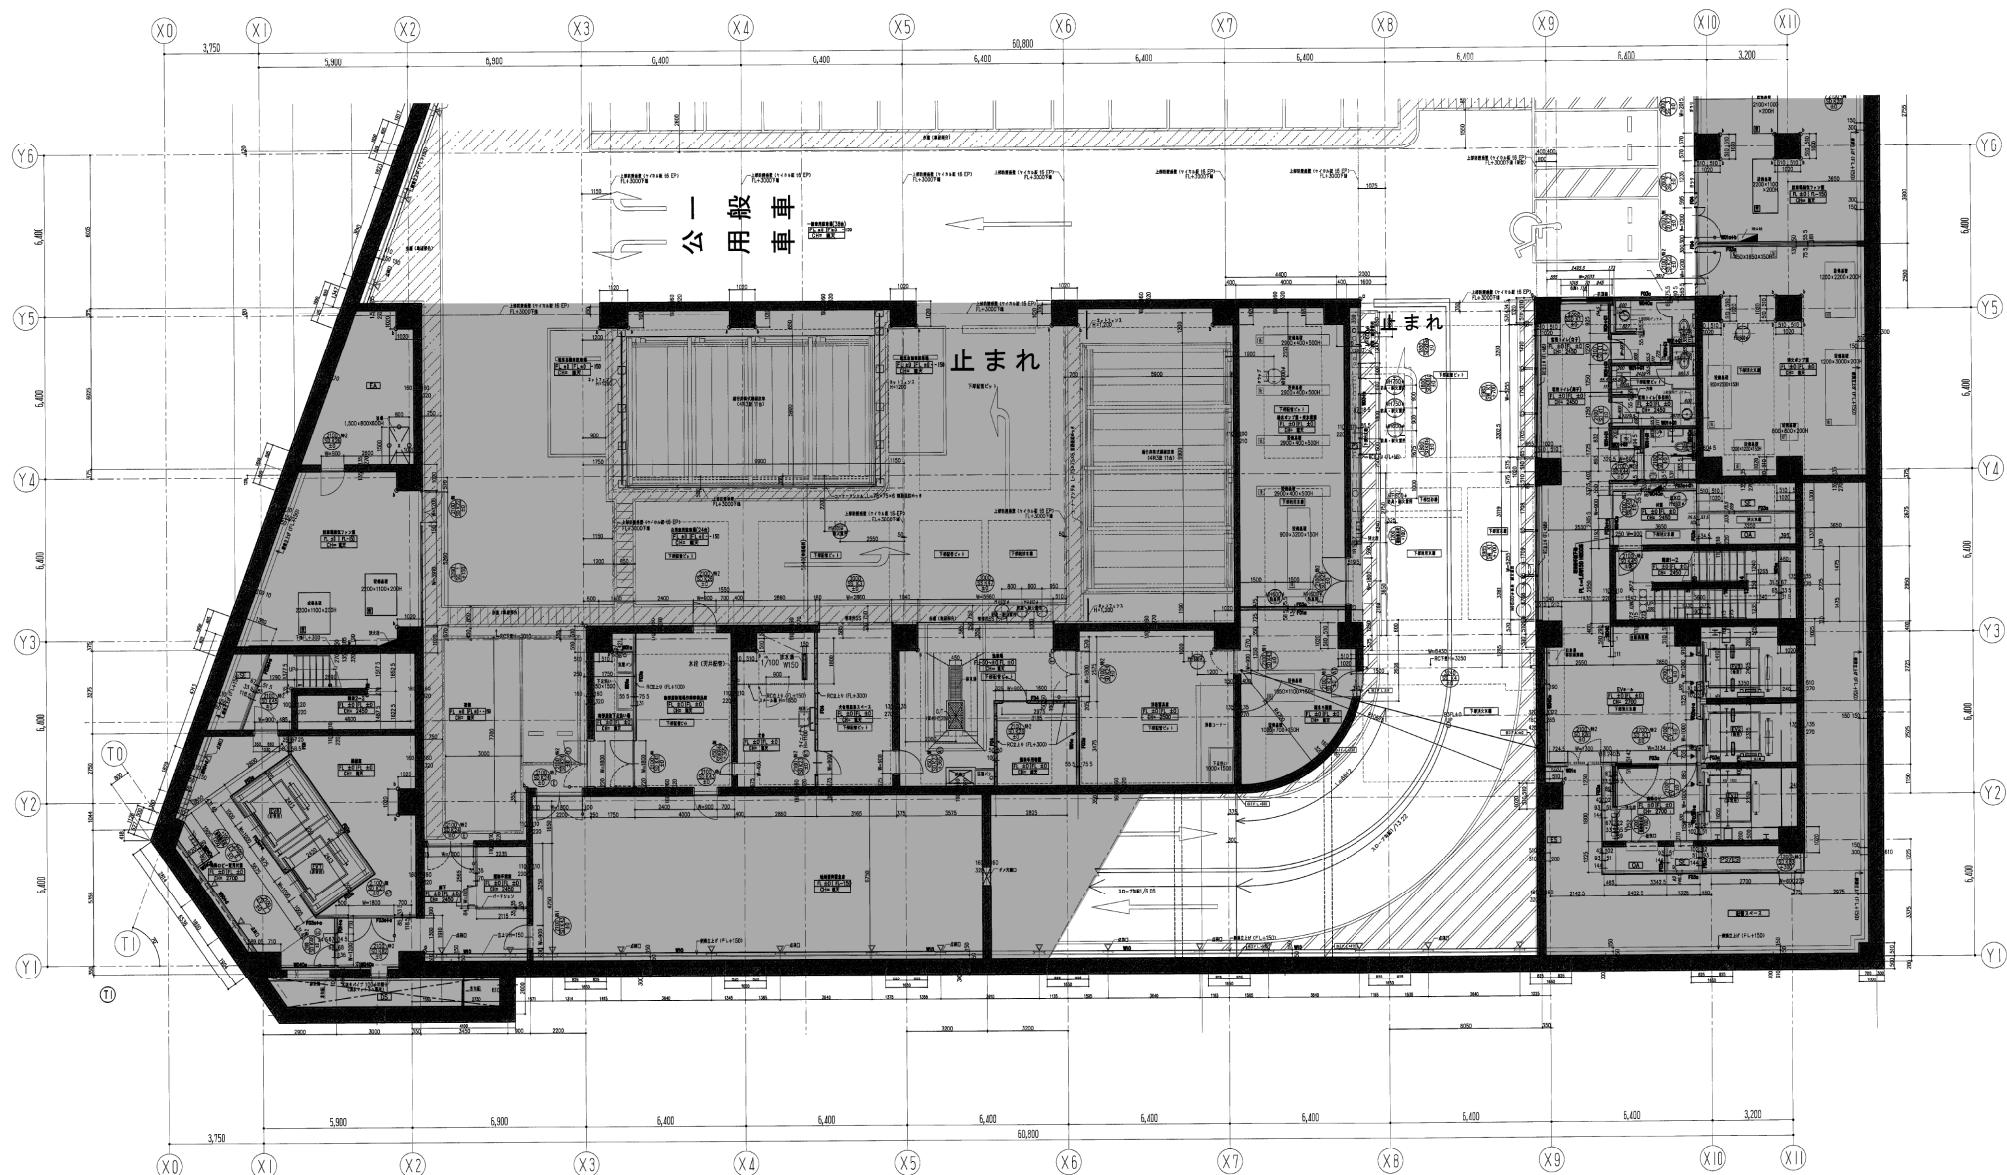


鹿島・東畠設計共同企業体

鹿島建設株式会社一級建築士事務所
株式会社東畑建築事務所

竣工図	2013.03.28
戸霧駅西口第1地区第二種市街地再開発事業に伴う 公共施設整備事業新築工事	
地下3階平面詳細図(1)	
SCALE 1:100	DATE 2011-4-28

JOB
090536B
DWG
A - 201

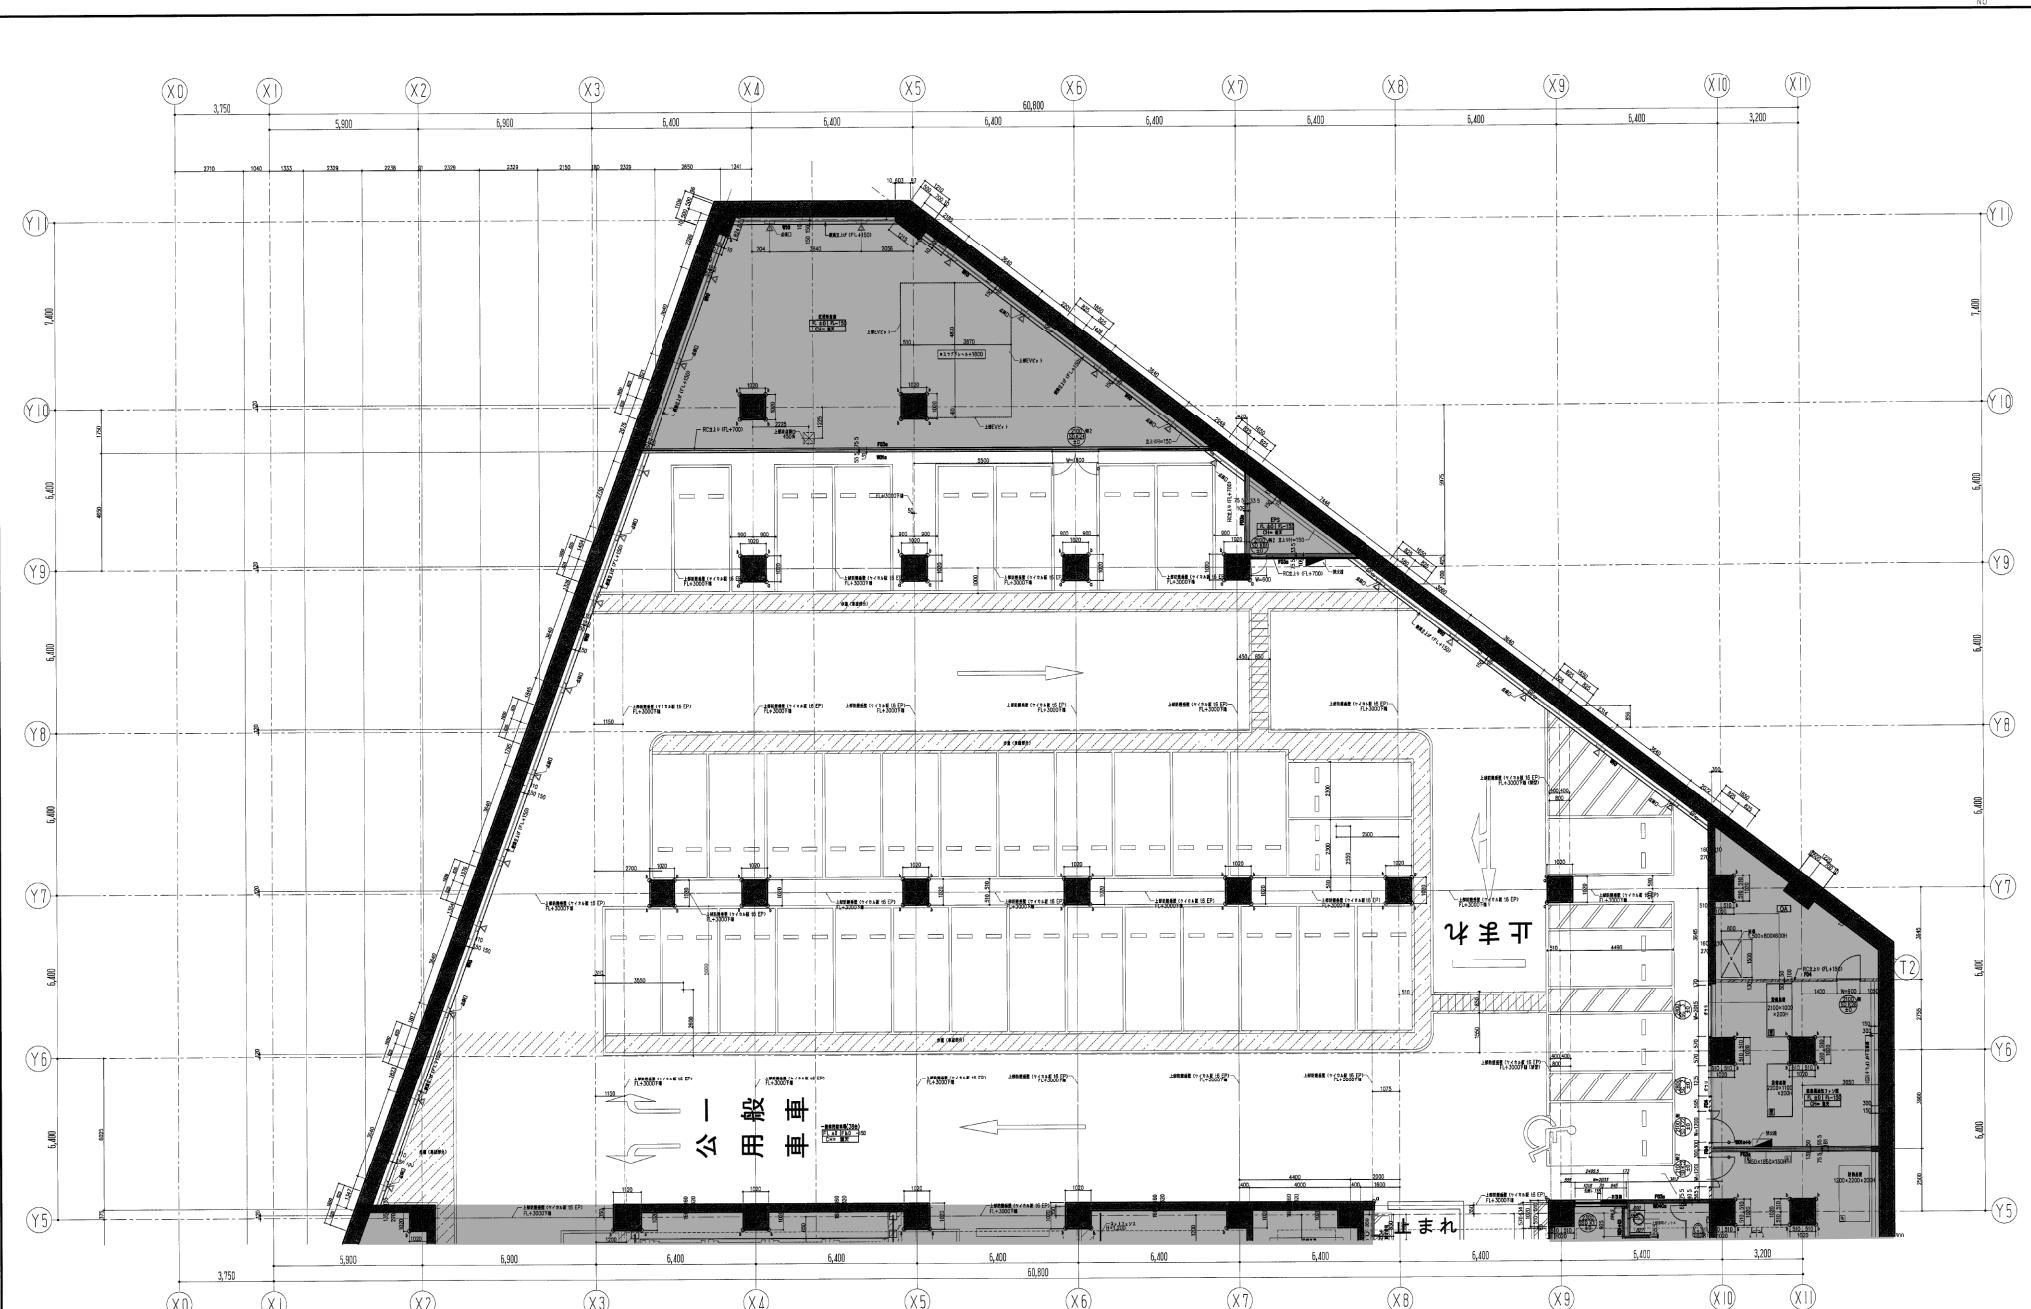


鹿島・東畠設計共同企業体

鹿島建設株式会社一級建築士事務所
株式会社東畠建築事務所

竣工工 期	2013.06.20	戸籍駆西口第1地区第二種市街地再開発事業に伴う 公益施設移転事業新第工事
SCALE 1:100	DATE 2011-4-28	

JOB
090536B
DWG
A - 202

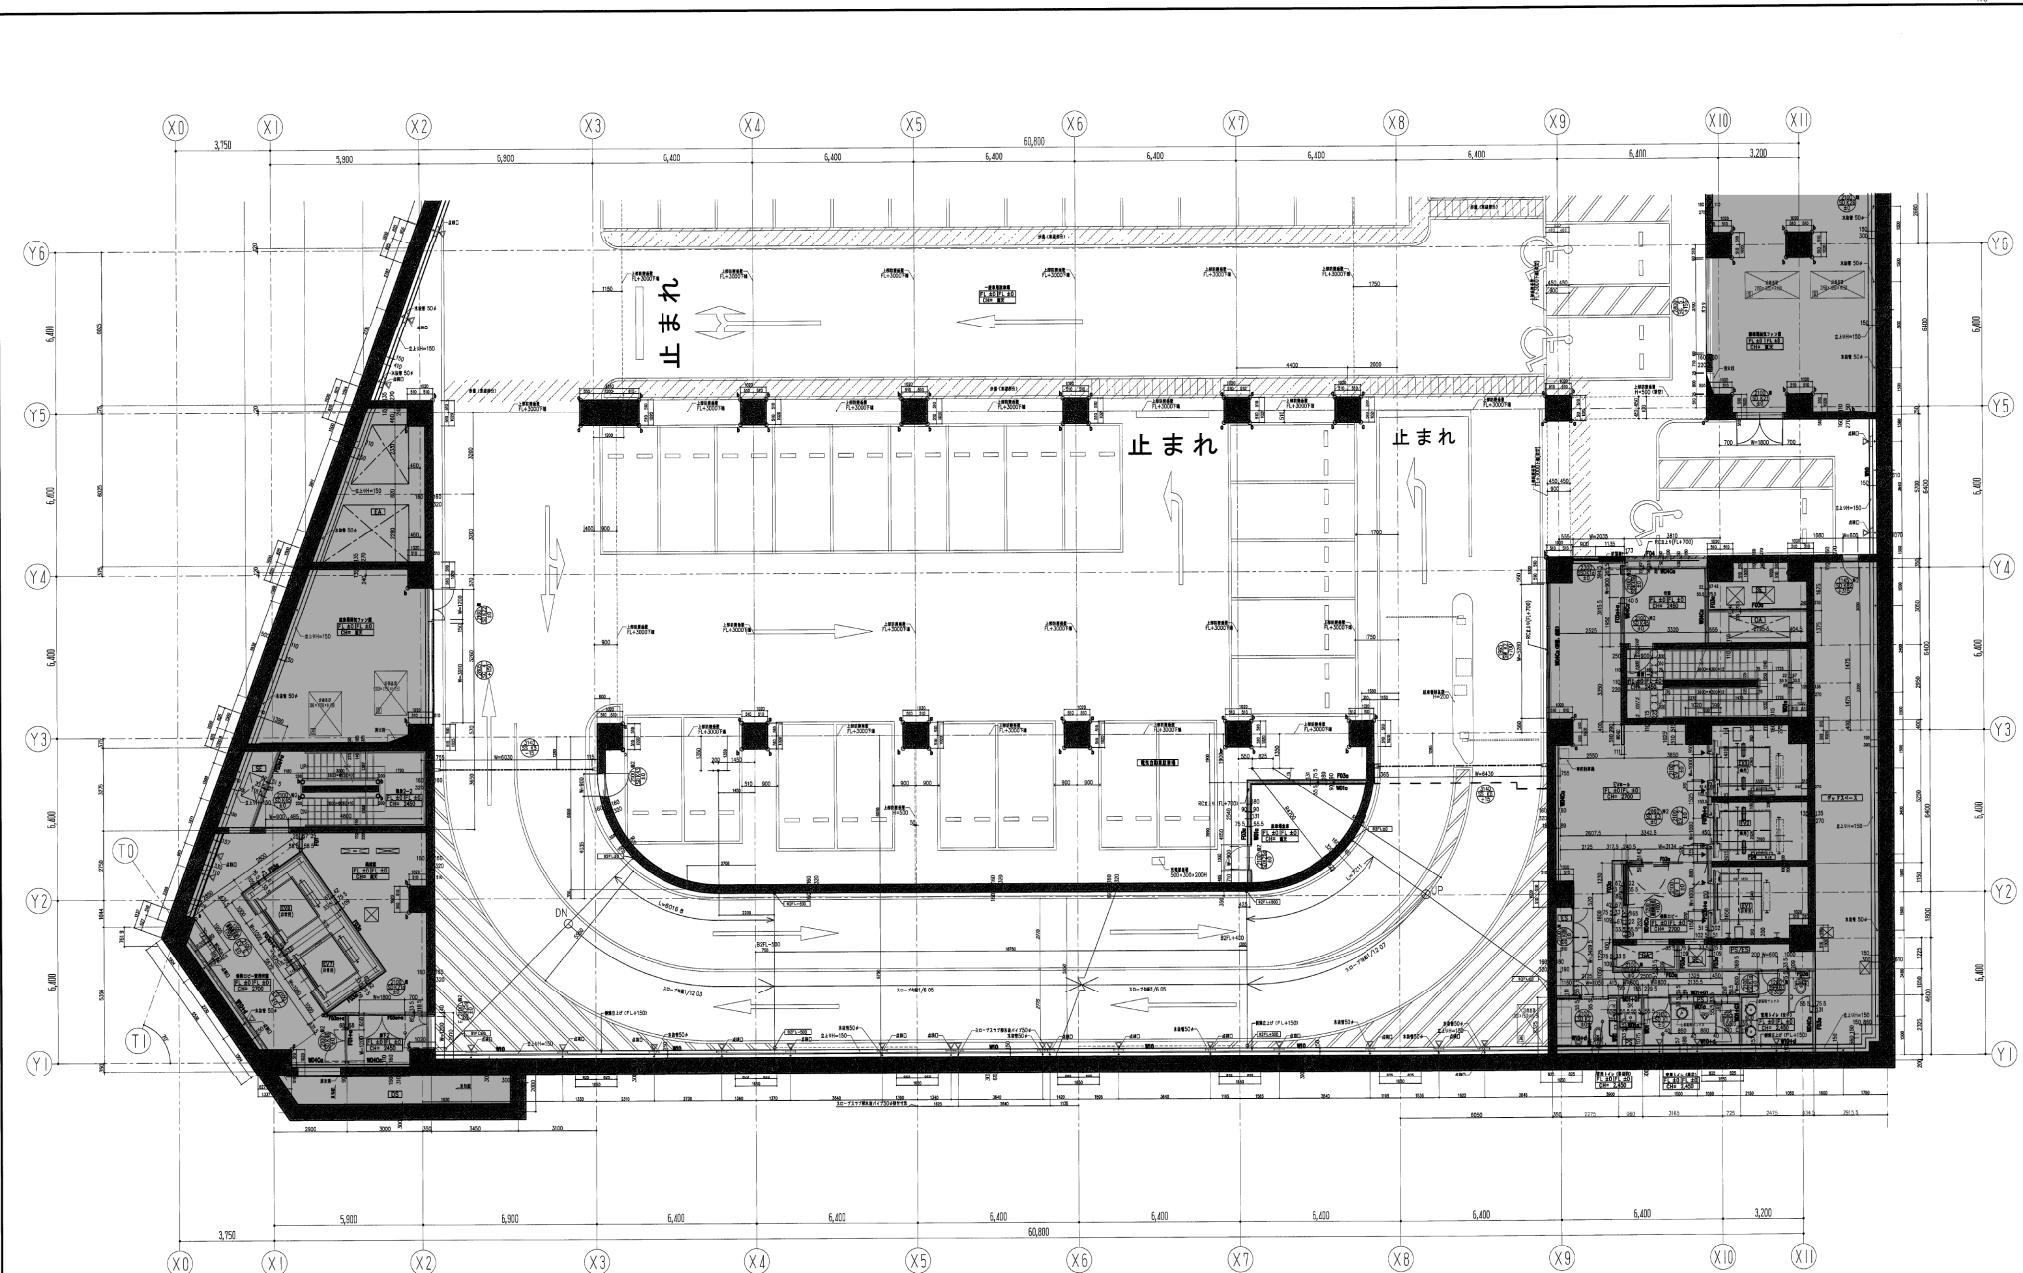


鹿島・東畠設計共同企業体

鹿島建設株式会社一級建築士事務所
株式会社東畑建築事務所

竣工図	2013.02.28
工事監査	設計・施工
戸塚駅西口第1地区第二種市街地再開発事業に伴う 公益施設整備事業兼第1工事	
地下2階平面詳細図(1)	
SCALE 1:100	DATE 2011-4-28

JOB
090536B
DWG
A - 203

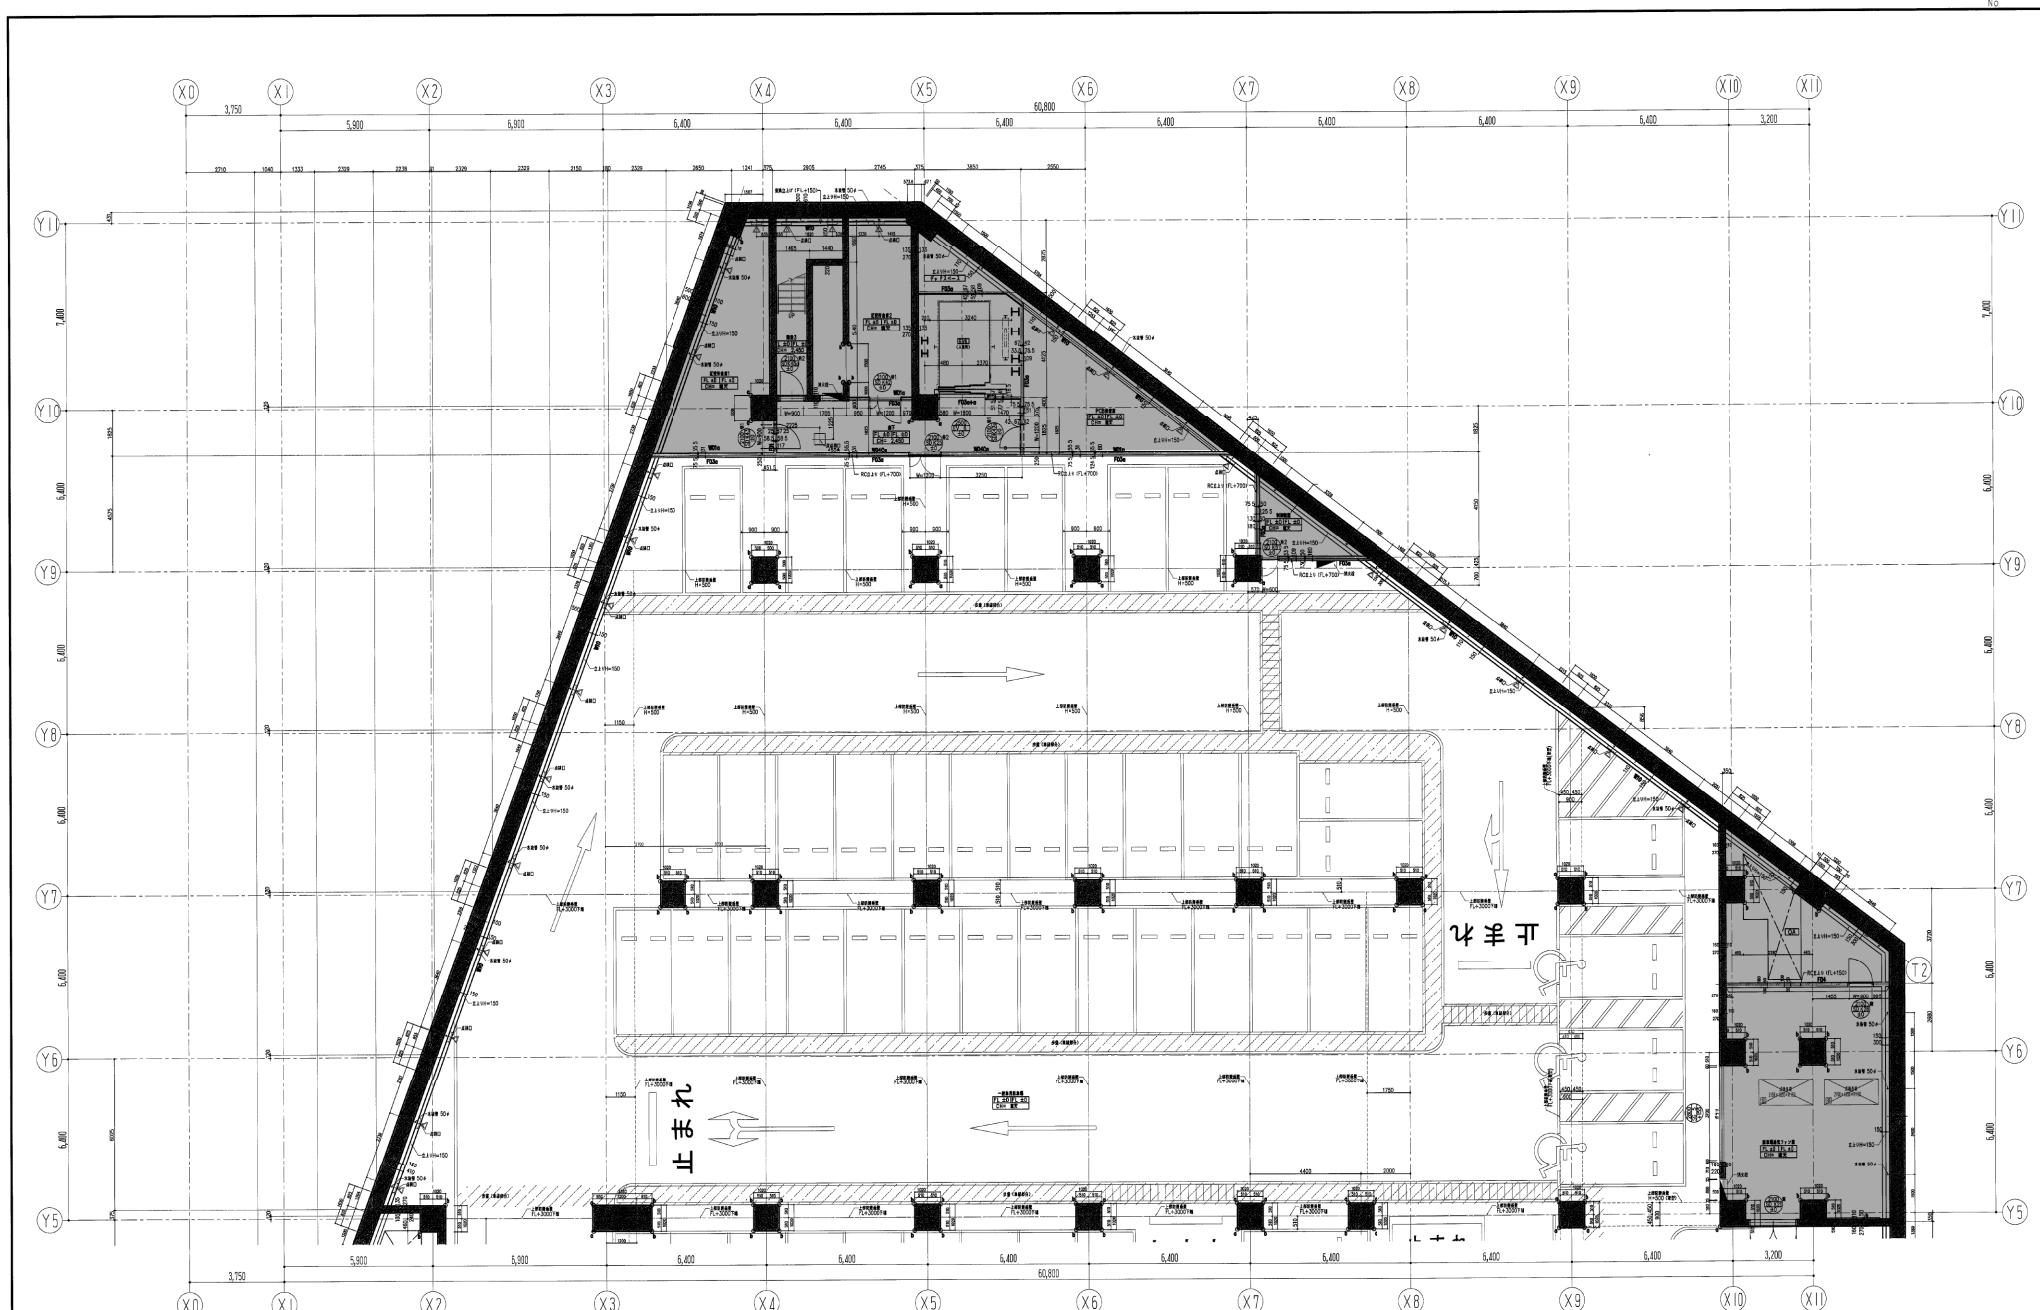


鹿島・東畠設計共同企業体

鹿島建設株式会社一級建築士事務所
株式会社東畑建築事務所

竣工図	2013.01.28	戸塚駅西口第1地区第二種市街地再開発事業に伴う 公益施設整備事業新築工事
工事監理者	設計者	施工者
地下2階平面詳細図(2)		
SCALE 1/100	DATE 2011-4-28	
設計図面番号	設計図面番号	GA出図者
		CG部出図者

素士 24173

本画面は建物の維持管理のための参考資料です。建物の現状と画面が完全に一致していることを保証するものではありません。

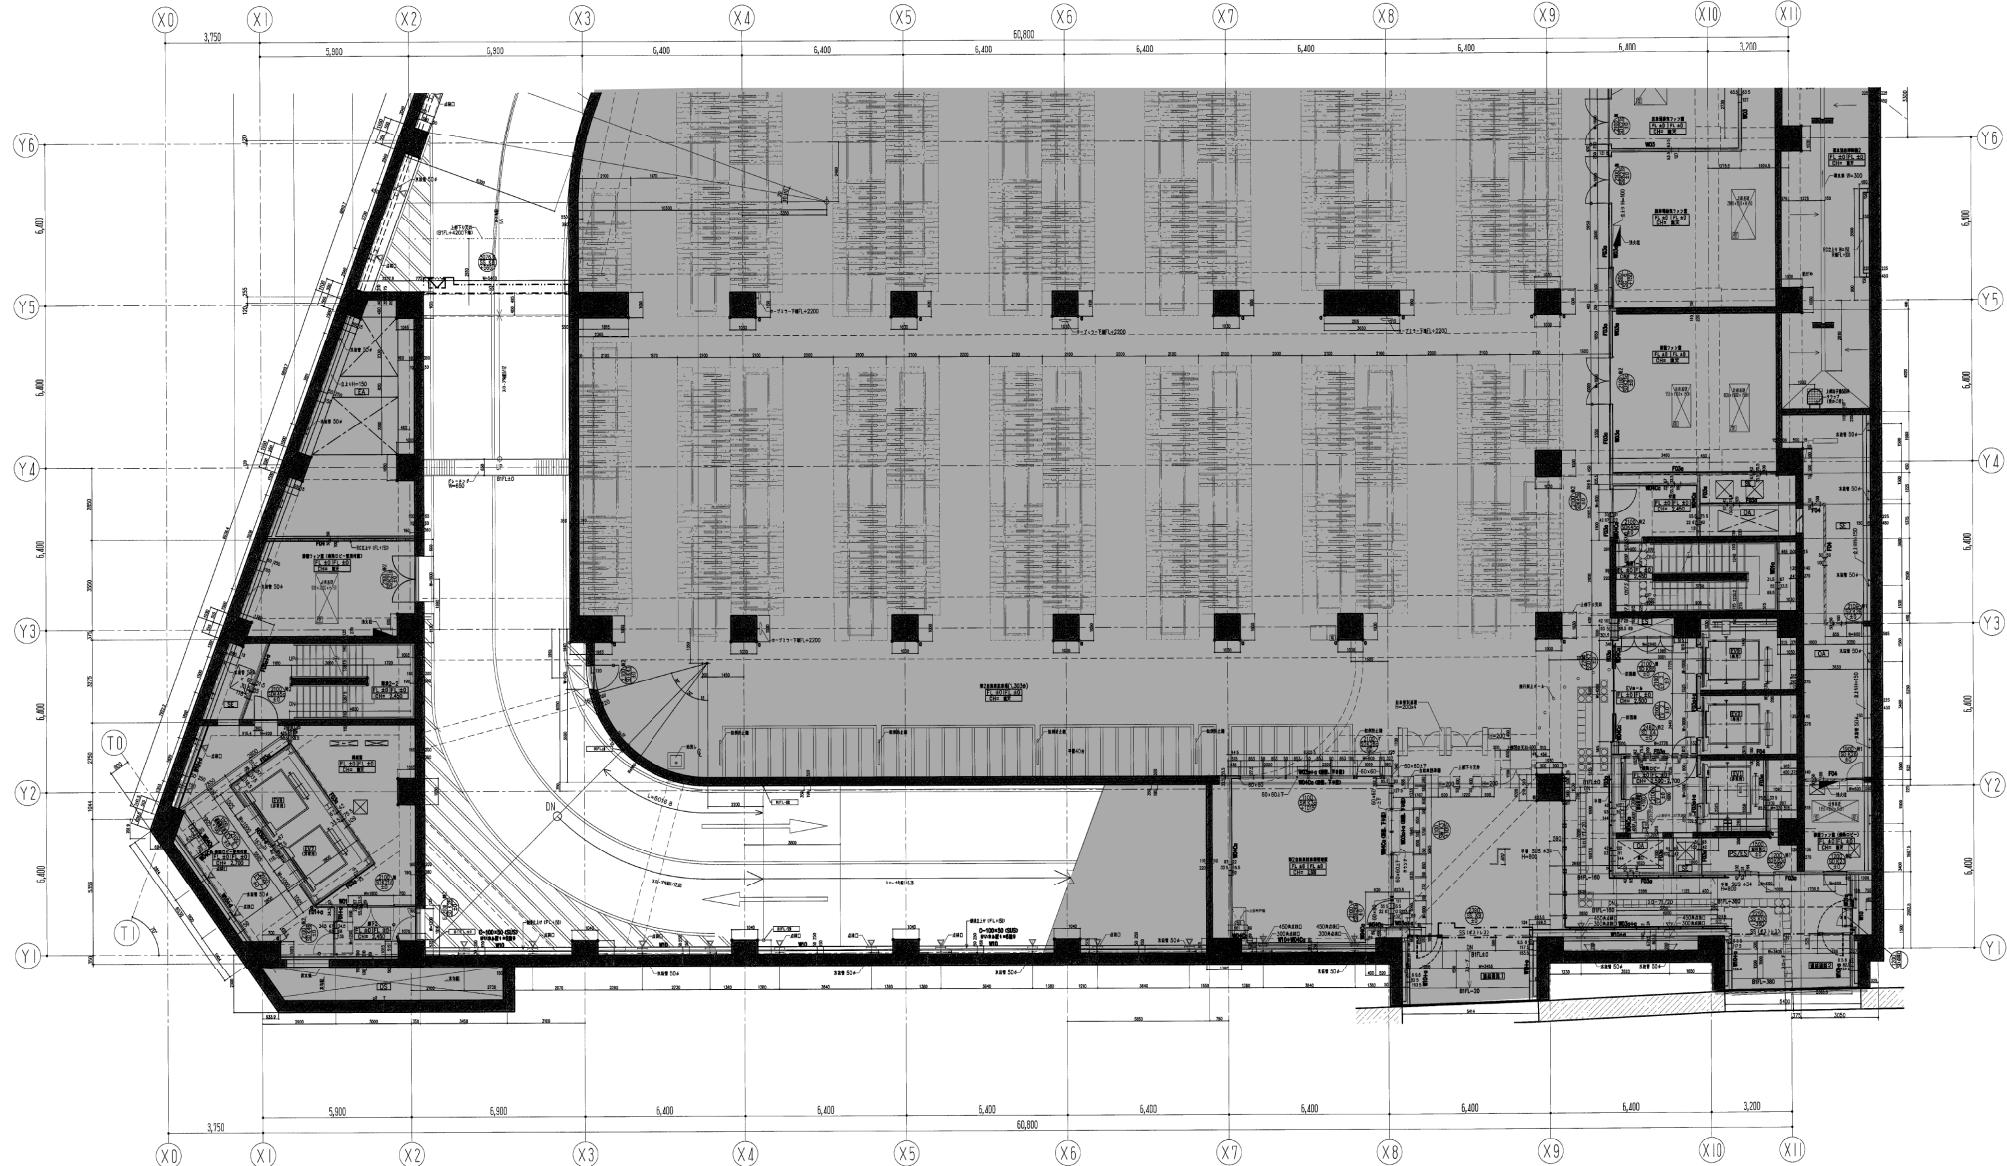

鹿島・東畑設計共同企業体

鹿島建設株式会社 一級建築士事務所
株式会社東畑建築事務所


建工図 2013.02.28
戸塚駅西口第1地区第二種市街地再開発事業に伴う
公益施設整備専用新築工事
地下1階平面詳細図(1)
SCALE 1:100 DATE 2011-4-28
設計者名: 一級建築士 241773
監修者名: 一級建築士 241773
本図面は権利の経営管理のための参考資料です。図面の現状と図面が完全に一致していることを保証するものではありません。

JOB

090536B

DWG

A-205

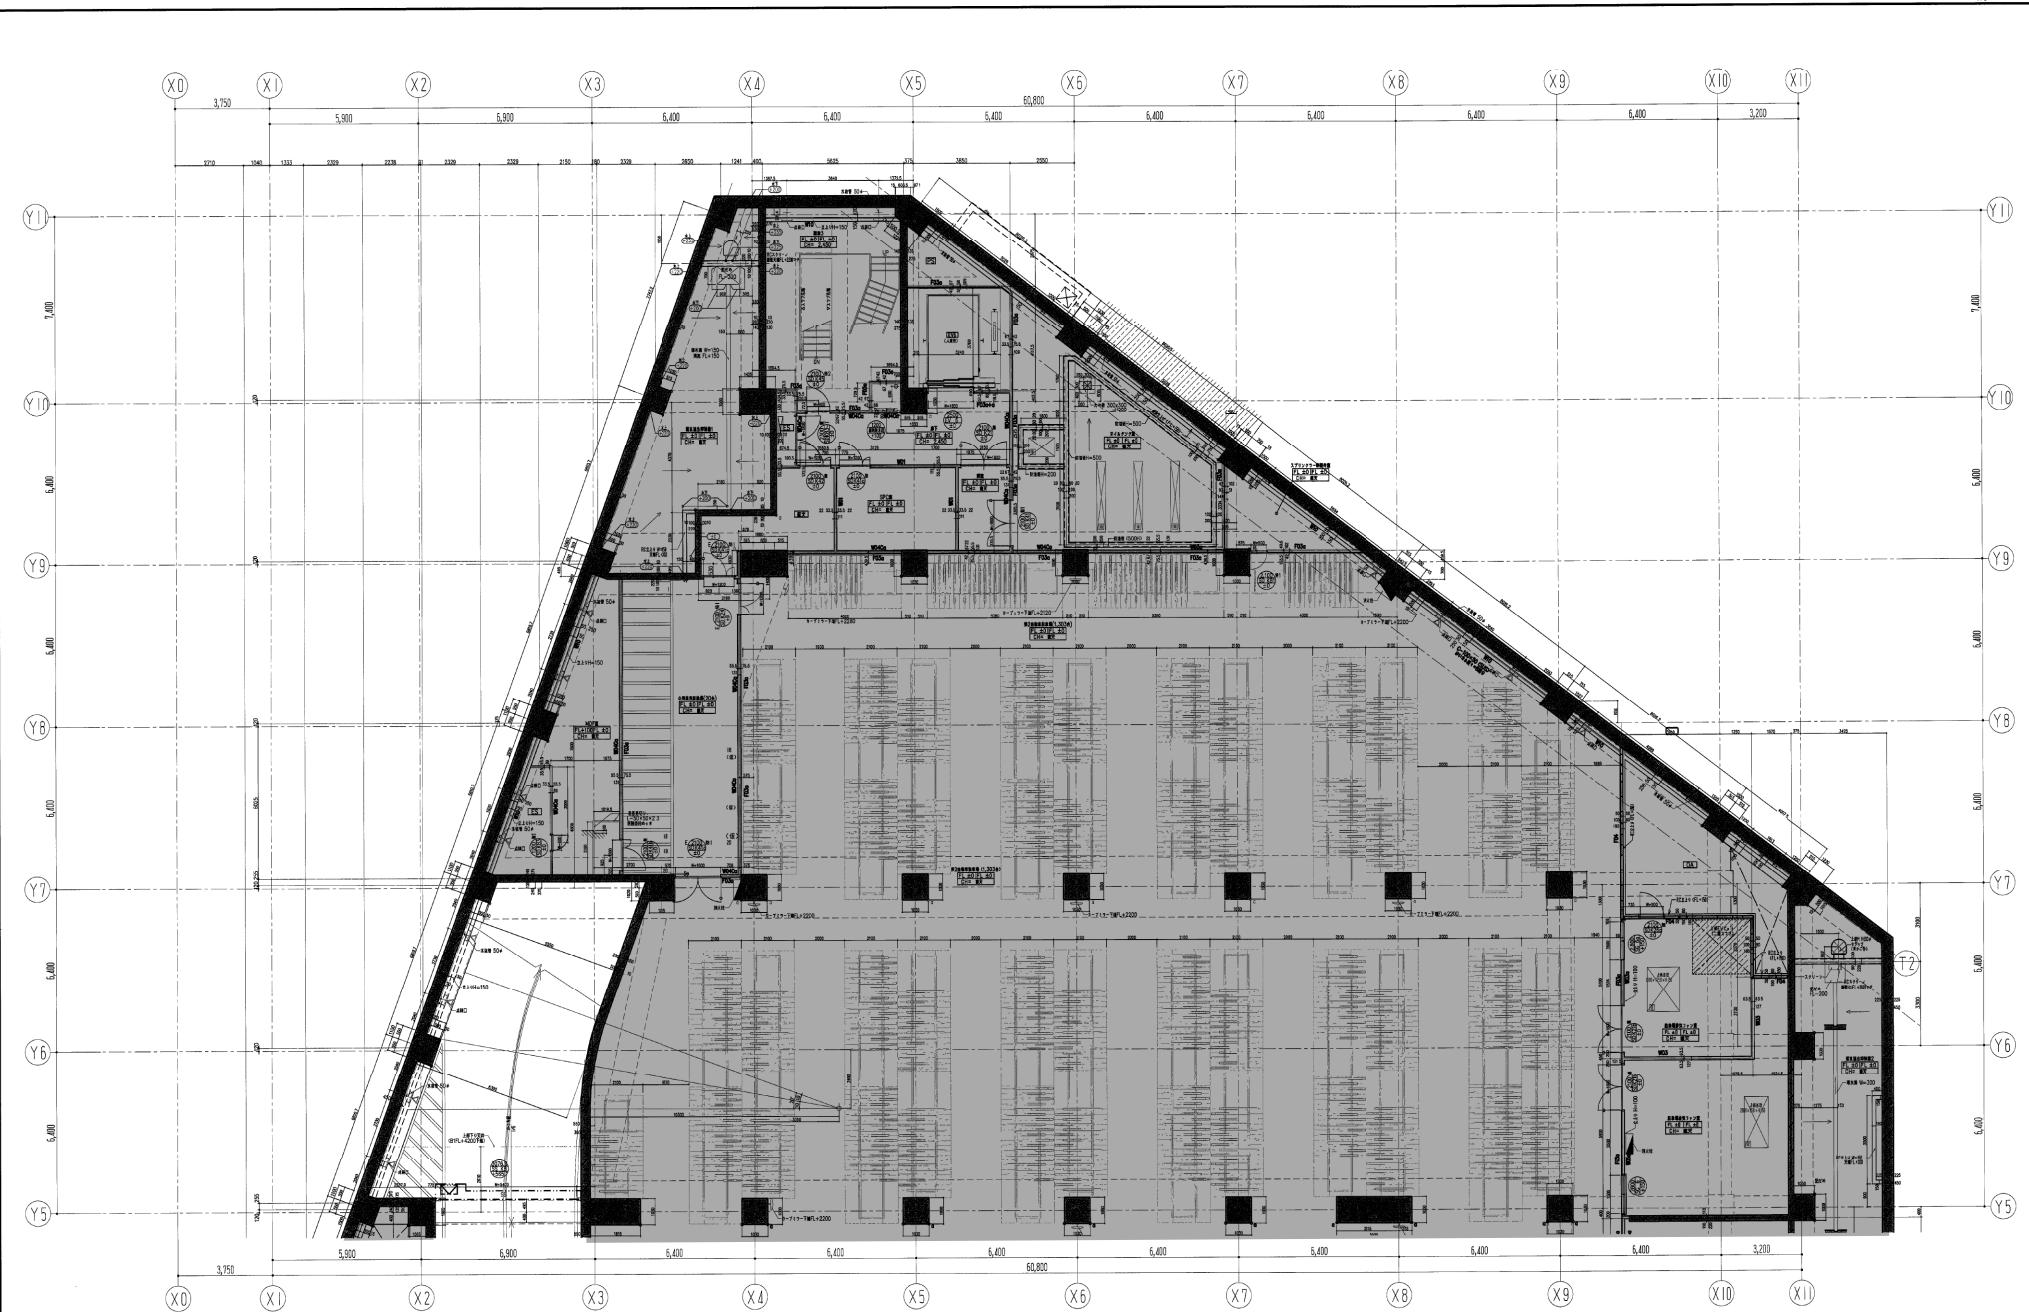

鹿島・東畑設計共同企業体

鹿島建設株式会社一級建築士事務所
株式会社東畑建築事務所

竣工図 2013.02.28
戸籍駅西口第1地区第二種市街地再開発事業に伴う
公益施設整備事業新築工事
地下1階平面詳細図(2)

SCALE 1:100 DATE 2011-4-28

一級建築士 241773


JO-B

080536B

DWG

A-206

本図は建物の設計管理のための参考資料です。建物の現状と変更が完全に一致することを保証するものではありません。

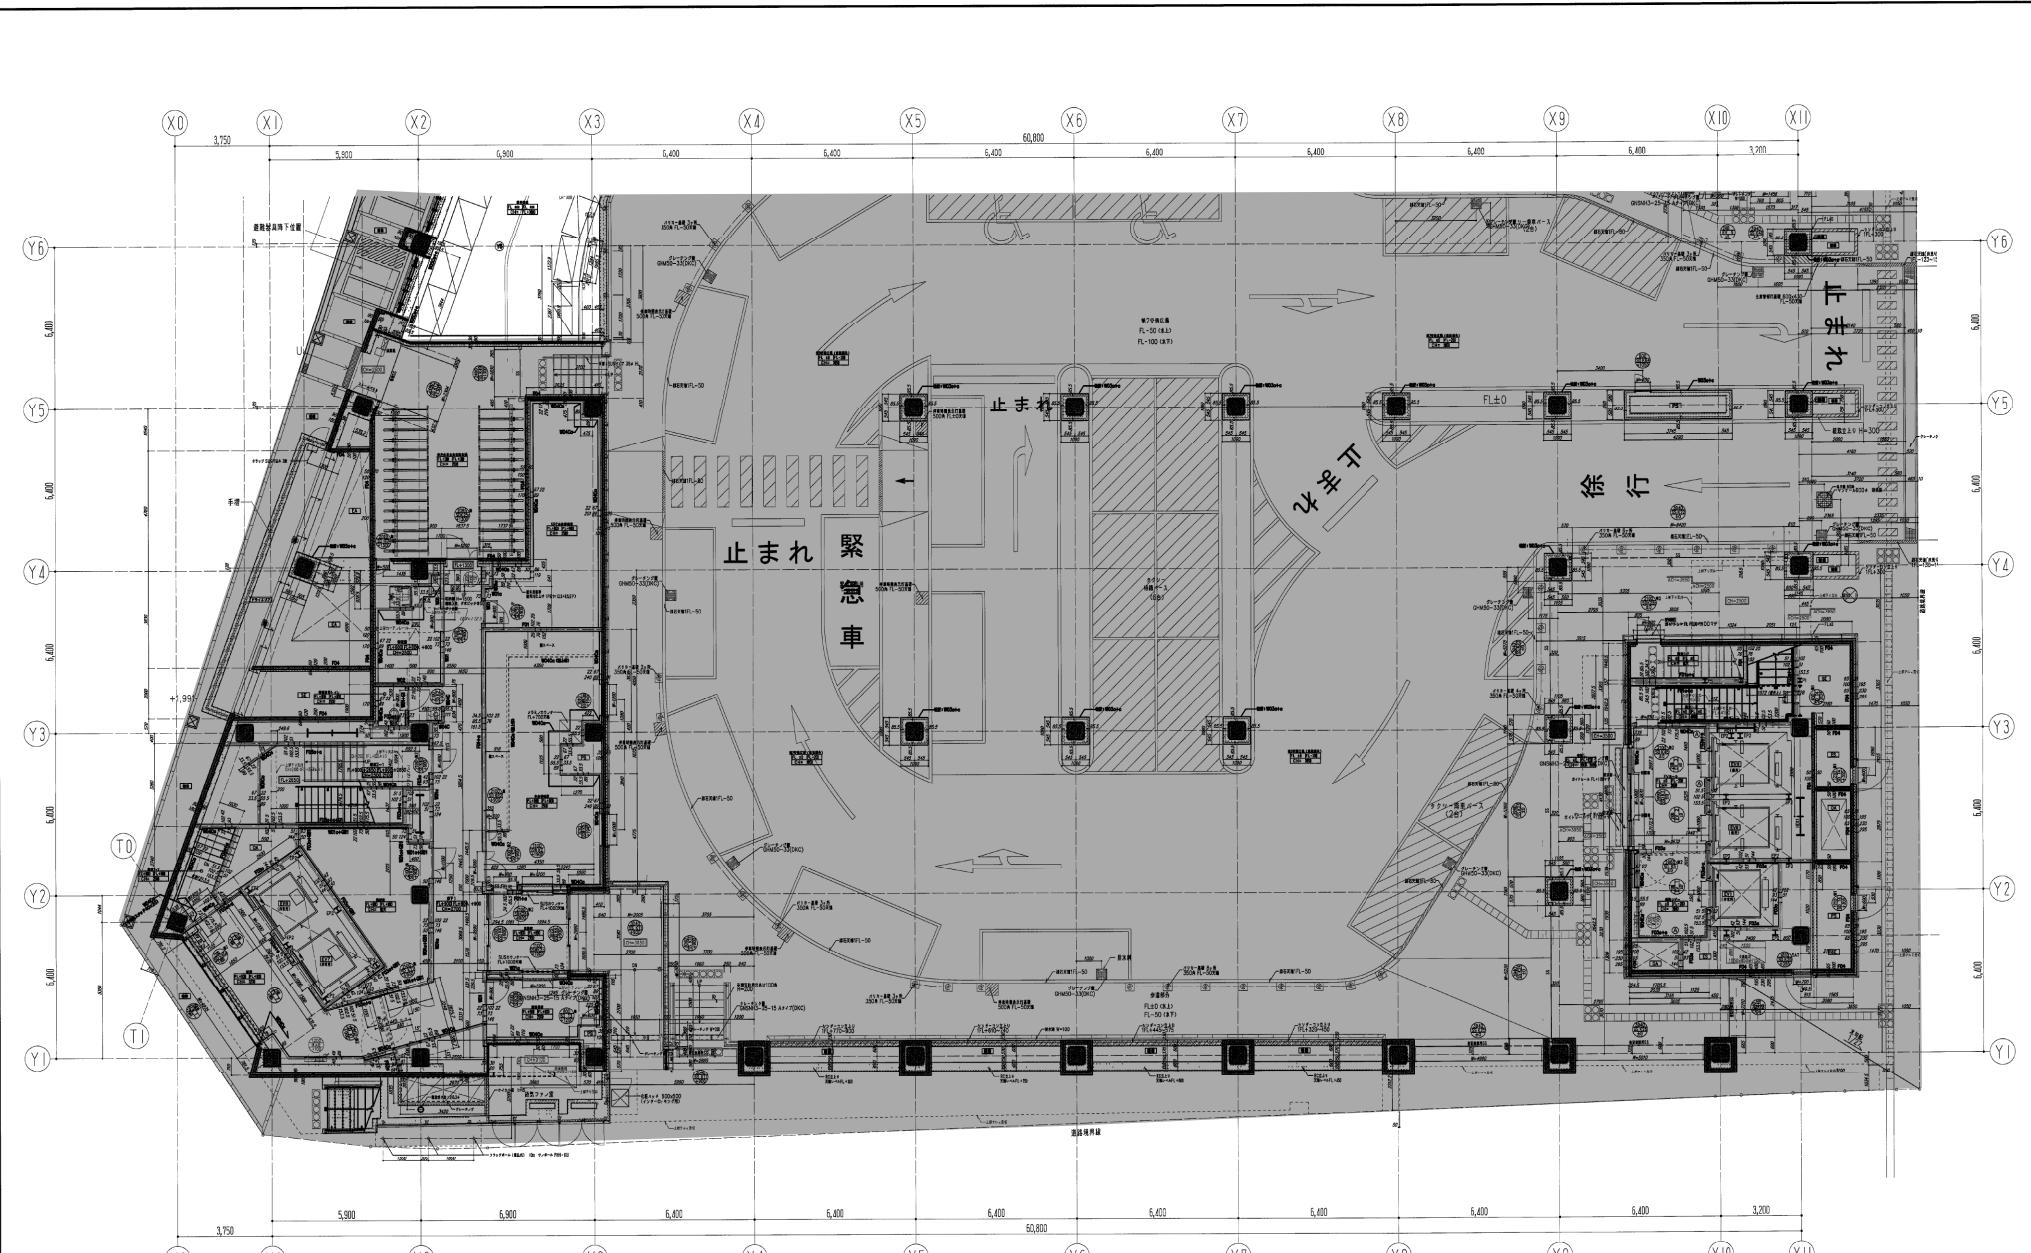


鹿島・東畑設計共同企業体

鹿島建設株式会社一級建築士事務所
株式会社東畑建築事務所

竣工図 2013.02.28
戸塚駅西口第1地区第二種市街地再開発事業に伴う
公益施設整備事業兼新築工事
階平面詳細図(1)

SCALE 1/100 DATE 2011-4-28
建築物番号: 1-17-1001-1-17-1002-1
本図は建築の検査団査のための参考資料です。図面の状況と現実が完全に一致していることを保証するものではありません。

JOB 080536B
DWG A-207
一級建築士 24173

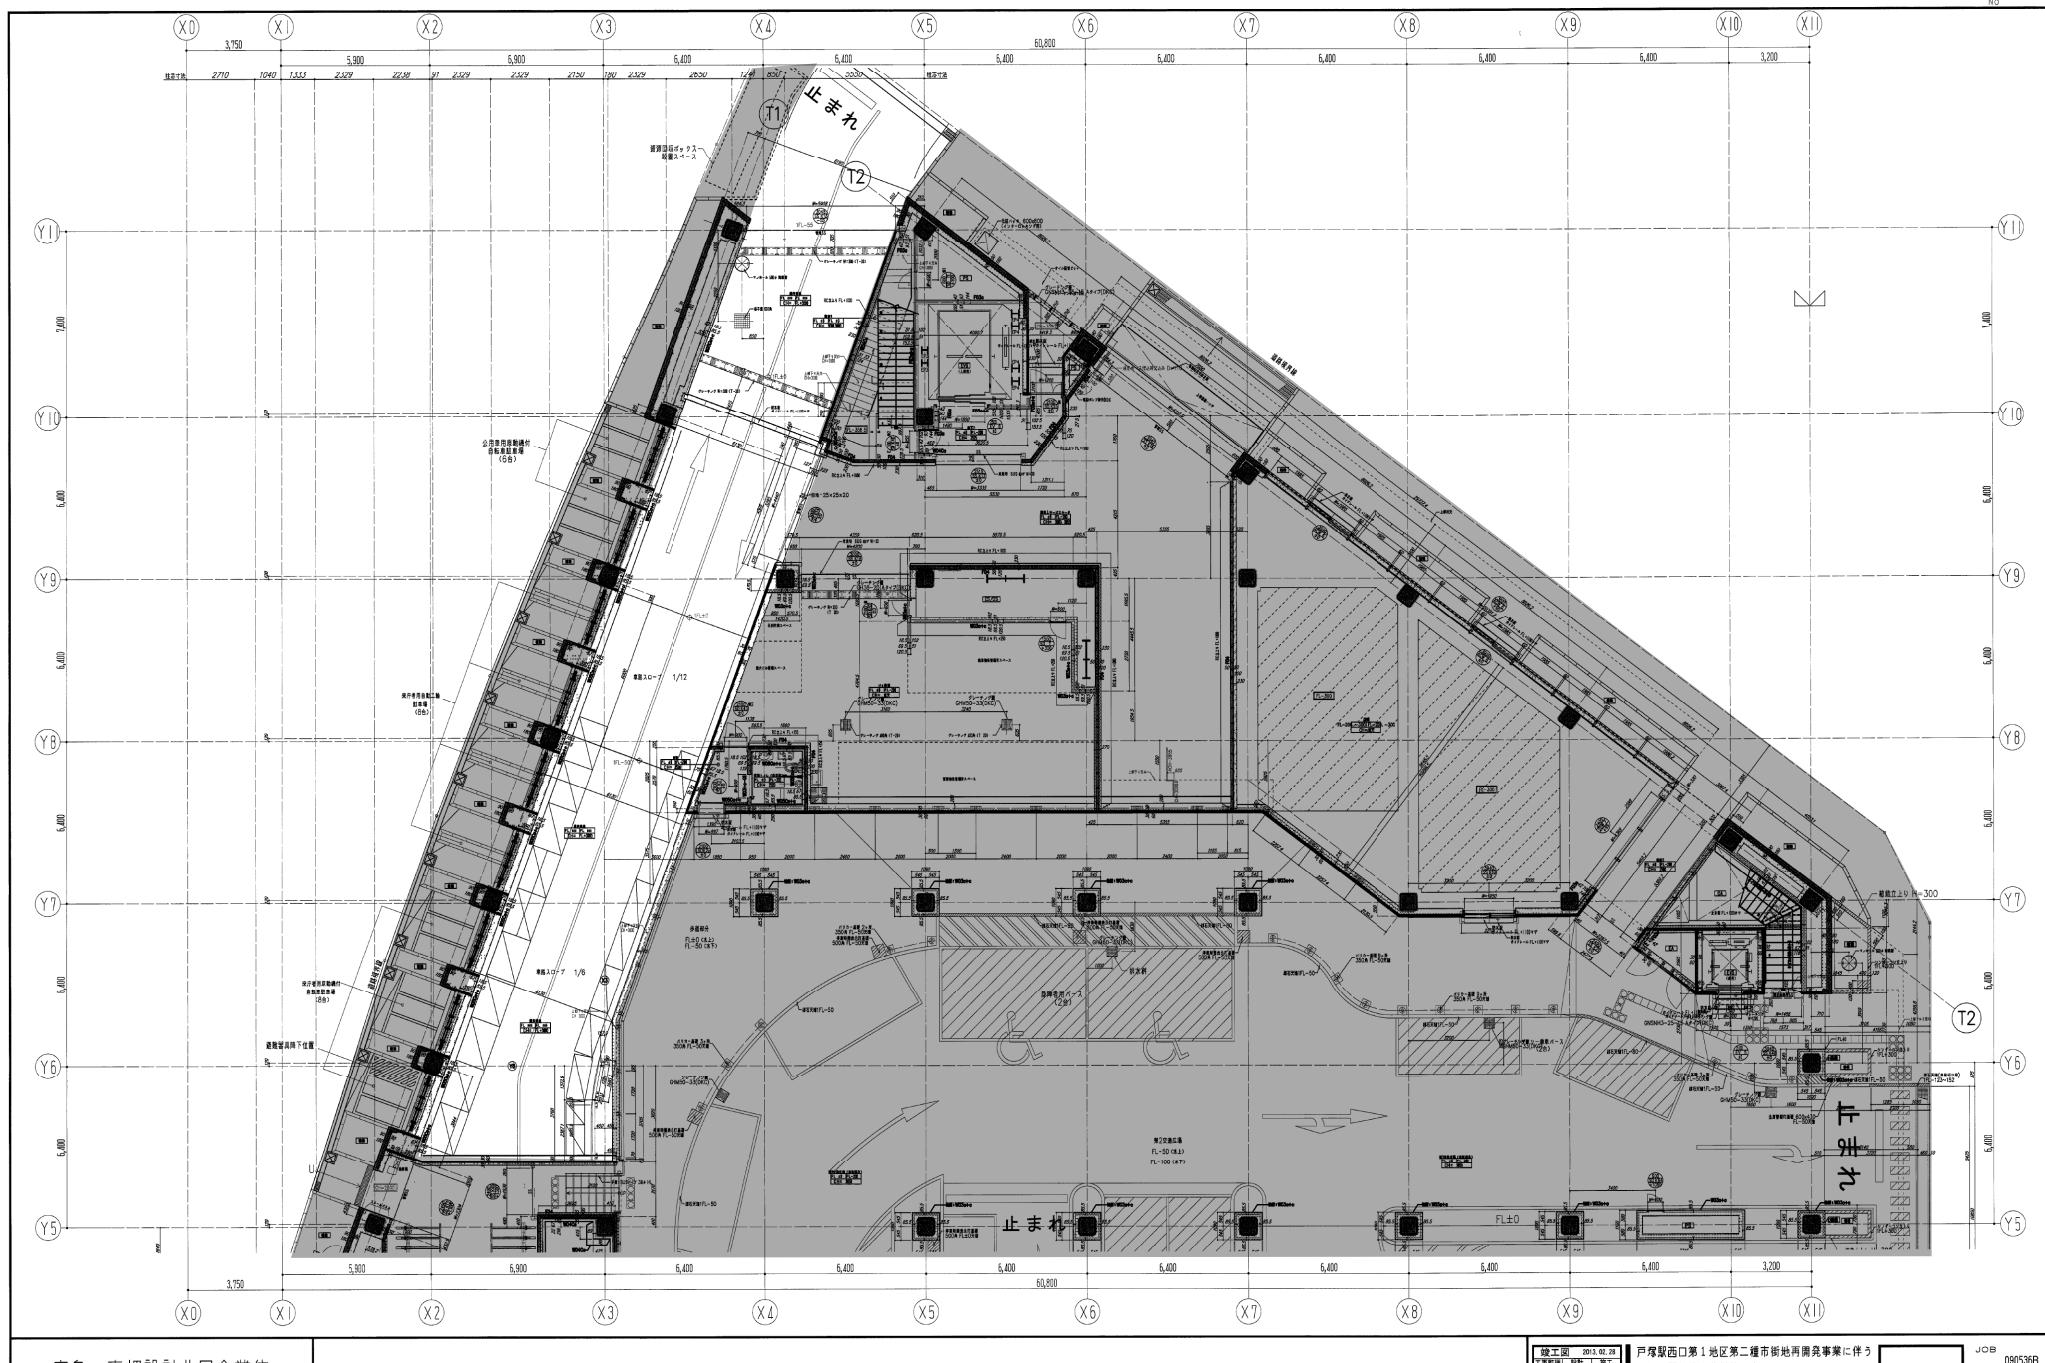

鹿島・東畑設計共同企業体

鹿島建設株式会社一級建築士事務所
株式会社東畑建築事務所

公益施設整備事業新築工事
1階平面詳細図(2)
SCALE 1/100 DATE 2011.4.28
設計士 741773
監理建築士 741773
DWG A-208

本図面は建物の総合管理のための参考資料です。建物の現状と図面が完全に一致していることを保証するものではありません。

【参考】横浜市戸塚区・瀬谷区庁舎の位置図

