

# 質問回答書

契約番号\_\_\_\_\_

件名 大黒ふ頭客船ターミナル等電気設備点検保守業務委託


質問	回答
<p>点検項目が下記4項目ありますが、</p> <p>①外観の汚損、損傷等の有無を点検 ②照明設備の点灯状態を点検 ③火災報知設備の表示等の点灯状態、SW位置を確認 ④機器動作点検</p> <p>具体的には、何がどれくらいの分量がありますか。</p> <p>具体的な工数なども分かれば教えていただきたいです。</p>	<p>機器の数量については、下記の通りです。添付図面も参考としてください。</p> <p><b>【大黒ふ頭客船ターミナル】</b></p> <ul style="list-style-type: none"><li>・ 照明設備<ul style="list-style-type: none"><li>A(LED シーリングダウンライト) 51</li><li>B(LED ダウンライト) 23</li><li>C(LED ベースライト) 1</li><li>D(LED スクエアライト) 8</li><li>E(LED ベースライト) 4</li><li>F(LED ベースライト直付形) 6</li><li>J(LED 投光器) 4</li><li>K(LED 高天井器具(広角タイプ)) 40</li><li>L(LED ダウンライト) 41</li><li>N(LED 投光器) 2</li><li>O(LED ウォールライト) 4</li><li>A(LED ダウンライト 150形) 6</li><li>B(LED ポーチ灯) 8</li><li>C(LED 高天井器具(広角タイプ)) 40</li></ul></li><li>・ 消防防災関係設備 火災報知受信機 3</li><li>・ 放送・弱電関係設備 放送機器 3</li></ul> <p><b>【T-3号上屋】</b></p> <ul style="list-style-type: none"><li>・ 照明設備 庫内灯照明(LED) 18</li></ul> <p>工数については、本市より明示することはできません。設計図書をご確認の上、ご判断ください。</p>

完成図

横浜市港湾局		工事名	大黒ふ頭客船受け入れ施設第2期新築工事 (電気設備工事)				
年月日	細尺	1/100 (A1)	図面名称	照明器具図面			
	設計者			施設番号	株番号	完成年度	完成年月
<b>NEC</b> 株式会社ニューシェンツク 横浜支店						8/68	(E-08)

風除室(西側)	湯沸し	クルー休憩室	入管税関	管理組合	女子トイレ	多目的トイレ	男子トイレ		風除室(東側)	電気室	外壁
L 12	C 1	D 8	E 2	E 2	B 10 L1 11	B 2	B 10 L1 6		L 12	F 6	N 2 0 4

70,000 (脇縁芯寸法)

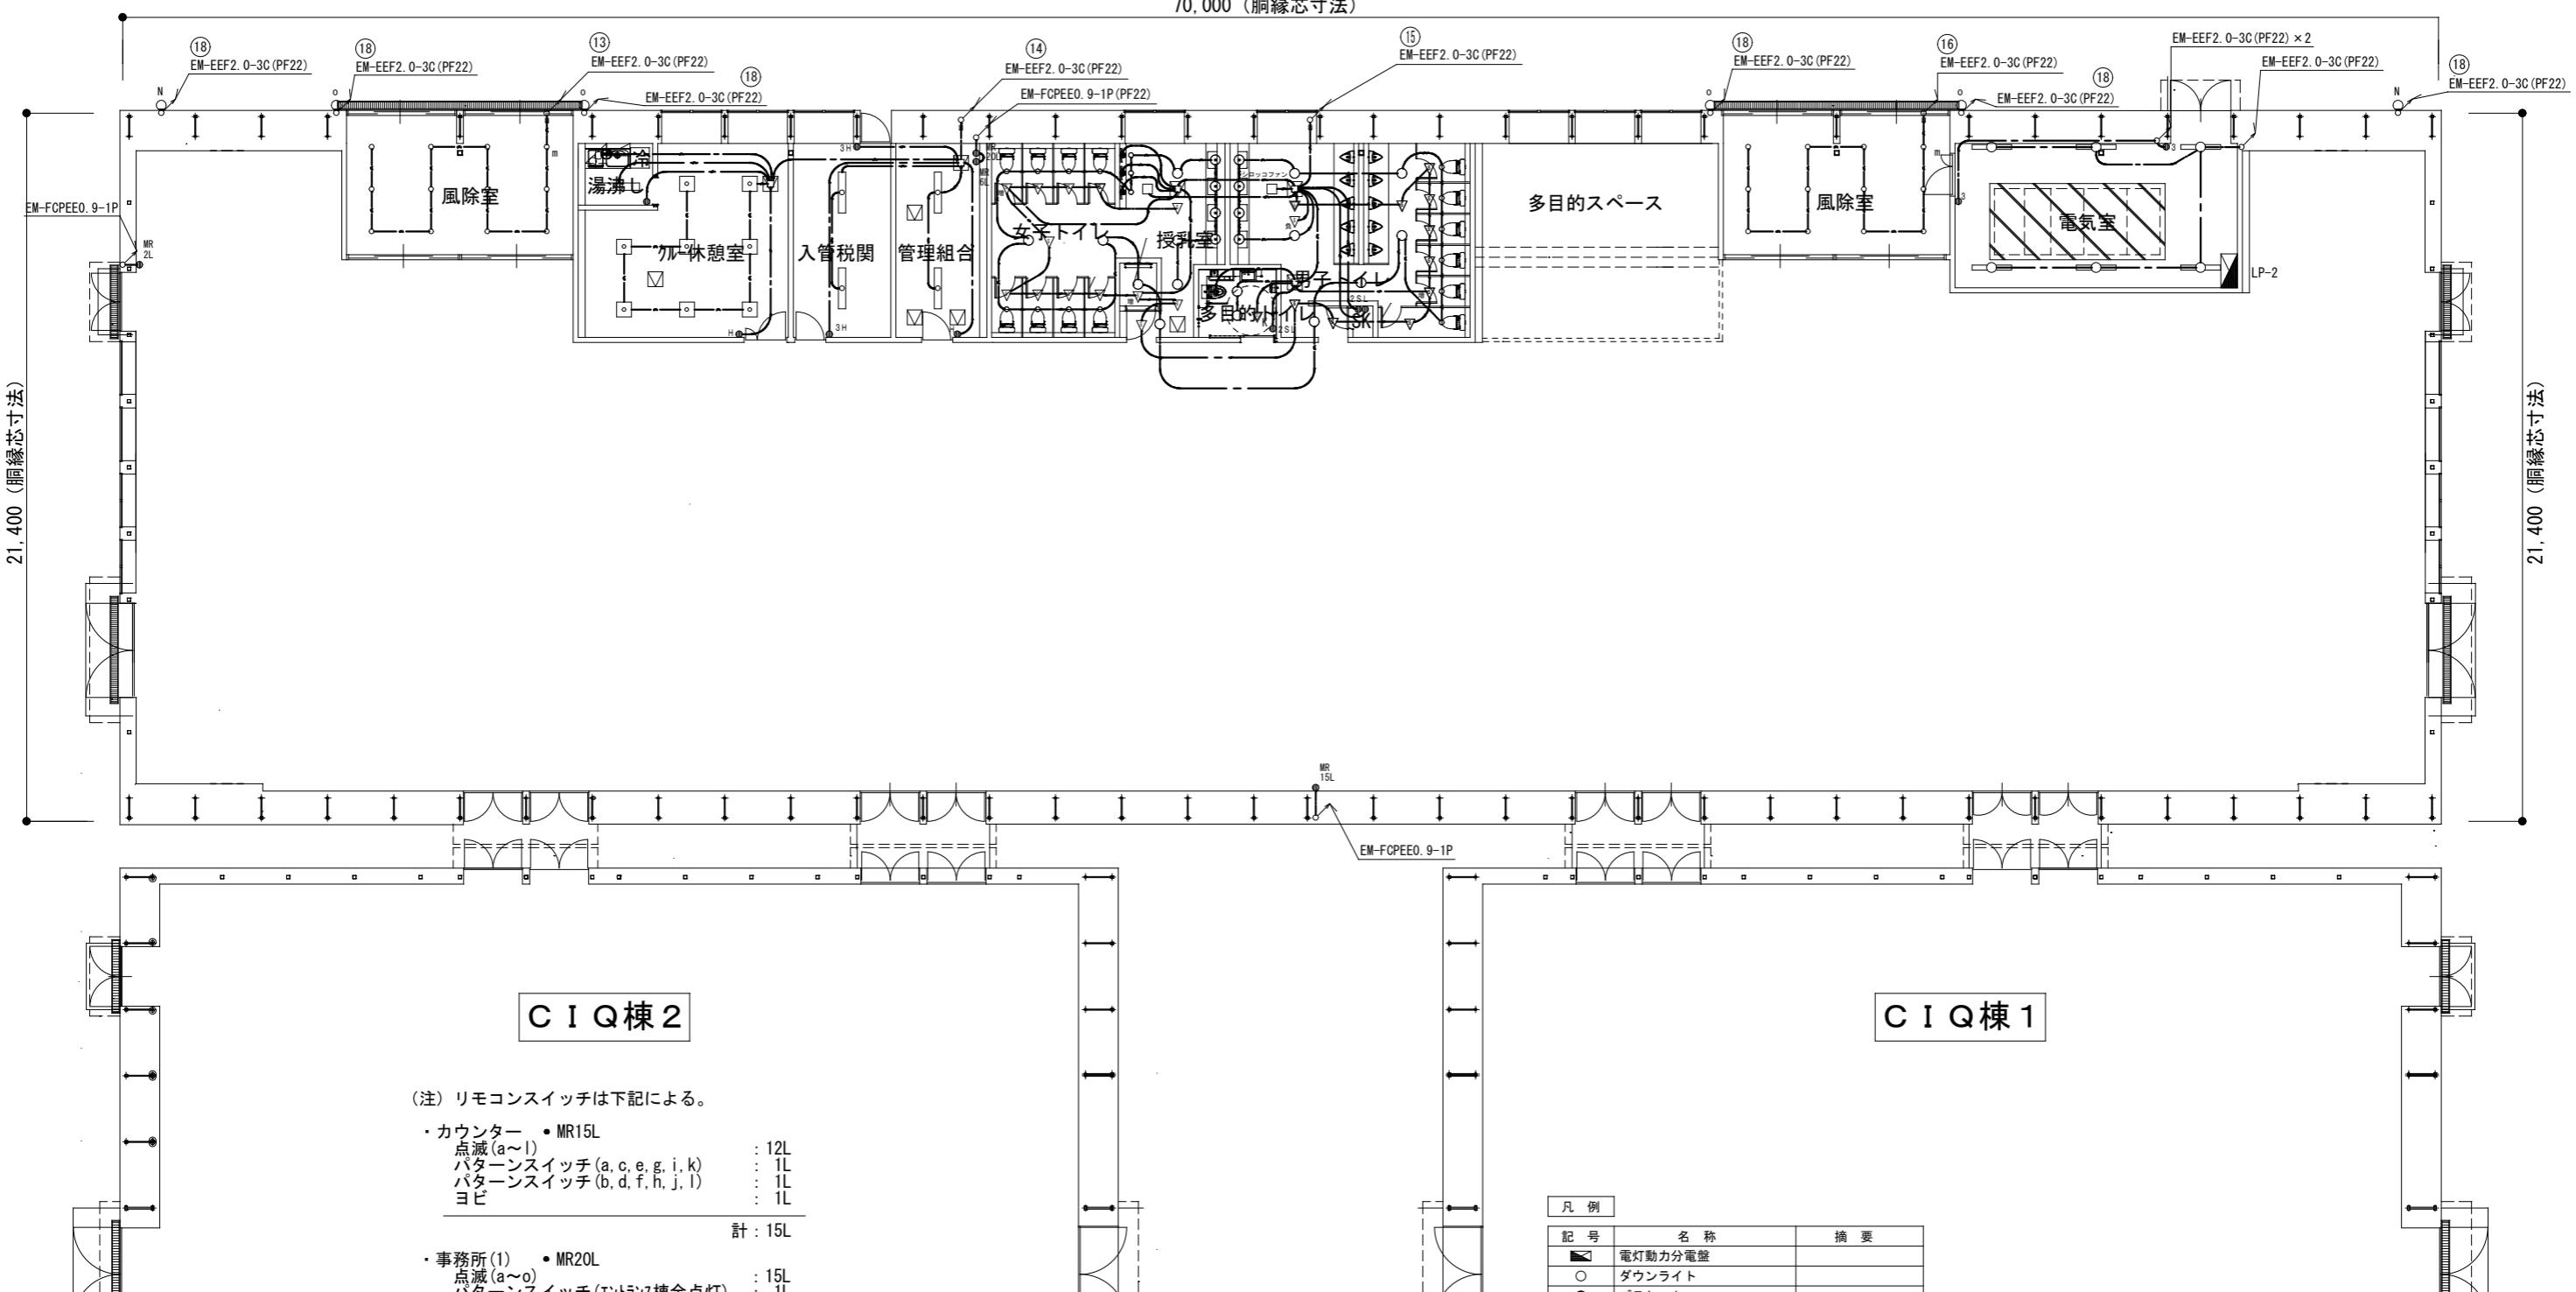

凡 例		
記 号	名 称	概 要
■	電灯動力分電盤	
○	ダウンライト	
○	プラケット	
● L	リモコンスイッチ	n : L数
□	アウトレットボックス	
▽	熱線センサー付自動スイッチ	親器
▽ K	熱線センサー付自動スイッチ	親器 換気扇連動用
▽	熱線センサー付自動スイッチ	子器
▽ 増	熱線センサー付自動スイッチ	子器 子器増設器
▽ 負	負荷増設ユニット	
—	ケーブルラック	
● 2SL	操作ユニット	2回路用
—○—	EM-EEF2. 6 -3C	保護管 (PF22)
—○—	EM-EEF2. 0 -3C	保護管 (PF22)
—○—	EM-EEF1. 6 -2C	保護管 (PF16)
—○—	EM-EEF1. 6 -3C	保護管 (PF22)
—○—	EM-EEF1. 6 -3C×2	保護管 (PF22)
—○—	EM-FCPEE0. 9 -1P	保護管 (PF22)

完成図



横浜市港湾局			工事名	大黒ふ頭客船受け入れ施設第2期新築工事 (電気設備工事)
年月日	縮尺	1/100 (A1)	図面名称	電灯設備 エントランス棟 1階配線図
段	計	名	施設番号	権利番号 完成年度 国内番号
NEC	株式会社ニールソニック	新規受付	権利番号	完成年度 国内番号

外壁  
J (撤去再取付) | 2

エントランス上部  
A | 51


外壁  
J (撤去再取付) | 2

70,000 (胴縁芯寸法)

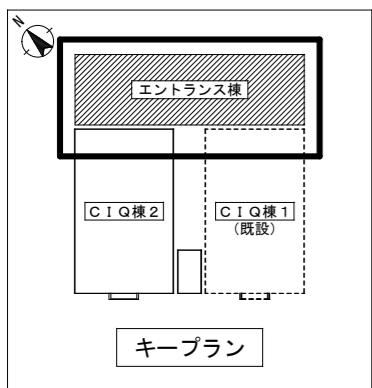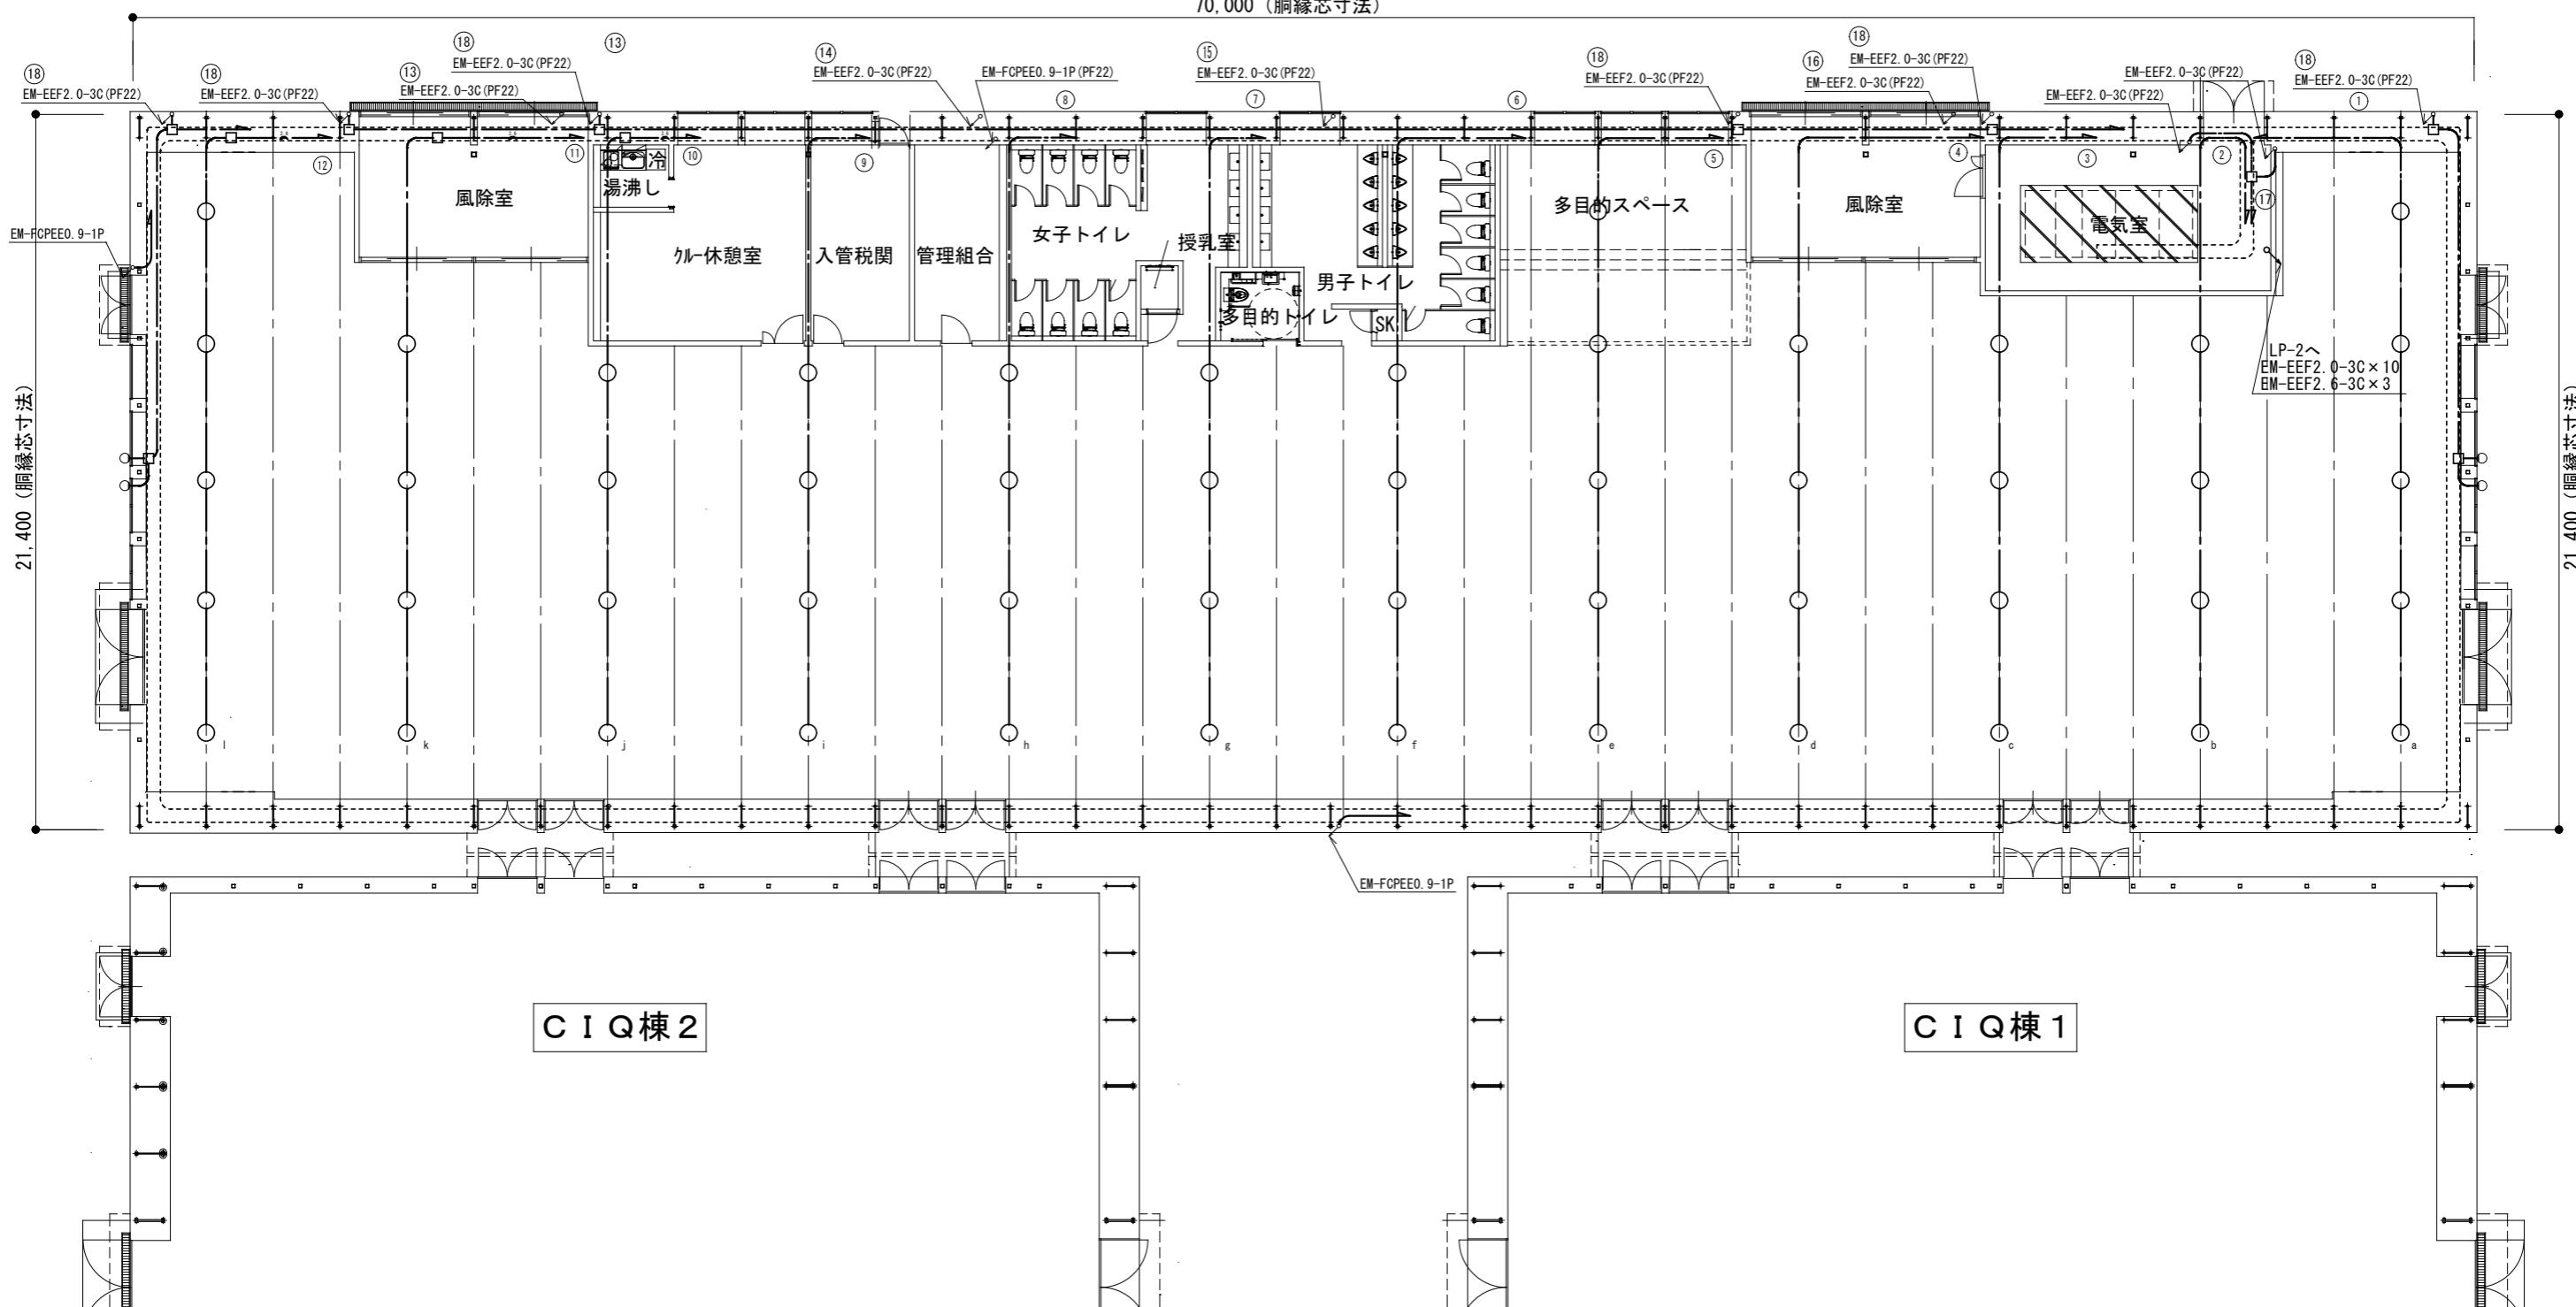


完成図

横浜市港湾局			工事名	大黒ふ頭客船受け入れ施設第2期新築工事 (電気設備工事)
年月日	縮尺	1/100 (A1)	図面名称	電灯設備 エントランス棟 1階上部配線図
段	計	名	施設番号	機器番号
NEW JFC 株式会社ニュージェック	完成 年度	完成 年度	面積枚数	図面番号
				10/68 (E-10)

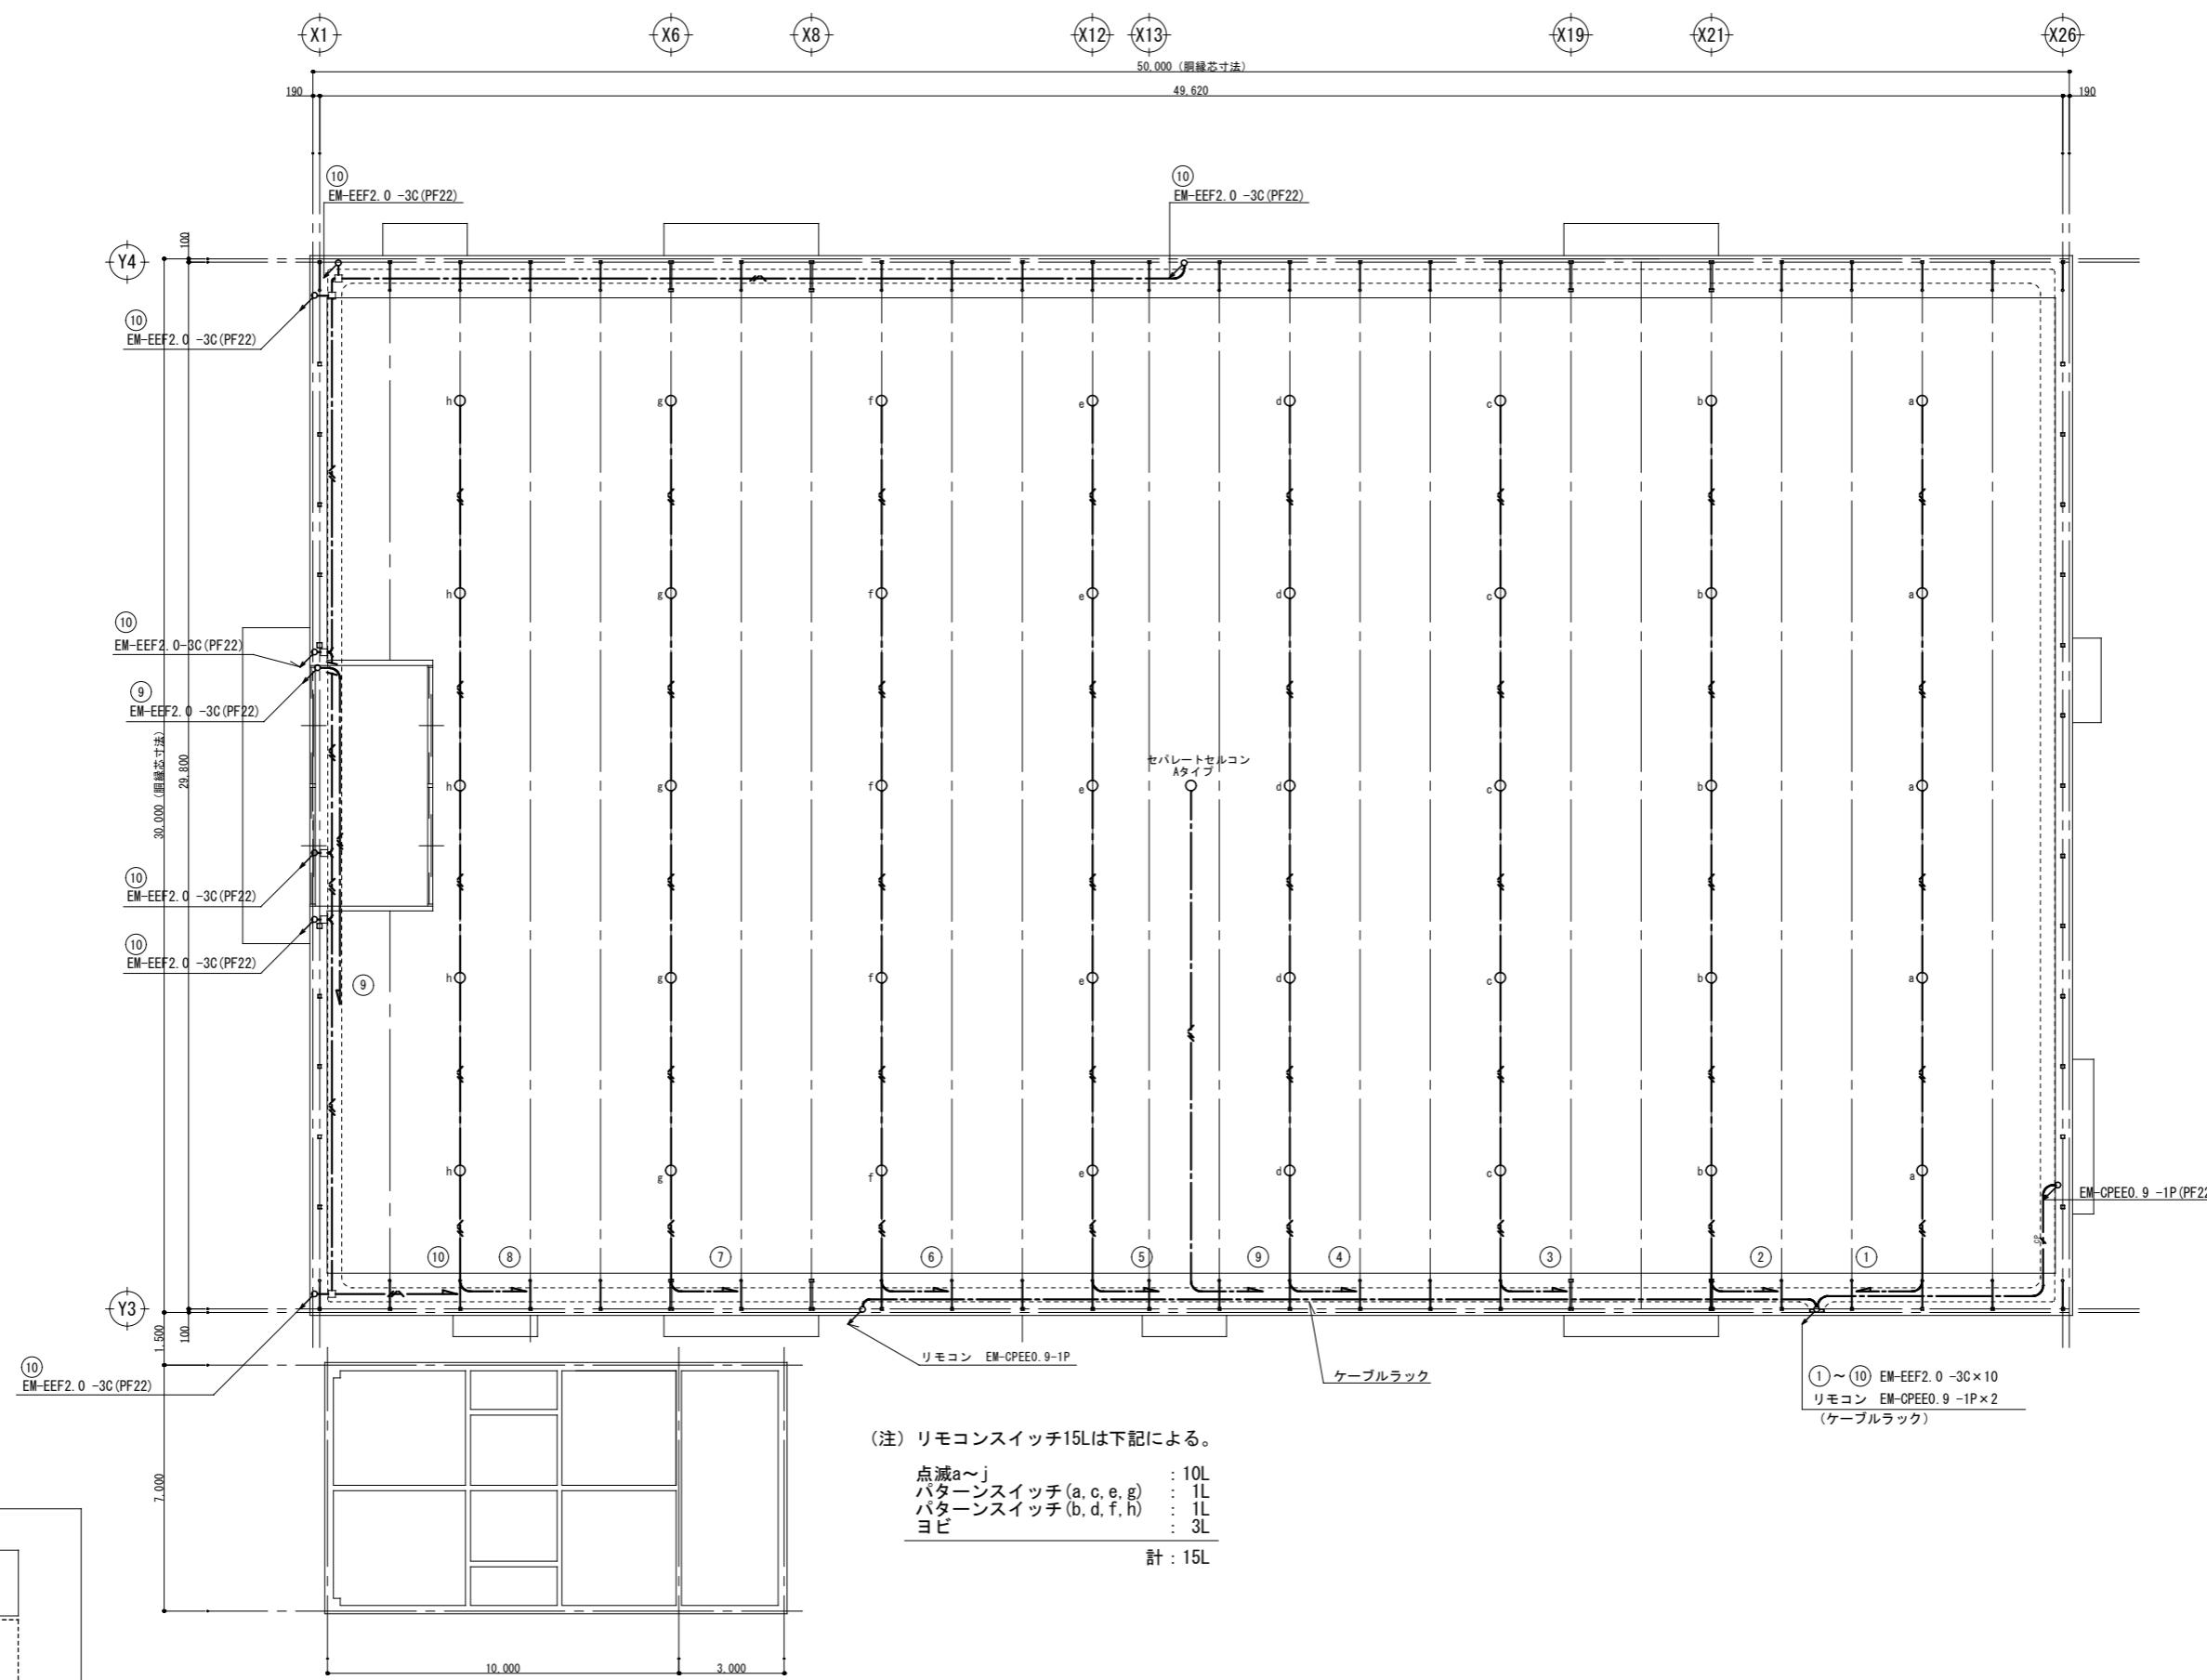

完成図

横浜市港湾局			工事名	大黒ふ頭客船受け入れ施設第2期新築工事 (電気設備工事)				
年月日	縮尺	1/100 (AI)	図面名称	電灯設備 CIQ棟2 1階上部配線図				
設計者			施設番号	備考番号	完成年度	完成年度	圖面枚数	図面番号
<b>NEC</b> 株式会社ニュージャック							12/68	(E-12)

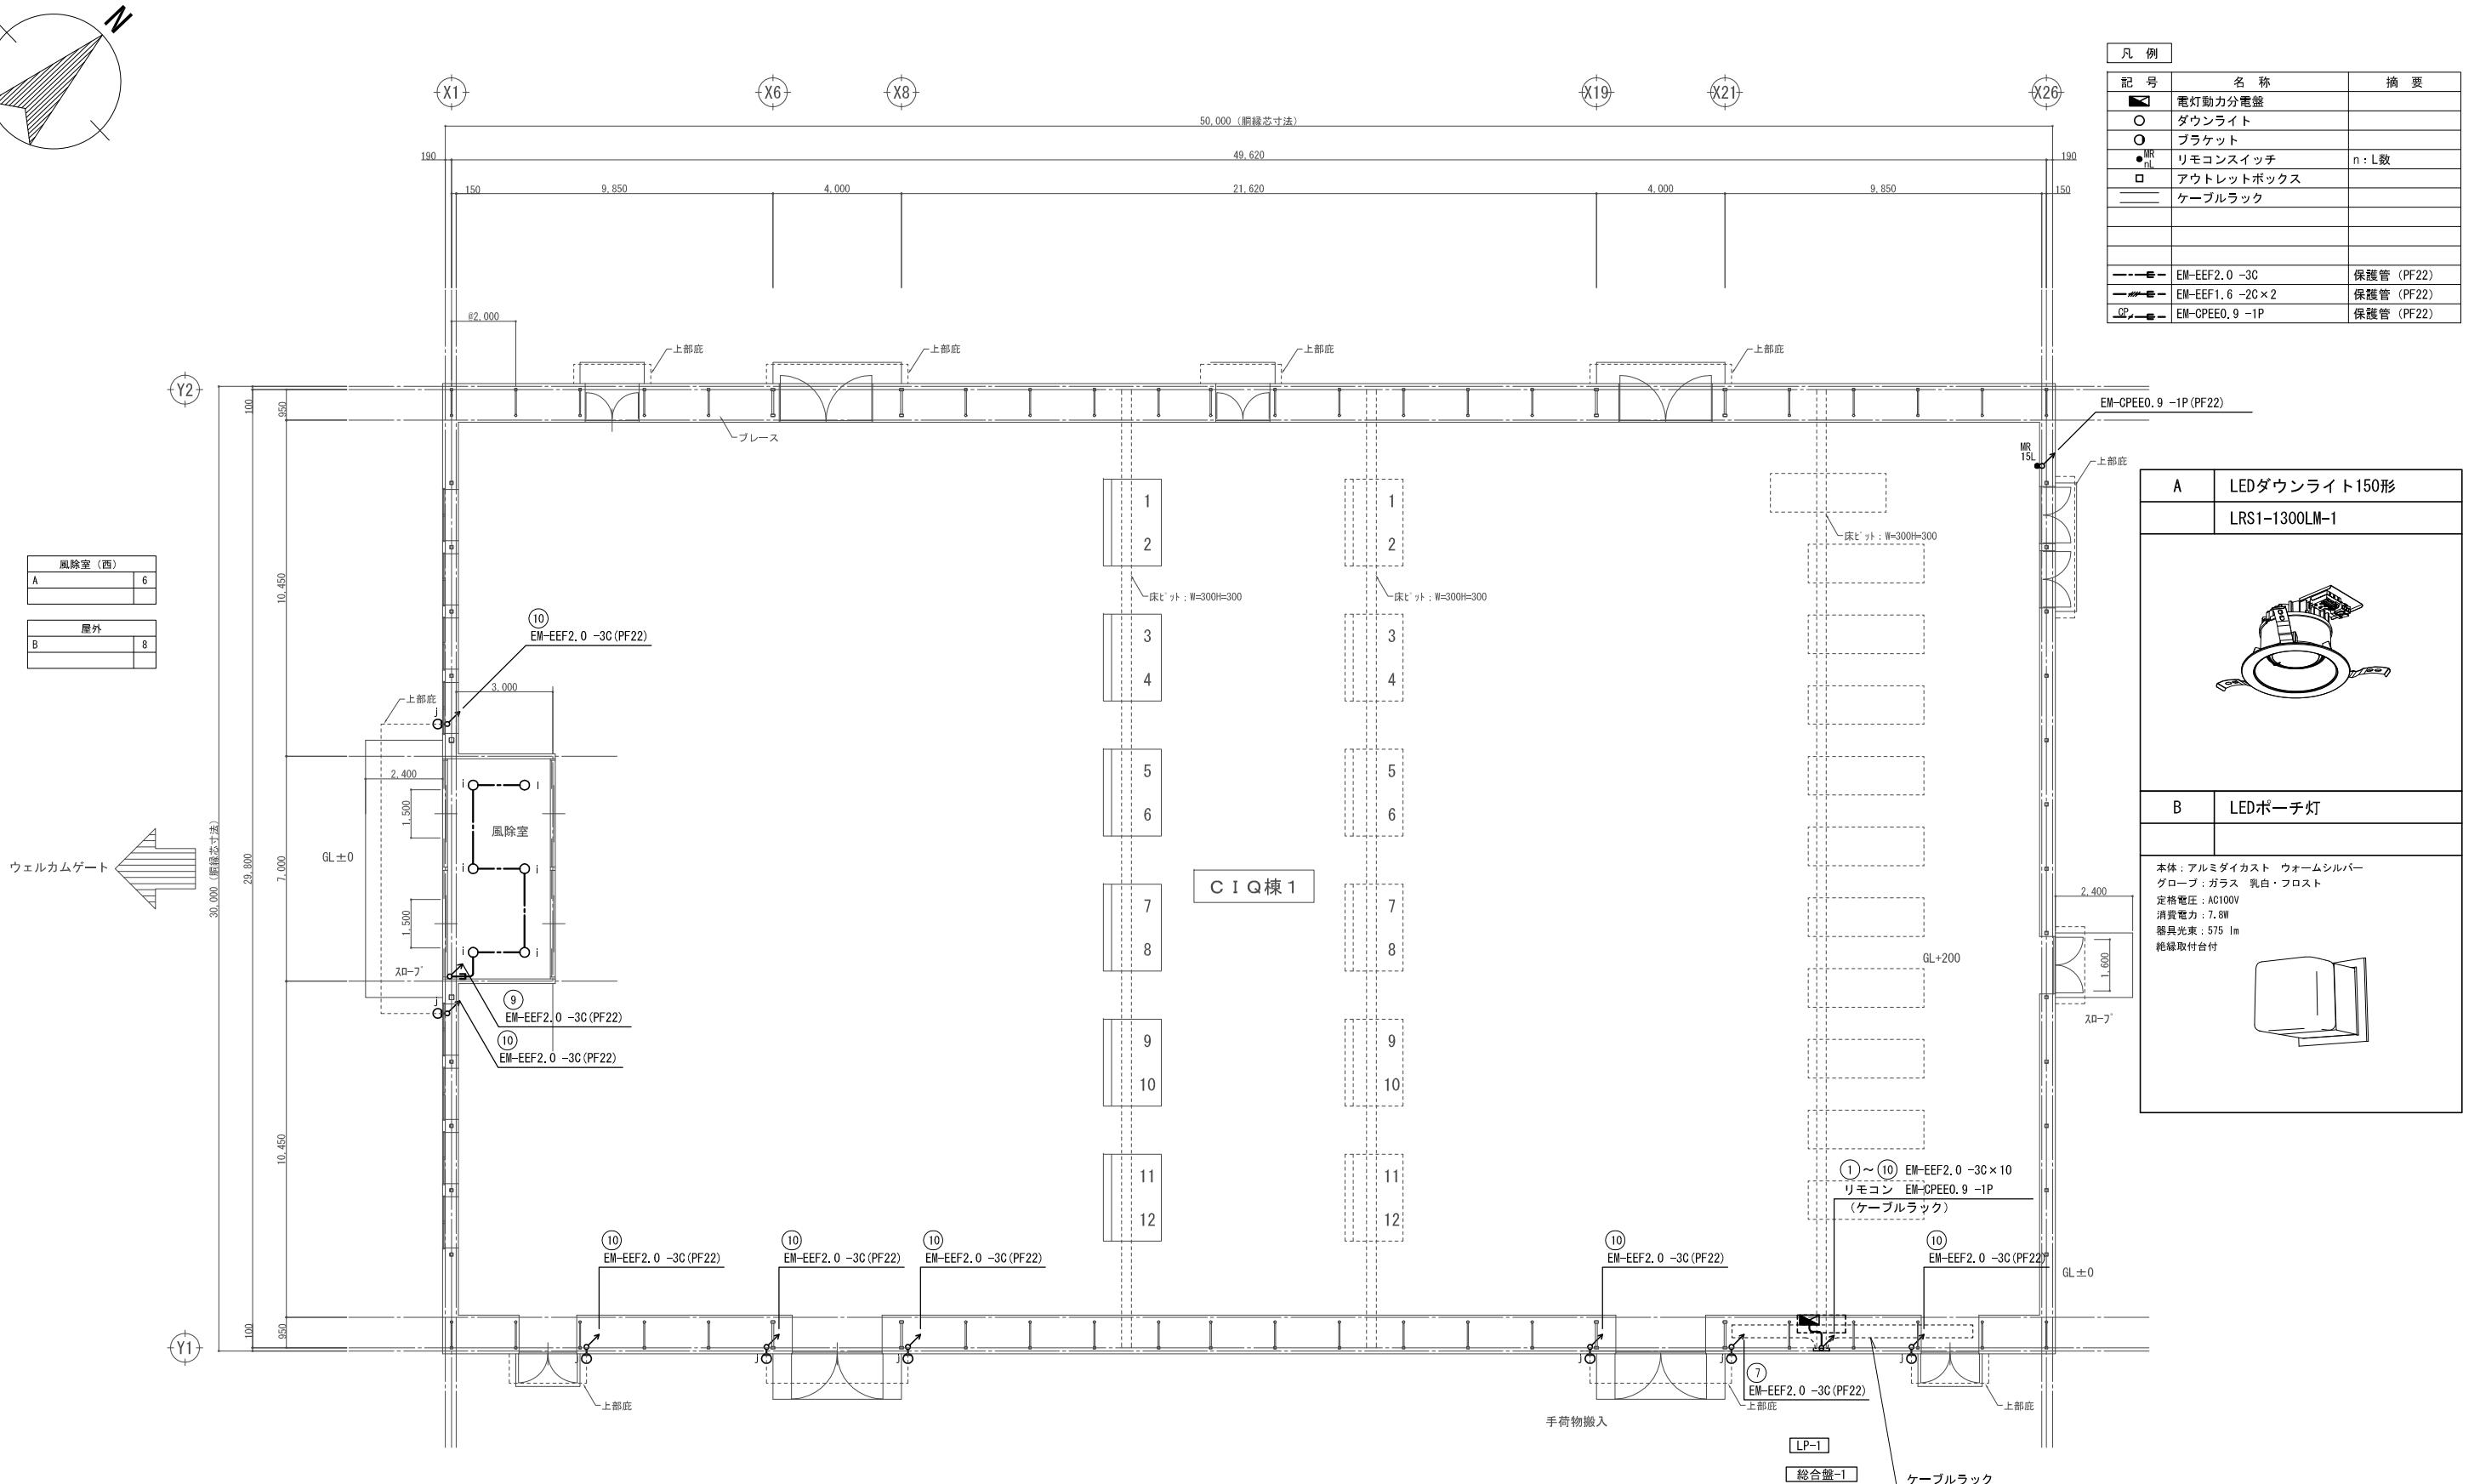




(注) リモコンスイッチ15Lは下記による。

点滅a～j	: 10L
パターンスイッチ(a, c, e, g)	: 1L
パターンスイッチ(b, d, f, h)	: 1L
ヨビ	: 3L

計：15L

1 階平面図


横浜市港湾局			工事名	大黒ふ頭客船受け入れ施設新築工事 (電気設備工事)			
年月日	規格	箱尺	1/100 (A1)	図面番号	電灯設備 1階配線図		
令和元年三月二十二日	新規	新規	新規	新規番号	規格	完成年月	完成年月
NEC JEC 株式会社ニコニコ			新規			8/33	(E-08)

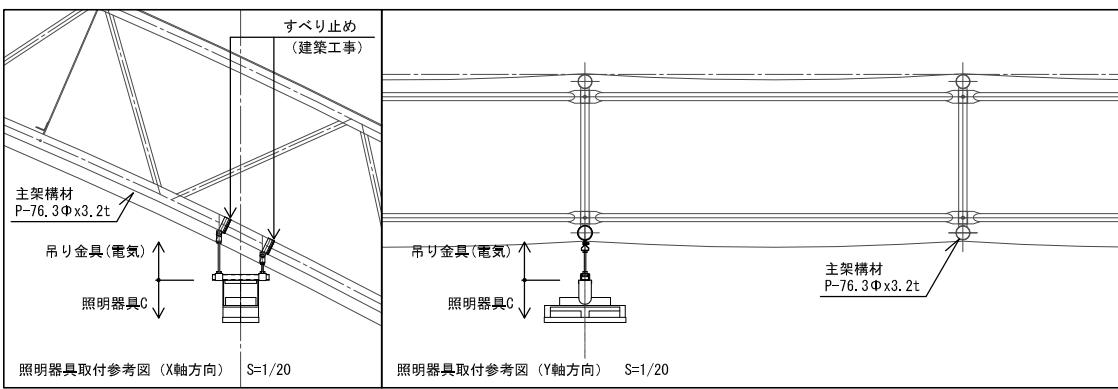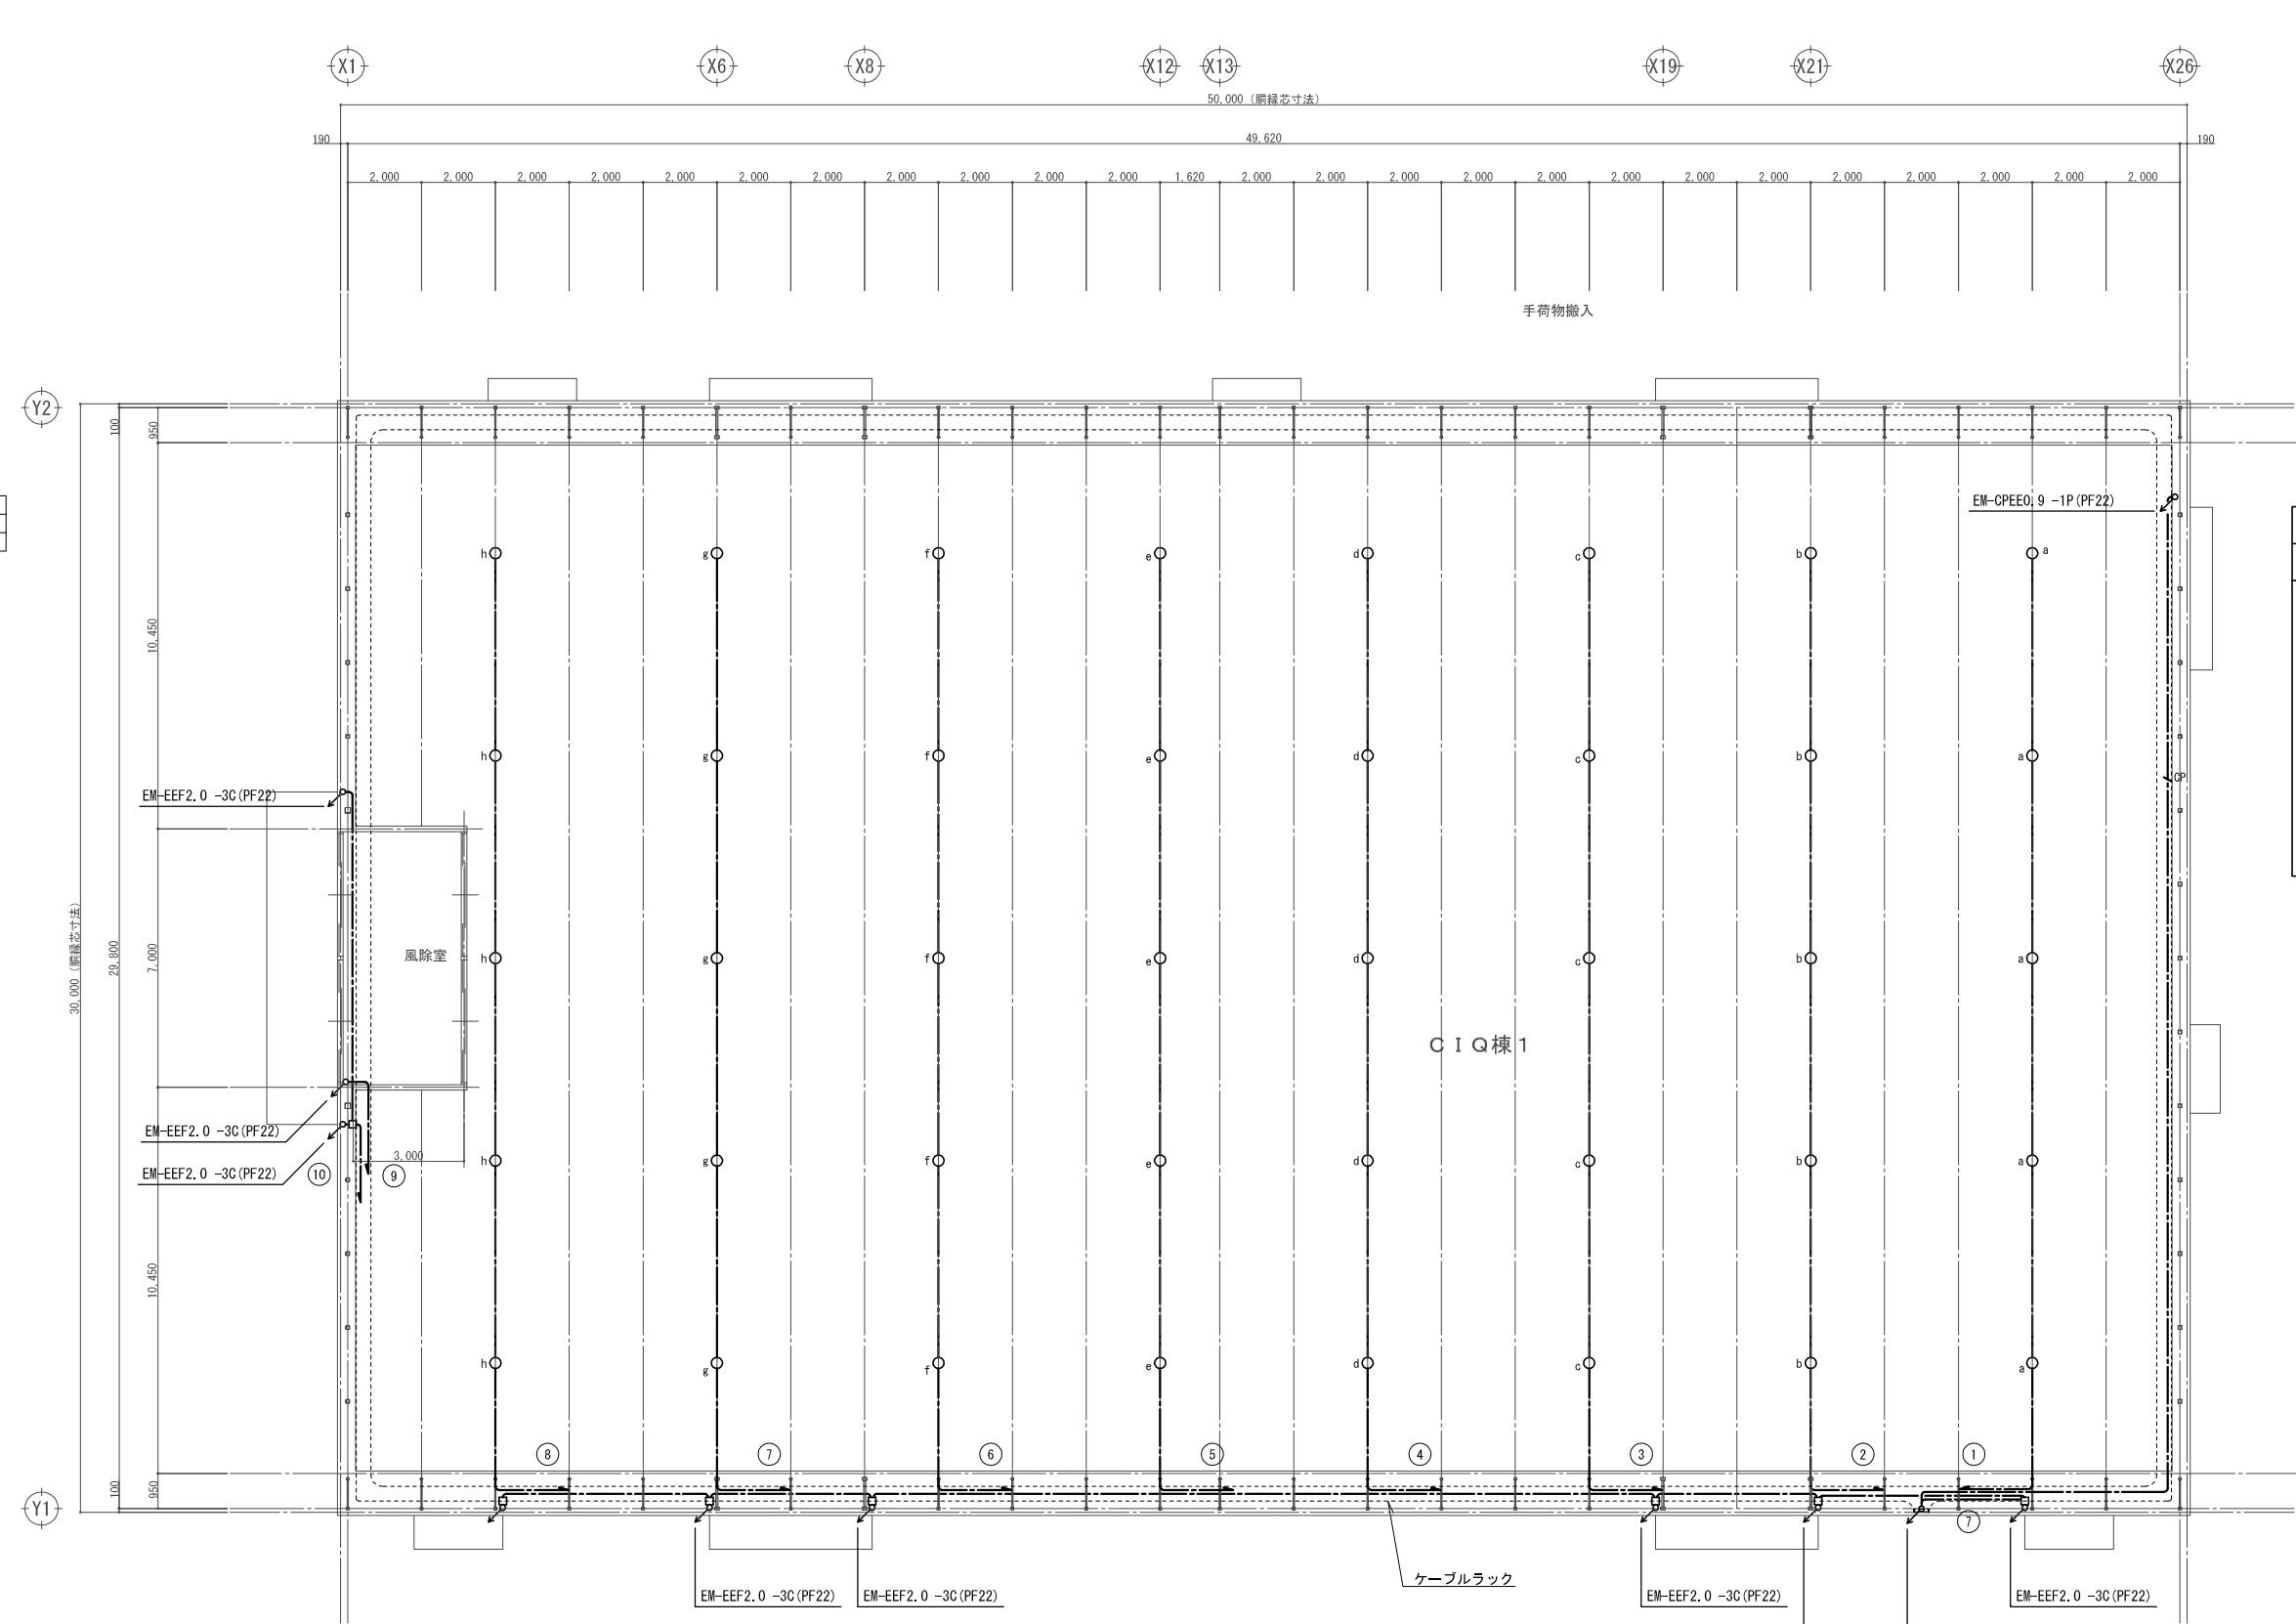
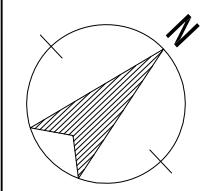


1階上部平面図

①～⑩ EM-EEF2.0-3C×10  
リモコン EM-CPEE0.9-1P  
(ケーブルラック)  
EM-EEF2.0-3C(PF22)


横浜市港湾局			工事名	大黒ふ頭客船受け入れ施設新築工事 (電気設備工事)		
年月日	設計者	縮尺	1/100 (A1)	図面名稱	電気設備 1階上部配線図	
				NEC 株式会社ニュージャック 株式会社ニュージャック 一般建築士事務所	規格番号	完成年月 9/33 (E-09)

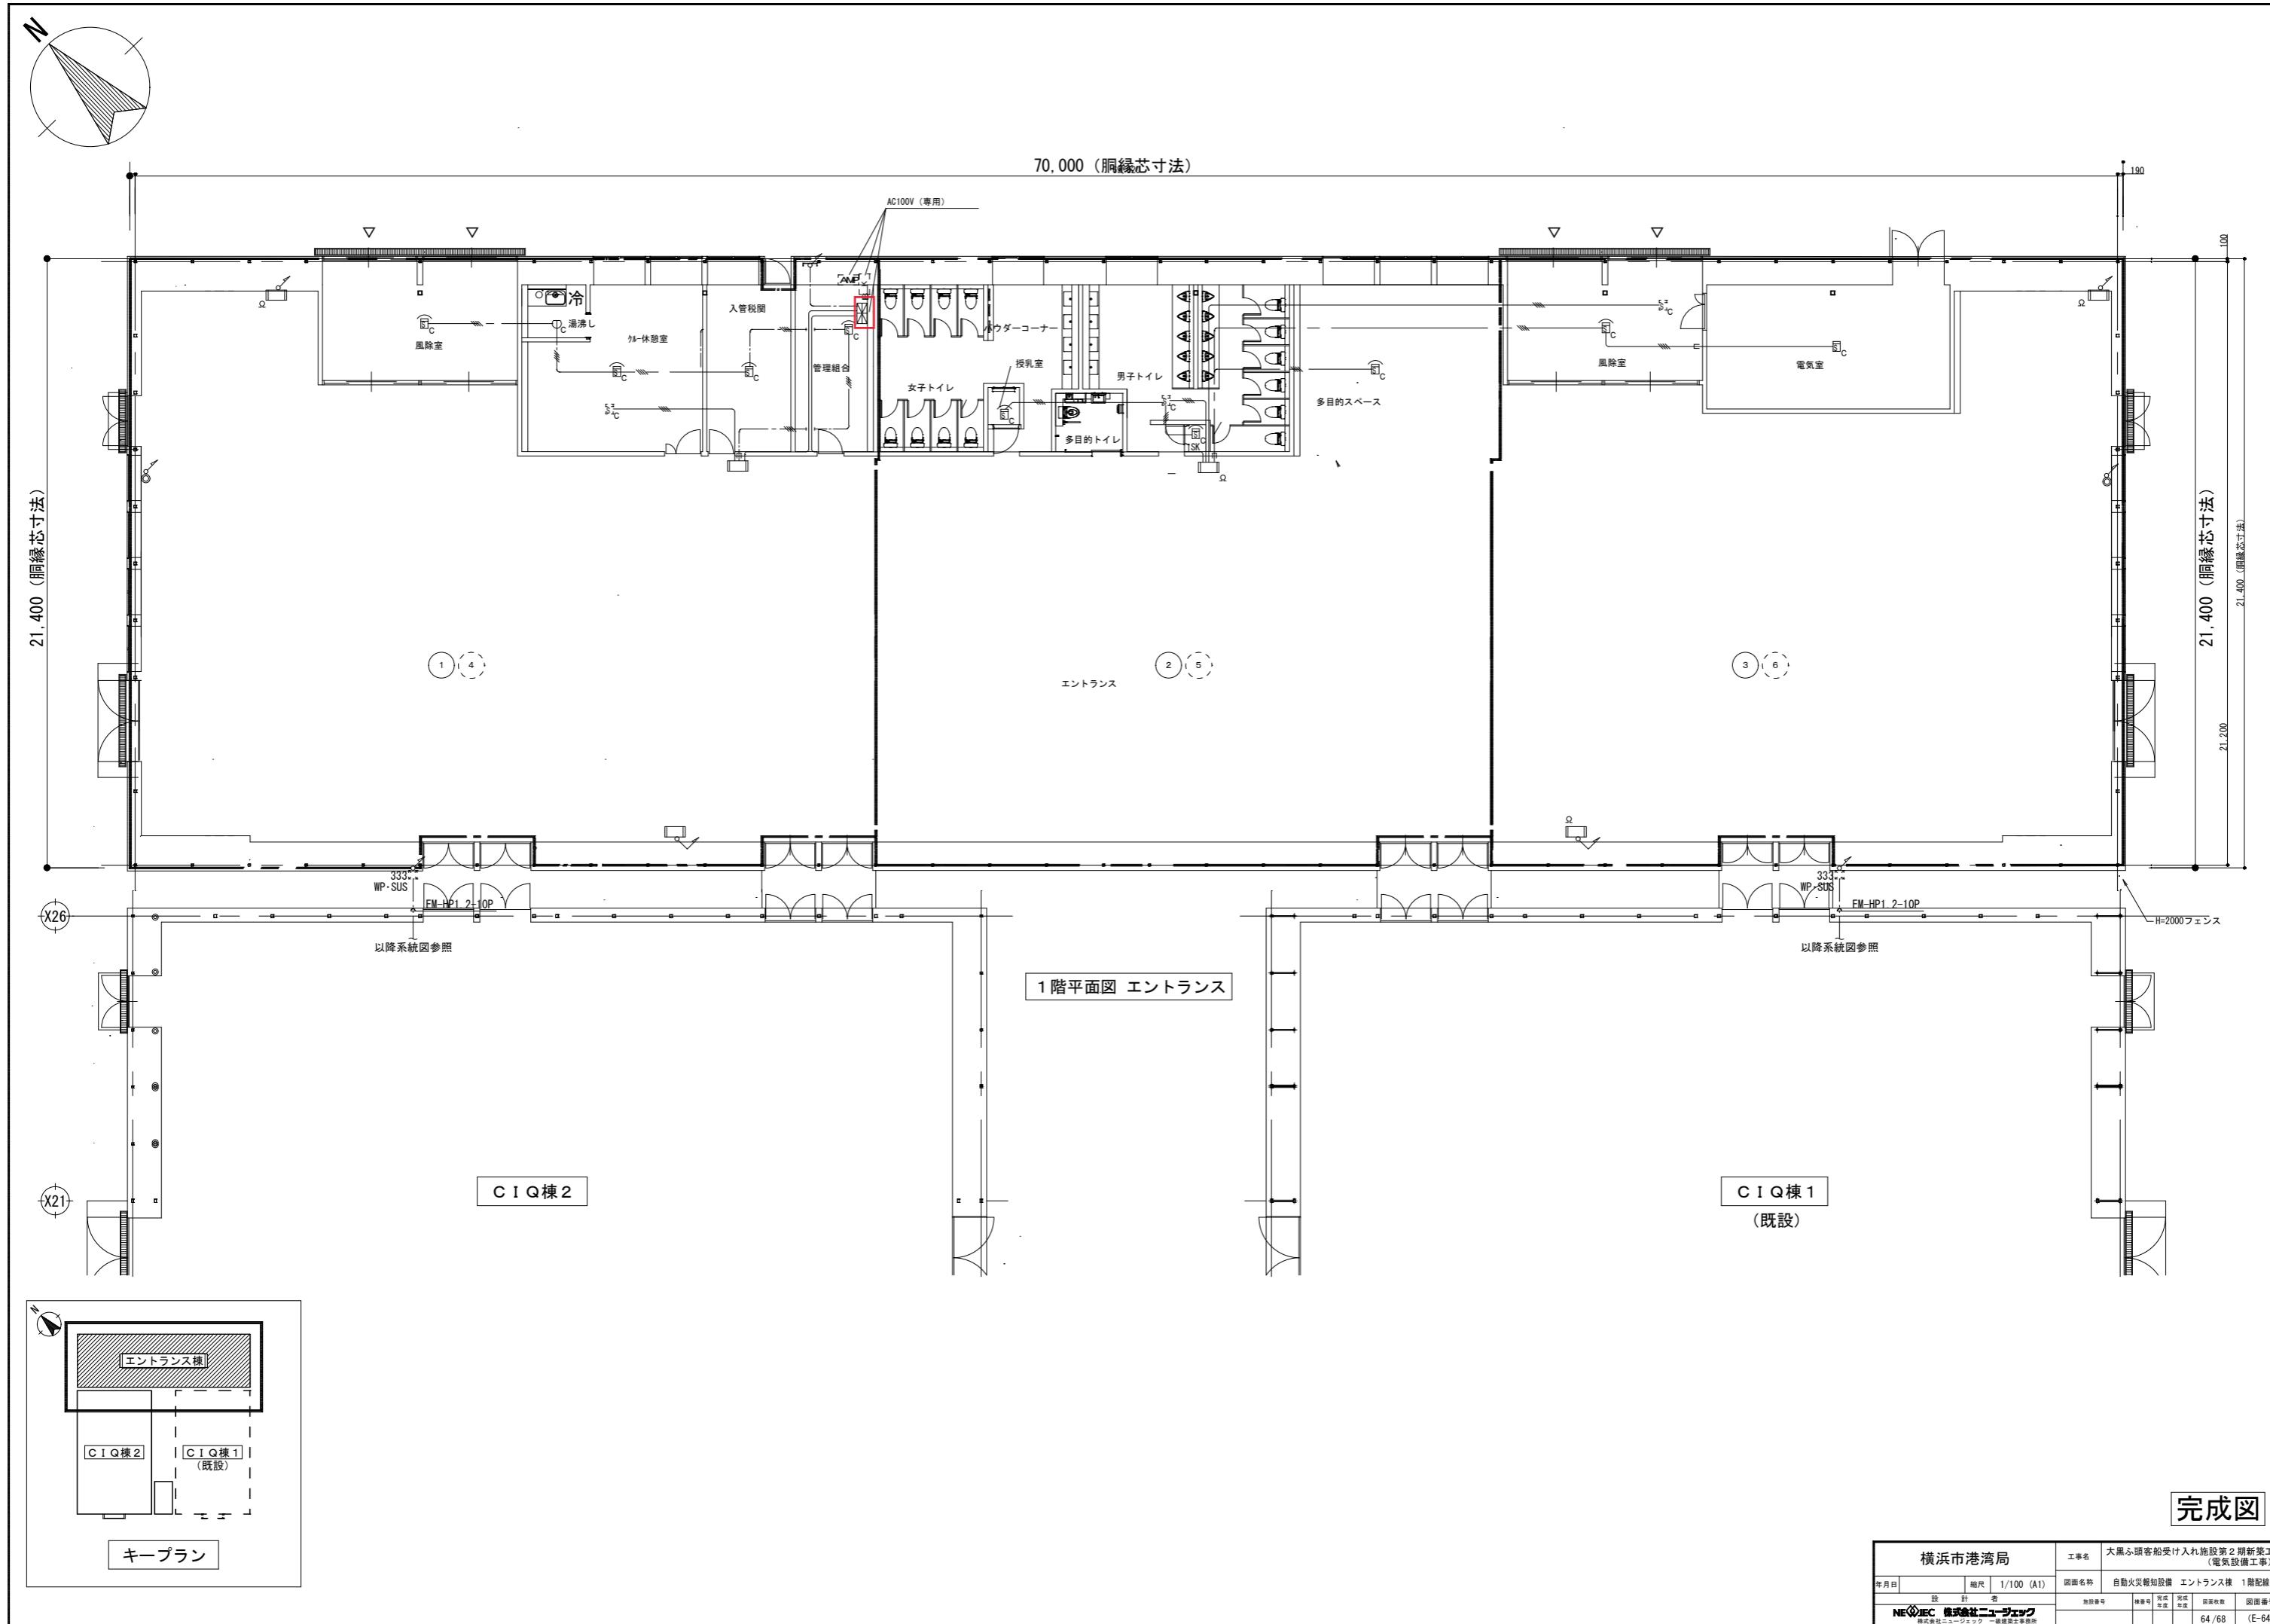

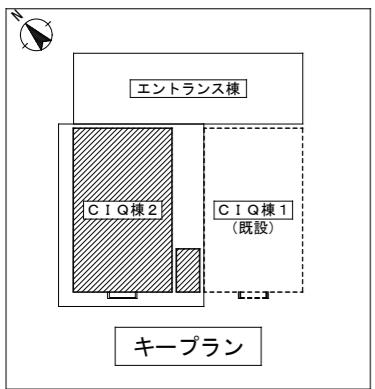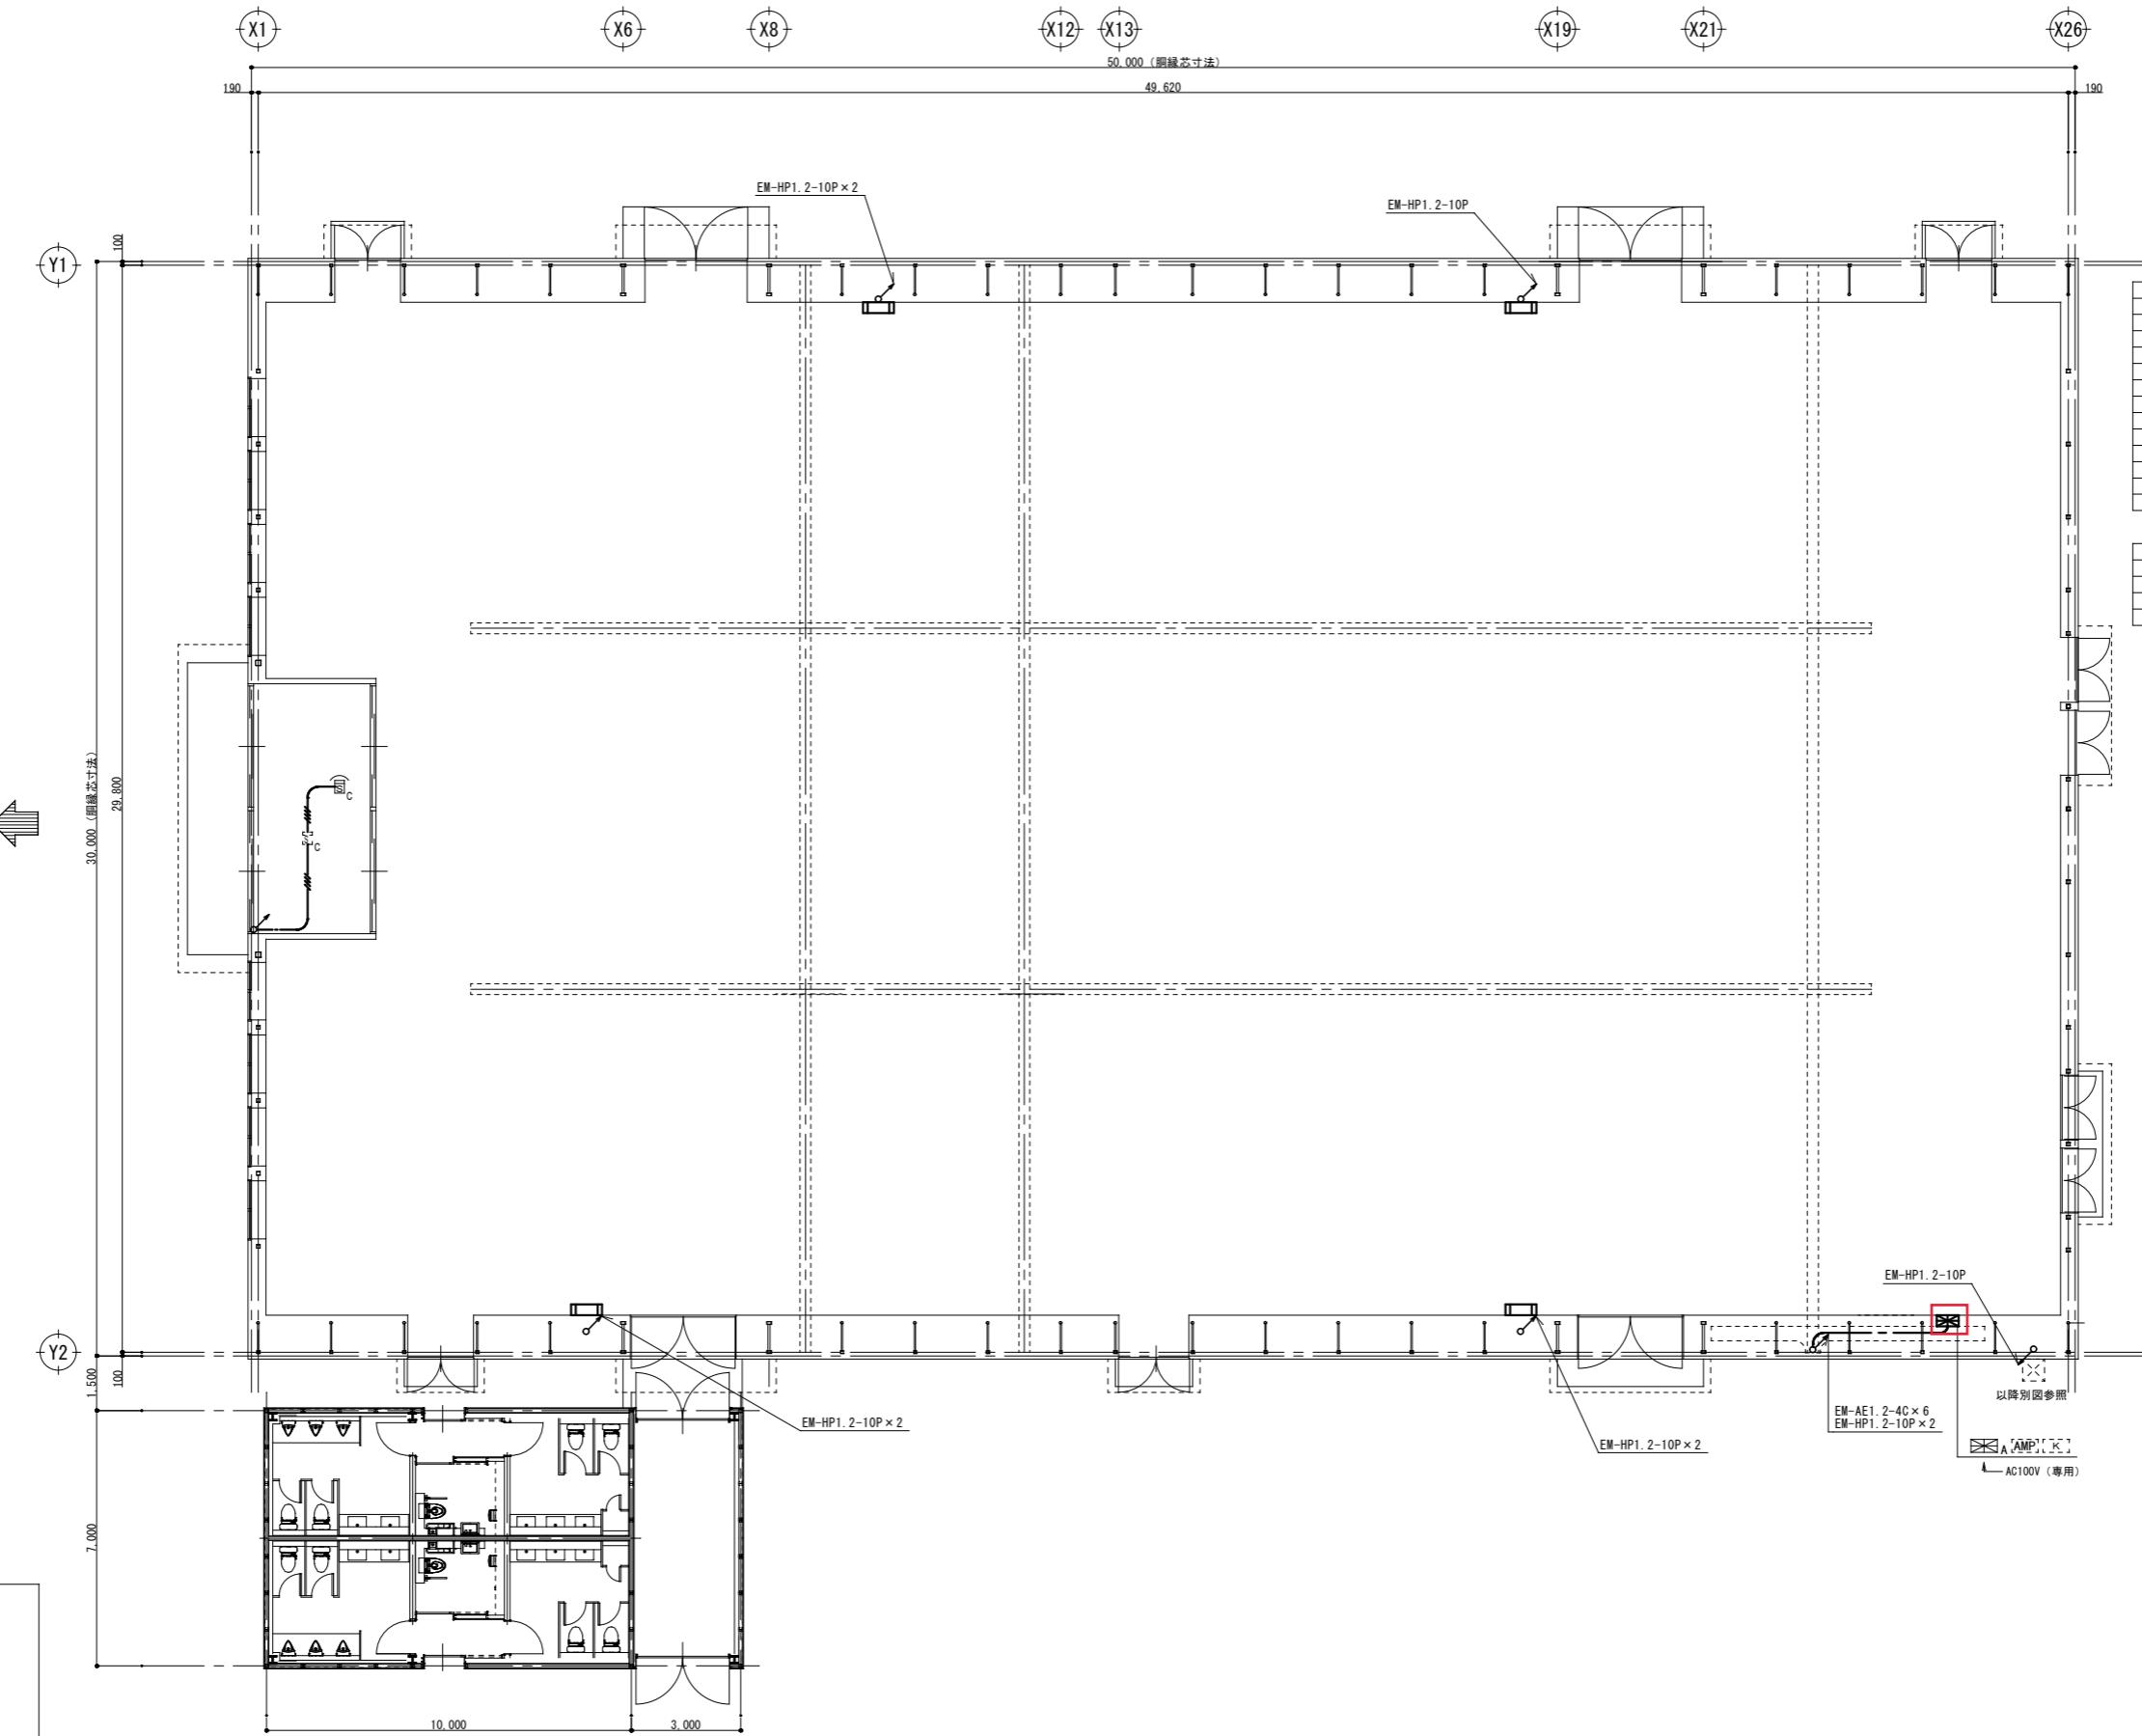

完成図

横浜市港湾局			工事名	大黒ふ頭客船受け入れ施設第2期新築工事 (電気設備工事)
年月日	縮尺	1/100 (A1)	図面名称	自動火災報知設備 CIQ棟2 1階配線図
			段	施設番号 備考号 完成年度 国面番号

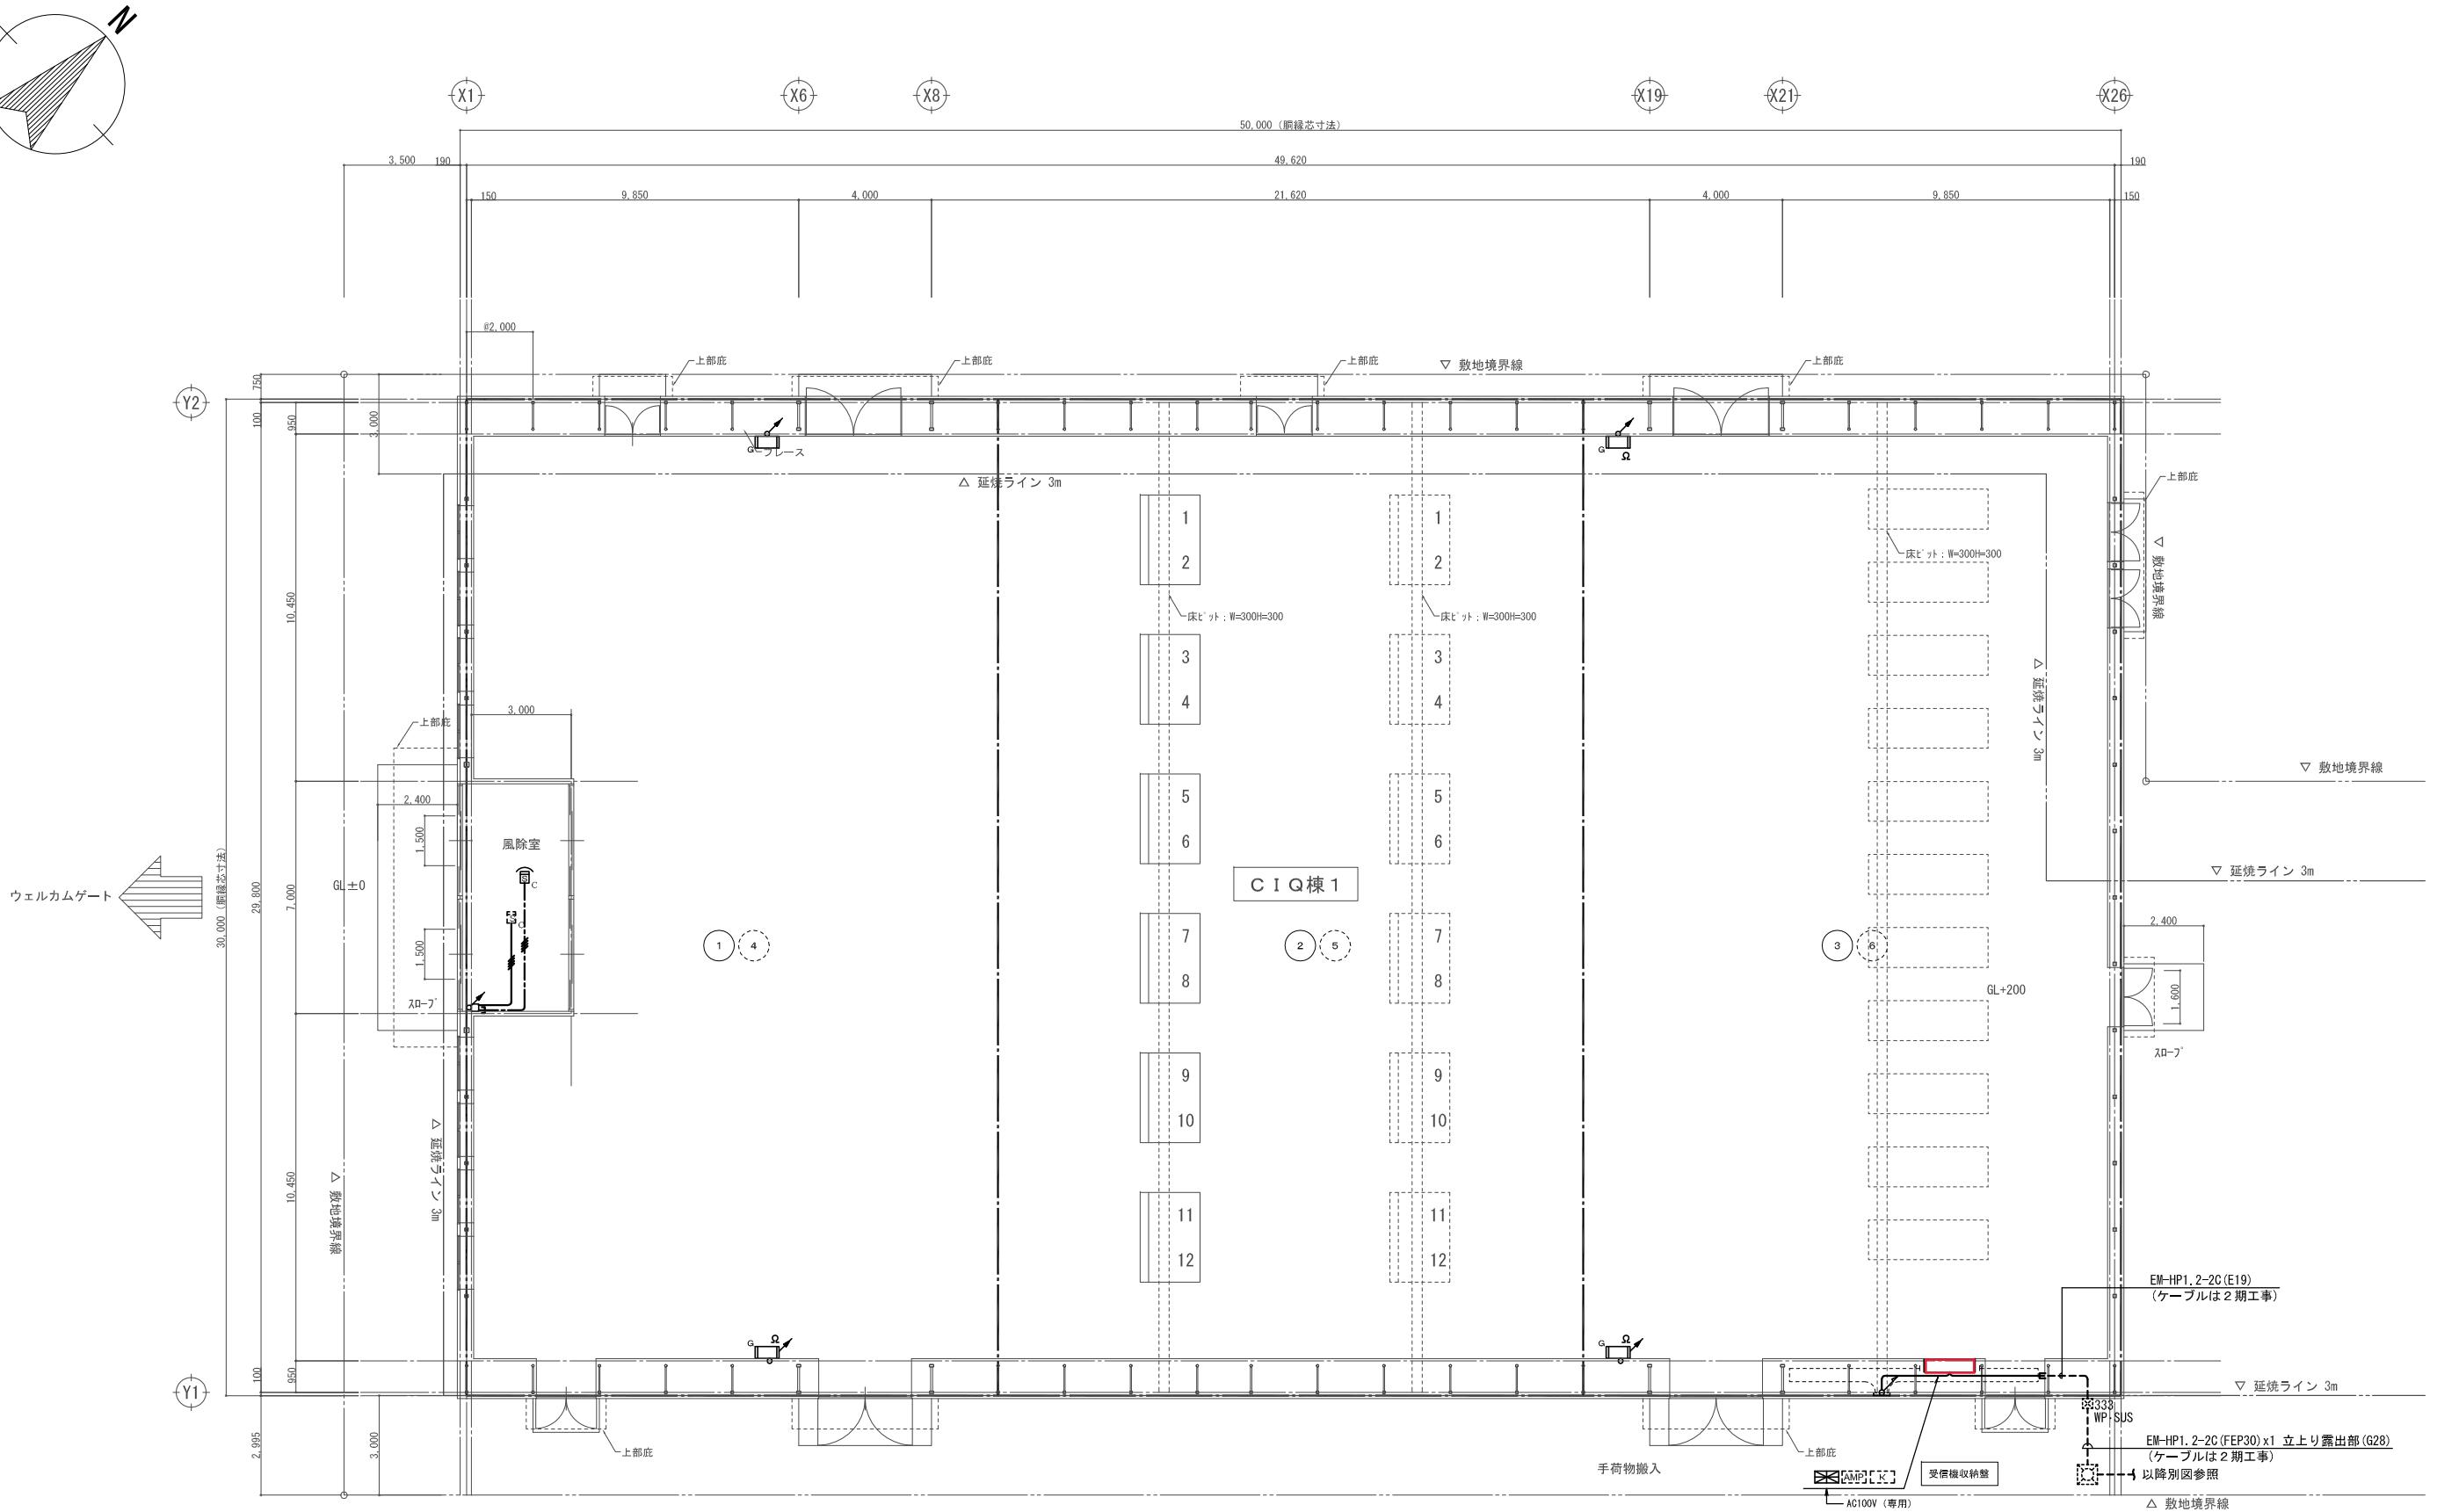

1階平面図

横浜市港湾局		工事名	大黒ふ頭客船受け入れ施設新築工事 (電気設備工事)			
年月日	規尺 1/100 (A1)	図面名称	自動火災報知設備 1階配電盤			
設計者 <b>NEC</b> 株式会社ニューエレック		監査番号	検査番号	完成年月	図面枚数	図面番号
					31/33	(E-31)