

受付番号	種目番号	連絡先	委託担当 栄区役所 総務課 予算調整係 電話 894-8313	ふりがな わかばやし はやと 担当者名 若林 駿
------	------	-----	---------------------------------------	-----------------------------

設 計 書

- 1 委 託 名 栄区役所窓口防犯カメラ設置委託
- 2 履 行 場 所 栄区役所
- 3 履行期間 期間
又は期限 期限 令和6年3月31日
- 4 契約区分 確定契約 概算契約
- 5 その他特約事項 なし
- 6 現 場 説 明 不要
 要 (月 日 時 分 場 所)
- 7 委 託 概 要
.....
.....
8 部 分 払

す る (回以内)

し ない

部分払の基準

業 務 内 容	履行予定月	数 量	単 位	単 価	金 額

※単価及び金額は消費税及び地方消費税相当額を含まない金額
 ※概算数量の場合は, 数量及び金額を()で囲む

委 託 代 金 額

¥

内 訳 業 務 価 格

¥

消費税及び地方消費税相当額

¥

横浜市 栄区役所

委 託 内 訳 書

名 称	形状寸法等	数 量	単 位	単 価(円)	金 額(円)	摘 要
機器・材料						
ドーム型NWカメラ	(株)NSS NIPD-2065CD-M	10	台			同等品可
NWビデオレコーダー	ポート数16	1	式			
PoE8ポートHUB	NETGEAR GS108LP-100AJS	1	台			同等品可
PoE5ポートHUB	NETGEAR GS305EP-100JPS	3	台			同等品可
UTPケーブルCAT5E	CAT5E 日本製線	(502)	m			
モジュラープラグ	8極8芯CAT5E Panduit RJ-45	(28)	個			
プラボックス		4	個			
作業費						
データ設定作業		1	式			
カメラ取付・調整作業		1	式			
配線作業		1	式			
完成図書作成作業		1	式			
経費						
交通運搬費		1	式			
通信テスト機器損料	フルーク社製 DSX-8000による	1	式			
その他経費		1	式			
合 計						
消 費 税						
総 合 計						

※概算数量の場合は、数量及び金額を()で囲む

横浜市栄区役所

栄区役所窓口防犯カメラ設置委託 仕様書

1 件名

栄区役所窓口防犯カメラ設置委託

2 履行場所

栄区役所（横浜市栄区桂町 303-19） 本館 1 階～4 階、新館 3 階

3 履行期間

契約締結日から令和 6 年 3 月 31 日まで

4 委託内容

指定する場所にカメラを設置するため、機器の設置、調整、ネットワークの構築を委託で実施する。

- (1) 委託者が指定する箇所（10 か所）に防犯カメラを設置・調整する。
- (2) 機器の調達及び機器設定・設置までを行う。
- (3) 導入するカメラは、物品購入等仕様書に記載する製品またはその同等品とする。
- (4) カメラ間は LAN ケーブルで接続し、必要な箇所に HUB を設置すること。

5 業務内容

- (1) 委託者の指示に従いカメラを設置すること。なお、委託者の指示する場所へのカメラの設置が不可能な場合や、想定する監視ができないと受託者が判断する場合は、委託者と協議のうえで設置場所を変更すること。
- (2) 各カメラへの給電方法は、PoE 給電によるものとし、LAN ケーブルは壁内に敷設するか、モール等で保護する。フロア間の配線にあたっては、委託者の指示するパイプスペース・分電盤等を利用すること。
- (3) 中継器（HUB 等）やデジタルレコーダーの空ポートや、使用しないインターフェースは、利用できないよう塞ぐこと。
- (4) カメラ以外の機器は許可されない第三者や利用者から物理的に隔離し設置すること。
- (5) 接続元を限定できる機器は、接続元の IP アドレス等による制限を行うこと。
- (6) 全ての機器による ID のロック、及びパスワードの最低長（8 文字以上）等パスワードの複雑さを上げる設定を行うこと。
- (7) システムがカメラやネットワークの切断（再接続）を検知できること。
- (8) デジタルレコーダーについては、納入時の最新ファームウェアを適用すること。システムを構成する全ての機器は、搭載するソフトウェアについても構築時点で最新版に更新した状態（脆弱性に対応したバージョン）とすること。
- (9) システムの時刻は正しく設定し、構築後に大幅な時刻データの変更が生じた場合は管理者が検知できること。

6 防犯カメラ等の仕様

別紙内訳書に記載の機種（(株)NSS 製 NIPD-2065CD-M）を基本とするが、下記の要件を満たす同等品を選定することも可能とする。

- (1) IPアドレスによる接続元制限を行う機能を有すること。
- (2) 識別認証機能を持つこと。
- (3) 映像閲覧を含むカメラへのアクセス時に識別認証を実施できること。
- (4) パスワードは出荷設定値から変更する機能があること。
- (5) フレームレート 20fps 以上
- (6) 夜間撮影対応
- (7) 解像度 1920×1080 以上
- (8) レンズ ズーム4.2倍以上、モーターライズ（電動ズーム含む）
- (9) 赤外線LED（射程距離30M以上）
- (10) モーション検知録画対応
- (11) 自動上書き録画機能を有すること。録画期間は1週間とする。
- (12) 映像圧縮方式 H.265 の機能を有すること。

7 レコーダーの仕様

「6 防犯カメラ等の仕様」に則り選定した防犯カメラとの対応がなされたものであること。なお、ポート数は16とする。

8 作業日

平日・休祝日いずれも作業が可能であるが、平日は実施できる作業内容が限定されるため、実施にあたっては委託者と十分に協議を行うこと。平日・休祝日いずれも時間は8時30分～17時15分を基本とする。

9 作業工程

- (1) 契約締結後、受託者は作業工程案を作成し、委託者と協議すること。
委託者は、区役所内で行われる他の作業とも調整し、決定するものとする。
- (2) 工程等については、来庁者、職員及び施工者の安全確保を十分に行うこと。

10 作業に当たっての注意事項

- (1) 資材置場が必要な場合は、事前に委託者と協議すること。
- (2) 事件・事故等が発生した場合は、速やかに施設管理者へ連絡すること。
- (3) 作業実施中は所定の腕章を着用すること。

11 建物等への保護

- (1) 搬入出を行う際は、建造物の破損・傷をつけないようにすること。
- (2) 搬入出作業終了後、養生の撤去及び清掃を徹底すること。
- (3) 建造物の破損・傷等が発生した場合は、速やかに委託者へ報告すること。

12 損害賠償責任の所在

運搬にあたって諸物品若しくは建造物に破損、紛失などの損害を与えた場合や職員、従業員若しくは第三者に損害を与えた場合には、速やかにその損害の補償・賠償を行うこととし、本市は一切の責任を負わないこととする。ただし、本市の責めに帰すべき事由においてはこの限りではない。

13 最終提出物


- | | |
|---------------------------------|----|
| (1) 完成図書（配線図、機器仕様書、設置前後の写真等を含む） | 1部 |
| (2) 機器説明書 | 1部 |


14 その他


- (1) 守秘義務に従い、作業中に知り得た事実を外部に漏らしてはならない。
- (2) 本仕様書に疑義が生じた場合又は本仕様書に定めのない事項については、委託者と受託者が協議のうえ決定する。ただし、協議が整わない場合は、委託者が定めるものとする。
- (3) 受託者は、本委託の履行にあたり、委託者の業務等に支障を来さないよう、特に注意を払うこと。本委託に関係のない庁舎内のエリアには立ち入らないこと。
- (4) 受託者は作業中及び作業動線の安全管理について留意し、必要に応じて誘導員を立てるなどの安全措置を行うこと。

4200 4200 4200 4200 4200 4200 4200 4200 4200 4200 4200 4200 4200 4200 4200 4200 4200 4200 4200 4200

● : カメラ設置位置
■ : 想定撮影範囲

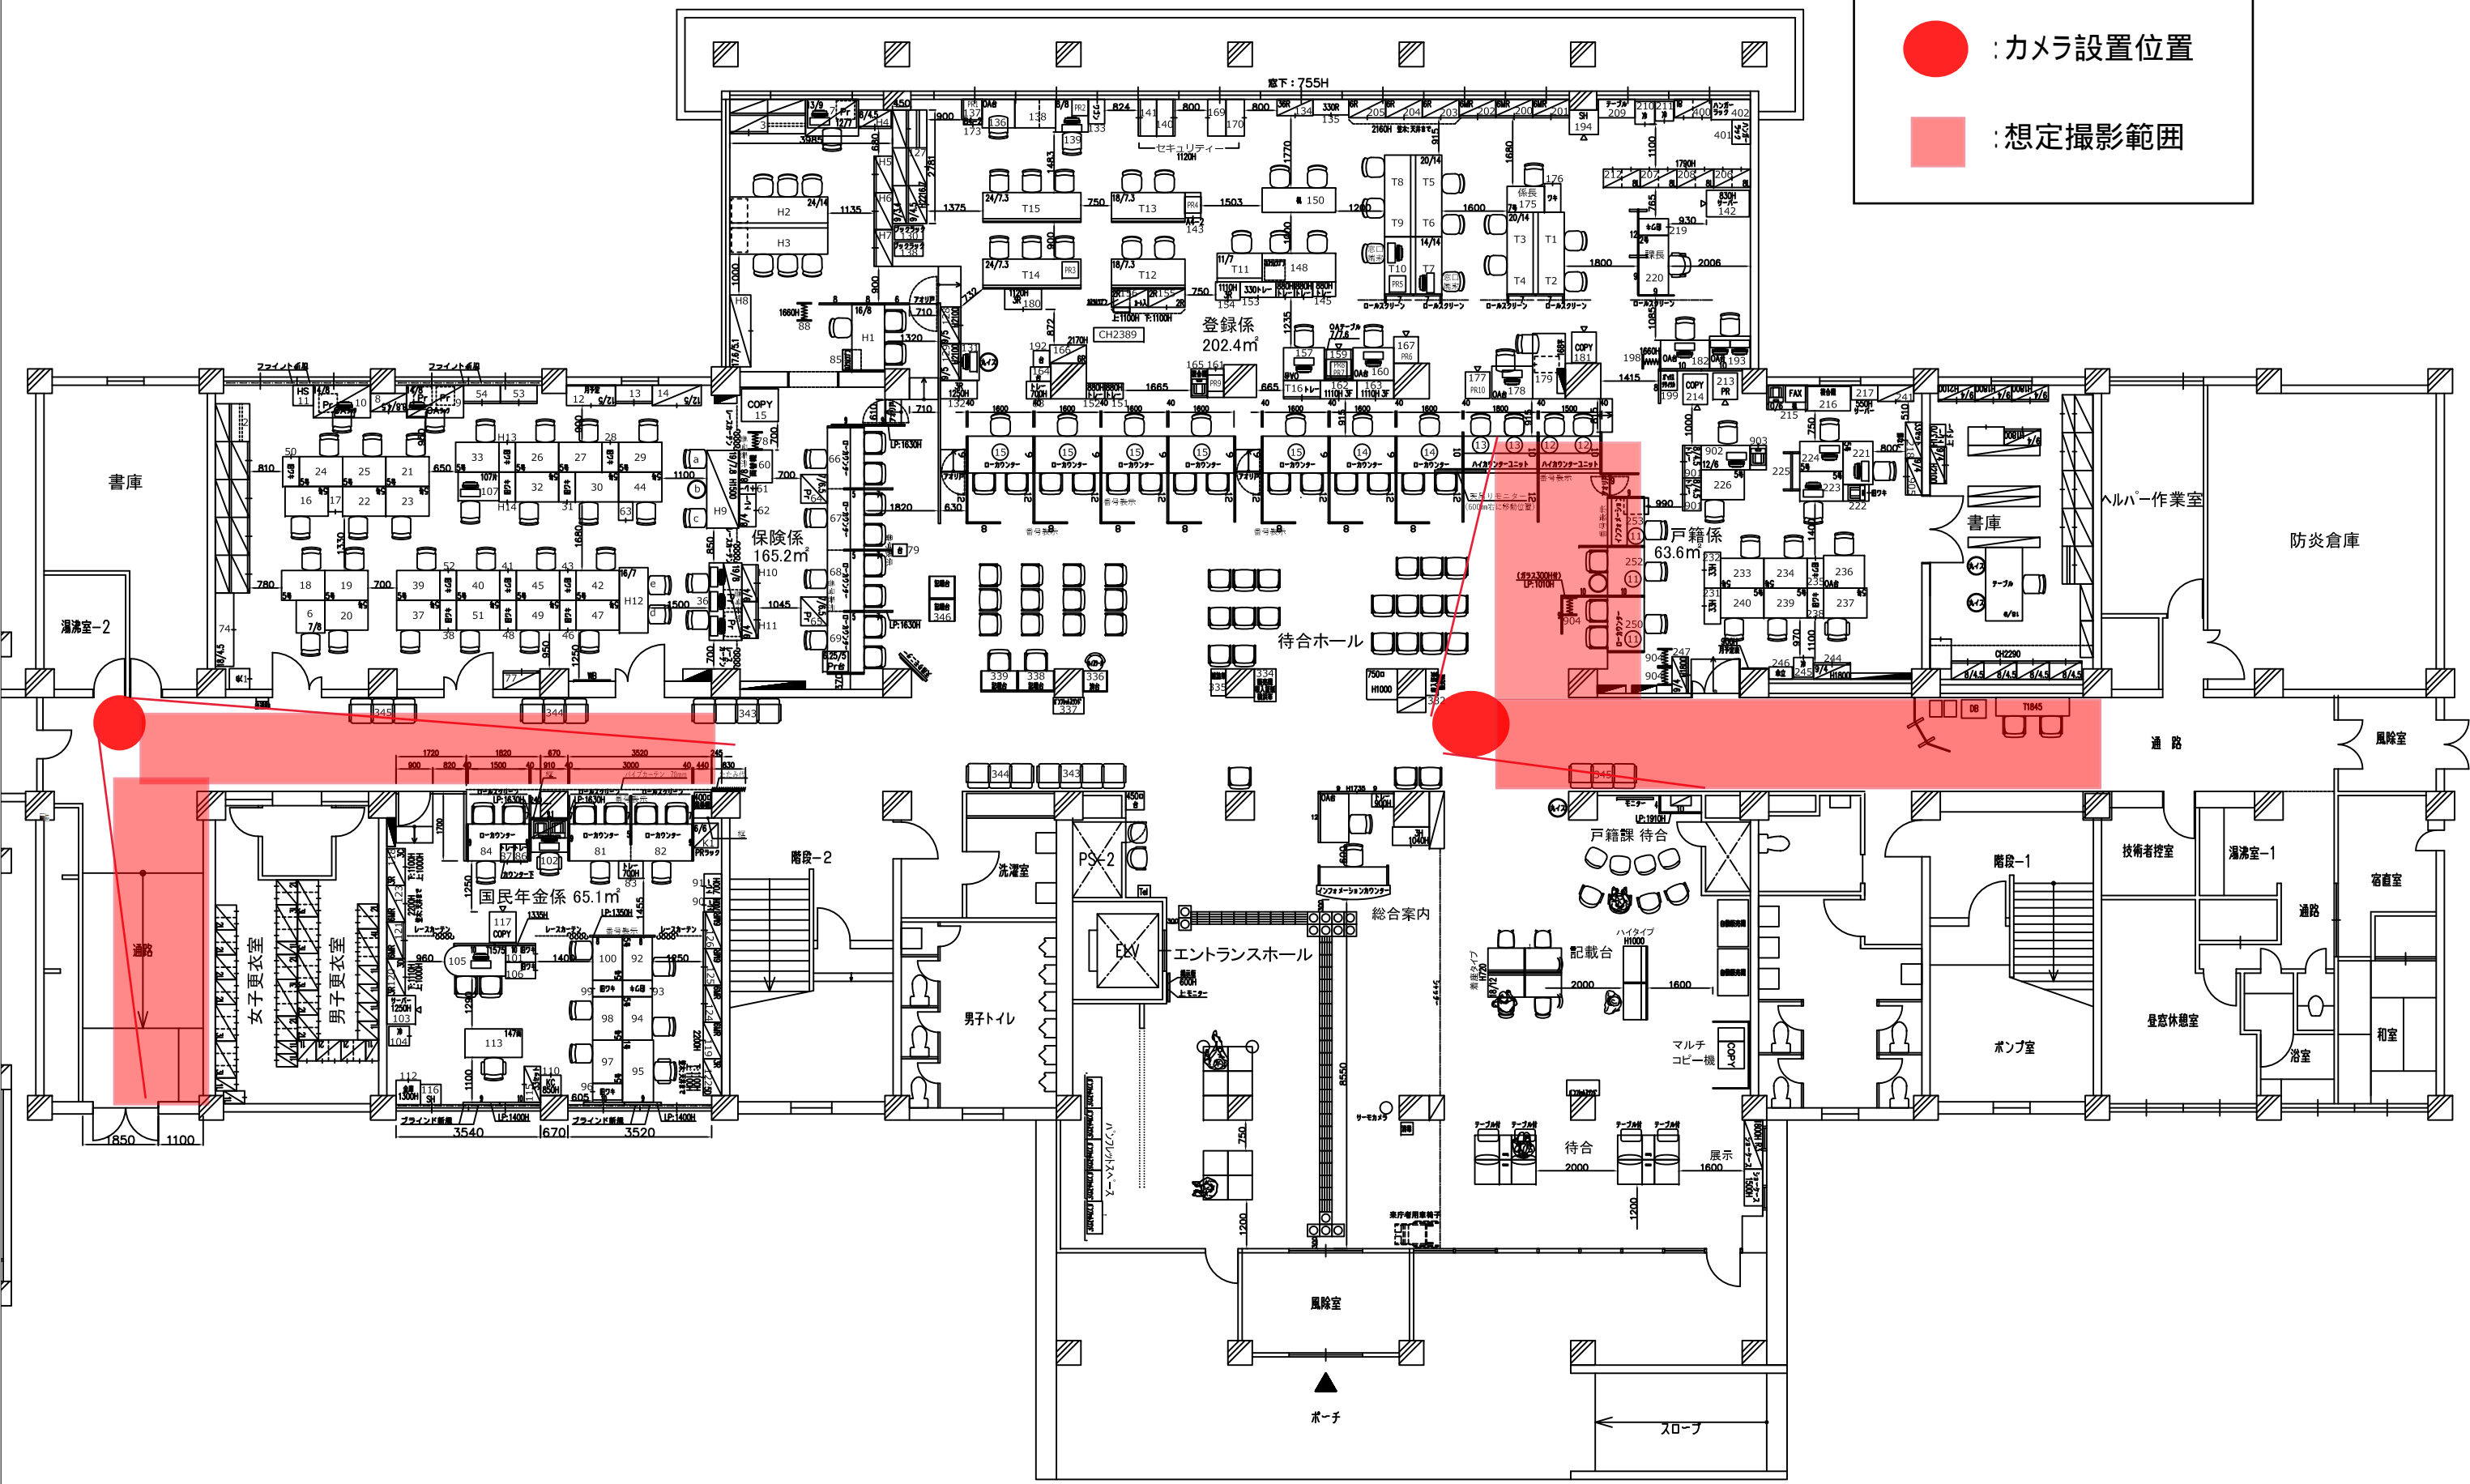

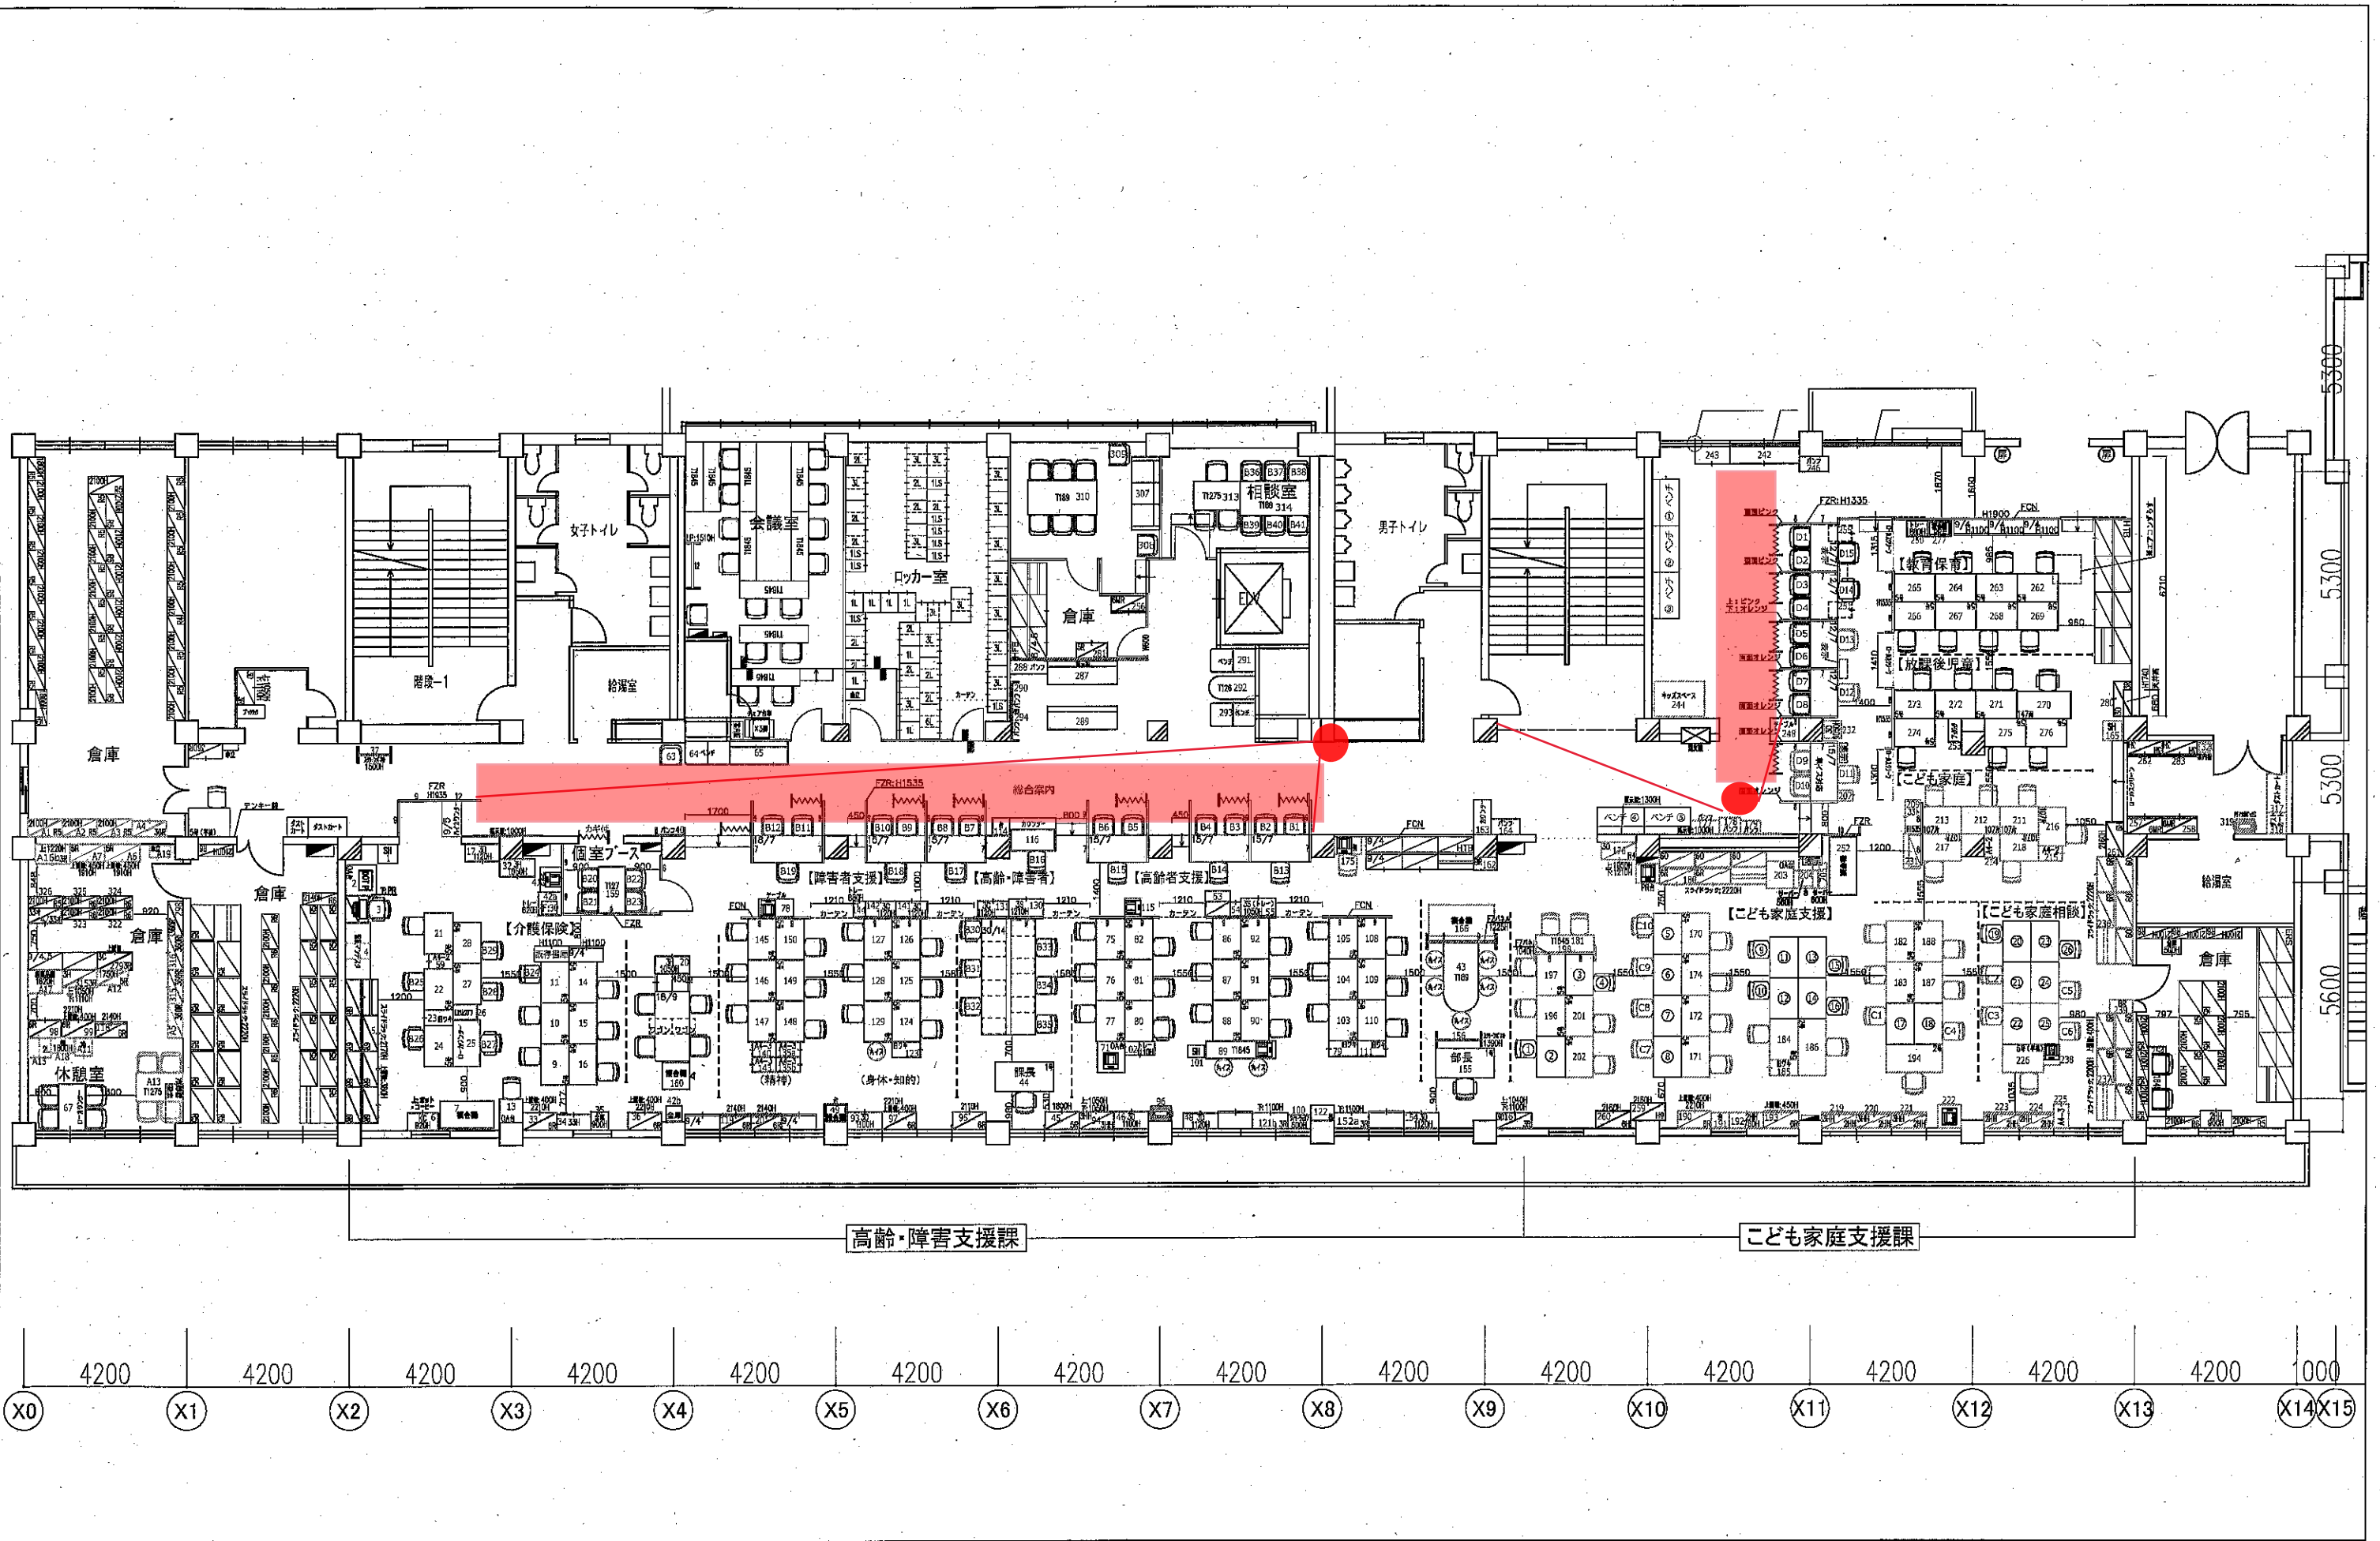

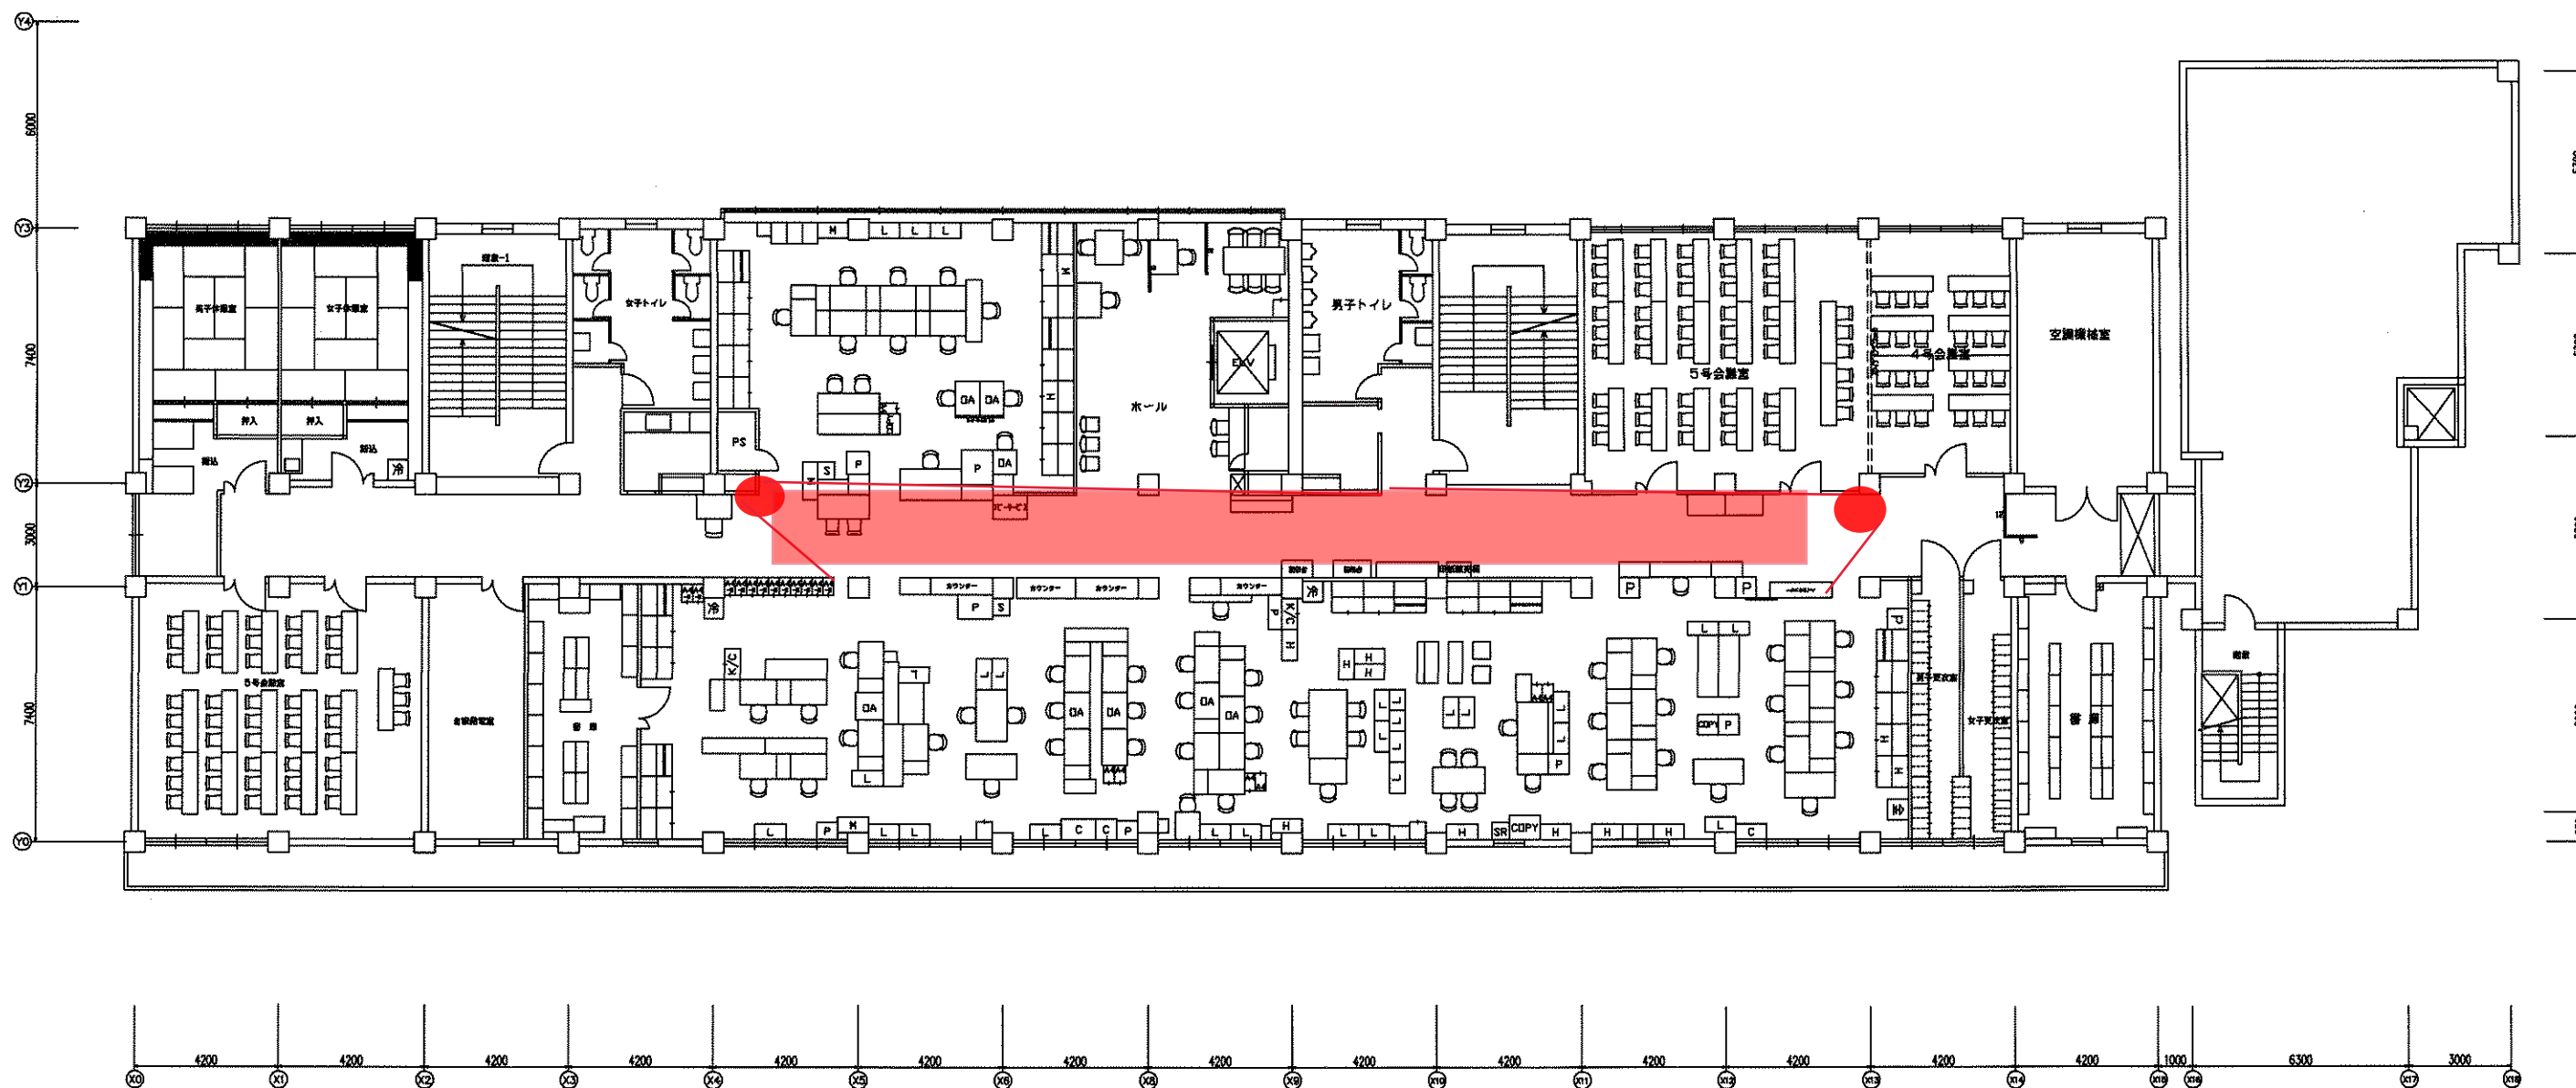

SCALE. 1/200 A3	DWG.No. S-216 -3F	REV.	PROJECT. 栄区役所総合庁舎 3階
DATE. 2008.02.25	CODE.		SUBJECT. 現状レイアウト図





横浜市建築局

工事名 栄区仮庁舎改修工事

年月日 昭和60年9月 縮尺 1/200 (A3)


図面名称 4階平面図

設計者


施設番号	棟番号	完年度	図種類	図面枚数	図面番号
247000508					12

国建築事務所

この図面は平成23年度緊急雇用創出事業により、竣工図面のpdfファイルからCAD化したものです。
 受託者 「NPO法人 建物長寿命化ネットワーク」

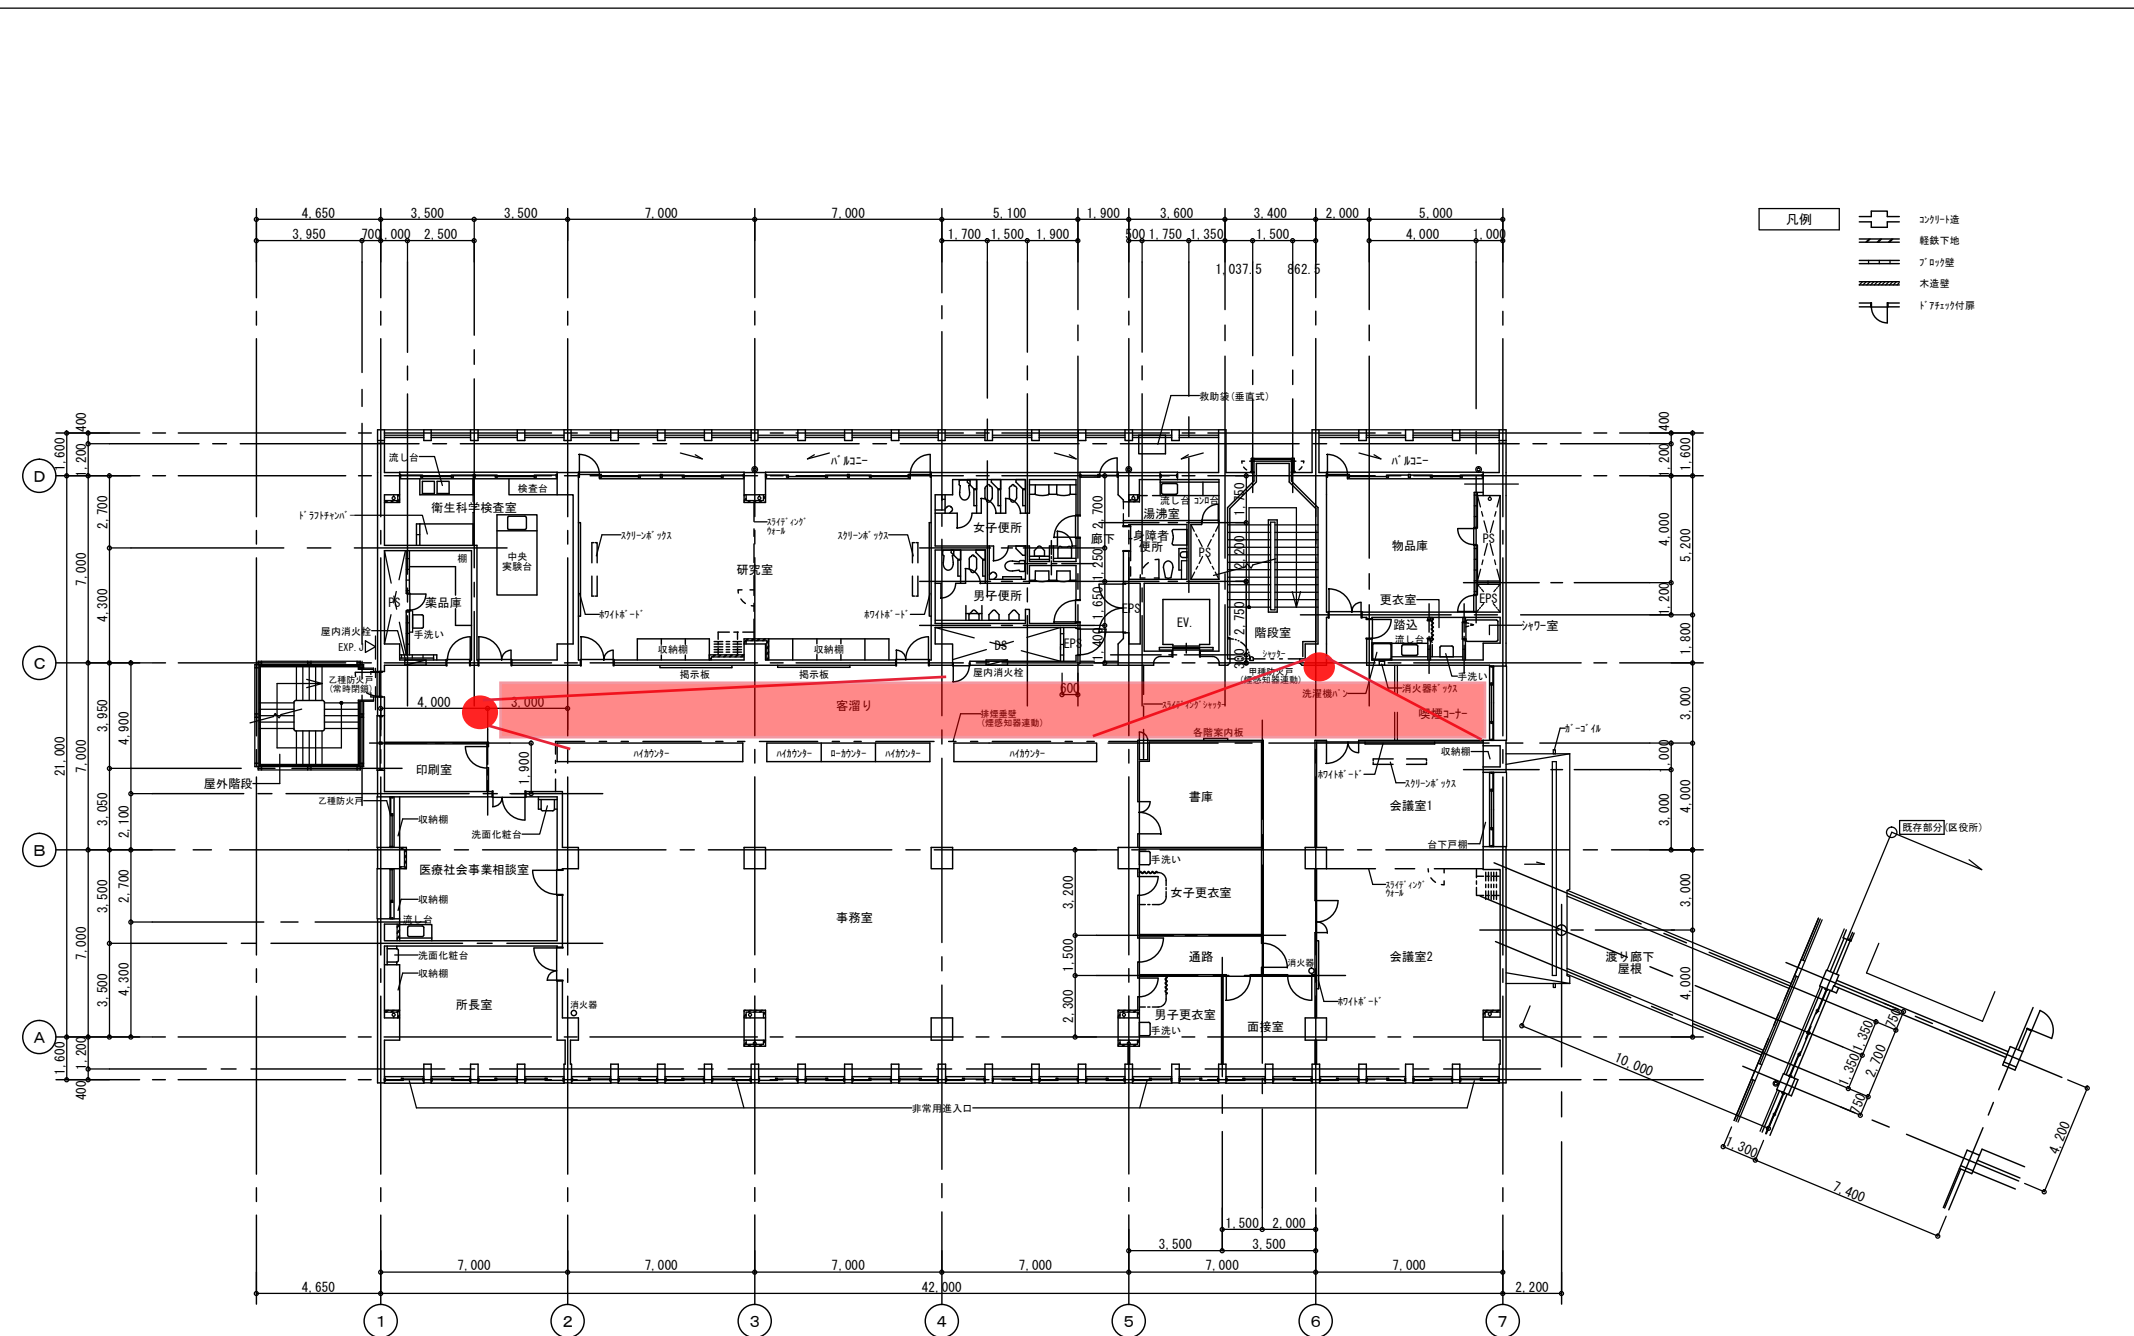

凡例	

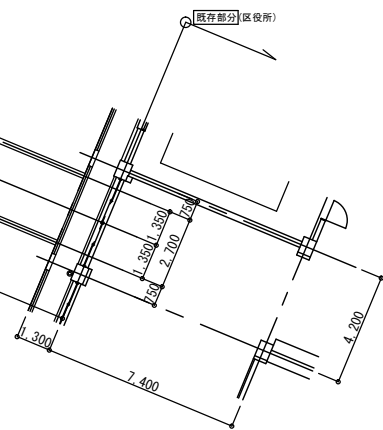

横浜市建築局			工事名 栄区総合庁舎保健所棟整備工事	
年月日 H5.3 縮尺 1/200 (A3)			図面名称 3階平面図	
設計者			施設番号	
株式会社 東京設計事務所			棟番号	完成年度
			図面種類	図面枚数
				図面番号
			247000508	A-11

この図面は平成23年度緊急雇用創出事業により、竣工図面のpdfファイルからCAD化したものです。
 受託者 「NPO法人 建物長寿命化ネットワーク」