


◆自助エリア 1F: 1 災害シアター [災害シアター]

【システム構成図】

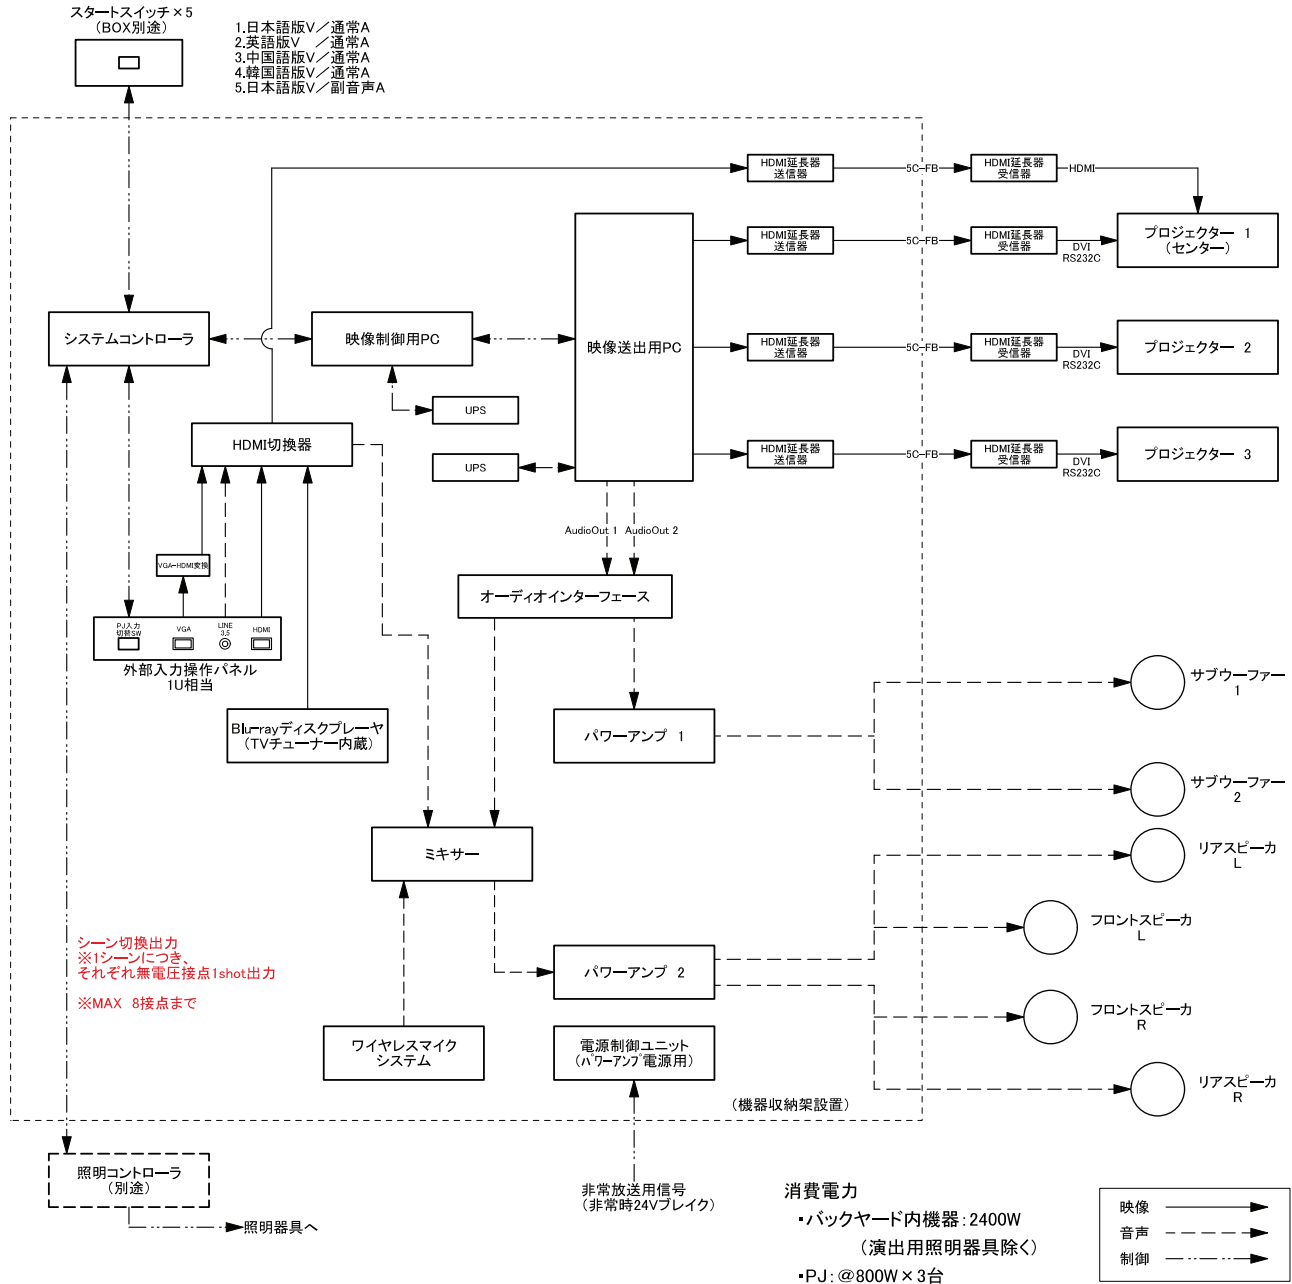

【機器リスト】(同等品)

No.	名 称	品 番	メーカー	数量	備 考
	プロジェクター	PT-DZ780JLB	Panasonic	3台	センターPJのみ 幾何学補正/ワイド17 ET-JK20×1
	上記用レンズ	ET-DLE085	Panasonic	3台	
	PJ天吊金具	ET-PKD120S ET-PKD130B	Panasonic	3式	
	HDMI延長器 送信器・受信器	CRO-DCE15ATX・ARX	IMAGENICS	4組	
	パワーアンプ 1	P2500S	YAMAHA	1台	
	パワーアンプ 2	XM4180	YAMAHA	1台	
	サブウーファ(天井埋込)	Control 19CS	JBL	1組	
	スピーカ(天井埋込)	Control 26C	JBL	2組	
	ミキサー	M-243	TOA	1台	
	デジタルワイヤレス チューナー	WT-D1802	TOA	1台	
	デジタルワイヤレス 増設用チューナー	WT-D1800	TOA	1台	
	デジタルワイヤレスマイク ハンド型	WT-D1200	TOA	1台	
	デジタルワイヤレスマイク タイピン型	WT-D1300	TOA	1台	
	デジタルワイヤレスマイク 充電器	BC-2000	TOA	1台	
	ワイヤレスアンテナ	YW-560	TOA	2台	
	Blu-rayディスクプレーヤー (TVチューナー内蔵)	DMR-T3000R	Panasonic	1台	
	映像送出用PC 映像制御用PC		特注品	2台	WATCHOUT 2ライセンス
	UPS	BN75R	OMRON	2台	
	システムコントローラ		特注品	1式	
	スタートスイッチ	MA3L-M1344RS	IDEC	5ヶ	赤・青2色発光
	電源制御ユニット	MC-50X	ELMO	1台	
	オーディオインターフェース	US-16x08	TASCAM	1台	
	HDMI切替器	HVS41	IMAGENICS	1台	
	外部入力操作パネル		特注品	1式	VGA→HDMI変換 VGA→HD2含む

工事名称 市民防災センター展示施設等製作設置業務委託	チェック +	日付 2016.03.31	設計	備考	図面名称 1F 展示室 映像・音響システム 構成図_2	縮尺	図面番号 AVH-02
竣工図							