

機械平面図 (1 : 100)

鹿島・東畑設計共同企業体

鹿島建設株式会社一級建築士事務所
株式会社東畑建築事務所

設備 協力会社
会社名
東京パーキングシステムズ株式会社
担当

担当:

竣工図		2013.02.
工事監理	設計	施

戸塚駅西口第1地区第二種市街地再開発事業に伴う
公益施設整備事業新築工事


機械式駐車設備 B3階 機械平面図

SCALE 1:100		DATE 2011-4-28	
設計責任者	設計担当者	QA担当者	CO部署QA担当
平岡 雅哉	上村 健	萩原 亮平	五十嵐 直治 武藤 敏明

一級建築士 241773
八木 佳

JOB 090536E

DWG
T - 102

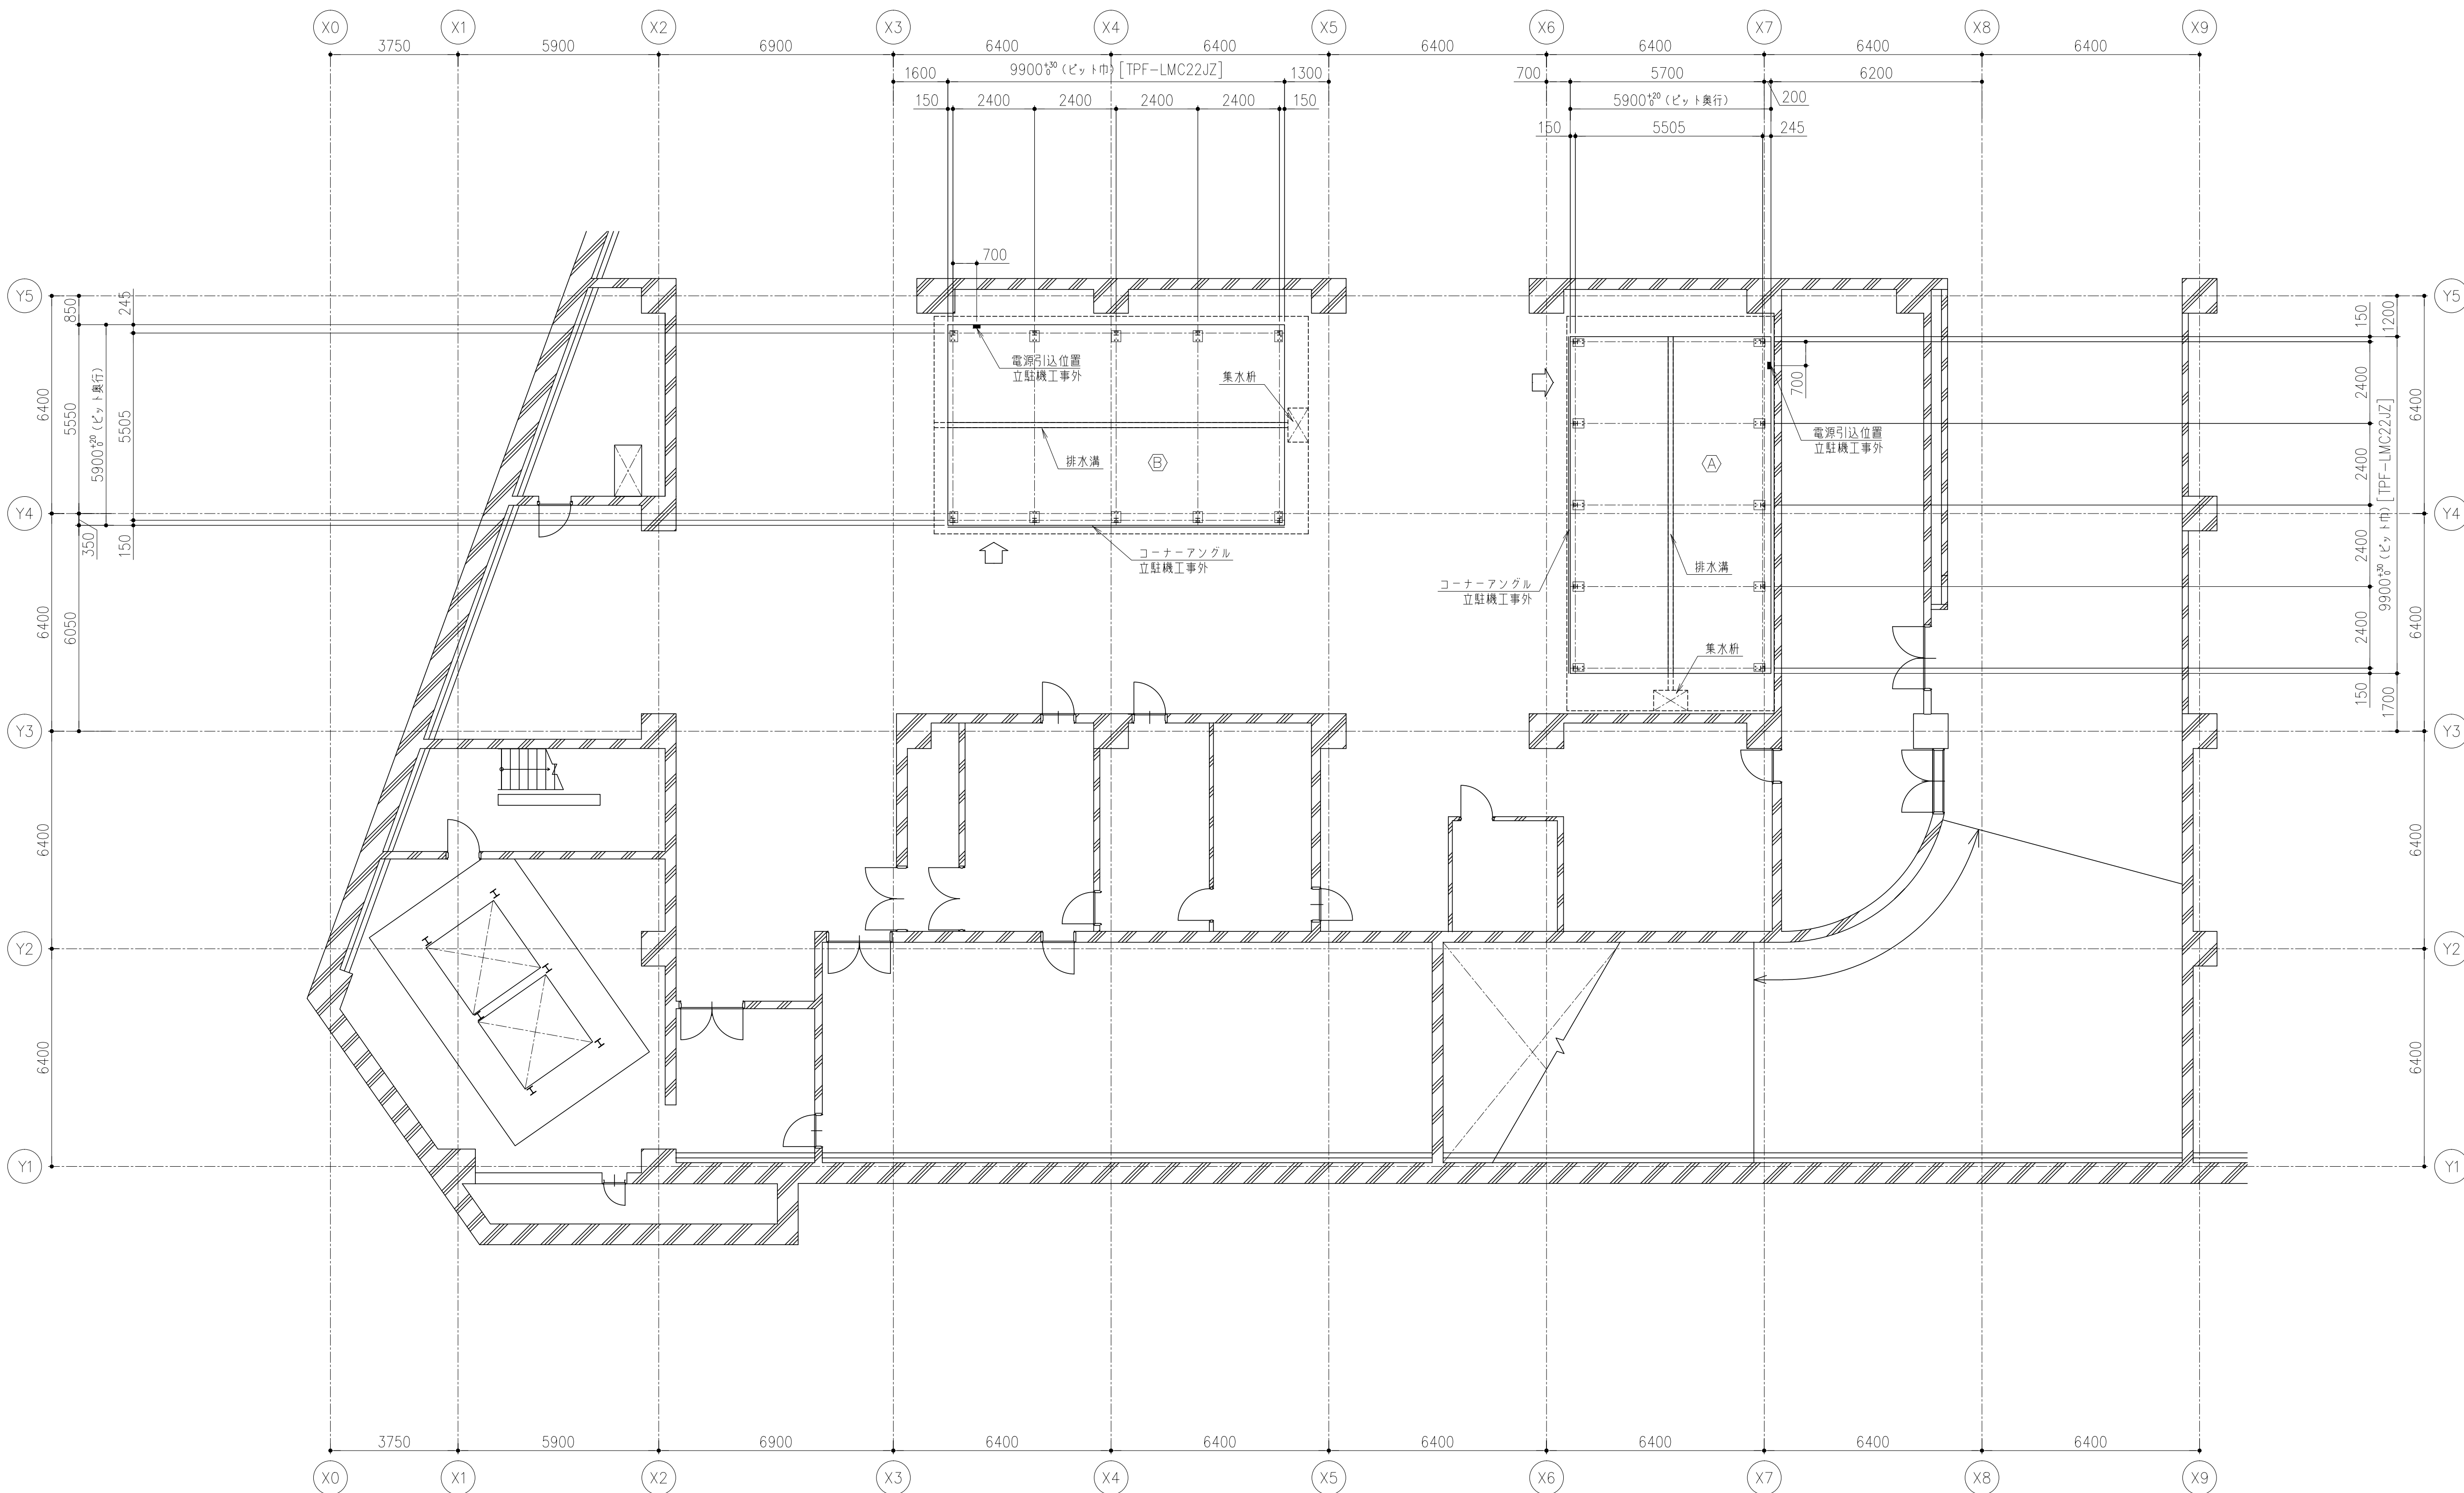

ピット平面図 (1 : 100)

鹿島・東畑設計共同企業体

鹿島建設株式会社一級建築士事務所
株式会社東畑建築事務所

設備 協力会社
会社名
東京パーキングシステムズ株式会社
担当者

竣工図		2013.02.
工事監理	設計	施

戸塚駅西口第1地区第二種市街地再開発事業に伴
公益施設整備事業新築工事

機械式駐車設備 B3階 ビット平面


SCALE 1:100 DATE 2011-4-28
設計責任者 設計担当者 0人担当者 CO部署0人

平岡 雅哉 上村 健 萩原 亮平 五十嵐 直治 武藤 敏明


一級建築士 2417
八木 佳

JOB 090536E


DWG
T - 103

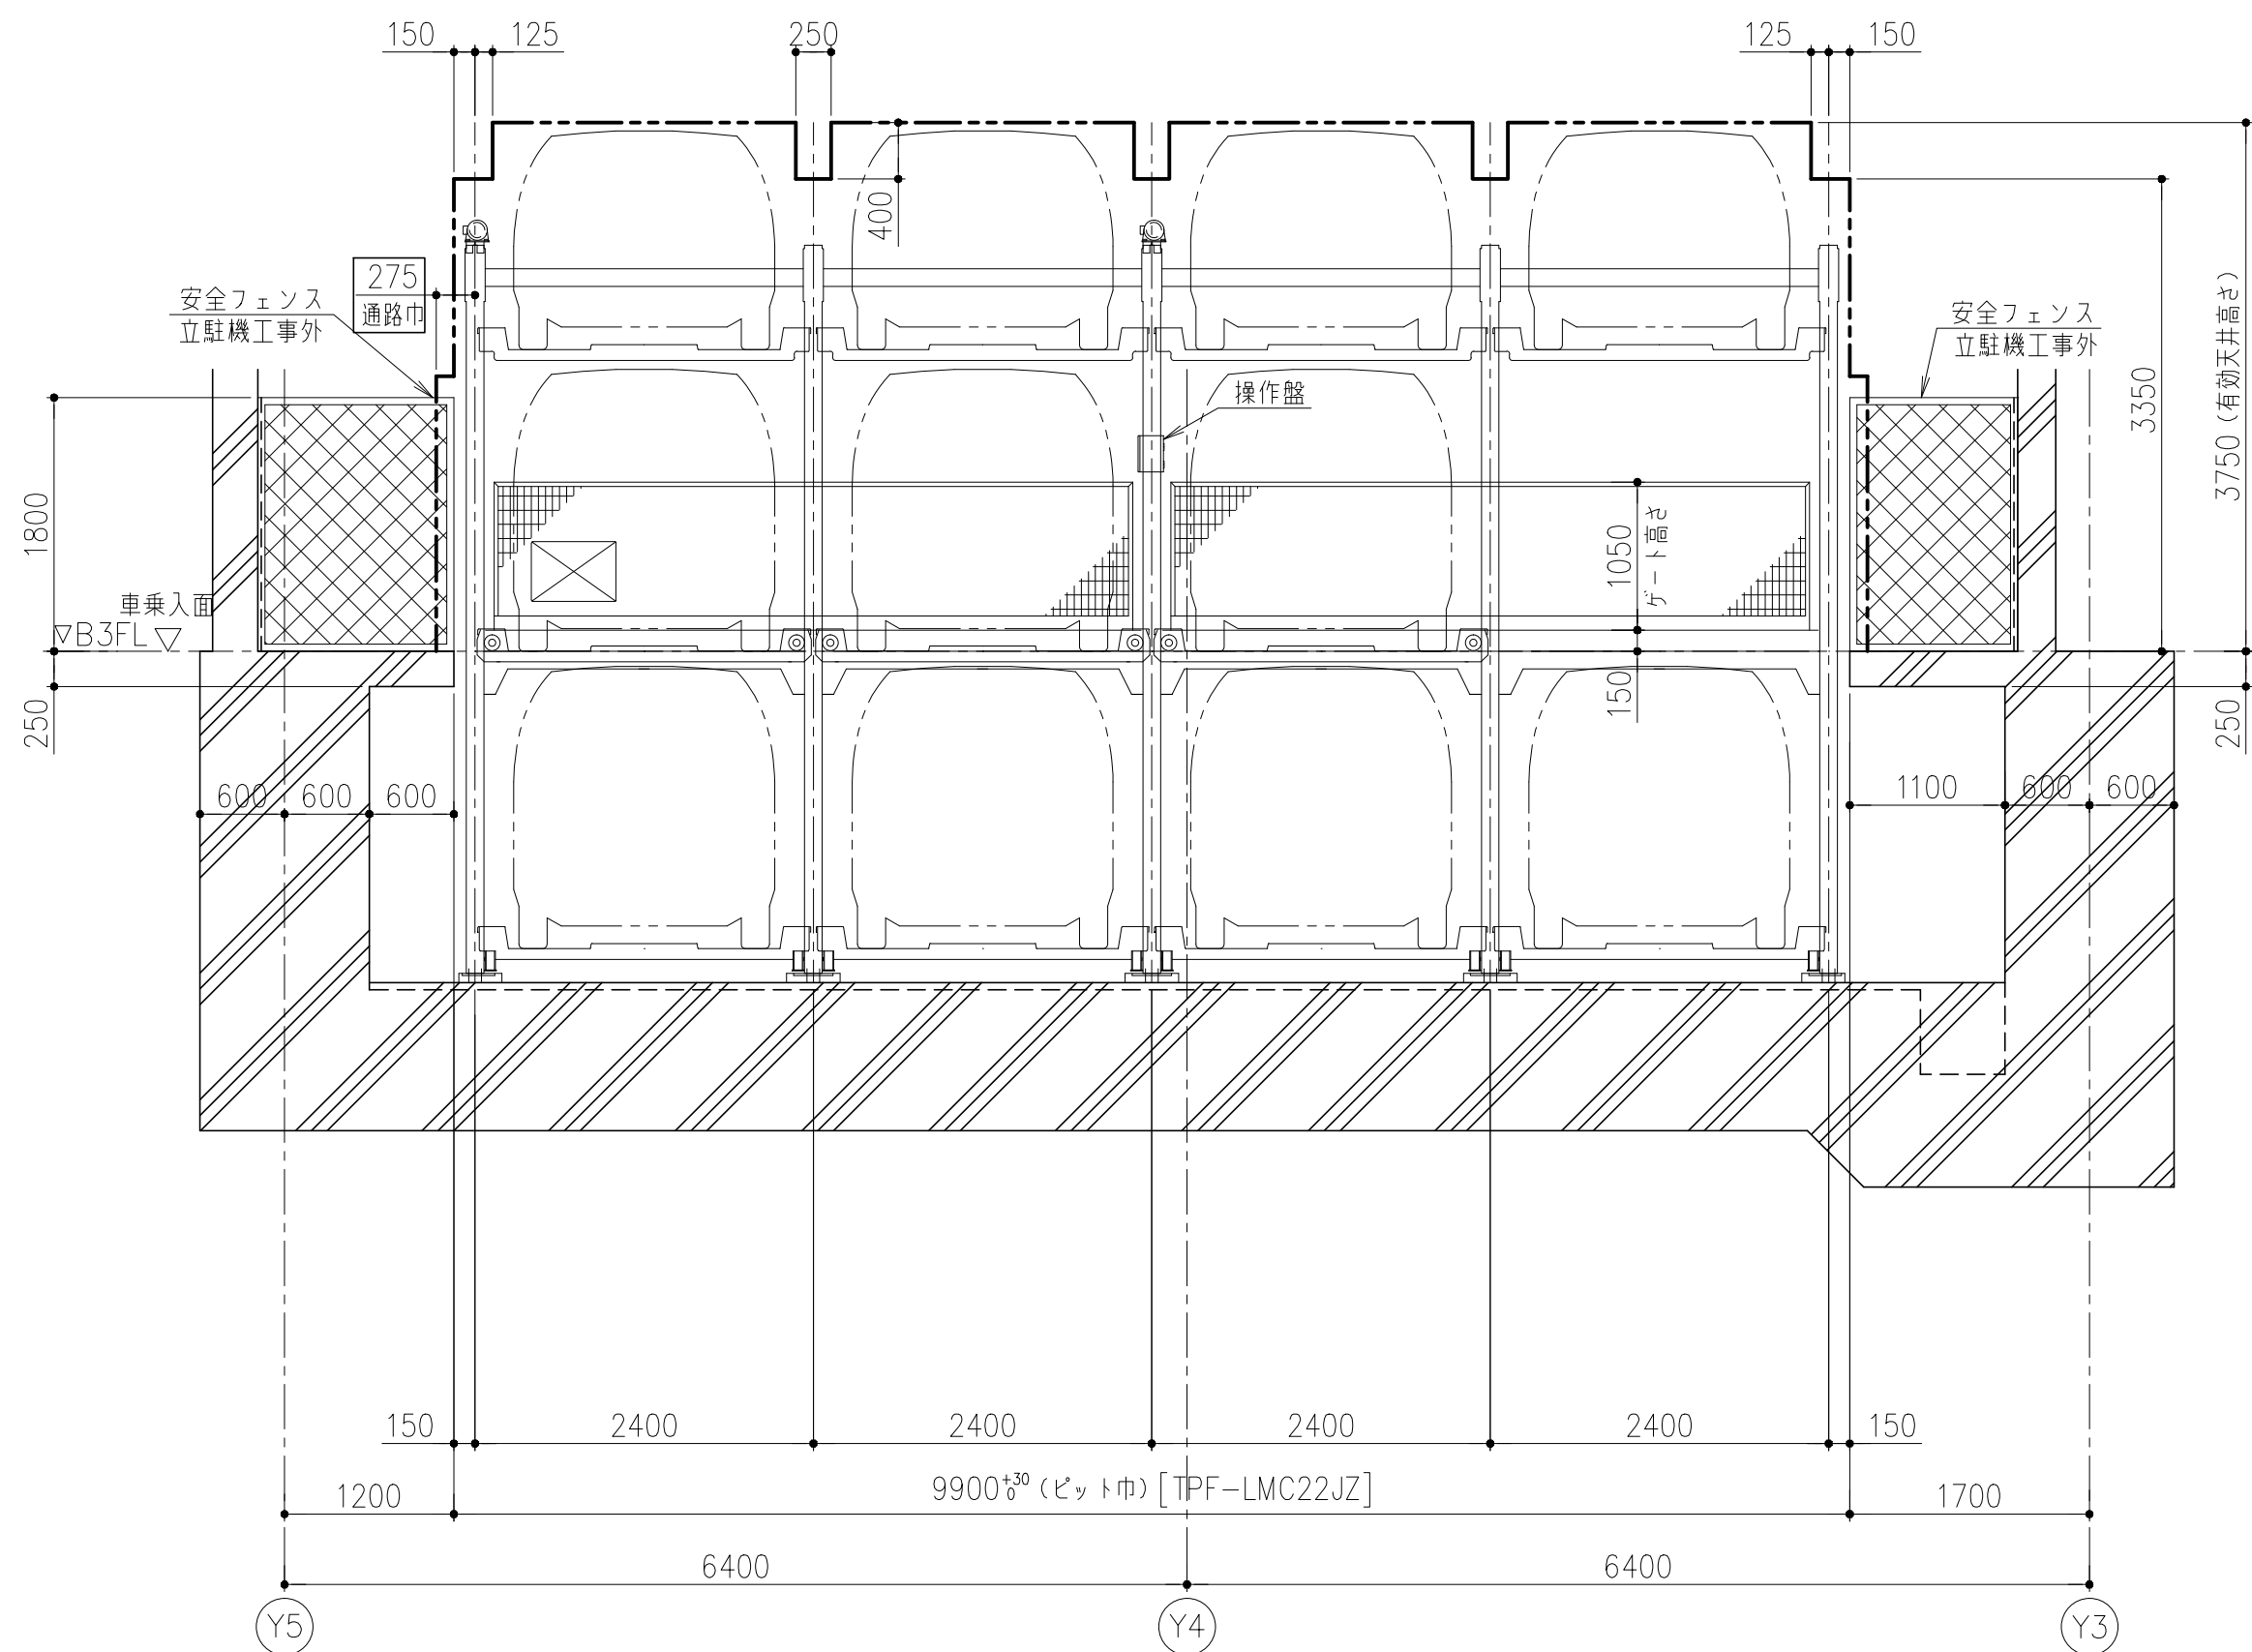


Aブロック正面図 (1 : 50)

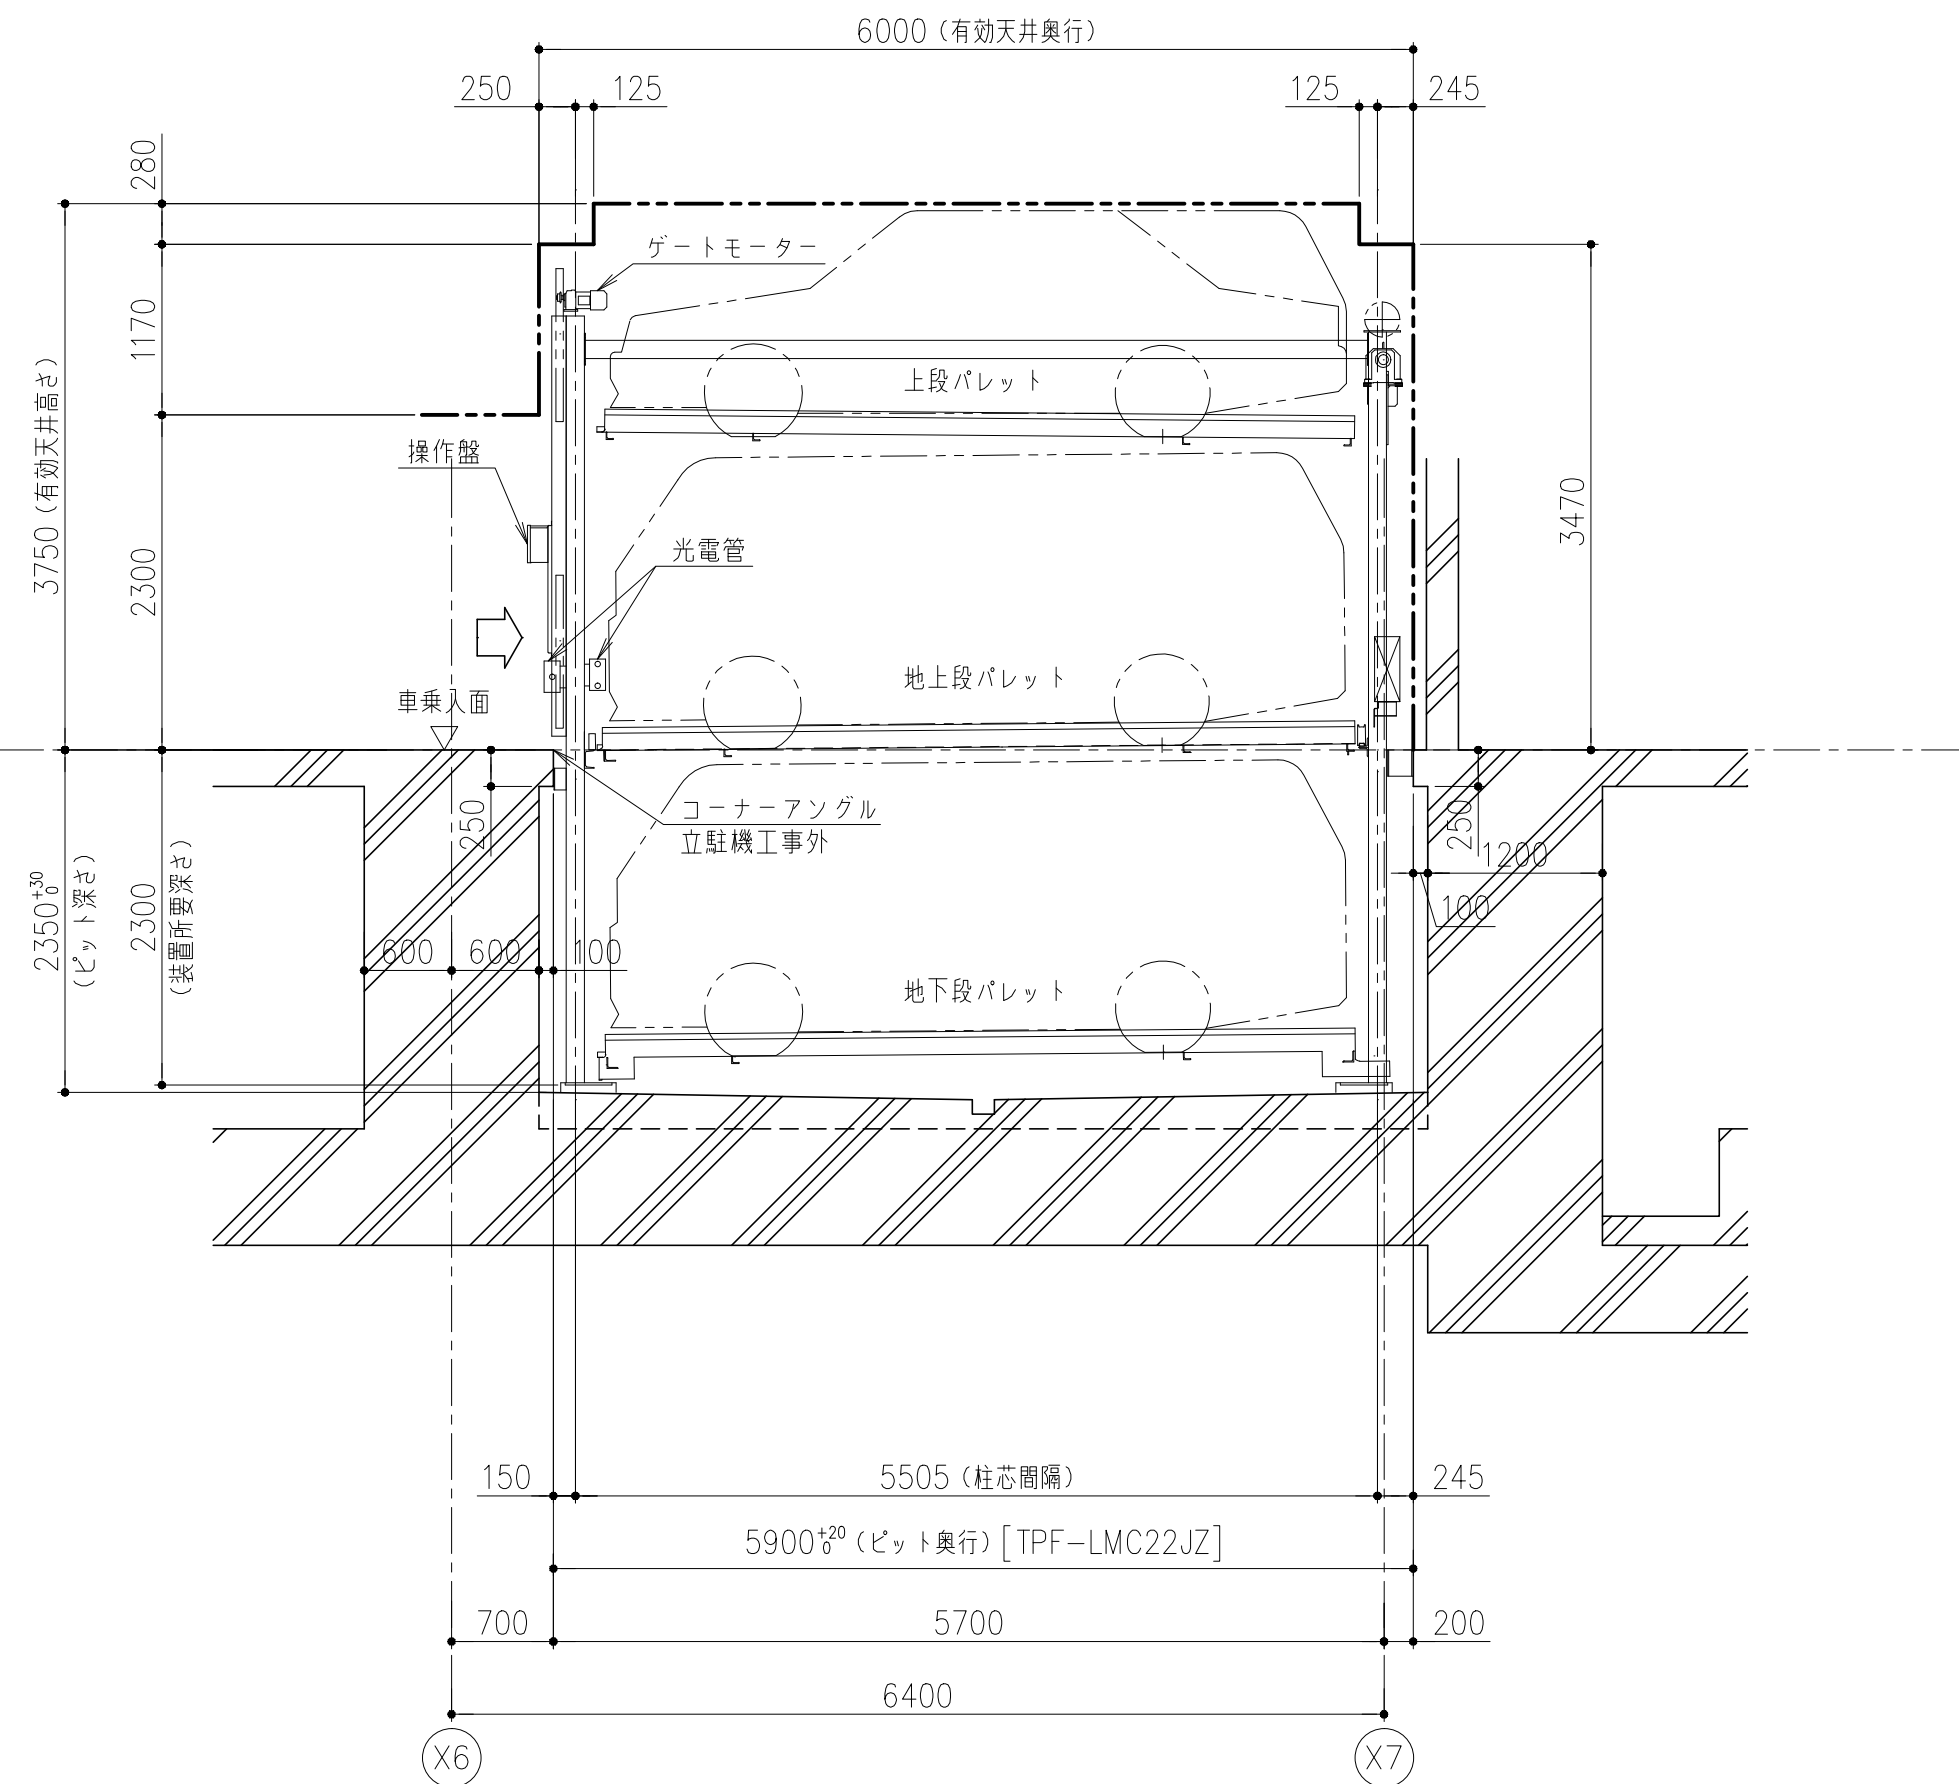

Aブロック側面図 (1 : 50)

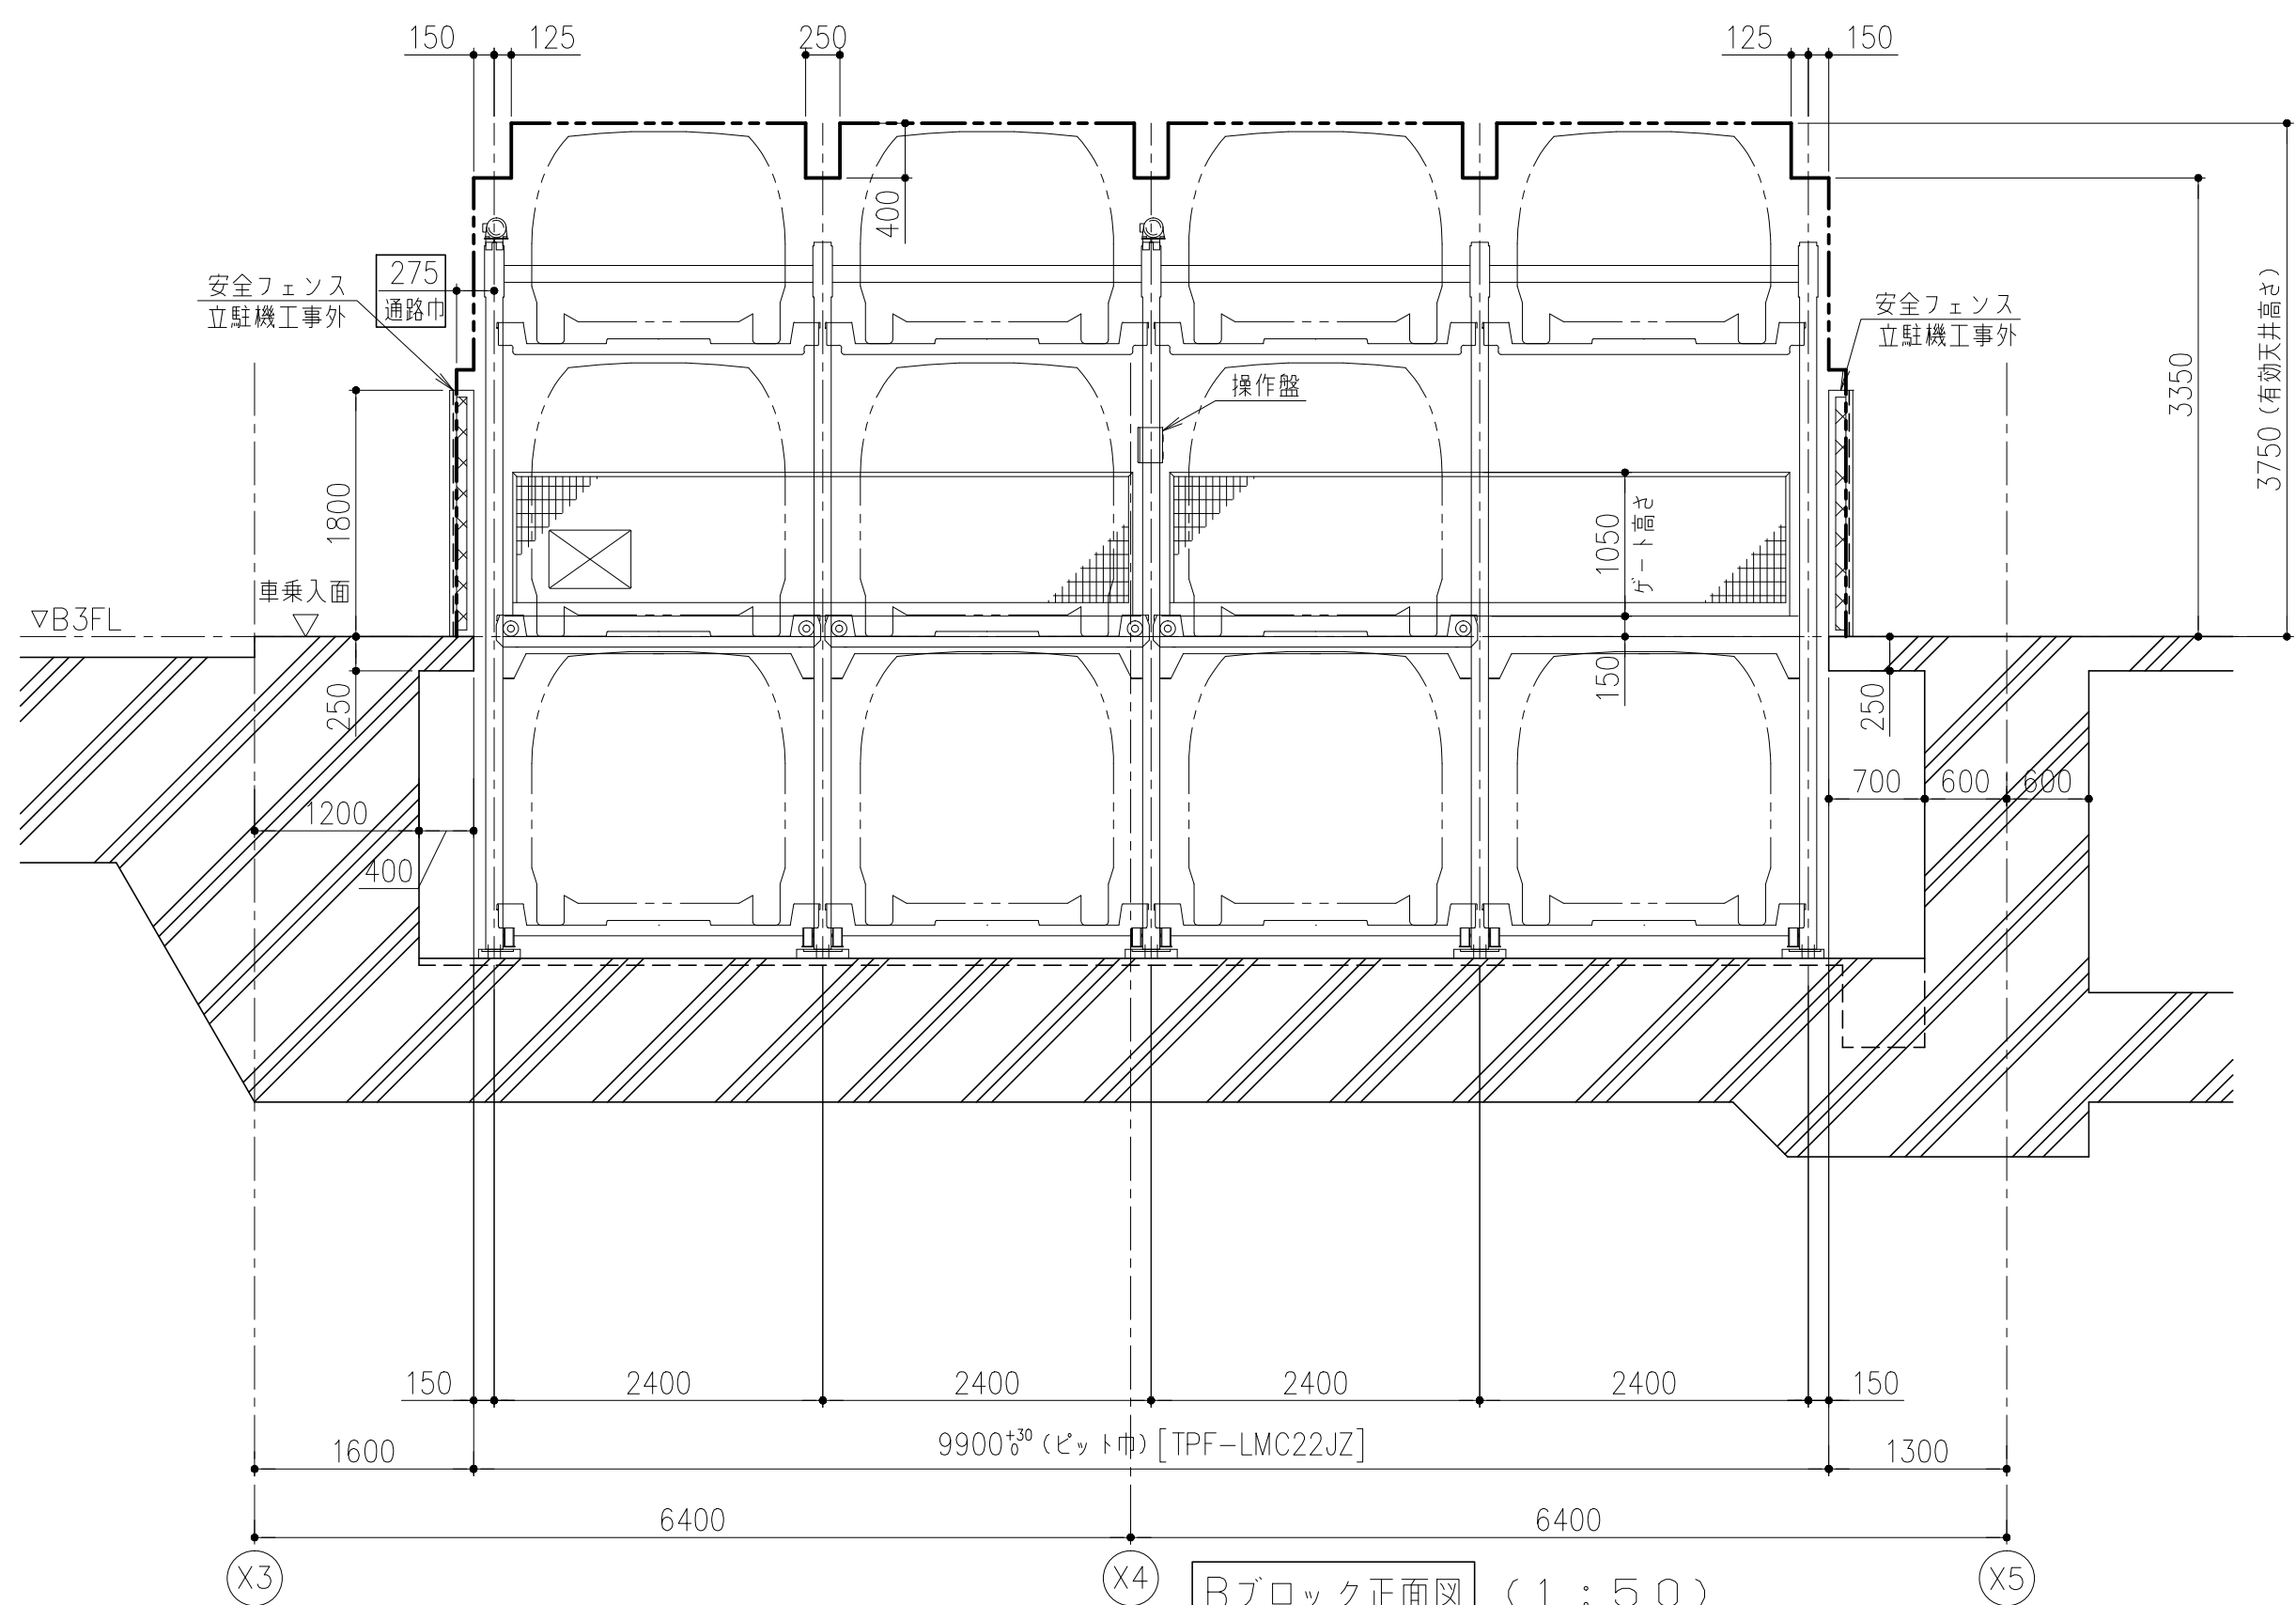

Bブロック正面図 (1 : 50)

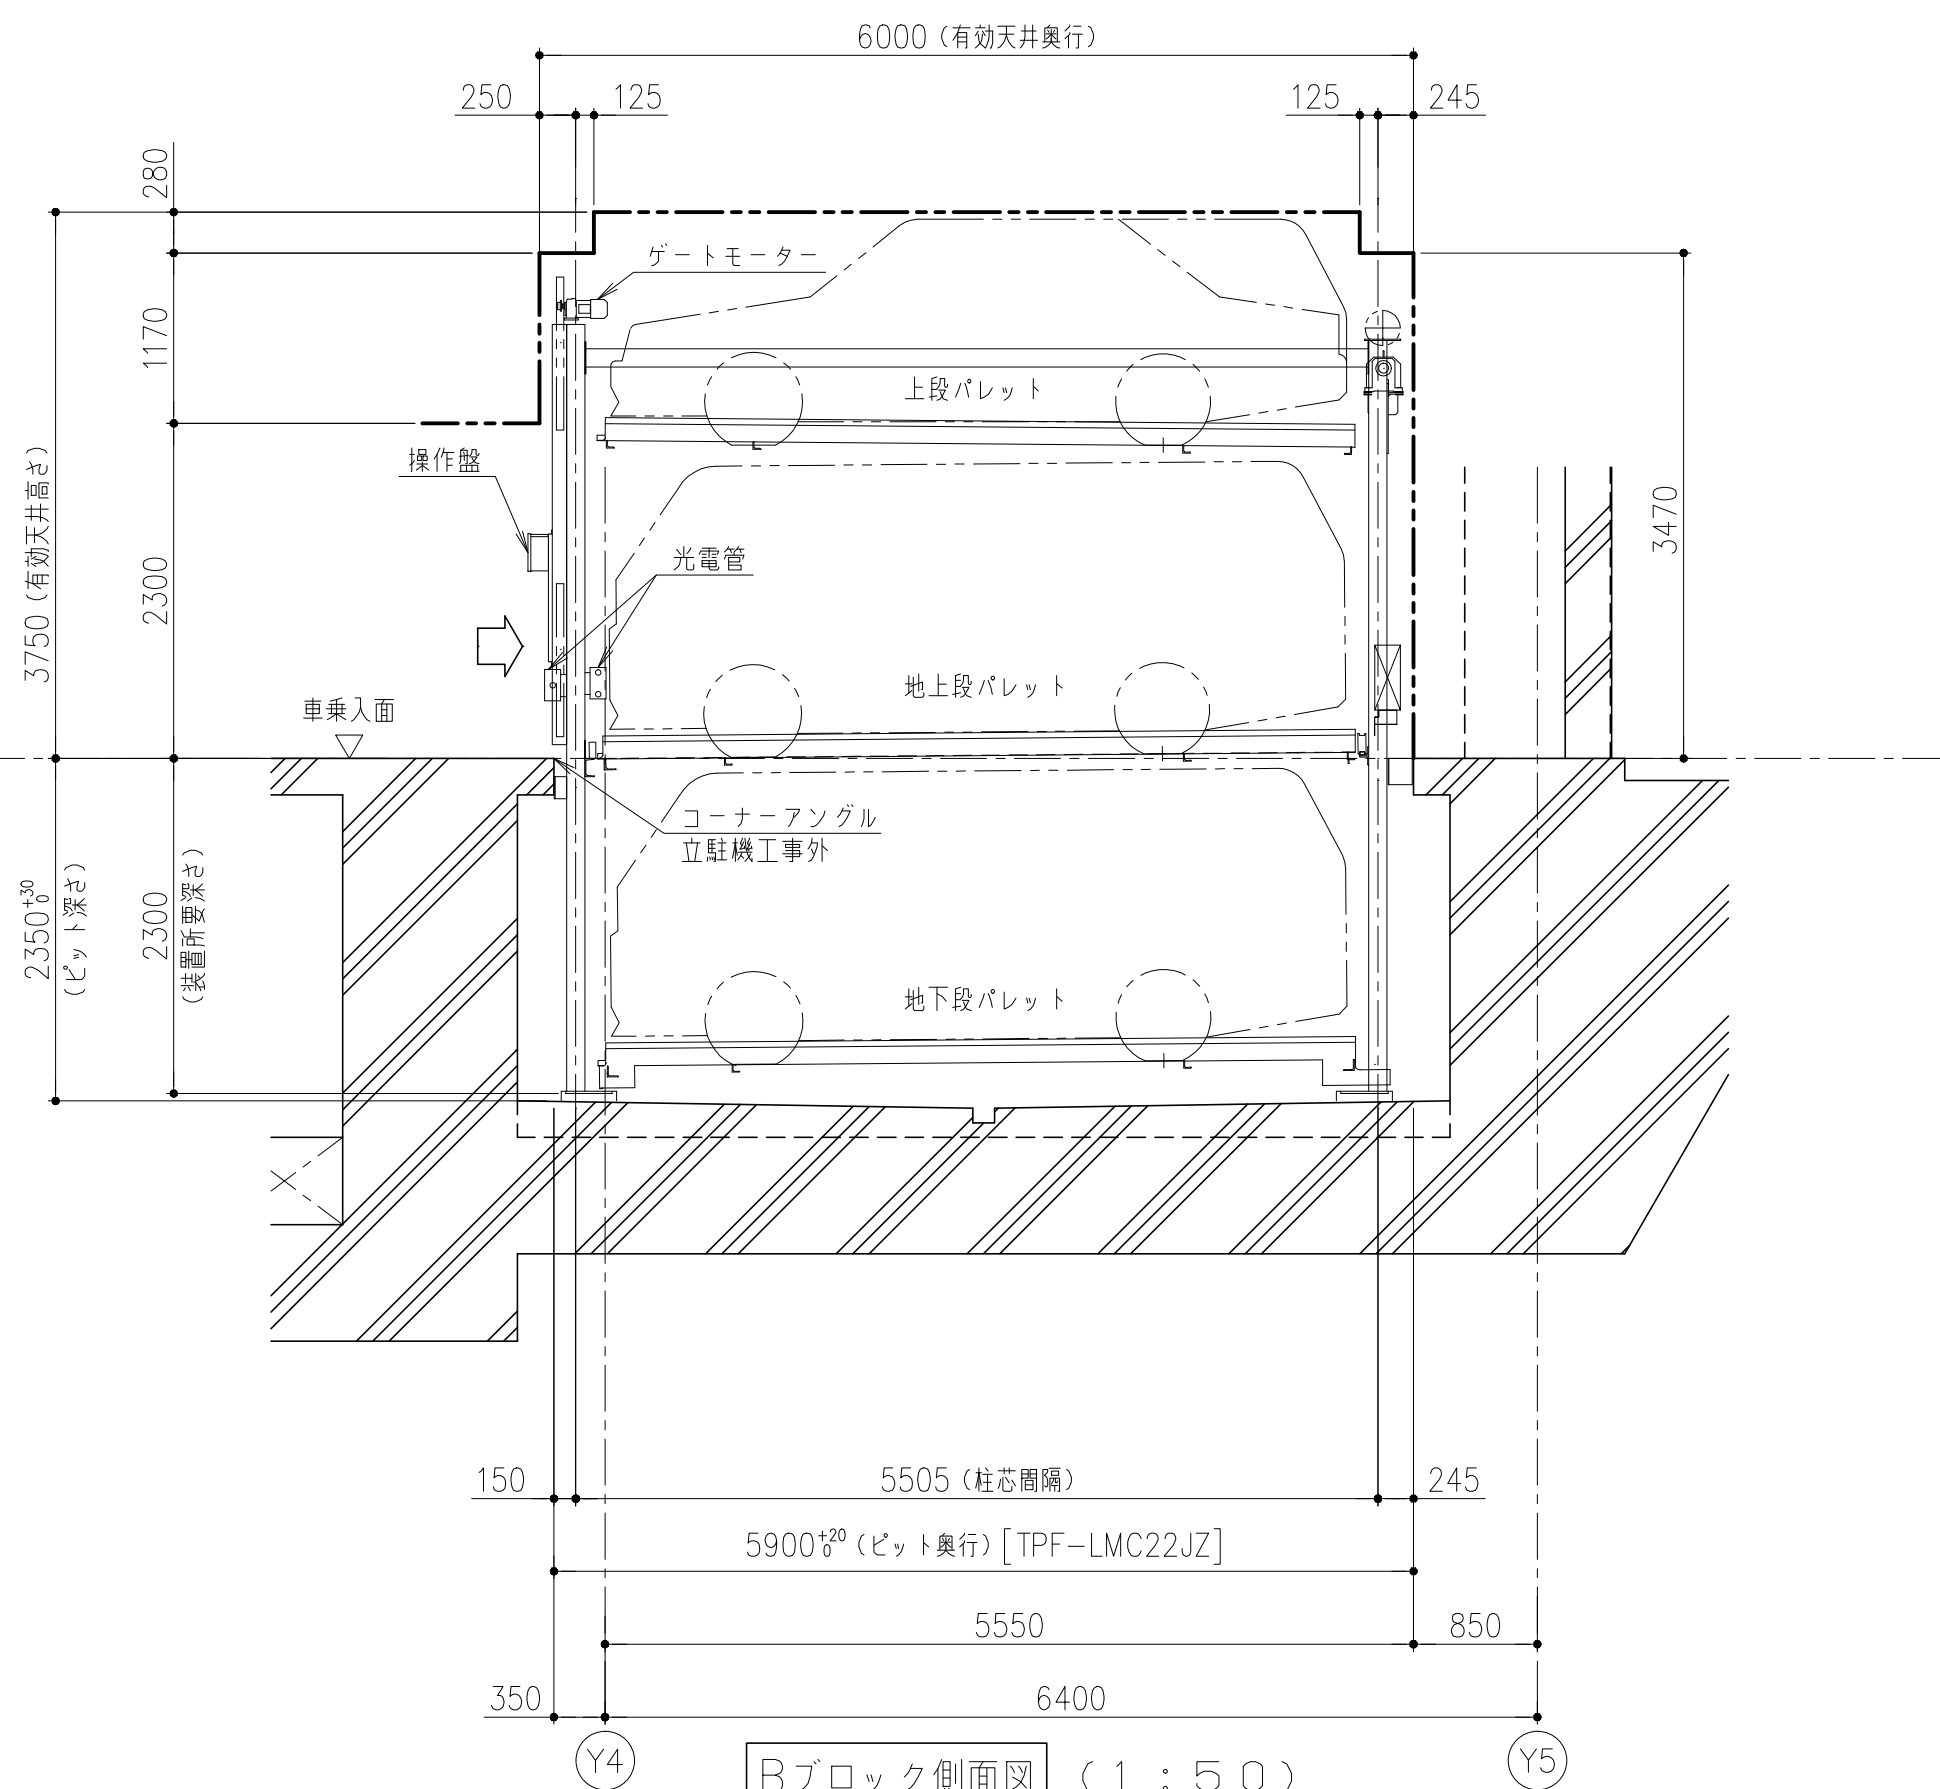

Bブロック側面図 (1 : 50)

鹿島・東畑設計共同企業体

鹿島建設株式会社一級建築士事務所
株式会社東畑建築事務所

設備 協力会社
会社名
東京パーキングシステムズ株式会社
図面番

竣工図 2013.02.28
工事監理 設計 施工





戸塚駅西口第1地区第二種市街地再開発事業に伴う
公益施設整備事業新築工事

機械式駐車設備 正面図・側面図
SCALE 1:50
設計責任者 平岡 雅哉
図面担当者 上村 健 萩原 亮平 五十嵐 直治 武藤 敬明

一級建築士 241773
八木 佳

JOB 090536B

DWG T-104

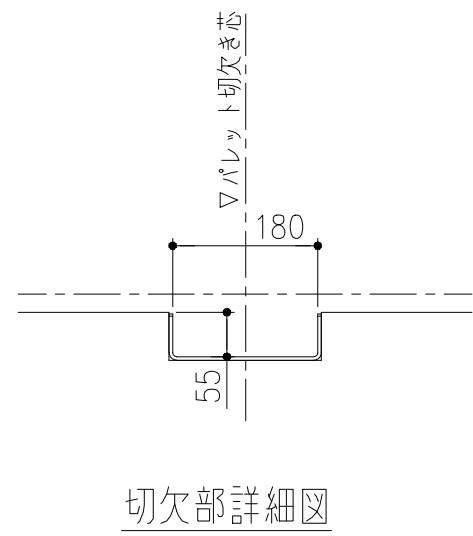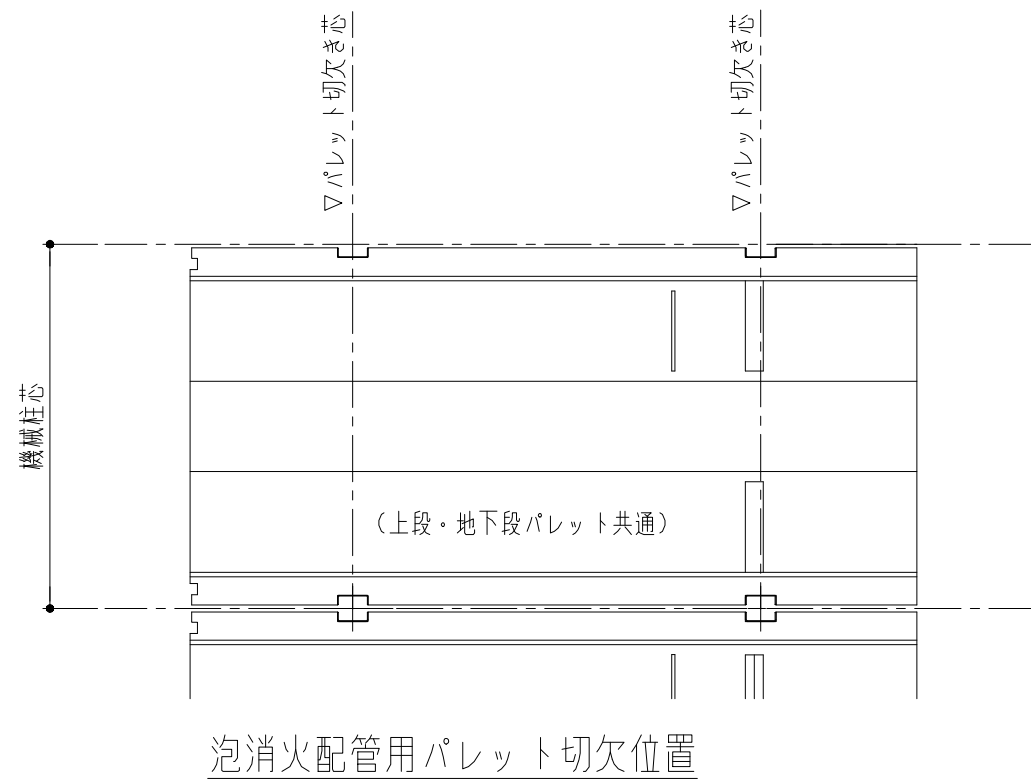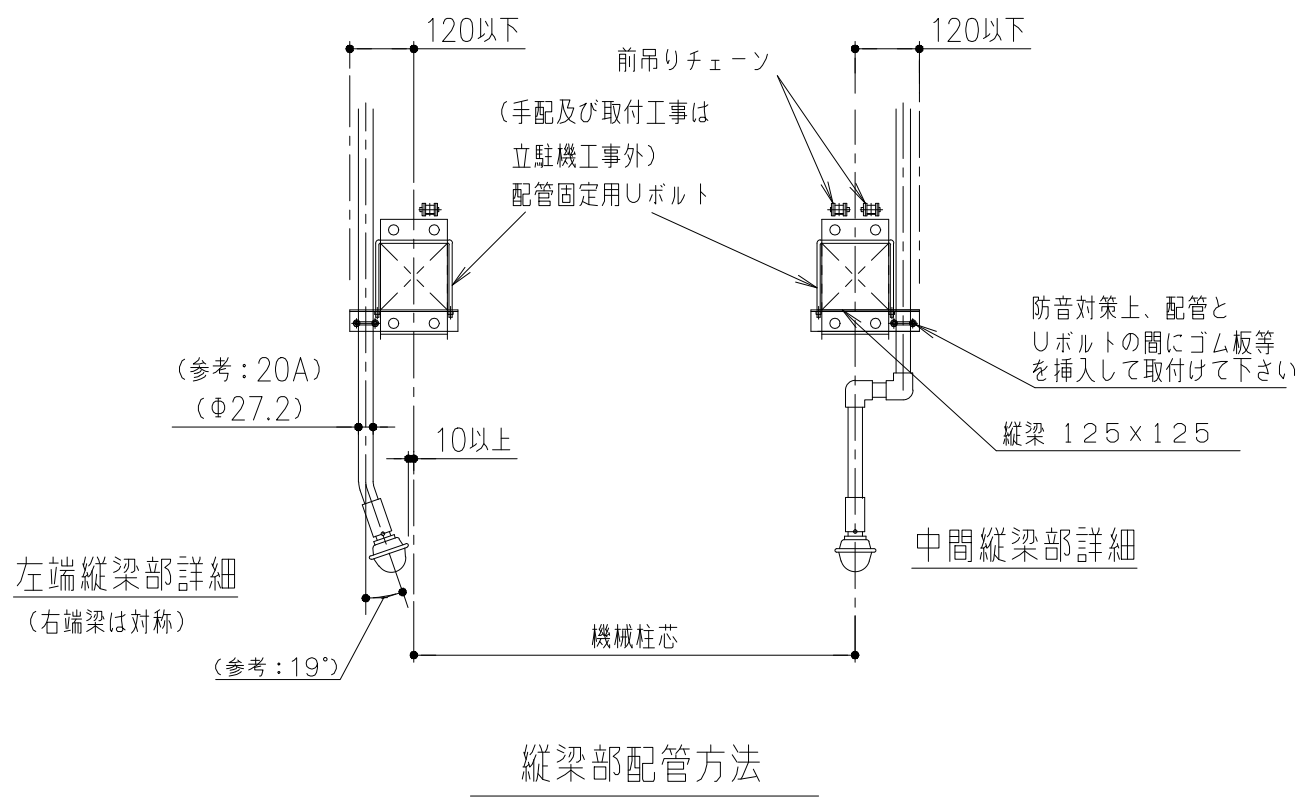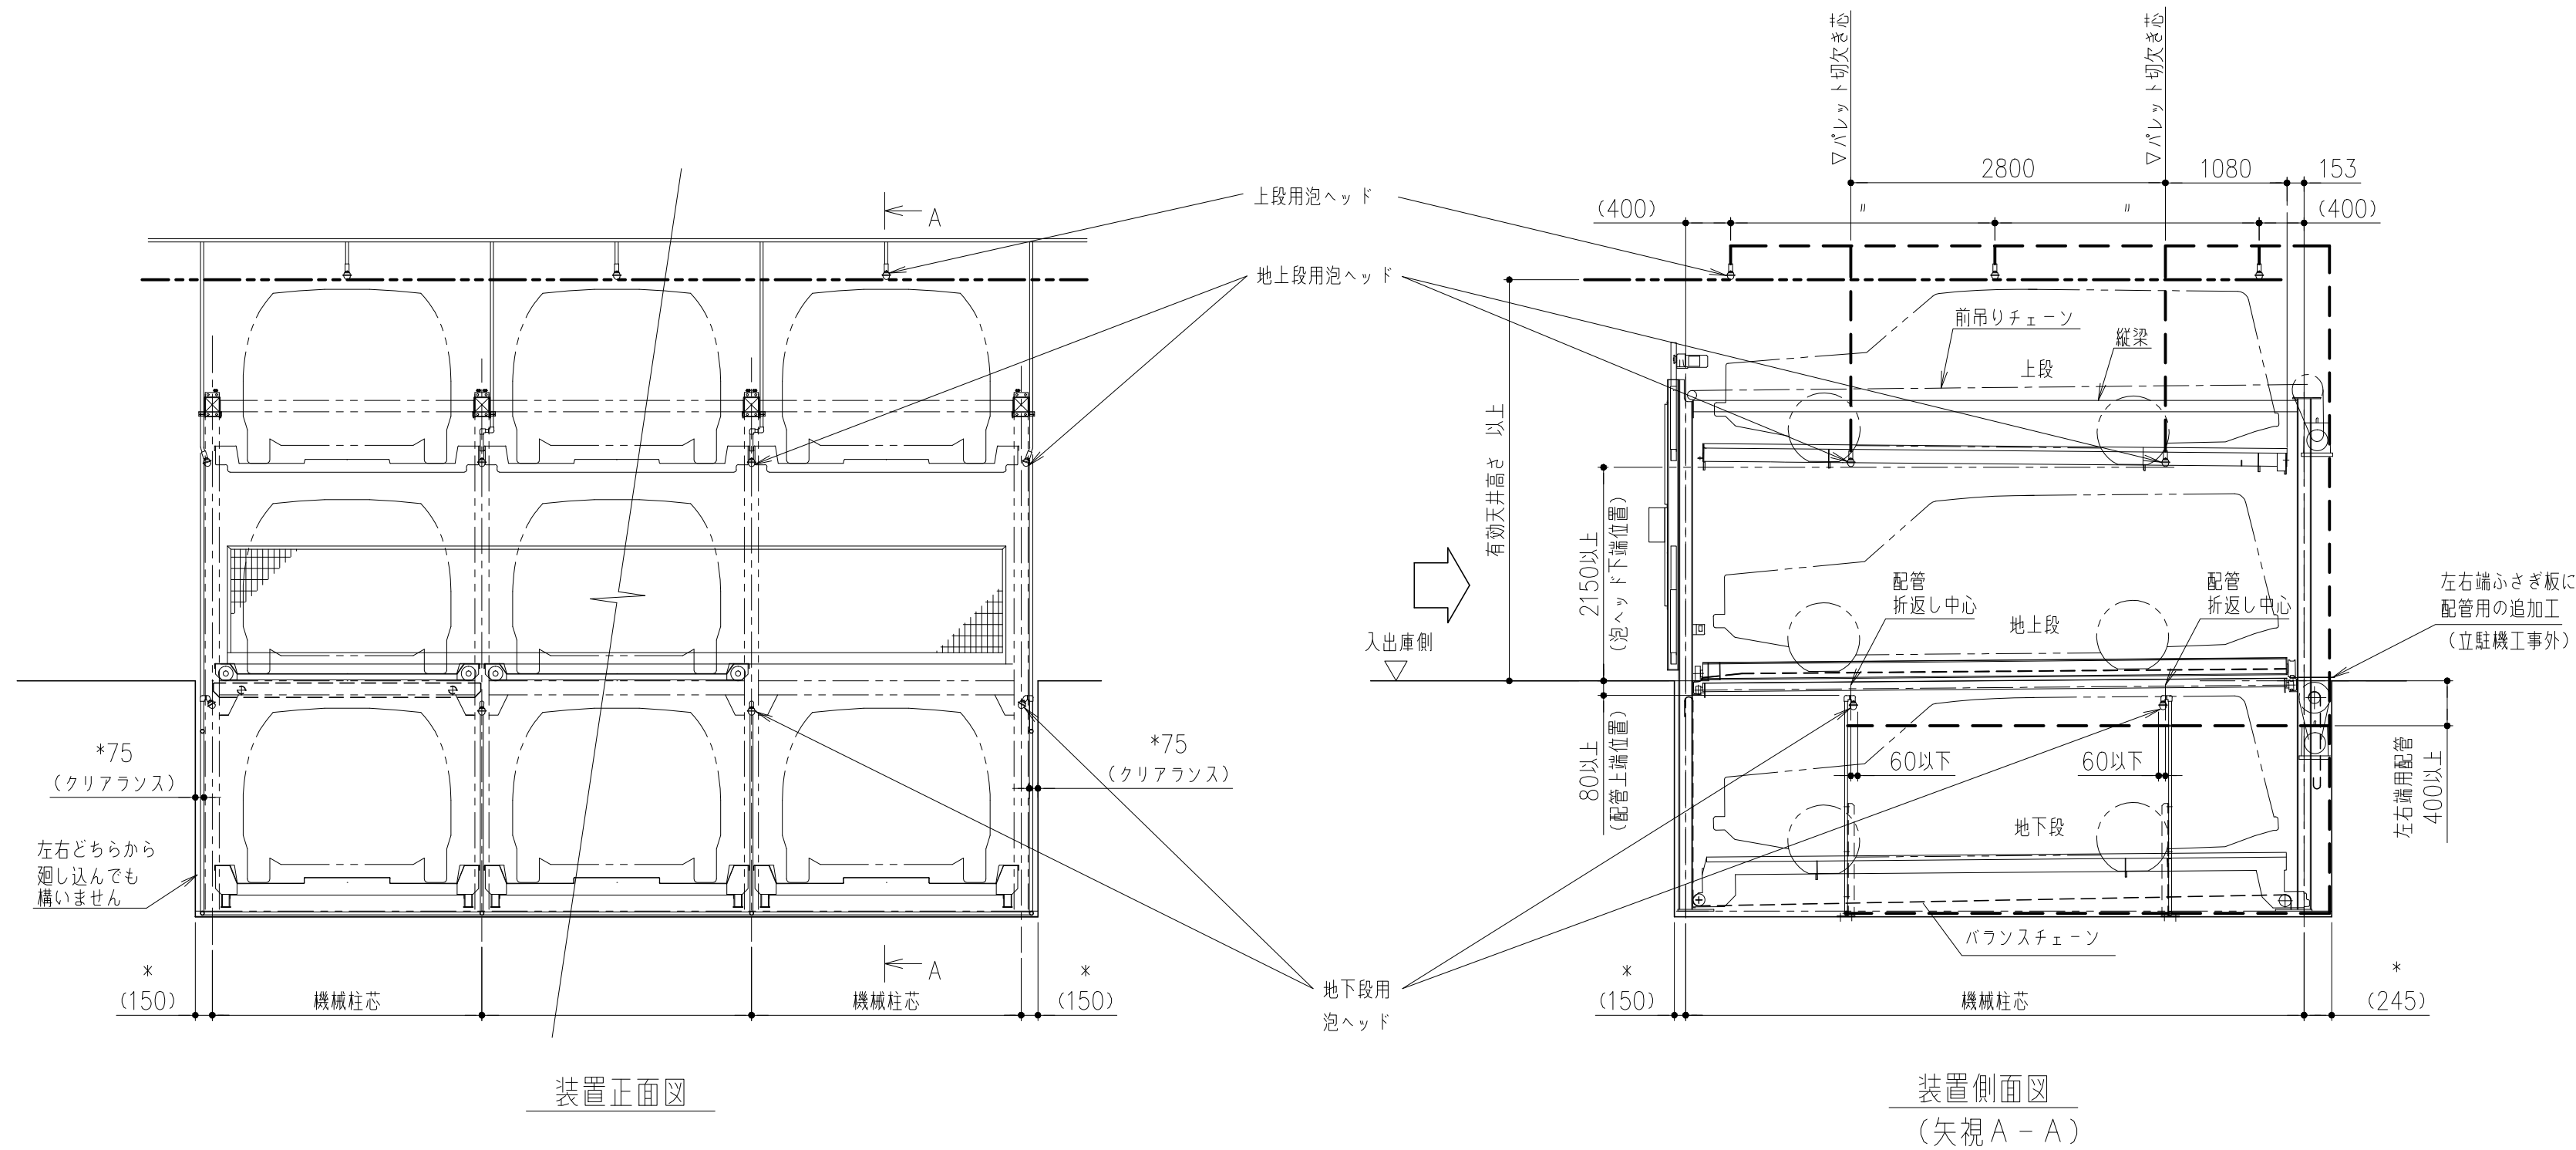

泡消火配管用パレット切欠（消火配管配置）仕様図 TPF型

鹿島・東畑設計共同企業体

鹿島建設株式会社一級建築士事務所
株式会社東畑建築事務所

設備 協力会社
会社名
東京パーキングシステムズ株式会社
図面番

竣工図 2013.02.28
工事監理 設計 施工

戸塚駅西口第1地区第二種市街地再開発事業に伴う
公益施設整備事業新築工事
機械式駐車設備 機器詳細図（2）
SCALE 1:1000 SCALE DATE 2011.4.28
設計責任者 設計担当 設計監査 CO部室04担当者
平岡 雅哉 上村 健 萩原 亮平 五十嵐 直治 武藤 敬明

一級建築士 241773
八木 佳

JOB 090536B

DWG T-106