



鹿島・東畑設計共同企業体

鹿島建設株式会社一級建築士事務所
株式会社東畑建築事務所

凡例
⑤ 避難経路位置を示す

※特記なしピットレベルはB3FL+2.60とする
※特記なしレベルはFL±0とする

竣工図 2013.02.28
工事監理 設計 施工

戸塚駅西口第1地区第二種市街地再開発事業に伴う
公益施設整備事業新築工事
ピット図・地下3階平面図


SCALE 1/200 (A1) 1/200 (A3) DATE 2011-4-28
設計監理 設計 施工
八木 佳 内田 大介 千葉 洋 武藤 敬明 武藤 敬明
山田 孝之 吉田 雅幸


一級建築士 241773
八木 佳

JOB
0805368

DWG
A-033

本図は建物の維持管理のための参考図です。建物の現状と図面が完全に一致していることを保証するものではありません。

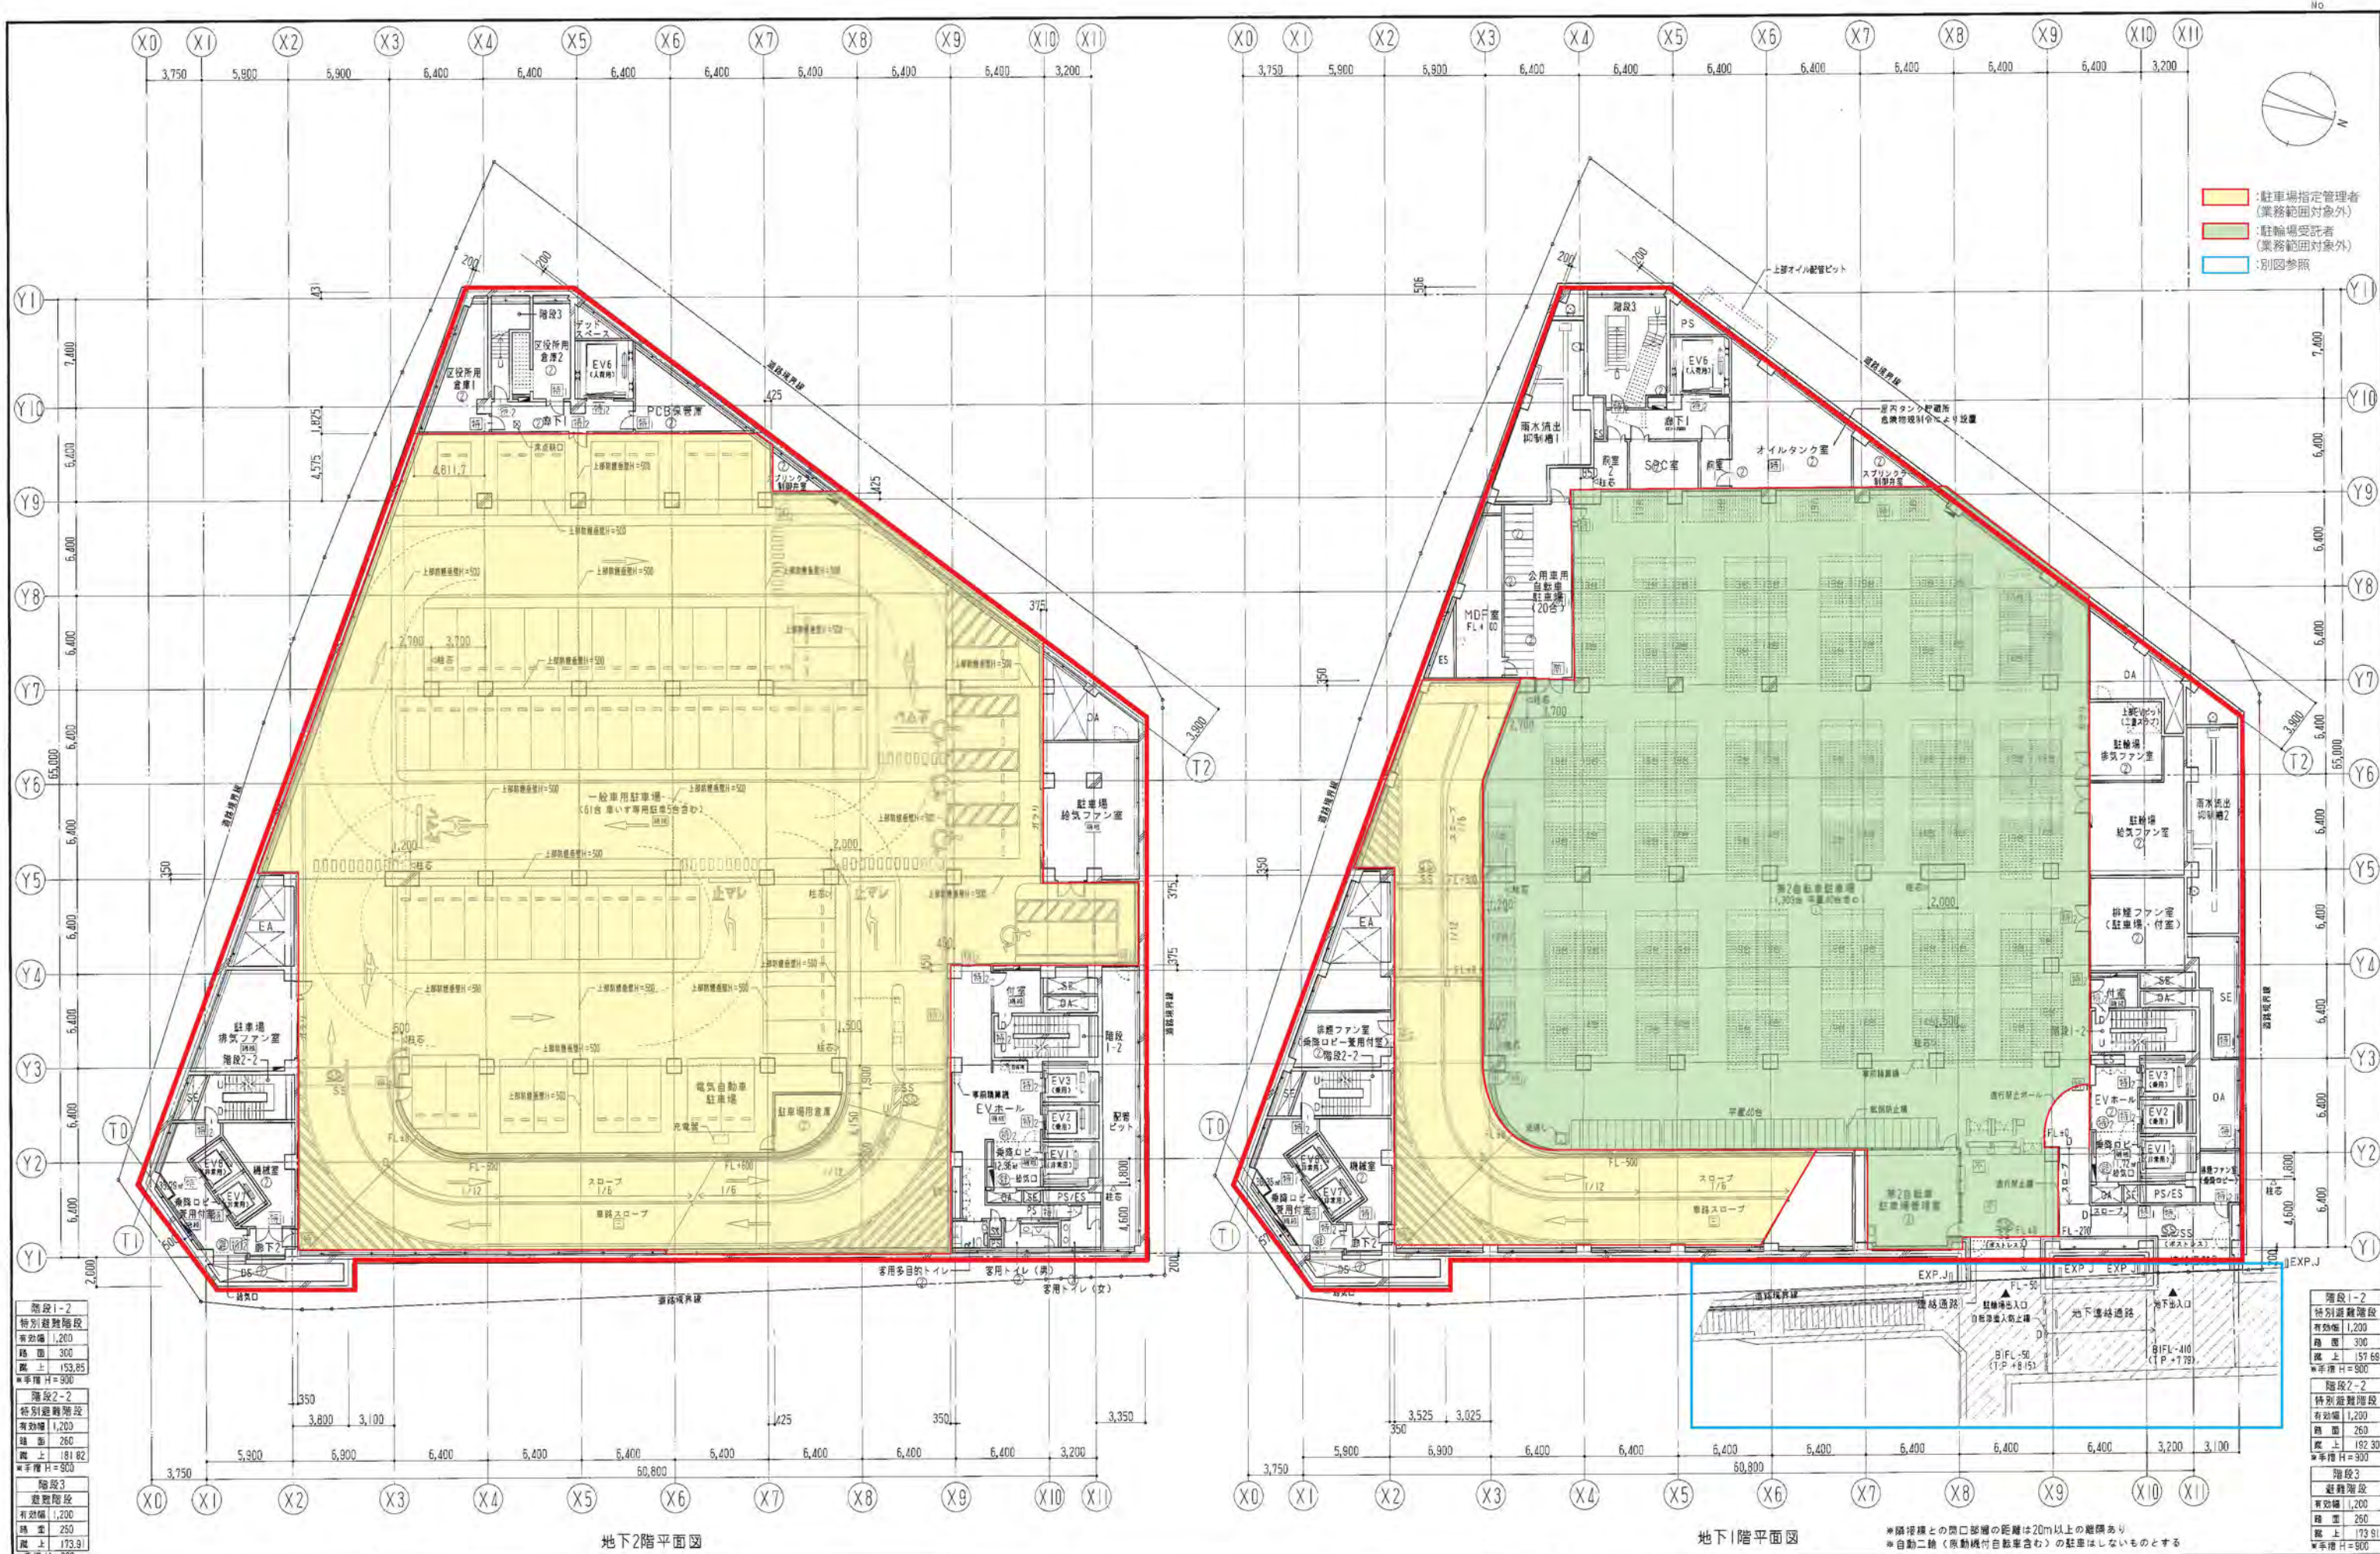

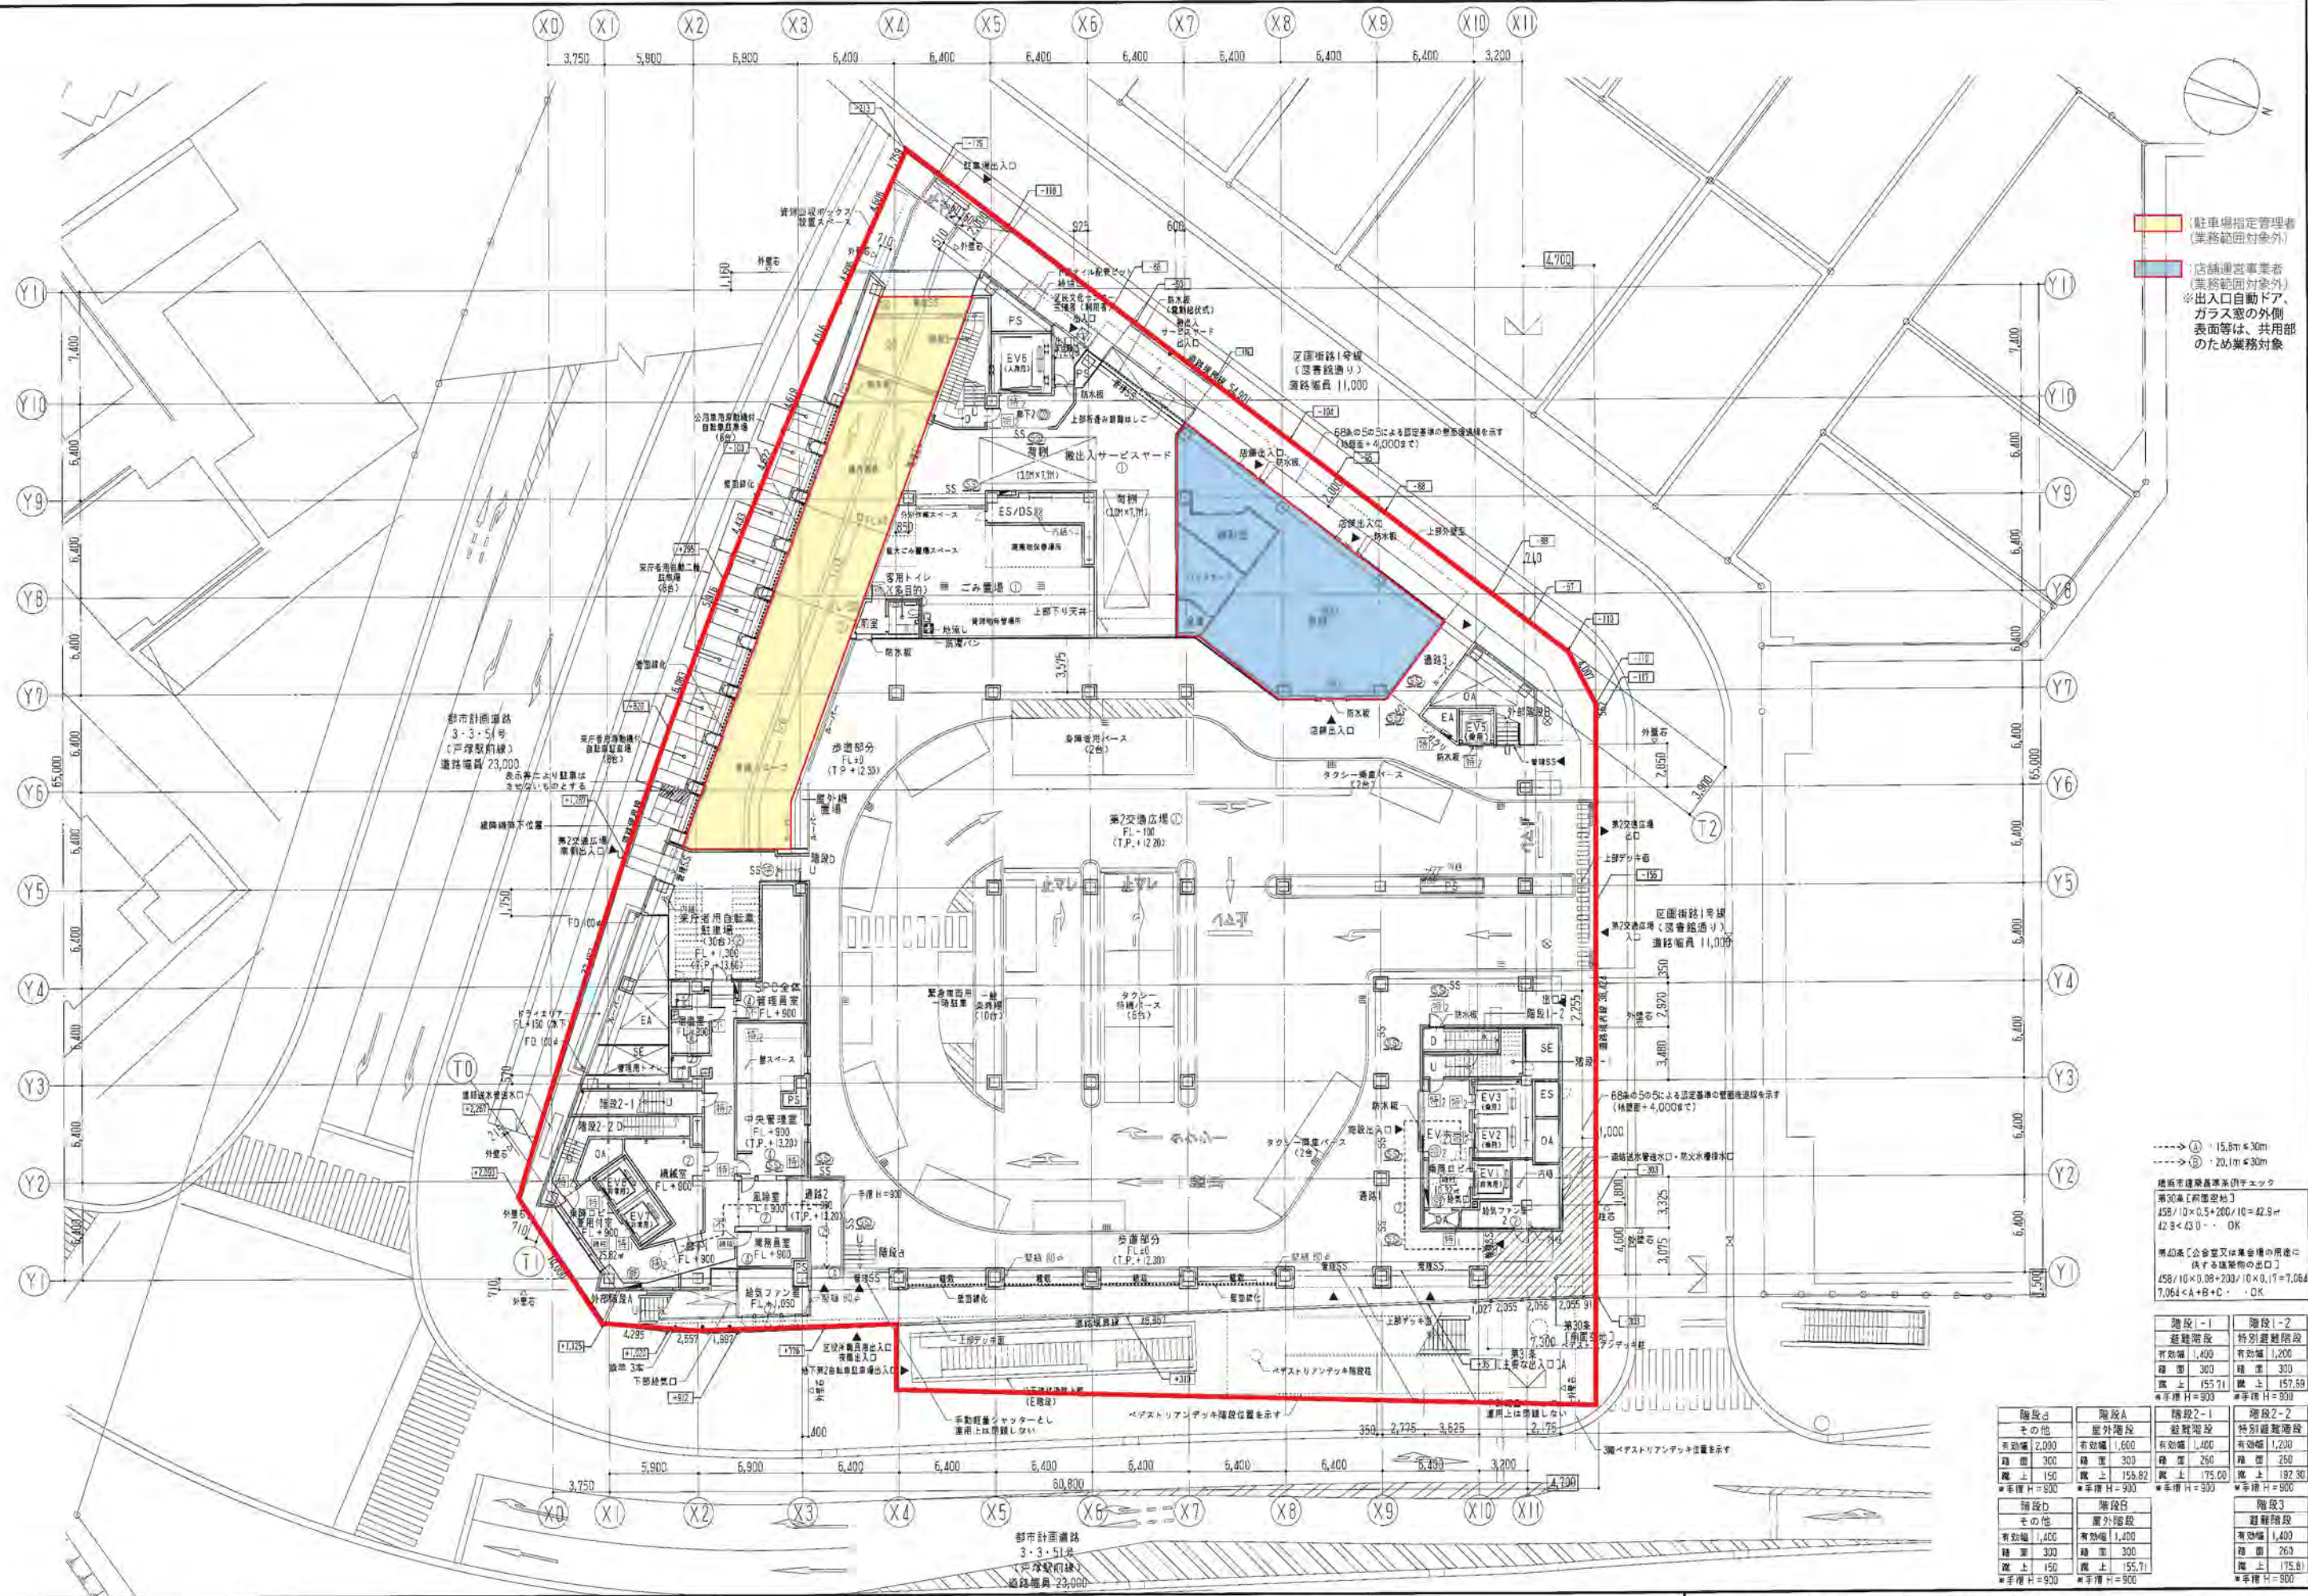

● 駐車場指定管理者
(業務範囲対象外)

● 店舗運営事業者
(業務範囲対象外)
※ 出入口自動ドア、
ガラス窓の外側
表面等は、共用部
のため業務対象

--- ① --- 15.5m ② 30m
--- ③ --- 20.1m ④ 30m

建物の建築基準法上の用途
第30条(前項)に
458/10×0.5+200/10=42.8
42.8<43.0...OK

第40条(公営又は準公営の用途に
供する建築物の用途)
458/10×0.08+200/10×0.17=7.064
7.064<A+B+C...OK

階段	階段1-1	階段1-2	階段2-1	階段2-2	階段3
有効幅	1,400	1,200	1,400	1,200	1,400
幅	300	300	300	250	250
高さ	155.71	157.59	155.82	175.00	175.81
※手摺H	900	900	900	900	900

階段	階段A	階段B	階段C	階段D	階段E
有効幅	2,000	1,600	1,400	1,200	1,400
幅	300	300	300	250	250
高さ	155.82	155.82	175.00	175.00	175.81
※手摺H	900	900	900	900	900

階段	階段F	階段G	階段H	階段I	階段J
有効幅	1,400	1,400	1,400	1,400	1,400
幅	300	300	300	250	250
高さ	155.71	155.71	175.00	175.00	175.81
※手摺H	900	900	900	900	900

鹿島・東畑設計共同企業体

鹿島建設株式会社一級建築士事務所
株式会社東畑建築事務所

● 凡所
□ : 避難部分を示す
□ : 1Fからの階を示す
○ : 乗降所
● : 避難経路の位置を示す

※ 避難経路は、避難経路の中心線を示す。

施工図 2013.02.28
1/1000 設計 1 施工

戸塚駅西口第1地区第二種市街地再開発事業に伴う
公益施設整備事業新築工事
1階平面図
SCALE 1:200(A1) 1/1000(A3) DATE 2011-11-28
設計者 八木 佳 丹羽 大介 山田 孝史 千賀 洋 武藤 昭明 武藤 昭明
1-1 建築士 241773
八木 佳
JOB 0905368
DWG A-035

本図面は建築物の建設管理のための参考資料です。建物の現状と図面が完全に一致していることを保証するものではありません。



階段1-1	避難階段
有効幅	1,400
幅	300
高さ	158.92
※手摺	H=900
階段2-1	避難階段
有効幅	1,400
幅	260
高さ	178.00
※手摺	H=900
外部階段A	階段3
有効幅	1,400
幅	260
高さ	157.41
※手摺	H=900
外部階段B	階段4
有効幅	1,400
幅	300
高さ	158.83
※手摺	H=900

鹿島・東畑設計共同企業体


鹿島建設株式会社一級建築士事務所
株式会社東畑建築事務所

■凡例
⑧ 避難経路位置を示す
※図面記載レベルはF1.20とする

竣工図 2013.02.28
戸塚駅西口第1地区第二種市街地再開発事業に伴う
公益施設整備事業新築工事
2階平面図
SCALE 1:200(1/100) DATE 2013.04.28
設計者 八木 佳 内田 大介 千原 洋 武藤 敬明 次藤 敬明
監理者 八木 佳

JOB 080536B
DWG A-036

本図面は建物の維持管理のための参考資料です。建物の現状と図面が完全に一致していることを保証するものではありません。

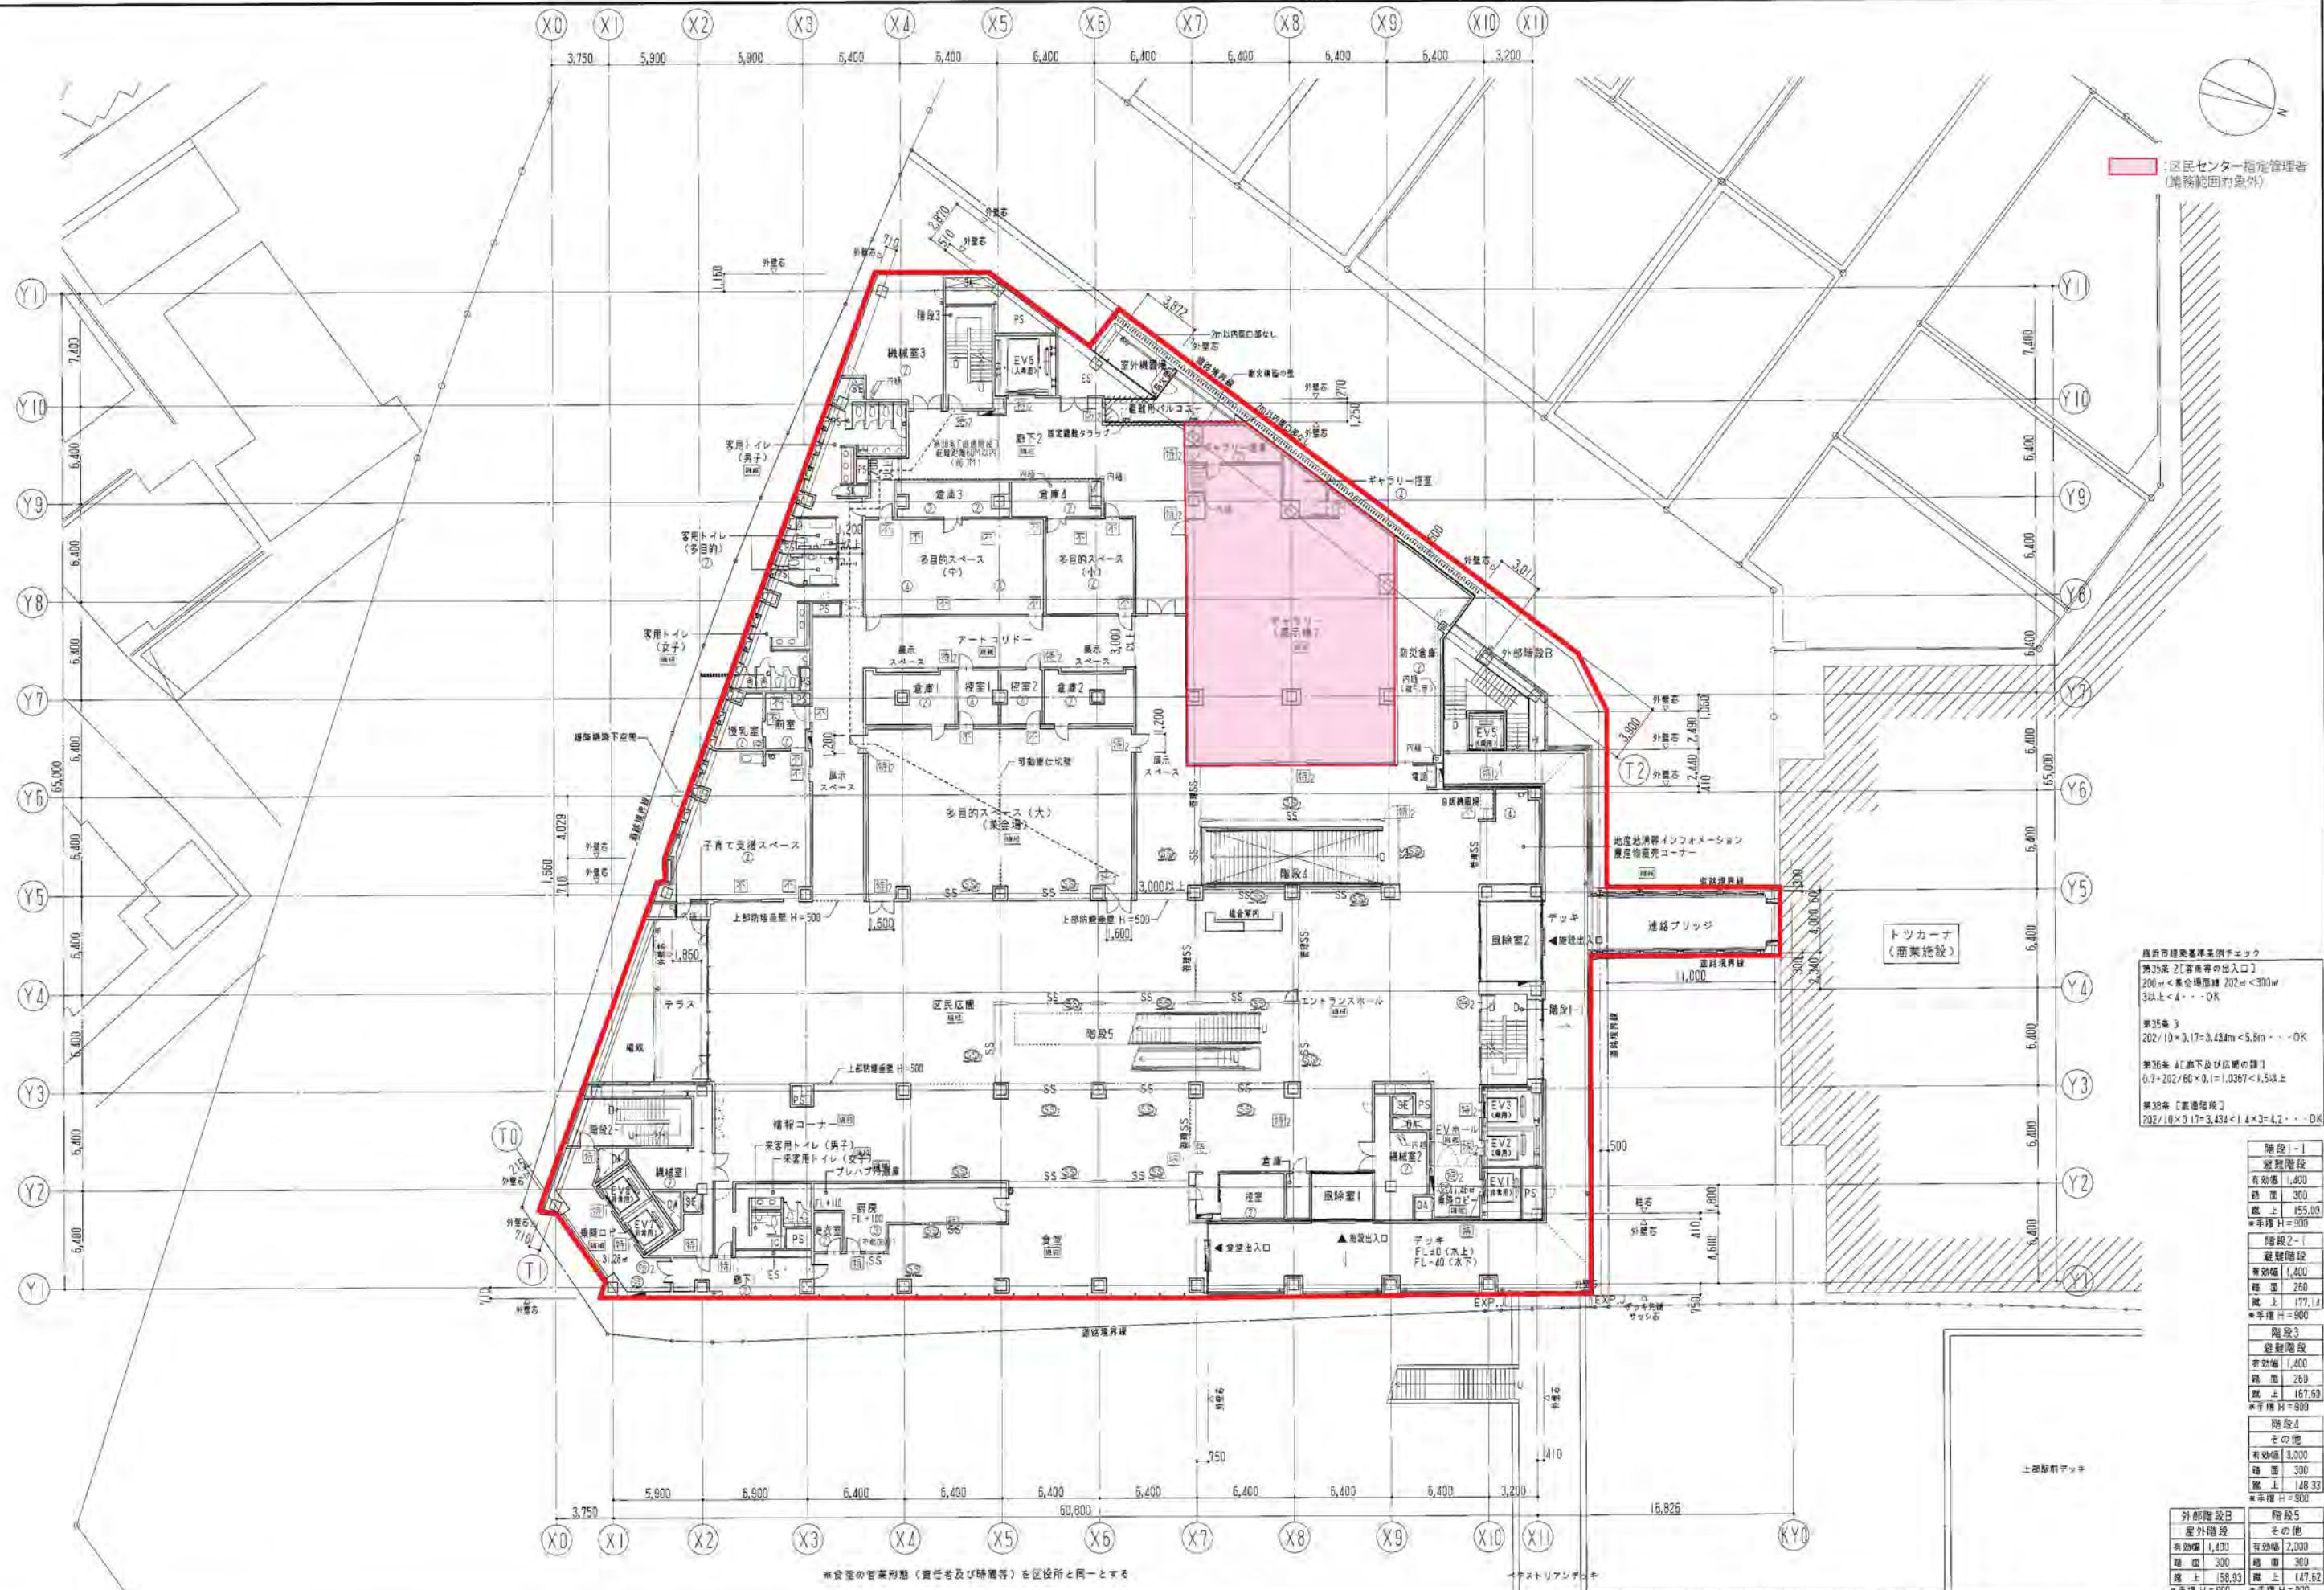

区民センター指定管理者
(業務範囲対象外)

居住環境基準適合チェック
第35条 2[客用等の出入口]
200㎡≦集合階段 202㎡≦300㎡
3以上≦4・・・OK
第35条 3
202/19×0.17=3.434m≦5.5m・・・OK
第35条 4[廊下及び広場の幅]
0.7×202/60×0.1=1.0367≦1.5以上
第39条 [直達階段]
202/16×0.17=3.434≦4×3=4.2・・・OK

階段1-1	避難階段
有効幅	1,400
階面	300
階上	155.00
手摺	H=900
階段2-1	避難階段
有効幅	1,400
階面	260
階上	177.11
手摺	H=900
階段3	避難階段
有効幅	1,400
階面	260
階上	167.60
手摺	H=900
階段4	その他
有効幅	3,000
階面	300
階上	148.33
手摺	H=900
外部階段B	階段5
有効幅	1,400
階面	300
階上	147.62
手摺	H=900

鹿島・東畑設計共同企業体

鹿島建設株式会社一級建築士事務所
株式会社東畑建築事務所


●凡例
⑧ 避難経路位置を示す
※特記なきレベルはFL+0とする

竣工図 2013.02.28
工事監理 設計 施工


戸塚駅西口第1地区第二種市街地再開発事業に伴う
公益施設整備事業新築工事
3階平面図
SCALE 1/200 1/400 1/800 DATE 2011-4-28
設計者 八木 佳 監理者 千原 洋 監理者 山田 孝史
設計者 八木 佳 監理者 千原 洋 監理者 山田 孝史


図番 241773
八木 佳
DWG A-037

本図は建物の建築管理のための参考資料です。建物の現状と図面が一致していることを保証するものではありません。

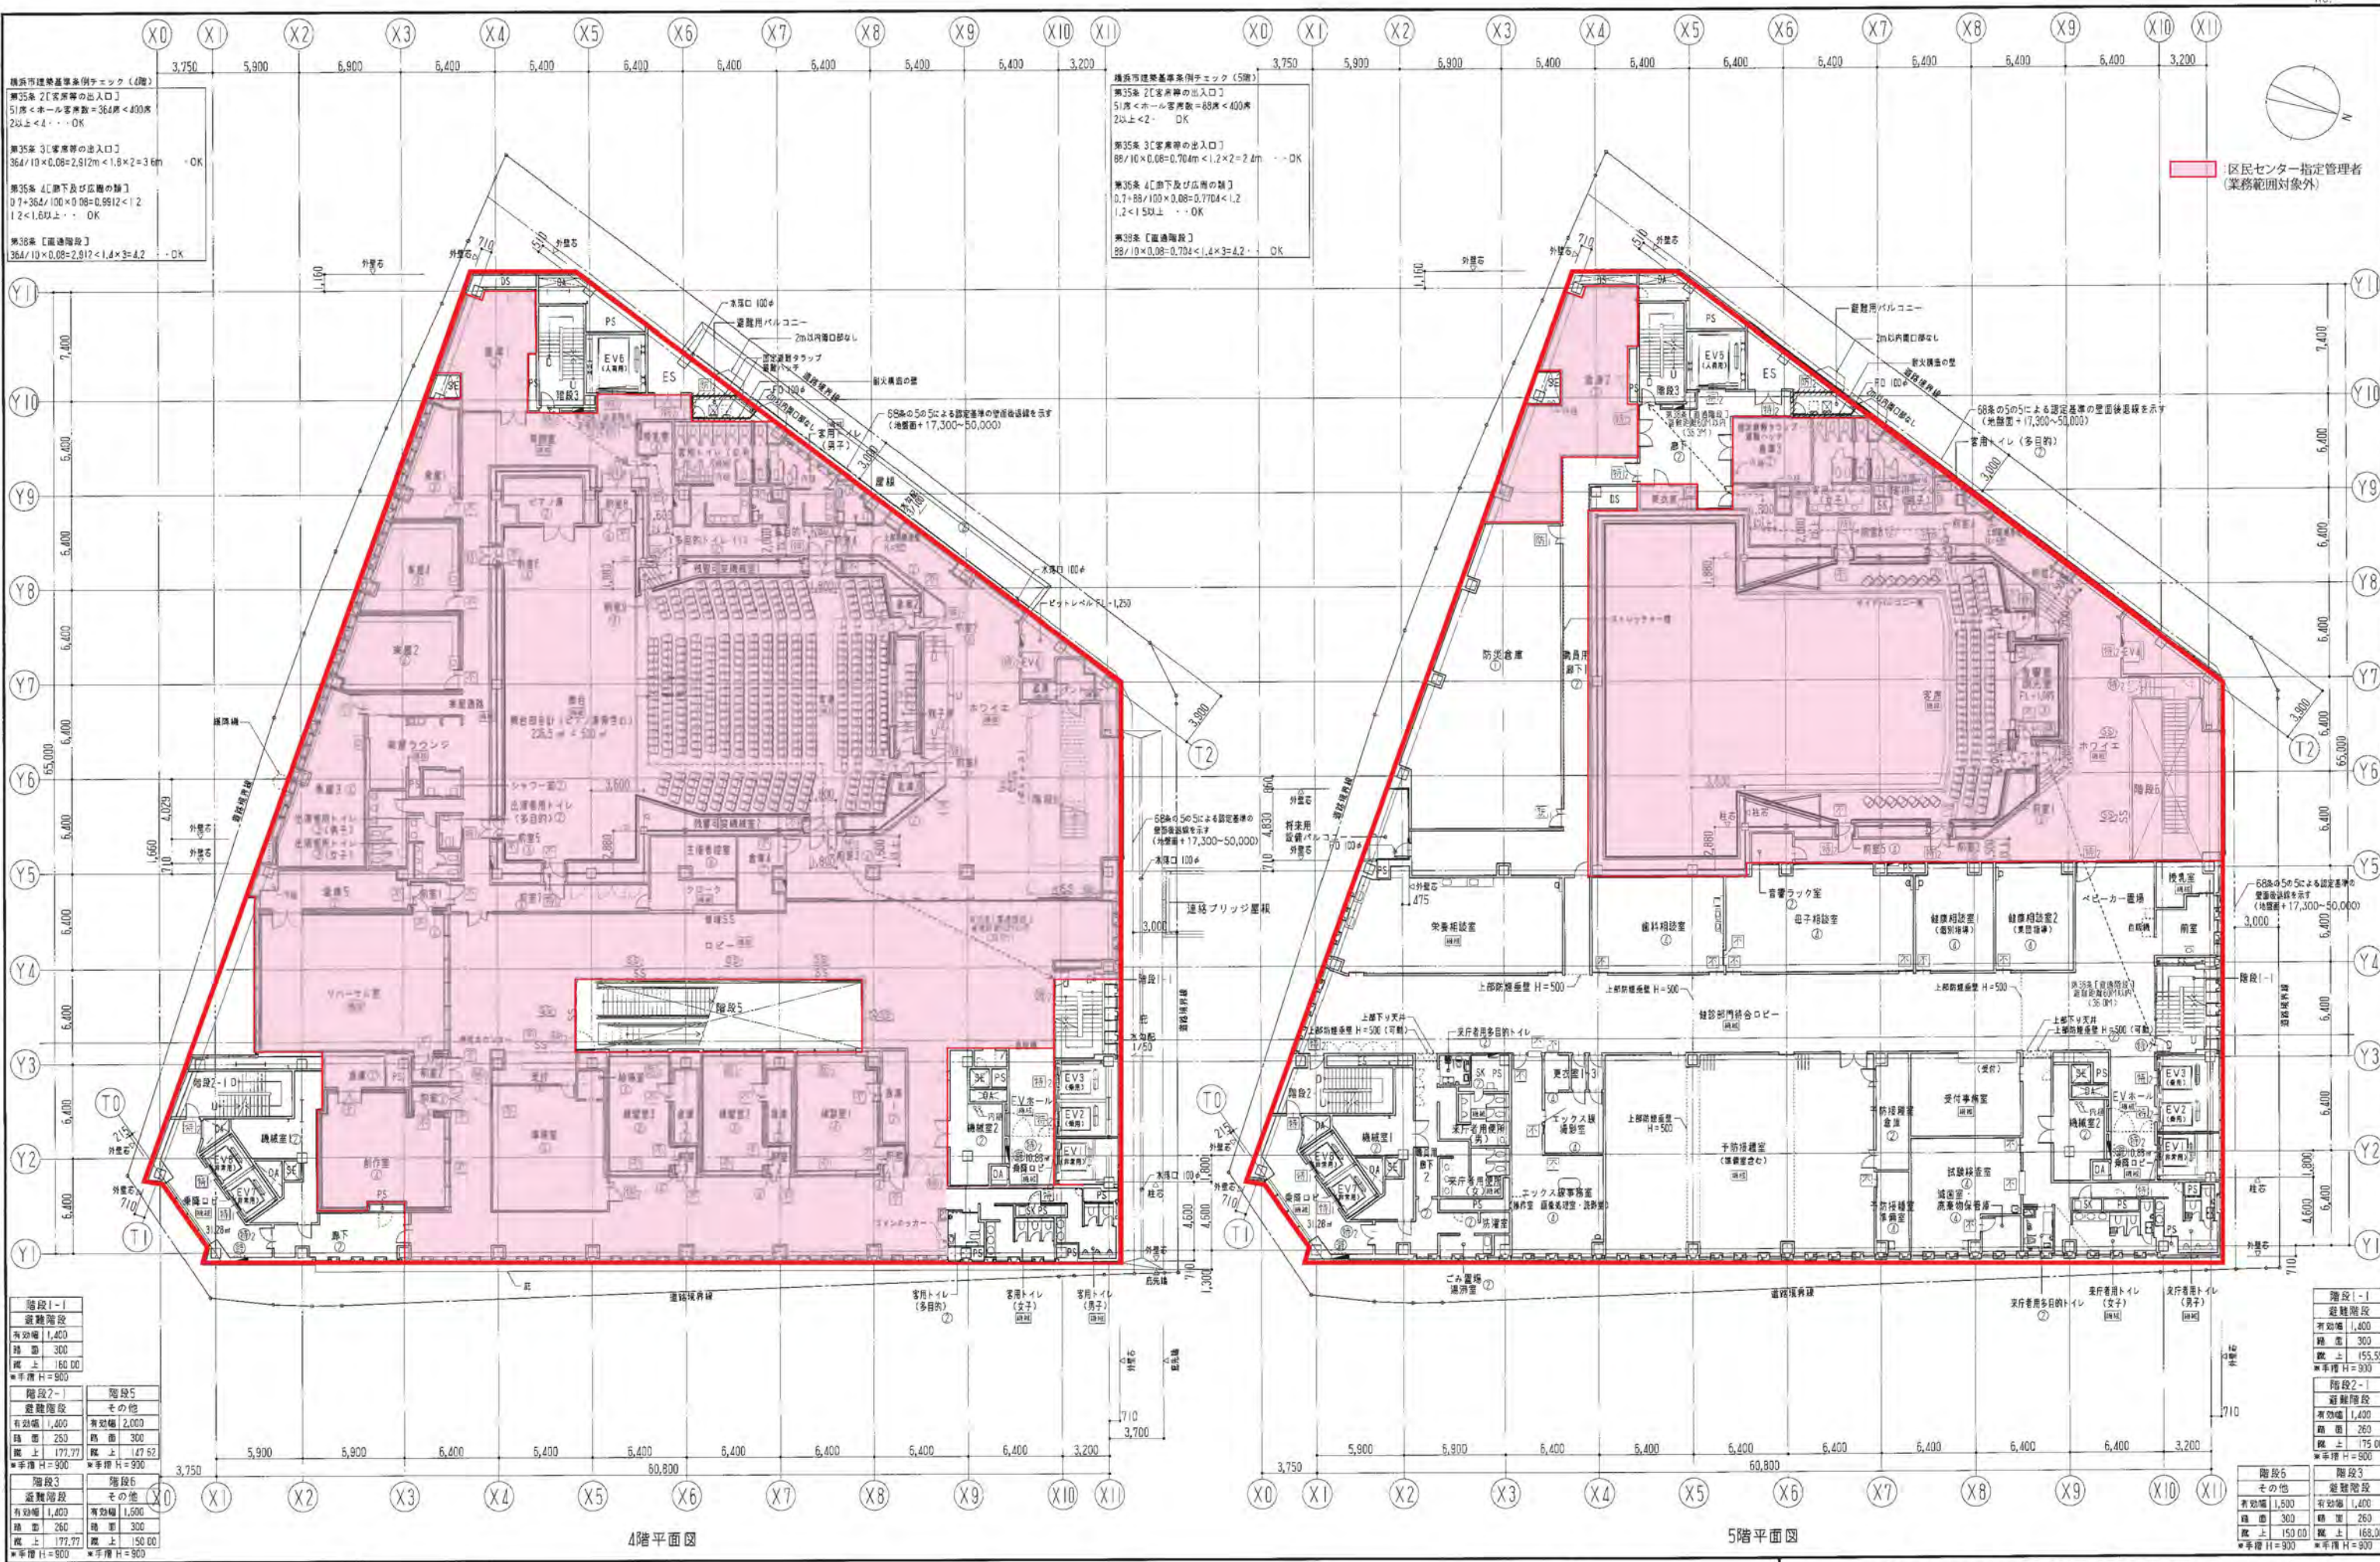

階段1-1 避難階段 有効幅 1,400 階面 300 階上 150.00 ※手摺 H=900	階段2-1 避難階段 有効幅 1,400 階面 250 階上 177.77 ※手摺 H=900	階段3 避難階段 有効幅 1,400 階面 260 階上 177.77 ※手摺 H=900	階段4 避難階段 有効幅 1,400 階面 300 階上 150.00 ※手摺 H=900	階段5 その他 有効幅 2,000 階面 300 階上 147.

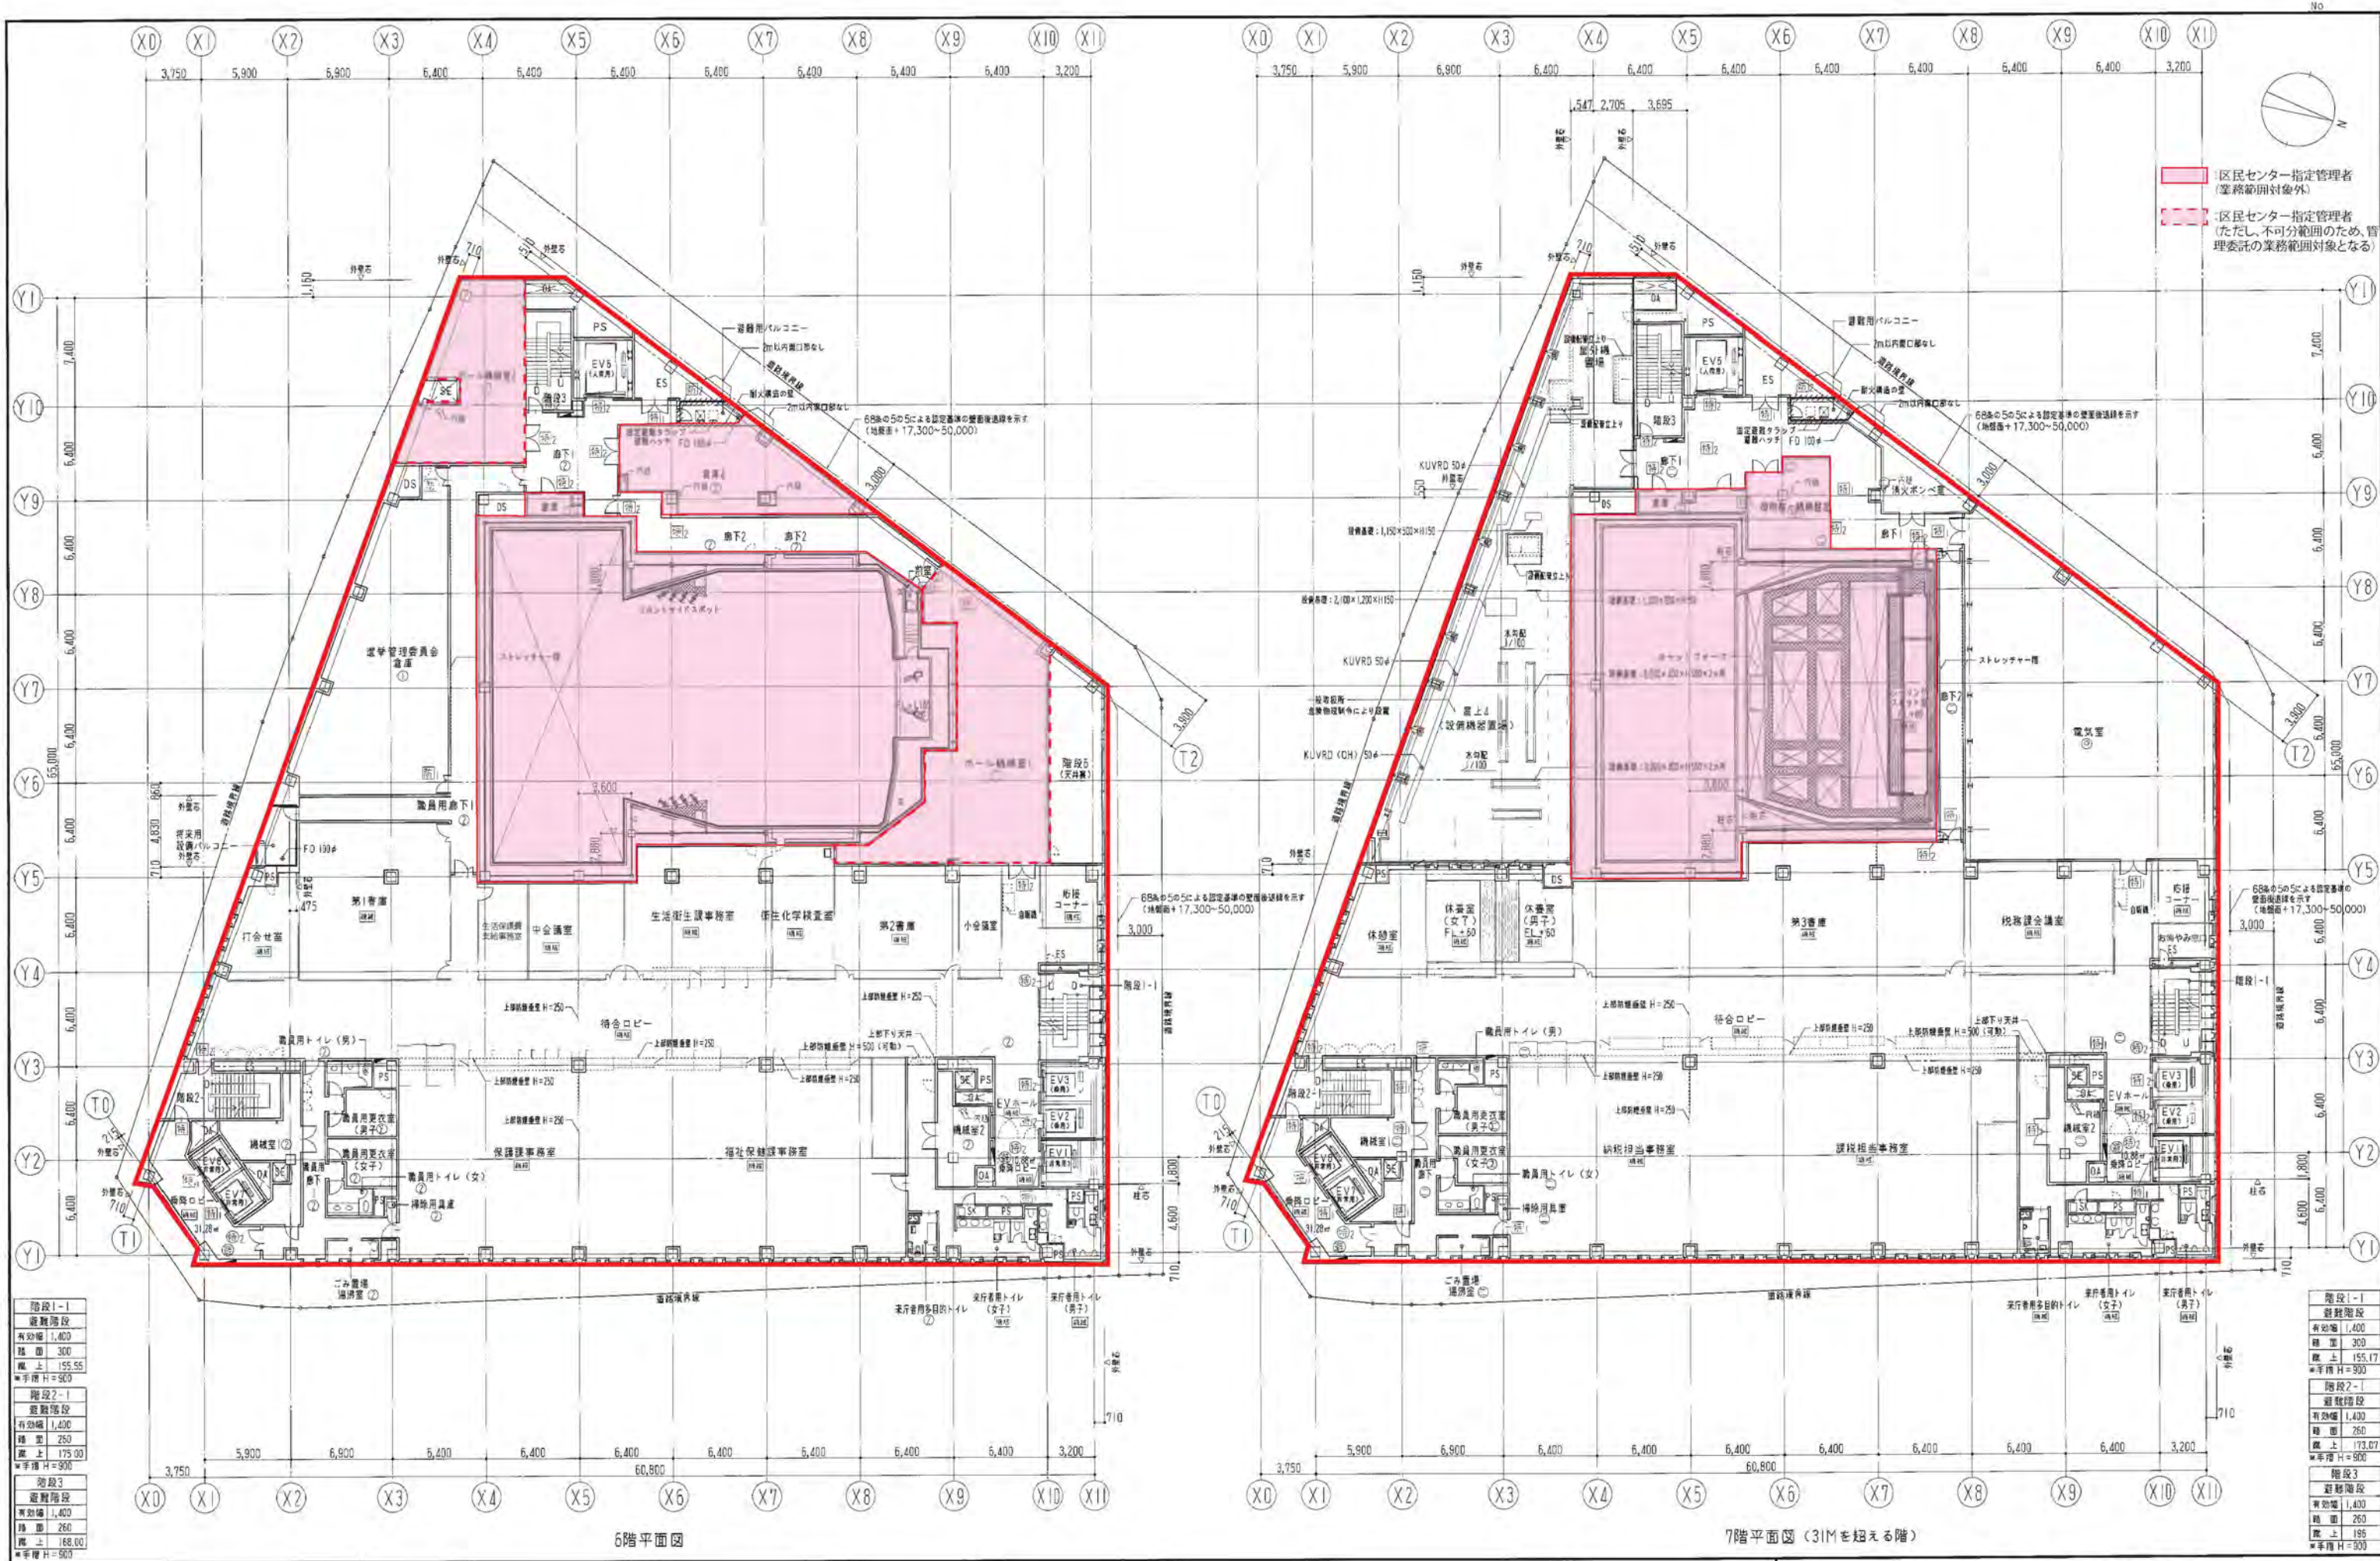

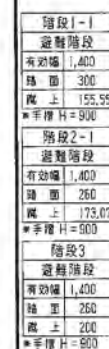

鹿島建設株式会社一級建築士事務所
株式会社東畑建築事務所



●凡例

③⑤・避難経路の位置を示す

※特記なき床レベルはFL±0とする


戸塚駅西口第1地区第二種市街地再開発事業に伴う
公益施設整備事業新築工事
8階・9階平面図

SCALE 1: 200 (A); 1: 100 (B); DATE 2011-4-28

設計責任者	設計担当者	QA担当者	CO調整QA担当者
-------	-------	-------	-----------

八木 佳 丹羽 大介 千葉 洋 武藤 敏明 武藤 敏明

山田 徳文 西田 義孝


JOB


090536B

100

540

A - 040

100

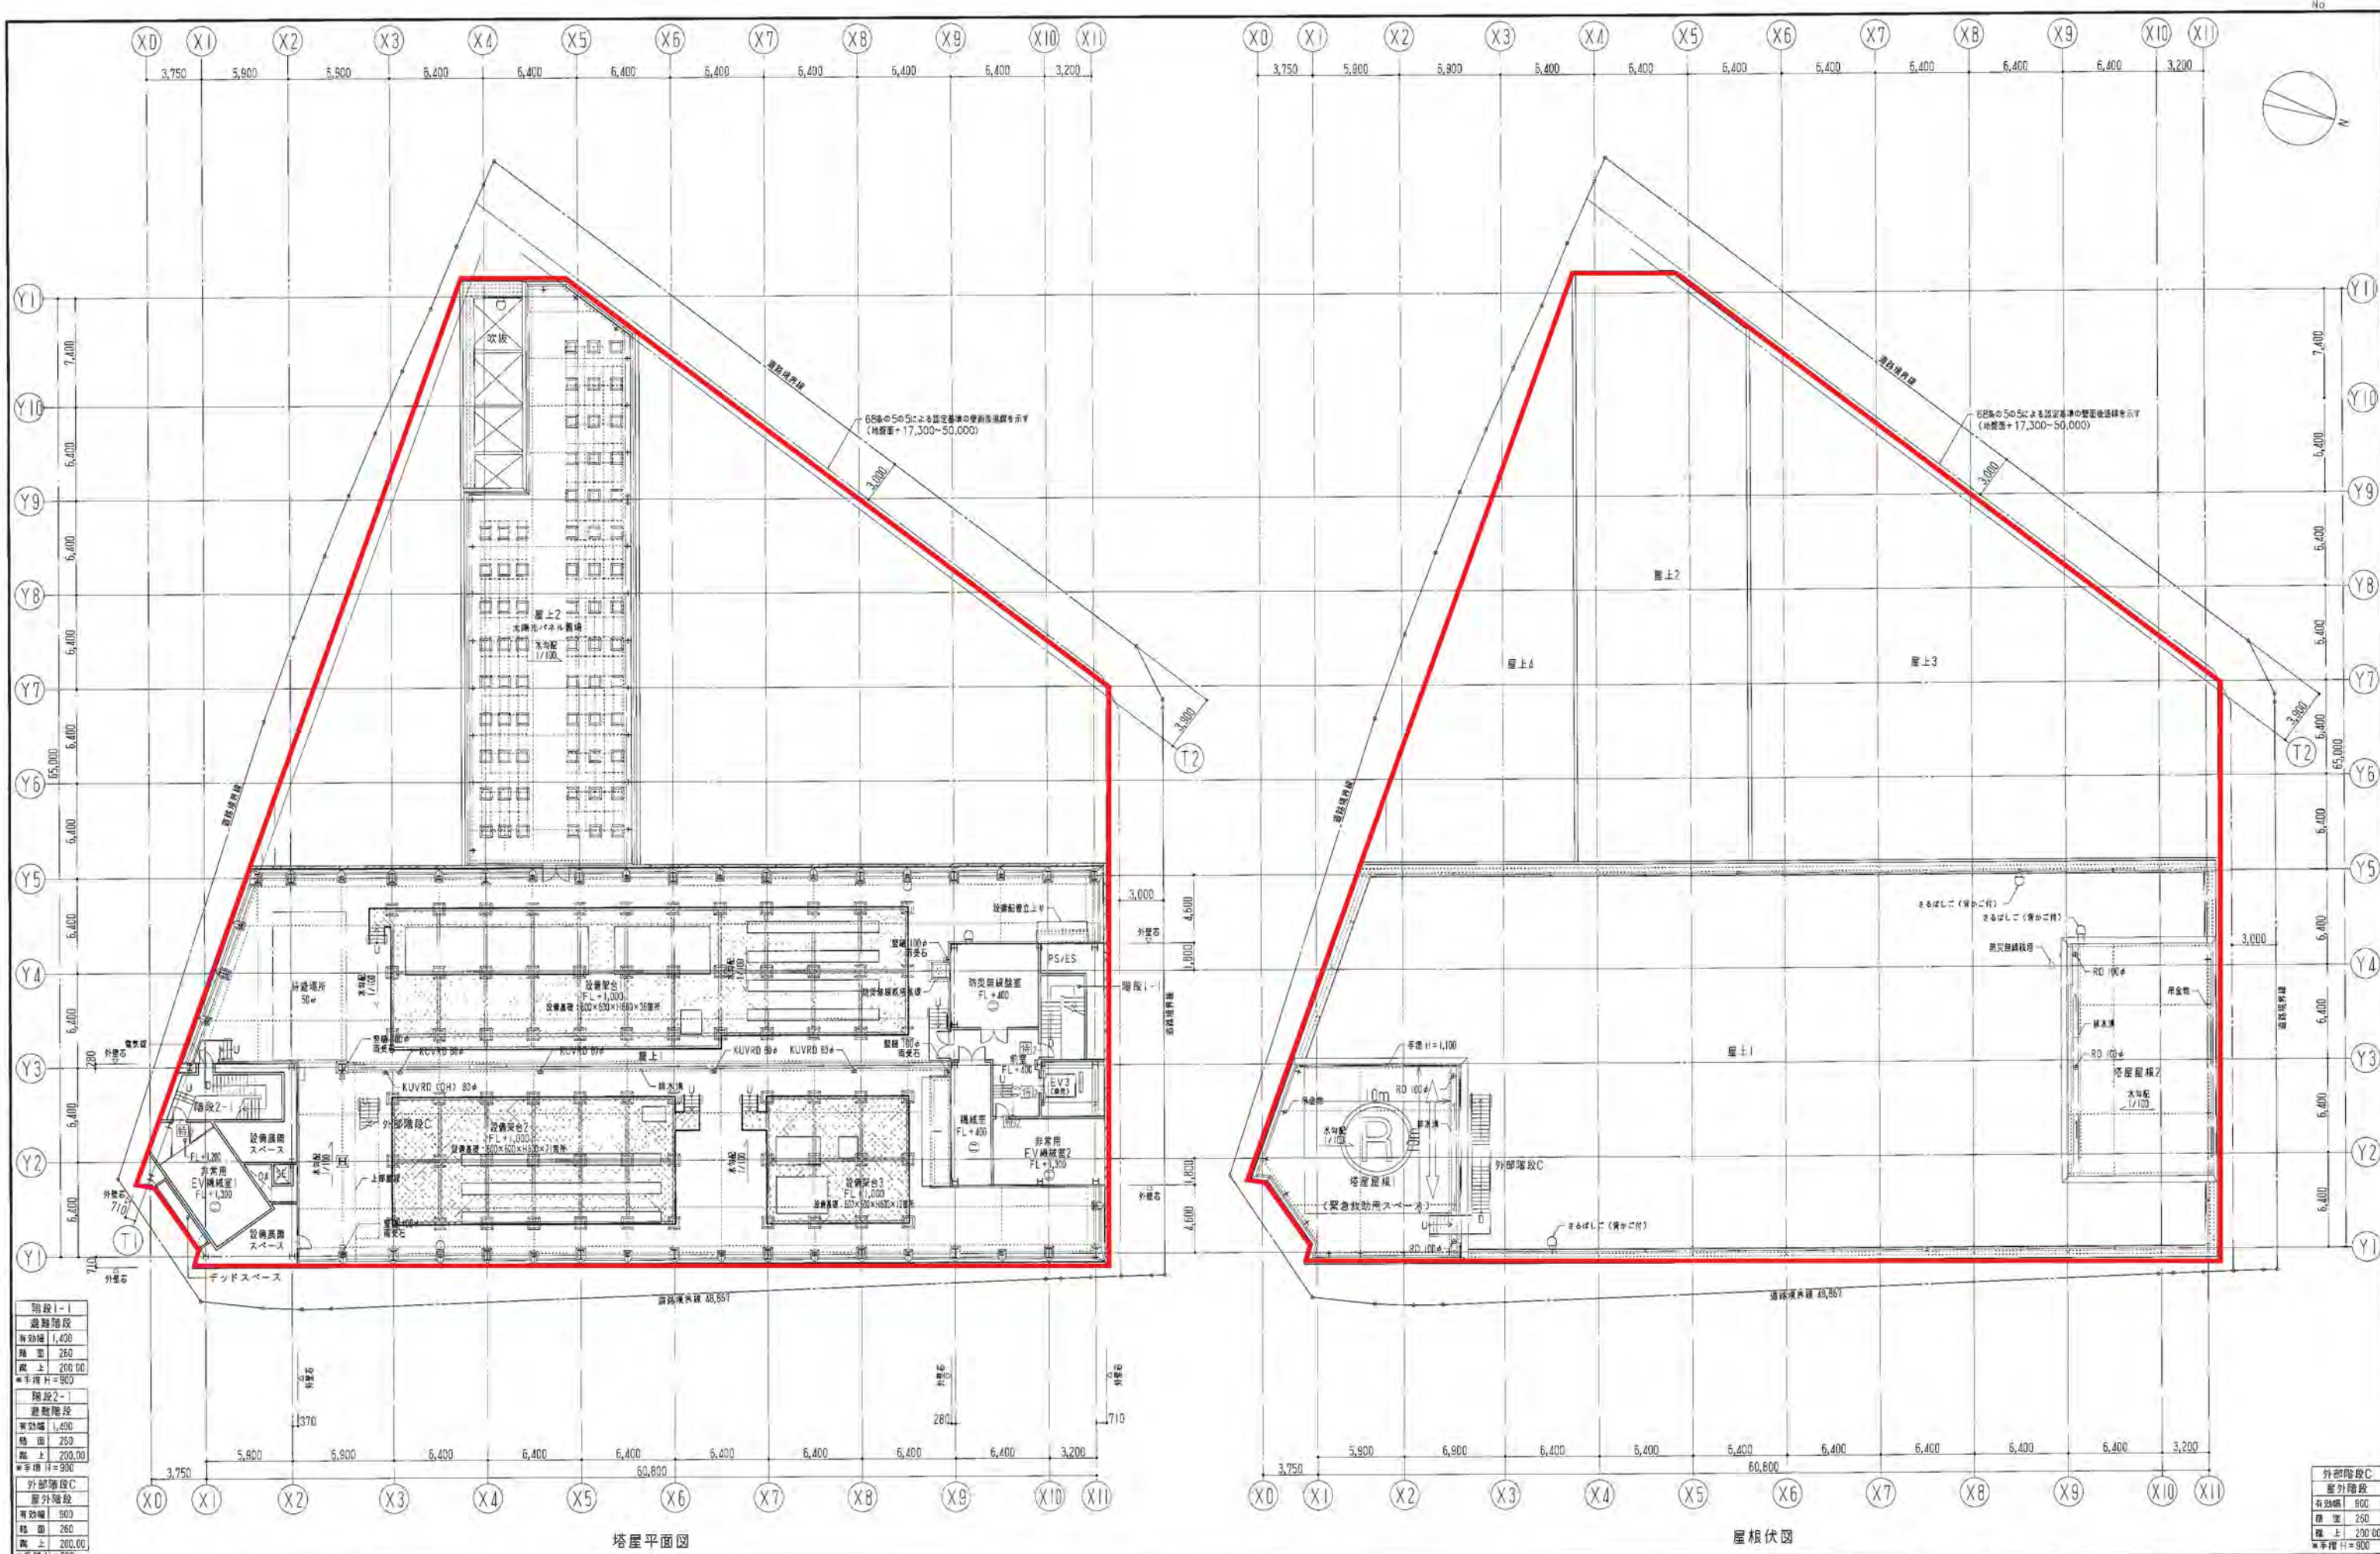

階段1-1	避難階段
有効幅	1,400
踏面	260
蹴上	200.00
※手摺H=900	
階段2-1	避難階段
有効幅	1,400
踏面	250
蹴上	200.00
※手摺H=900	
外部階段C	屋外階段
有効幅	900
踏面	260
蹴上	200.00
※手摺H=900	

外部階段C	屋外階段
有効幅	900
踏面	260
蹴上	200.00
※手摺H=900	




鹿島・東畑設計共同企業体

鹿島建設株式会社一級建築士事務所
株式会社東畑建築事務所

竣工図	2013.02.28	戸塚駅西口第1地区第二種市街地再開発事業に伴う 公益施設整備事業新築工事 塔屋平面図・屋根伏図	JOB 090536B
工事総括	設計・施工		
SCALE 1:200	DATE 2011.4.28	一級建築士 241773	DWG A-041
設計者	八木 佳	八木 佳	
設計者	丹羽 大介	丹羽 大介	
設計者	山田 孝史	山田 孝史	
設計者	千塚 洋	千塚 洋	
設計者	武藤 敏明	武藤 敏明	
設計者	武藤 敏明	武藤 敏明	


駐輪場受託者
(業務範囲対象外)

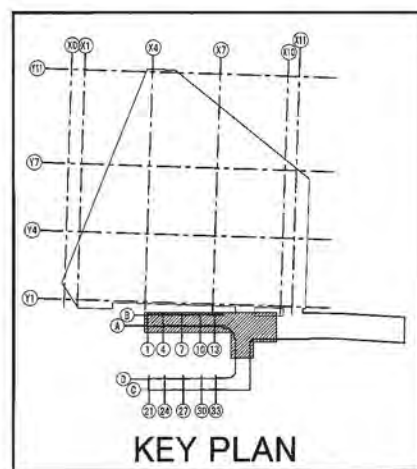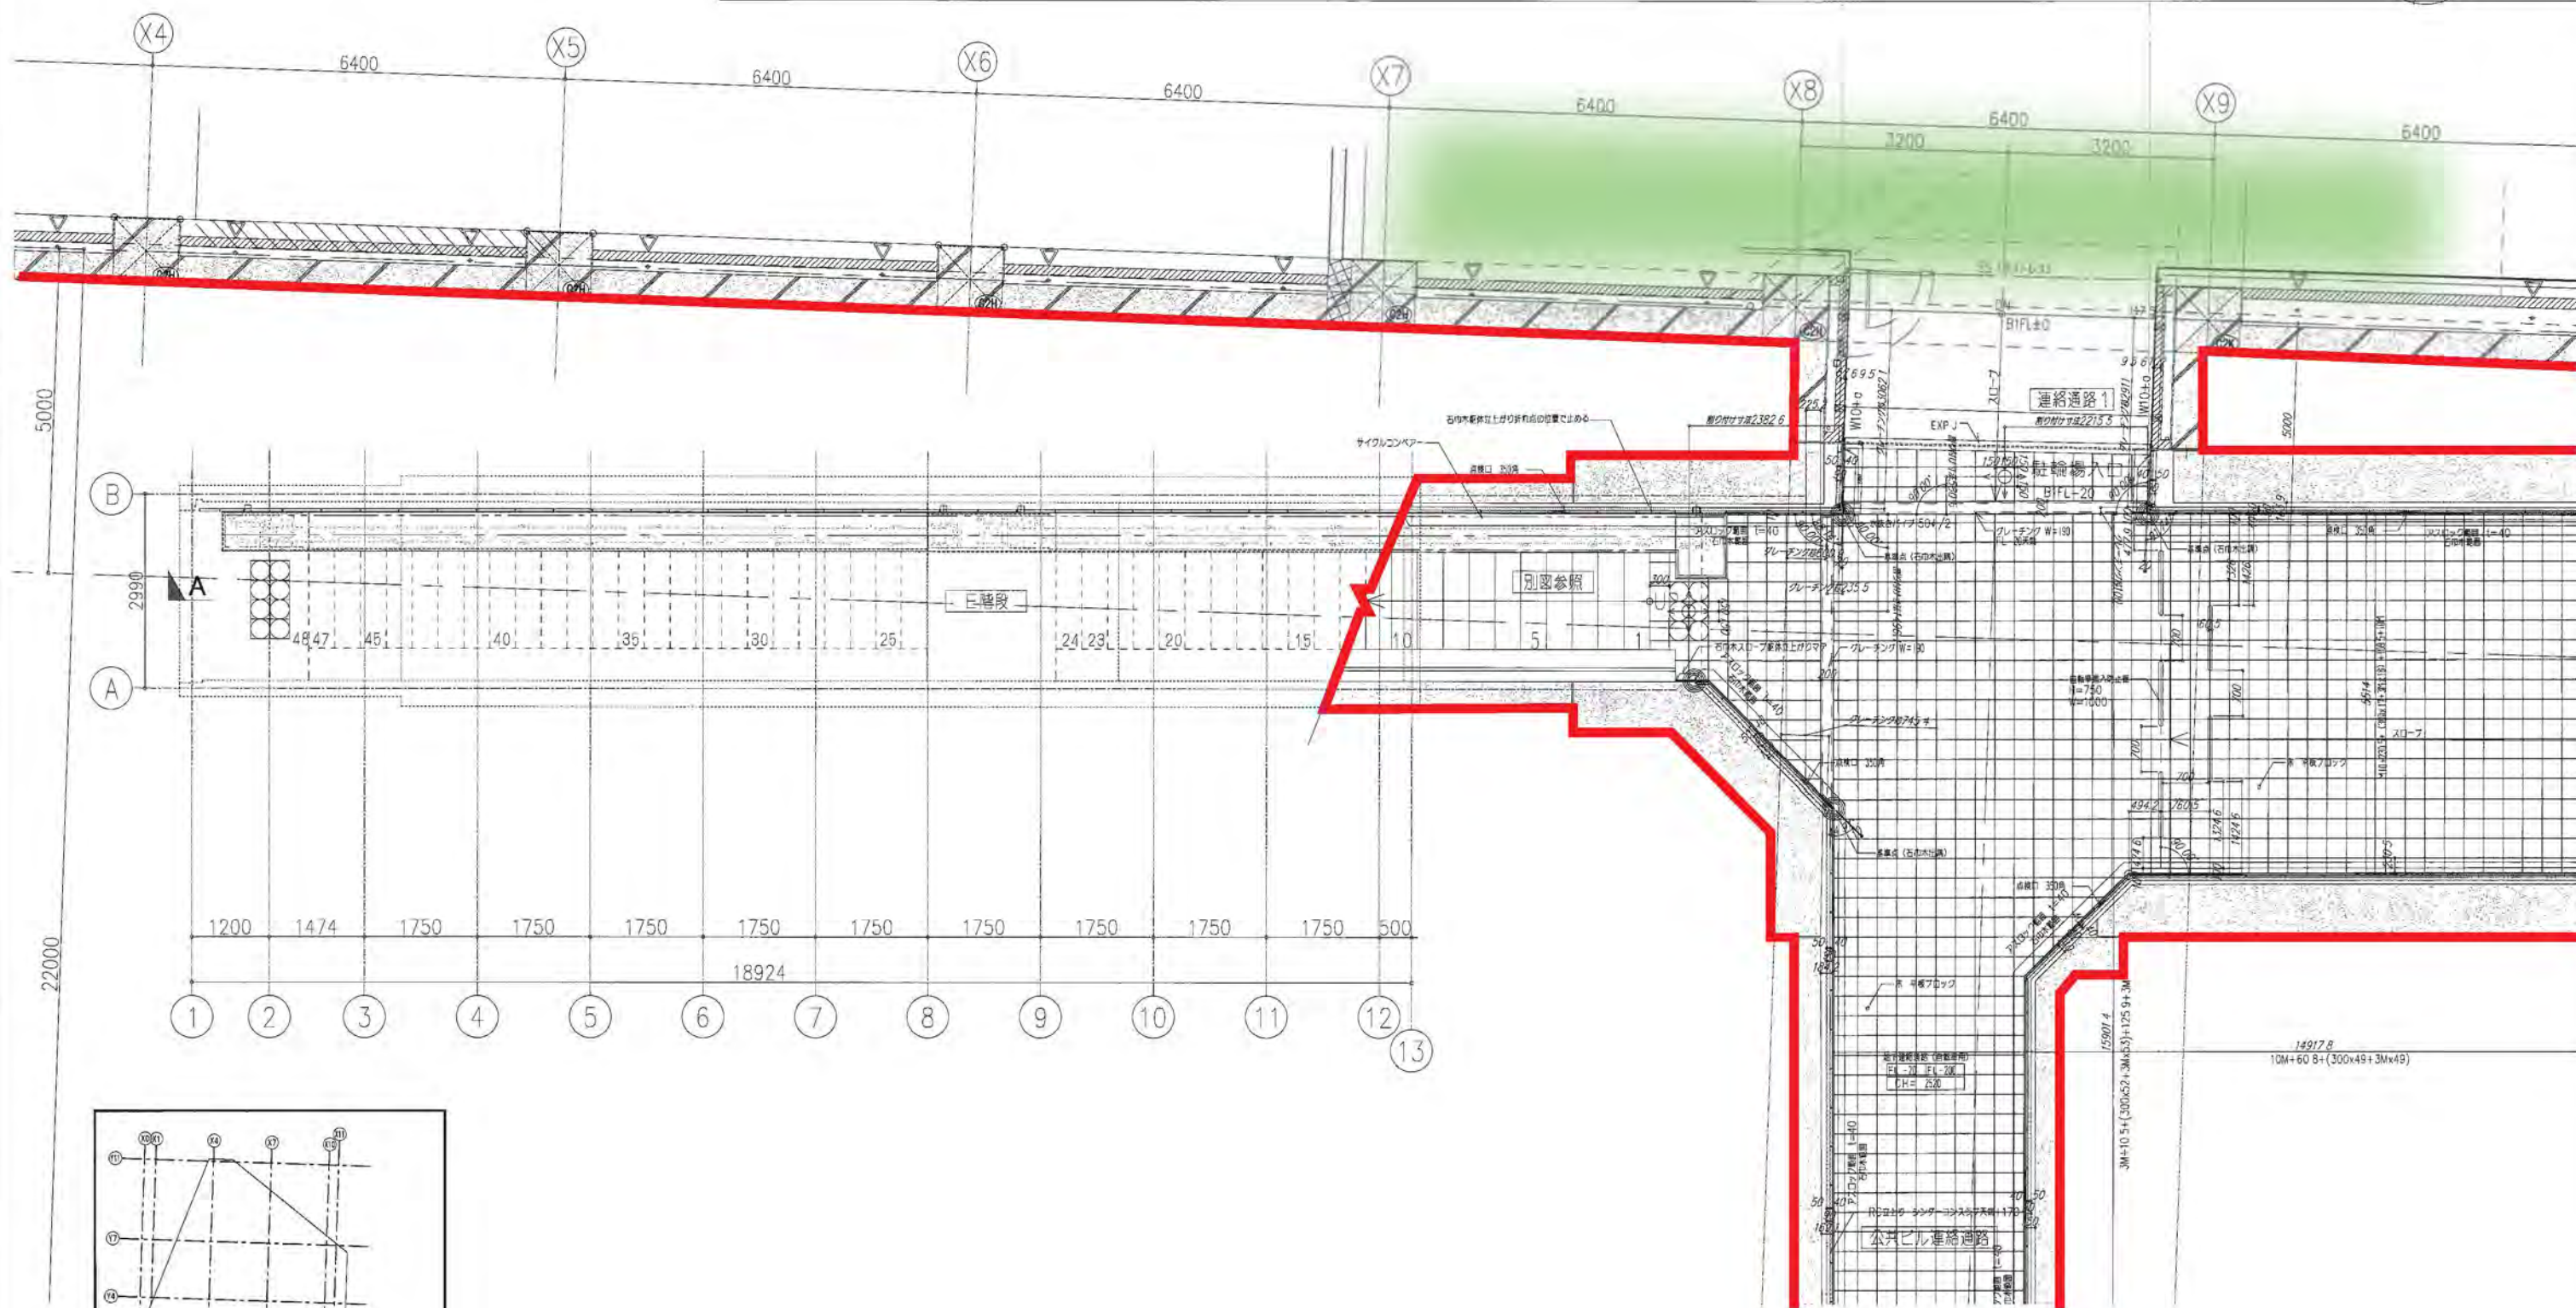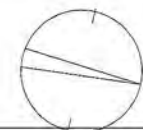

変更日	変更事項	(△)変更マーク 月/日

凡
例

株式会社東武建設事務所		株式会社鹿島建設					戸塚駅西口再開発事業 公益施設整備PFI事業建設工事					G-093			
監理者	建築	構造	電気	機械	衛生	地下平面詳細図							in鹿島 横浜支店		
鹿島建設株式会社横浜支店							地下連絡通路平面詳細図(1)								
所長	工事部長	工事課長	工事部長	工事部長	工事部長	工事部長	期	尺	A1(1/50)	A3(1/100)	作成日	2013/01/07	校閲者	伊藤	
							ファイル名	L/093_017地下連絡通路平面詳細図.dwg		決定日	2013/01/31	久保	田中		

