


令和8年8月現在設置位置
(増設可能性あり)

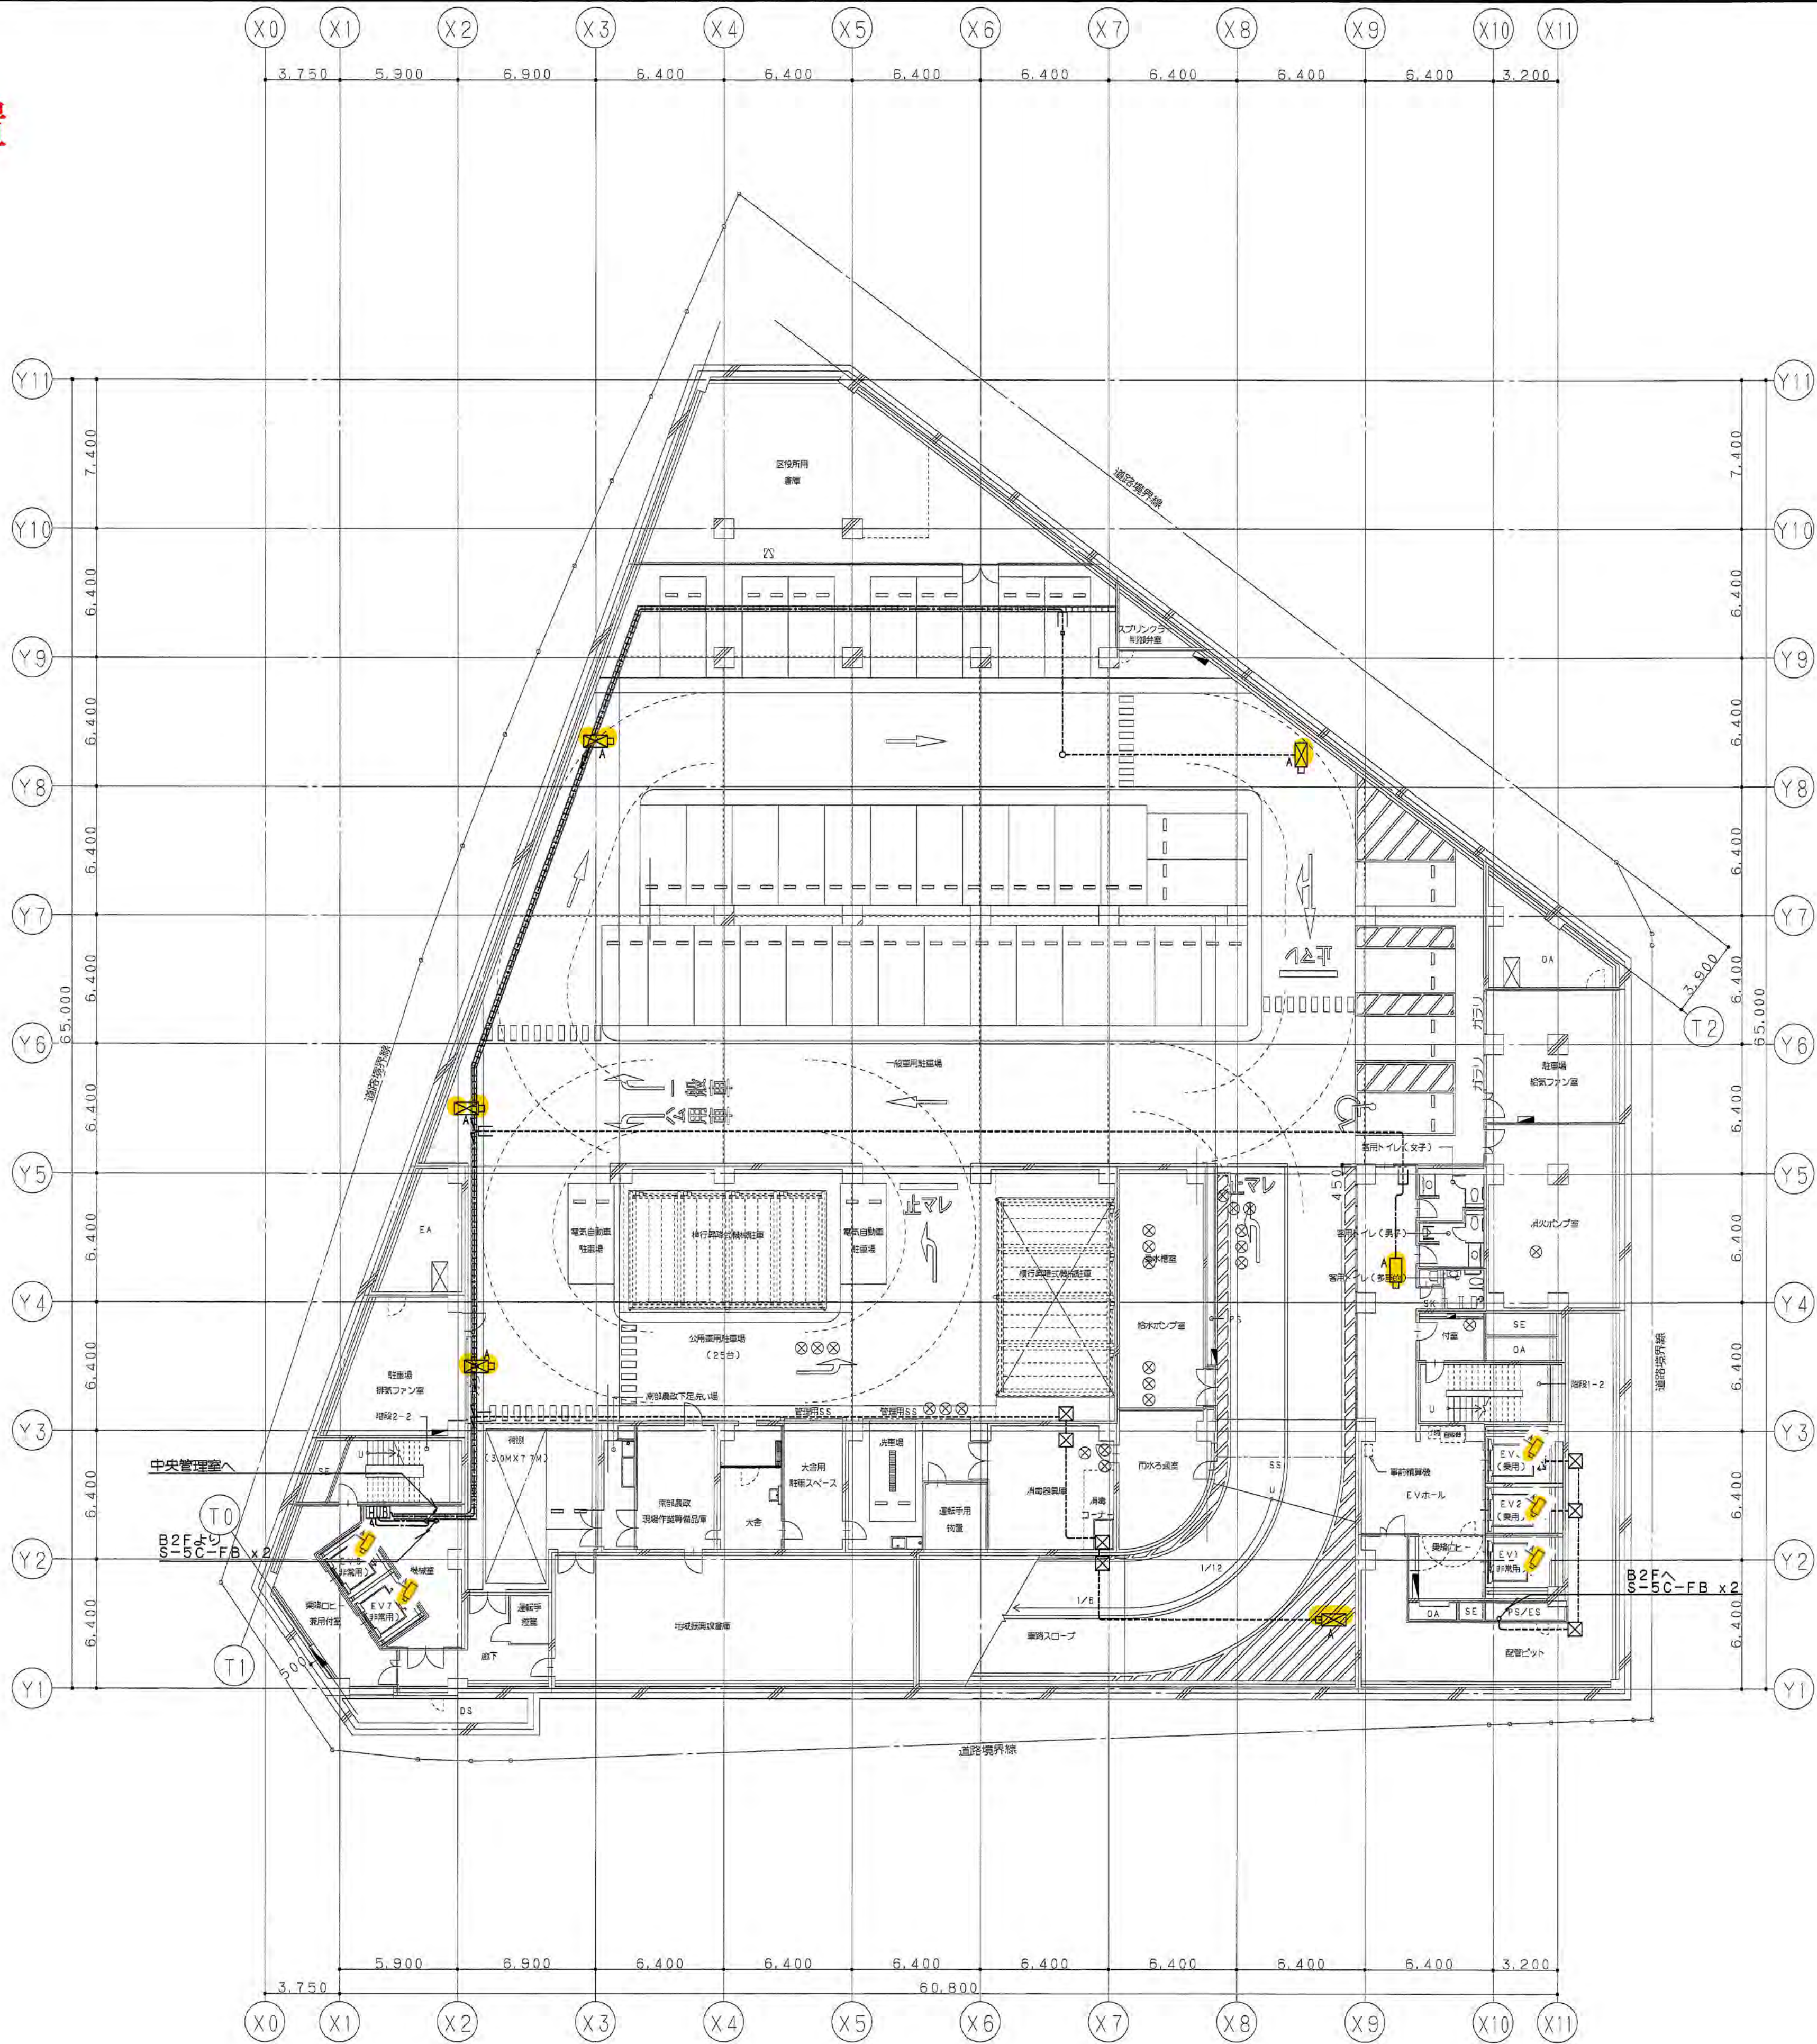


1. 特記なきシンボリは、下記の内容とする。

シンボリ	名 称	仕 様	備 考
ITV A	ITV機器A		全体用
ITV B	ITV機器B		区民センター用
PA	ネットワークドーム型カメラ	固定	全体用
WP	屋外カメラハウジング	回転	全体用
PA	ネットワークPTZカメラ	ズーム・回転	全体用
PA	ネットワークドーム型カメラ	固定	区民センター用
PA	ネットワークドーム型カメラ	固定	区民・区民センター用
SWA	スイッチング機A		全体用
SWB	スイッチング機B		区民センター用
VT	ネットワークビデオトランスミッター		

2. 特記なき配管・配線は、下記の内容とする。
- UTP-CAT5e 二重天井内コロッサシ配線
 - UTP-CAT5e (19) 露出配管配線
 - S-5C-FB 二重天井内コロッサシ配線
 - S-5C-FB (19) 露出配管配線

3. 防火区画貫通部は、国土交通大臣認定工法にて、防火区画貫通処理を行うこと。
4. 壁を立上げ・引下げする配線は、配管にて保護をする。
5. 原則として躯体部分のボック及び配管を打込む場合は、行わないものとする。
躯体部分のボック及び配管を打込む場合は、屋敷建設ボック、配管類の躯体埋込み敷設・補設規程に基づき施工計画書を作成し、監督者の確認を受ける事とする。
6. プラットフォームについて図中のシンボリ数値の記号は下記を示す。
- | 仕様 | 例) 221 → W:200 H:200 D:100 |
|----|----------------------------|
| WP | WP:防水(溶融亜鉛溶剤仕上)・ブツ |
| VE | VE:合成樹脂製 |
- 結号なきPのサイズは 200×200×100
銅板製溶融亜鉛溶剤塗装とする。
7. 図中躯体への打込部は「*」を付け示す。

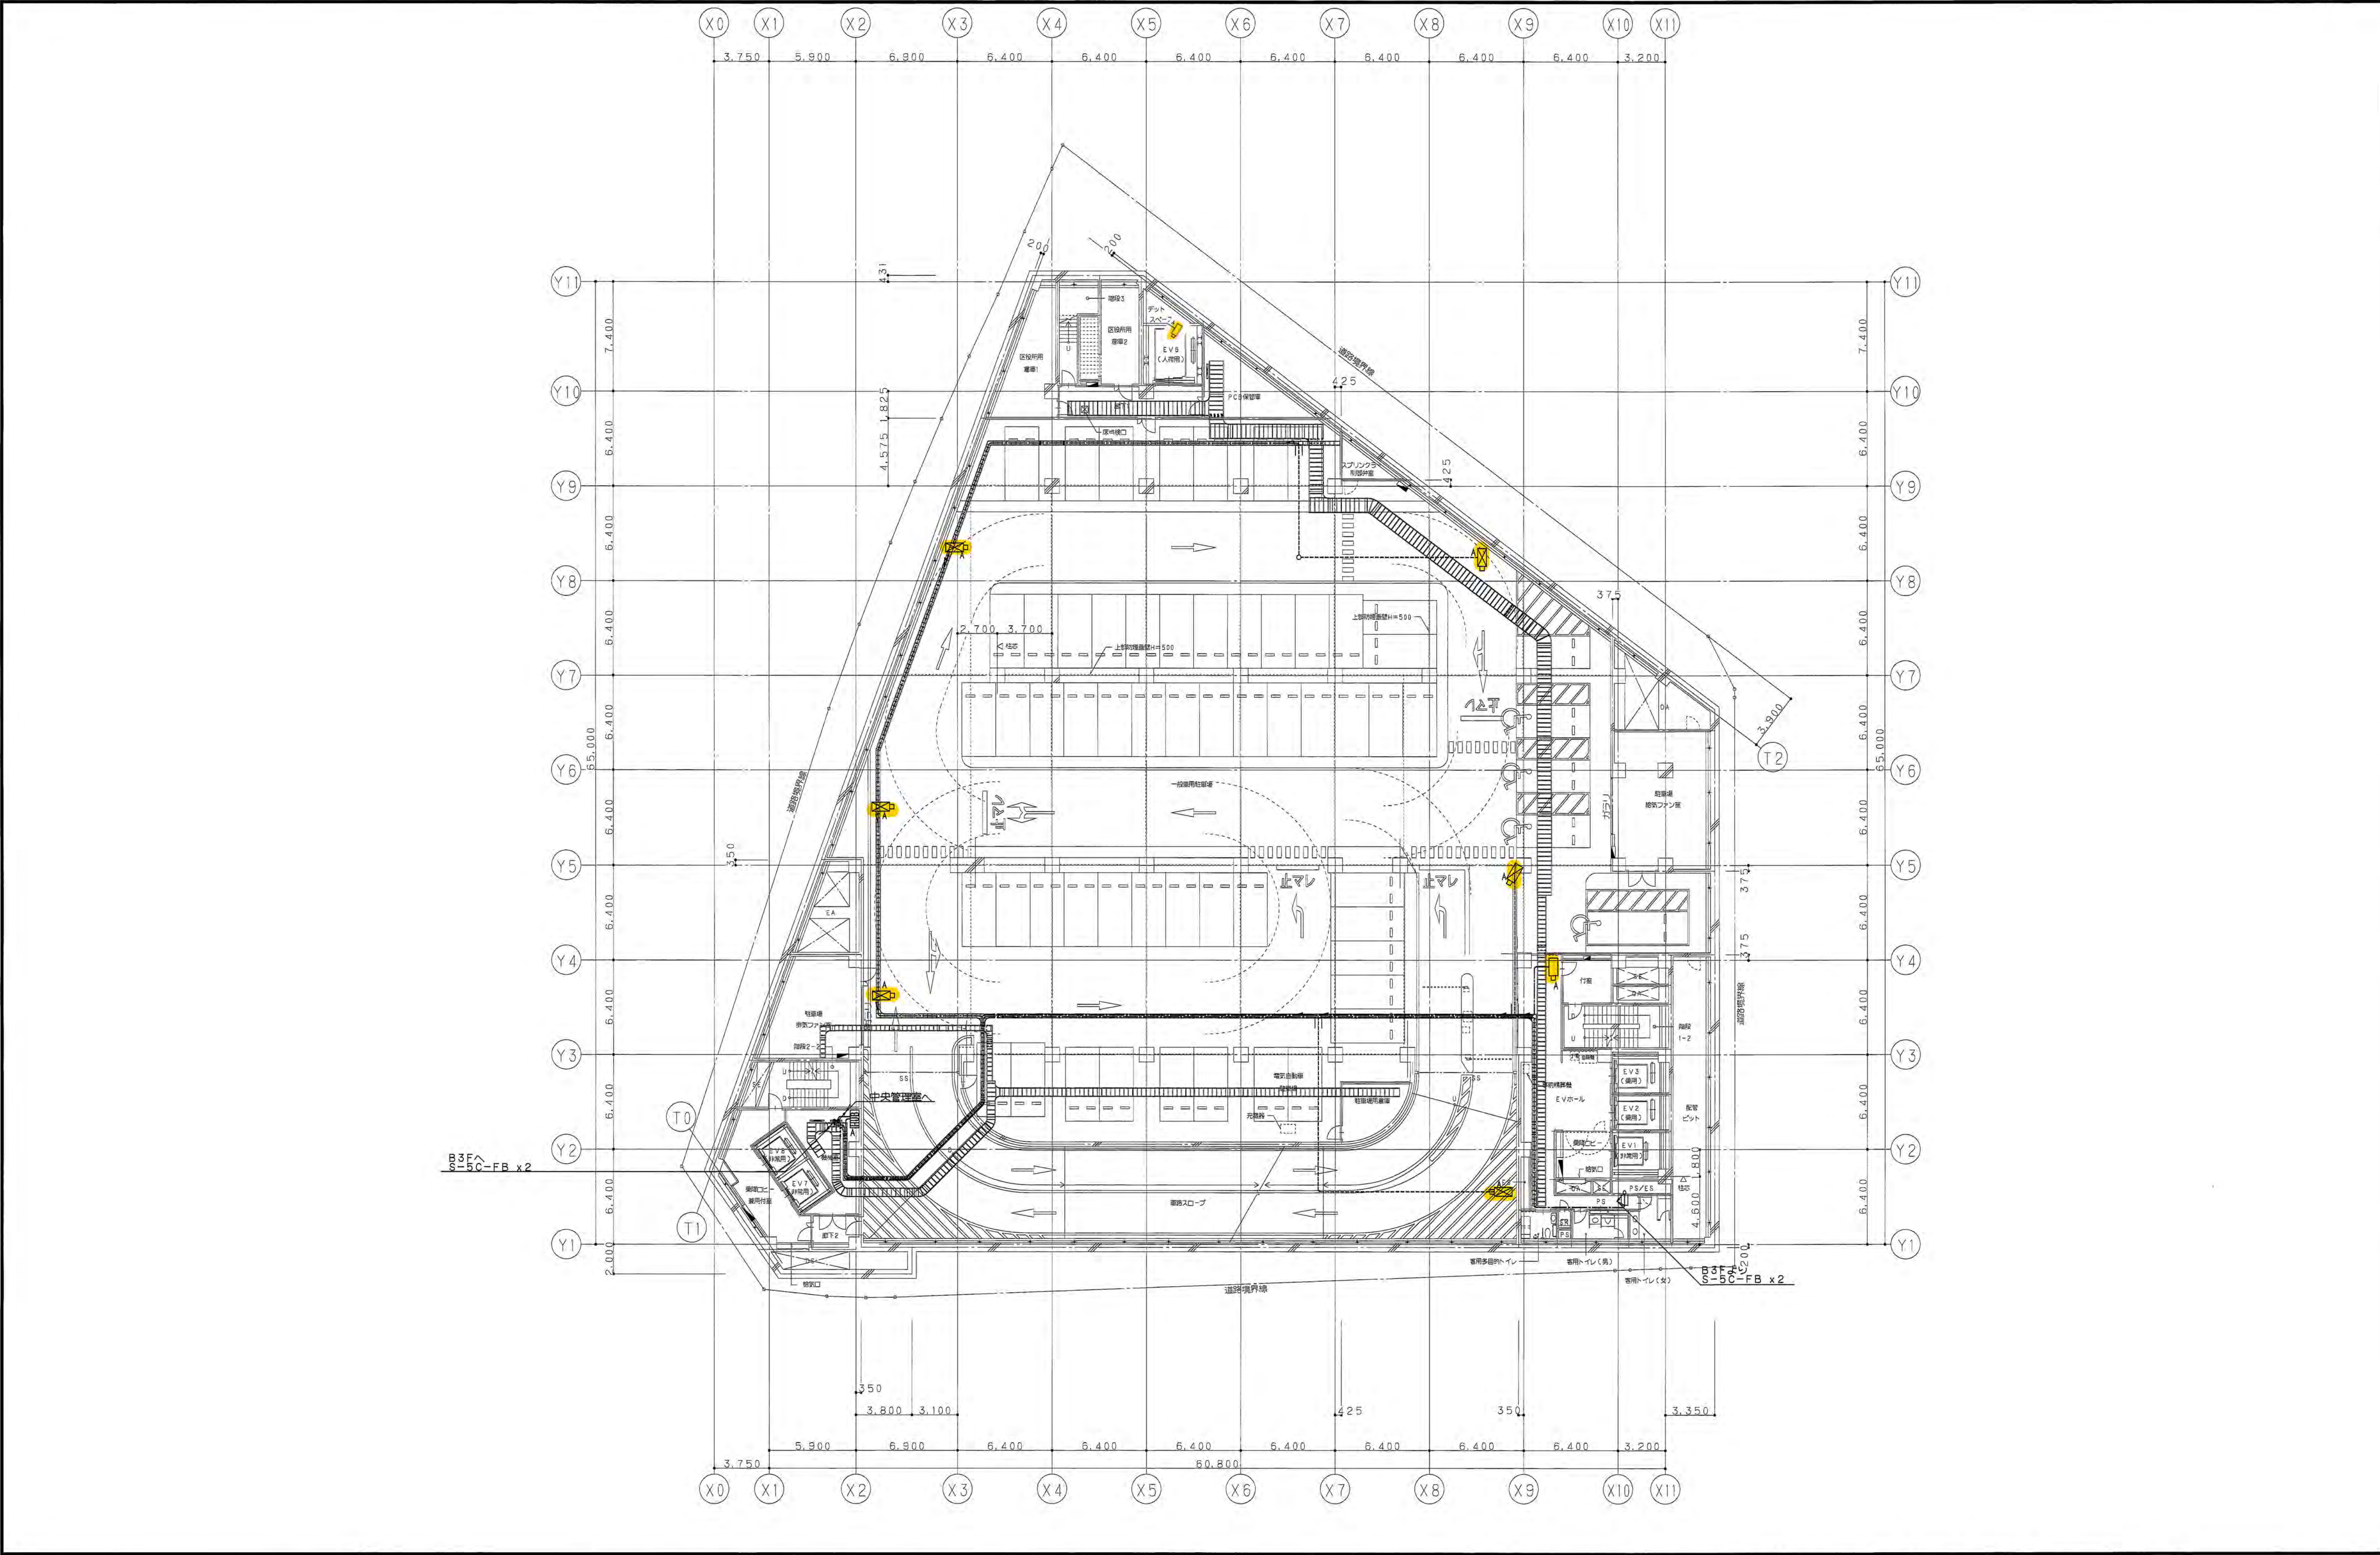

鹿島・東畑設計共同企業体

鹿島建設株式会社一級建築士事務所
株式会社東畑建築事務所

設備 協力会社
会社名
株式会社 関電工

竣工図 2013.02.28
建築図面 設計 1 施工

戸塚駅西口第1地区第二種市街地再開発事業に伴う
公益施設整備事業新築工事
ITV設備
地下2階平面図
SCALE 1:200 DATE 2011.4.28

設計責任者 設計監理者 CO設備・人間関係
平岡 雅敏 上村 健 萩原 亮平 五十嵐 直治 武藤 敏明

一級建築士 241773
八木 佳


JOB
090536B

DWG
E - 248

本図面は建築物の維持管理のための参考資料です。建築物の現状と図面が完全に一致していることを保証するものではありません。


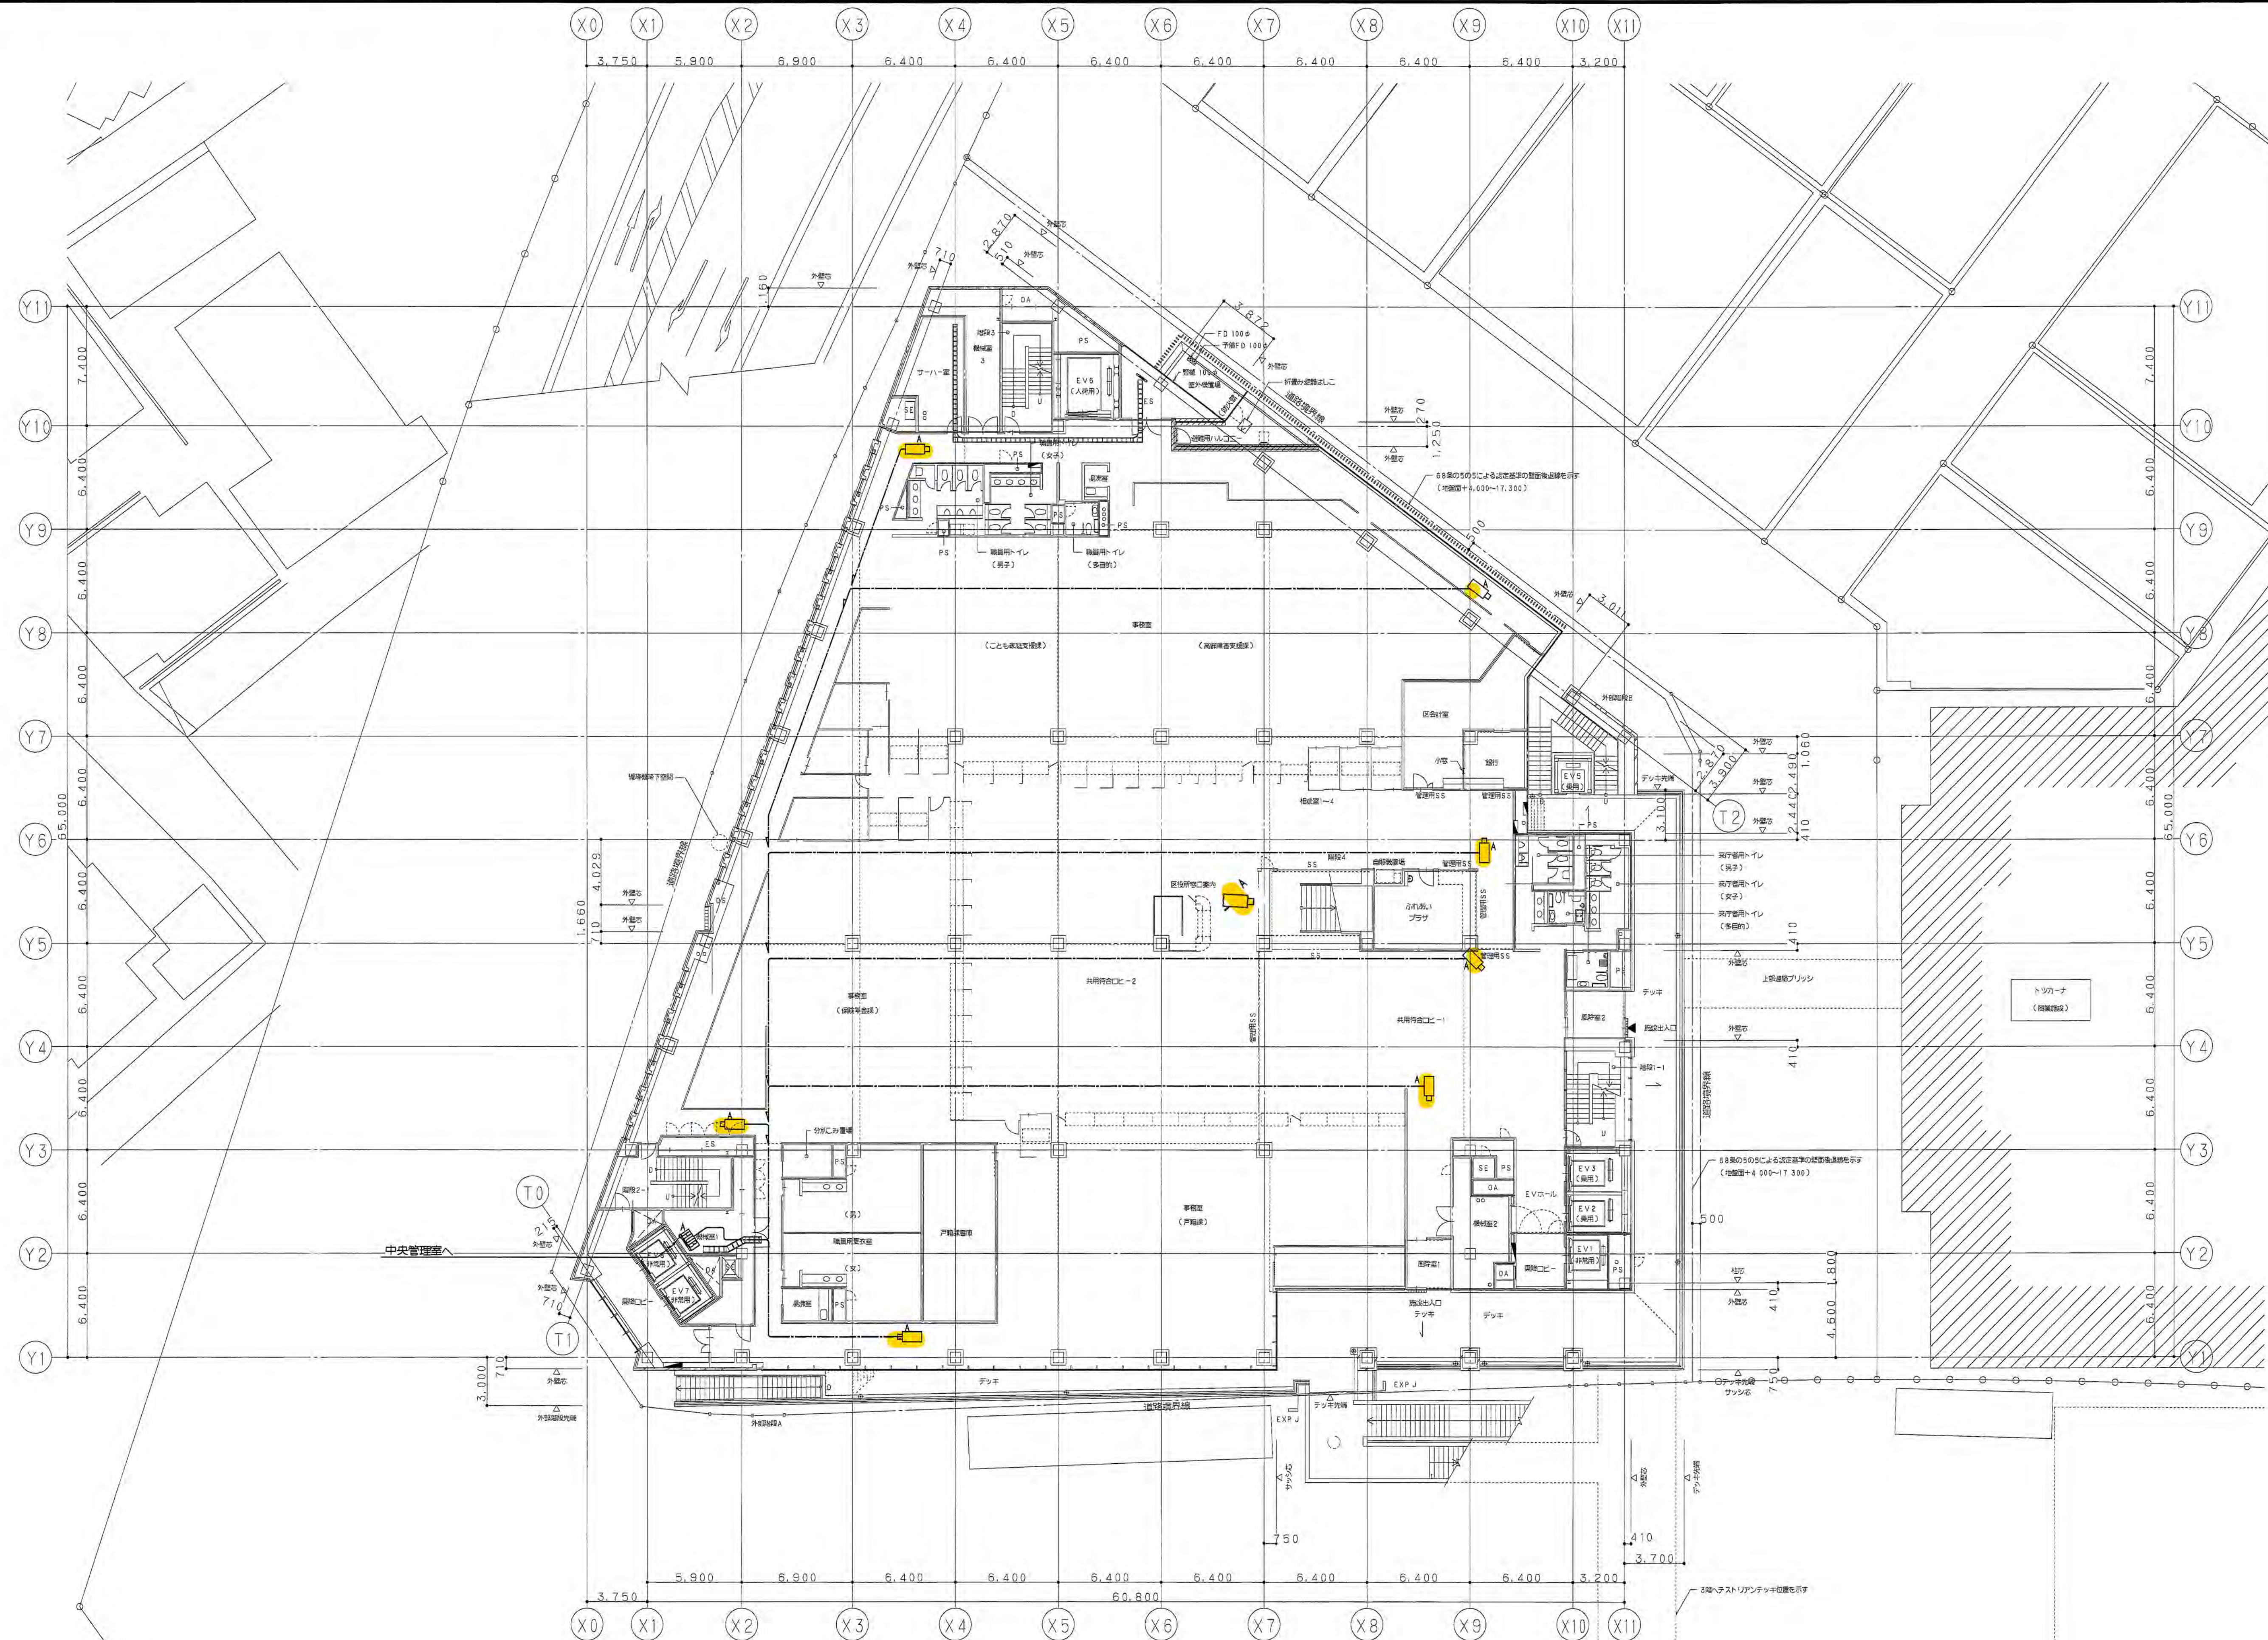

鹿島・東畑設計共同企業体

鹿島建設株式会社一級建築士事務所
株式会社東畑建築事務所


設備 協力会社
会社名
株式会社 関電工

竣工図 2013.02.28
監理図 設計 関電工

戸塚駅西口第1地区第二種市街地再開発事業に伴う
公益施設整備事業新築工事
ITV設備
2階平面図
SCALE 1:200 DATE 2011.4.28
設計責任者 設計監理者 〇〇監理者
中岡 雅敏 上村 健 萩原 亮平 五十嵐 直治 武井 敬明

一級建築士 241773
八木 佳

JOB 090536B
DWG E-251

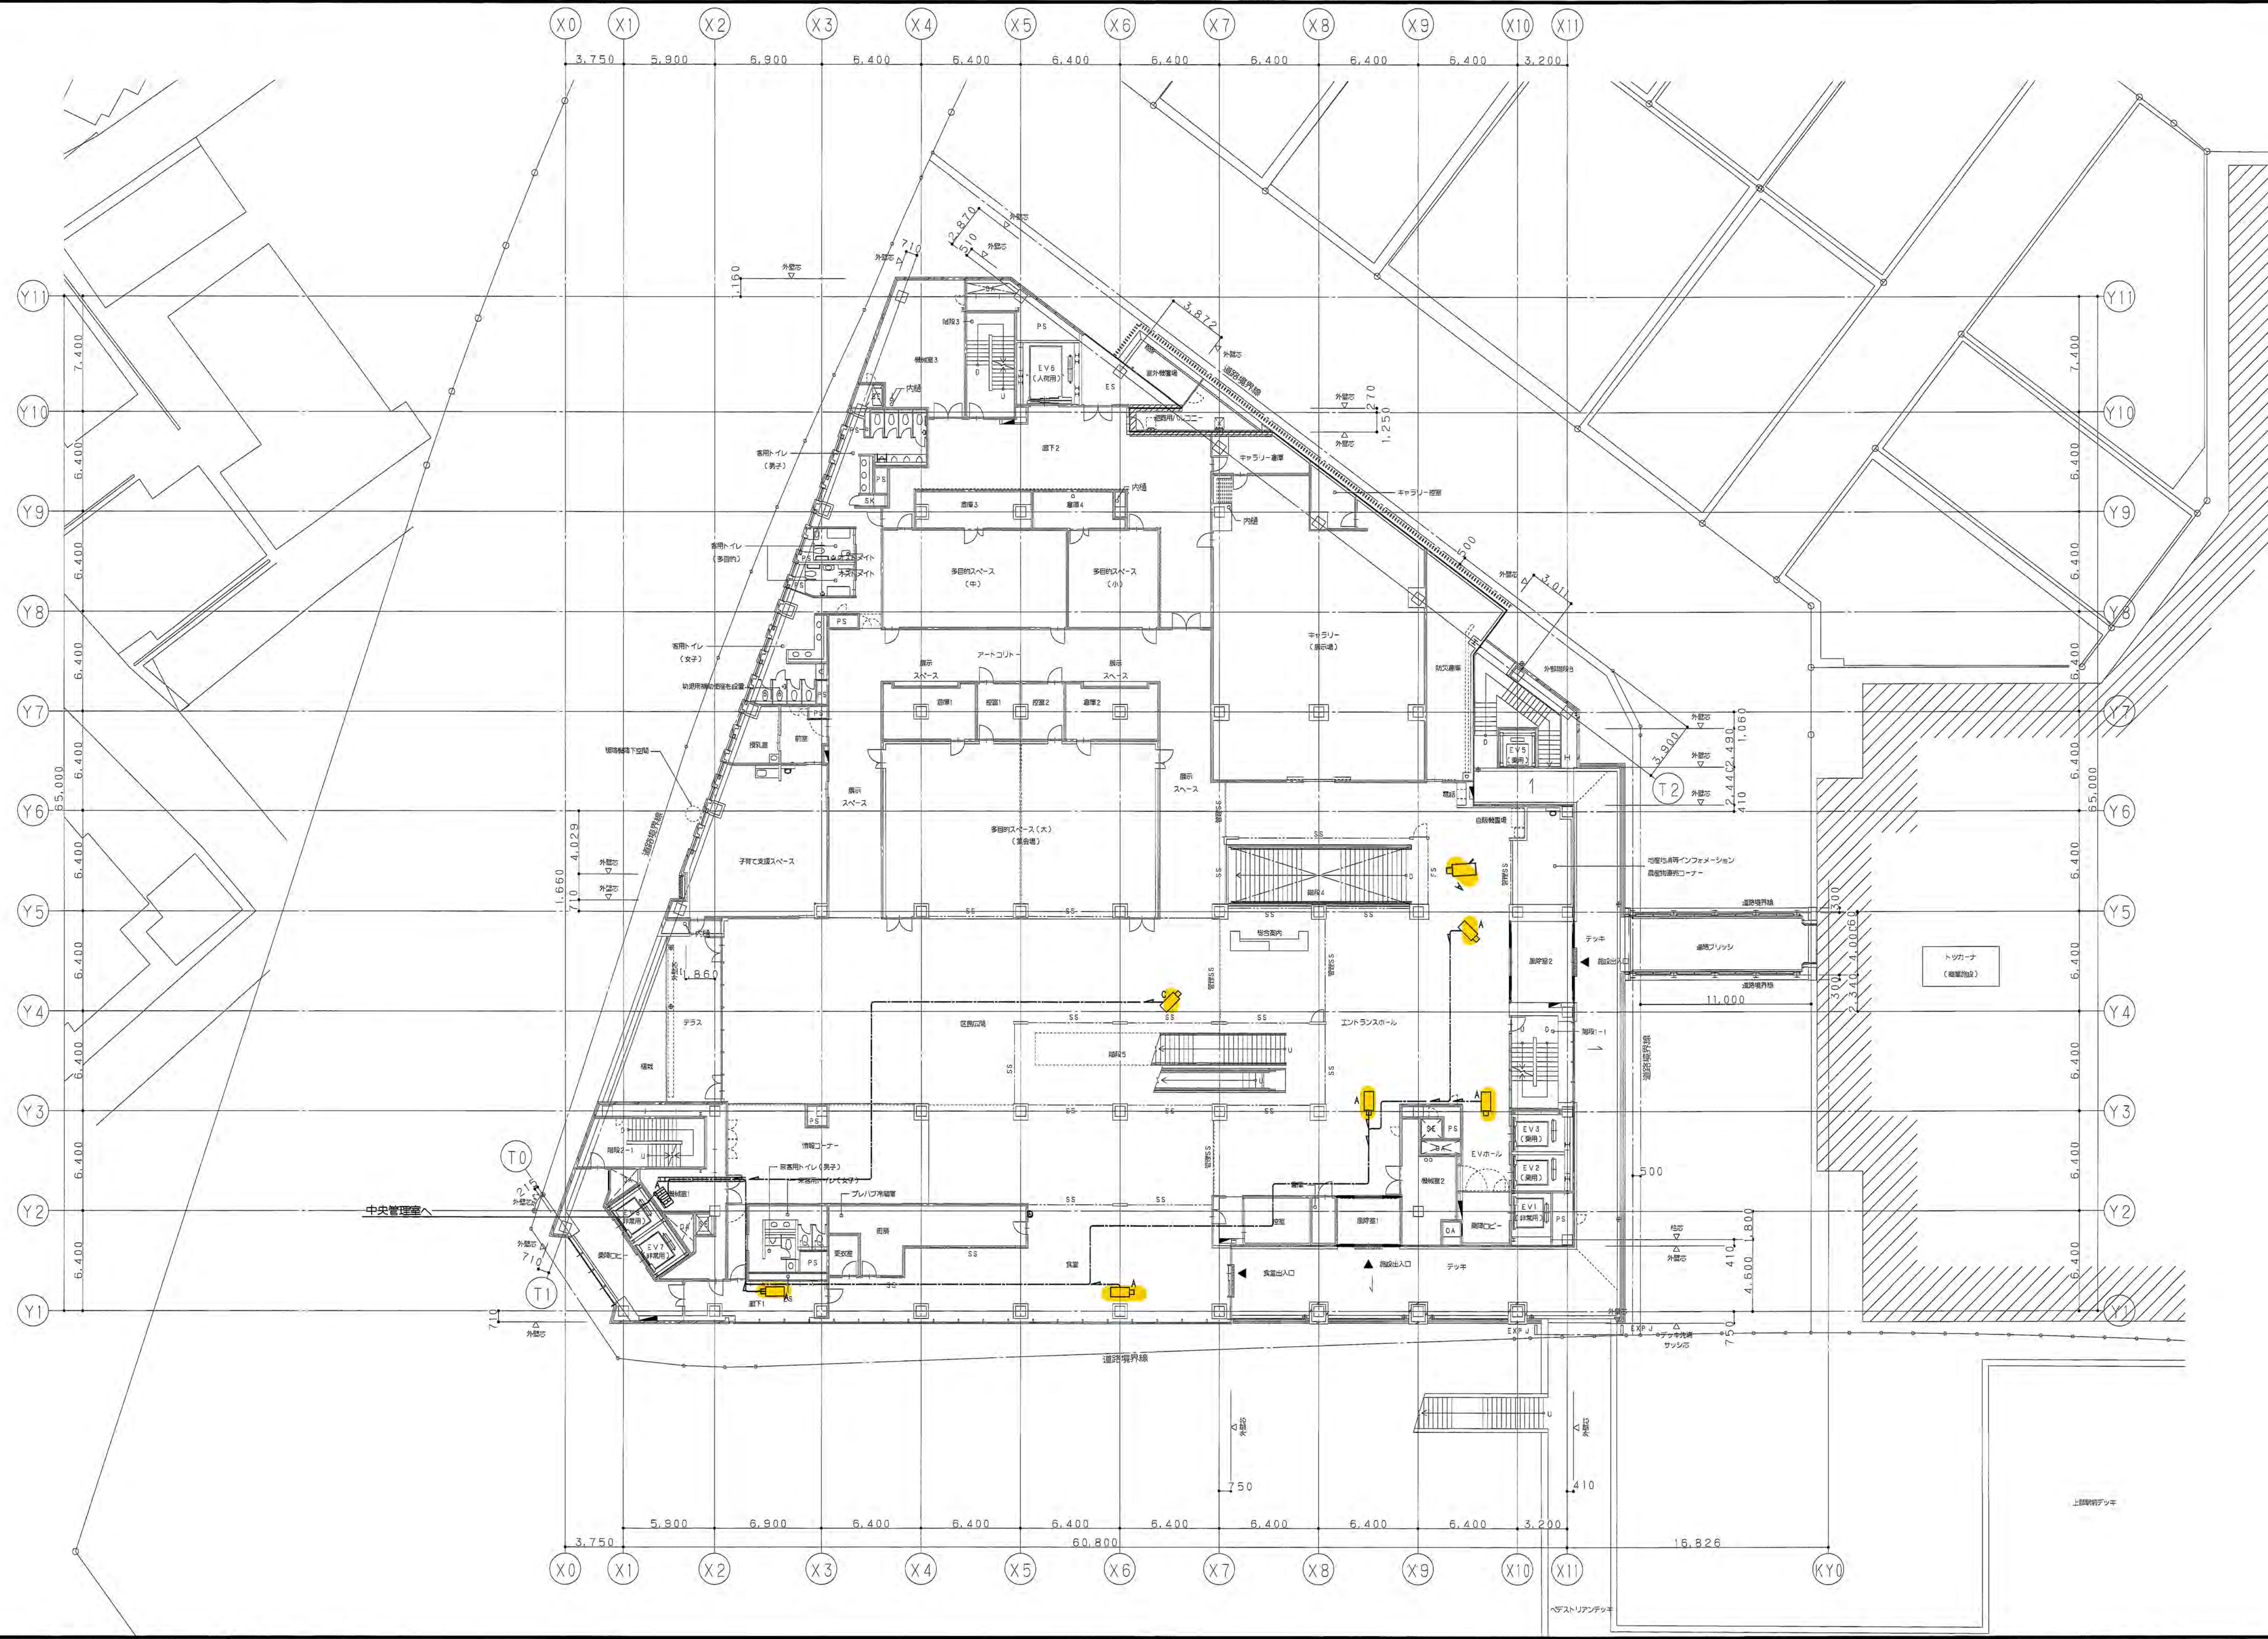

鹿島・東畑設計共同企業体

鹿島建設株式会社一級建築士事務所
株式会社東畑建築事務所

設備 協力会社 会社名 株式会社 関電工	竣工図 2013.02.28 工事現場 設計 1 階	戸塚駅西口第1地区第二種市街地再開発事業に伴う 公益施設整備事業新築工事 1TV設備 3階平面図		JOB 090536B DWG E - 252
		SCALE 1:200 DATE 2011.4.28 設計責任者 平岡 雅敏 設計指導者 上村 健 監理 萩原 亮平 五十嵐 寛治 武藤 敬明		

一級建築士 241773
八木 佳

本図面は建物の維持管理のための参考資料です。建物の現状と図面に一致していることを保証するものではありません。

本図面は建物の維持管理のための参考資料です。建物の現状と図面が完全に一致していることを保証するものではありません。



鹿島・東畑設計共同企業体

鹿島建設株式会社一級建築士事務所
株式会社東畑建築事務所

設備 協力会社
会社名
株式会社 関電工

竣工図 2013.02.28
工事内容 設計 施工

戸塚駅西口第1地区第二種市街地再開発事業に伴う
公益施設整備事業新築工事
ITV設備
5階平面図
SCALE 1:200 DATE 2011-4-28
設計責任者 設計担当者 監理担当者 設計者
平岡 雅哉 上村 健 萩原 亮平 五十嵐 達治 武藤 敬明

一般建築士 241773
ハ木 佳

JOB
0905368

DWG
E - 254

本図面は建物の維持管理のための参考資料です。建物の現状と図面が完全に一致していることを保証するものではありません。



鹿島・東畑設計共同企業体

鹿島建設株式会社一級建築士事務所
株式会社東畑建築事務所

設備 協力会社
会社名
株式会社 関電工

竣工図 2013.02.28
工事範囲 設計 1 階工


戸塚駅西口第1地区第二種市街地再開発事業に伴う
公益施設整備事業新築工事
ITV設備
6階平面図
SCALE 1:200 DATE 2011.4.28
設計責任者 設計監理者 設計図面番 609番 4人用図面
平岡 雅典 上村 健 萩原 亮平 五十嵐 直治 武井 聡明

一般建築士 241773
八木 佳

JOB 090536B
DWG E-255

DWG
F - 256

DWG
E - 257

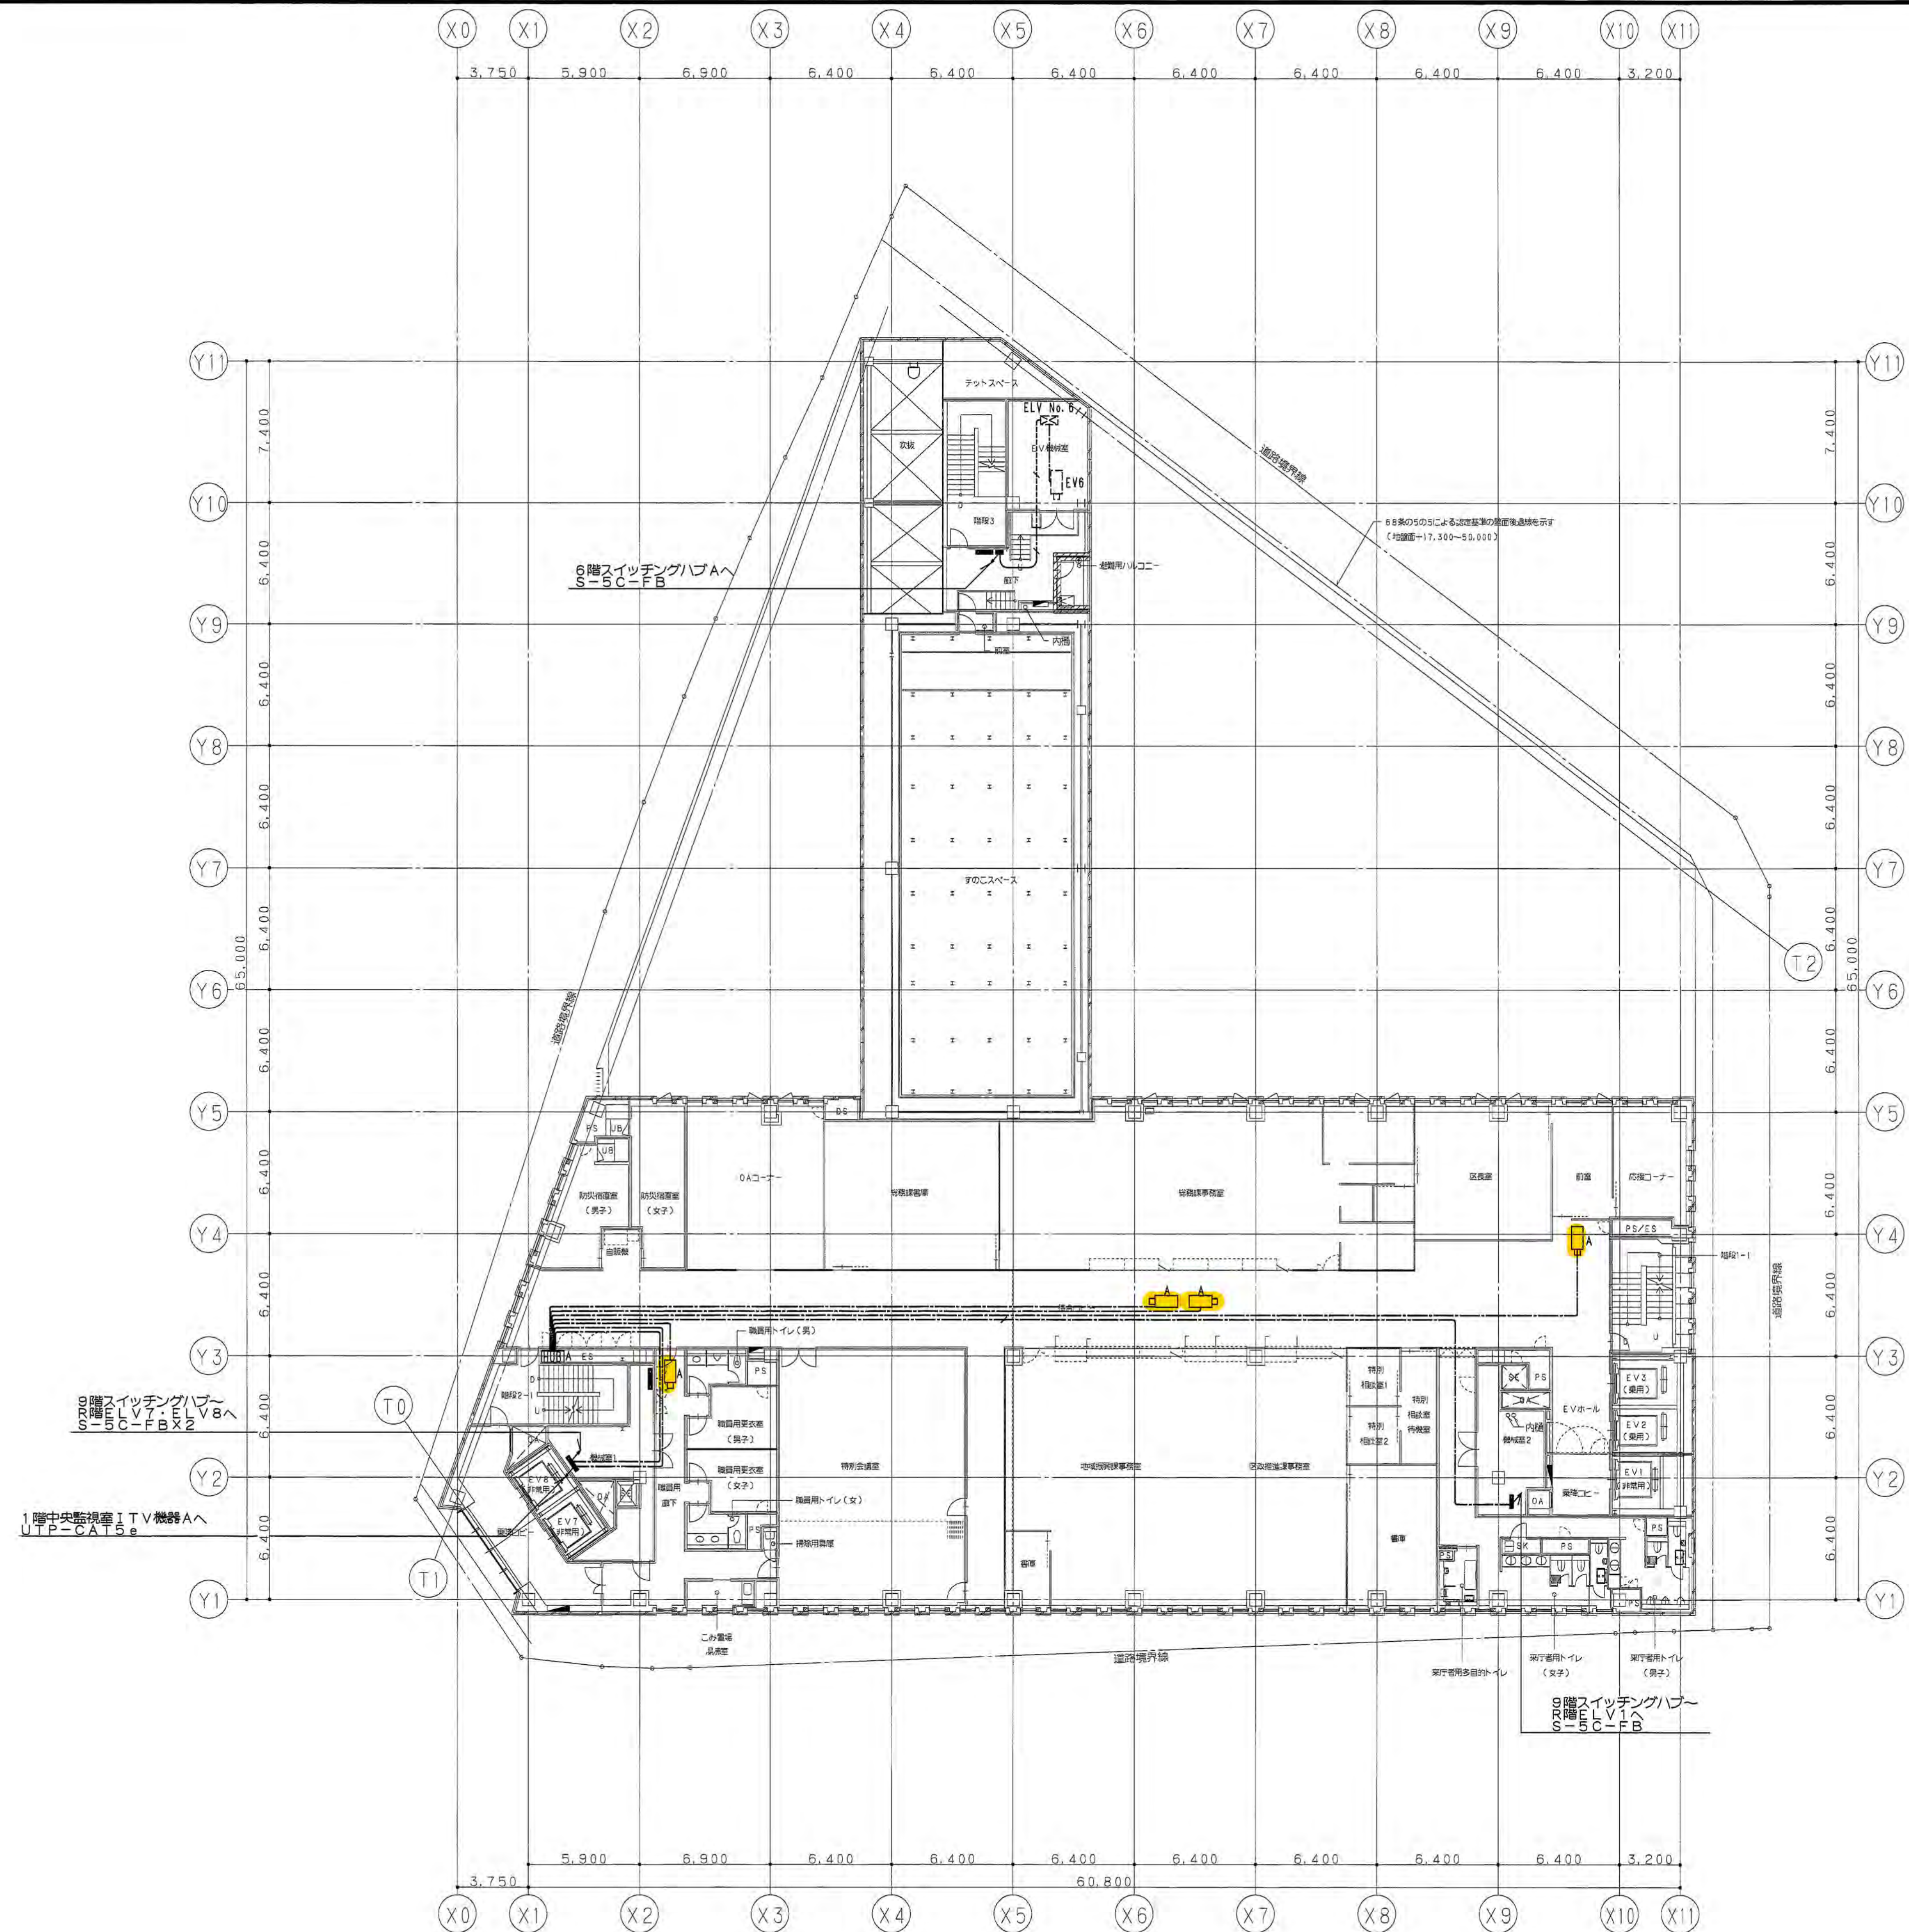

鹿島・東畑設計共同企業体

鹿島建設株式会社一級建築士事務所
株式会社東畑建築事務所

設備 協力会社
会社名
株式会社 関電工

竣工図 2013.02.28
工事現場 設計 監工


戸塚駅西口第1地区第二種市街地再開発事業に伴う
公益施設整備事業新築工事
ITV設備
9階平面図

SCALE 1:200 DATE 2011.4.28
設計責任者 設計監理者 監理者
平岡 雅夫 上村 健 萩原 亮平 五十嵐 重治 武井 敬明

一級建築士 241773
八木 佳

JOB
090536B

DWG
E - 258

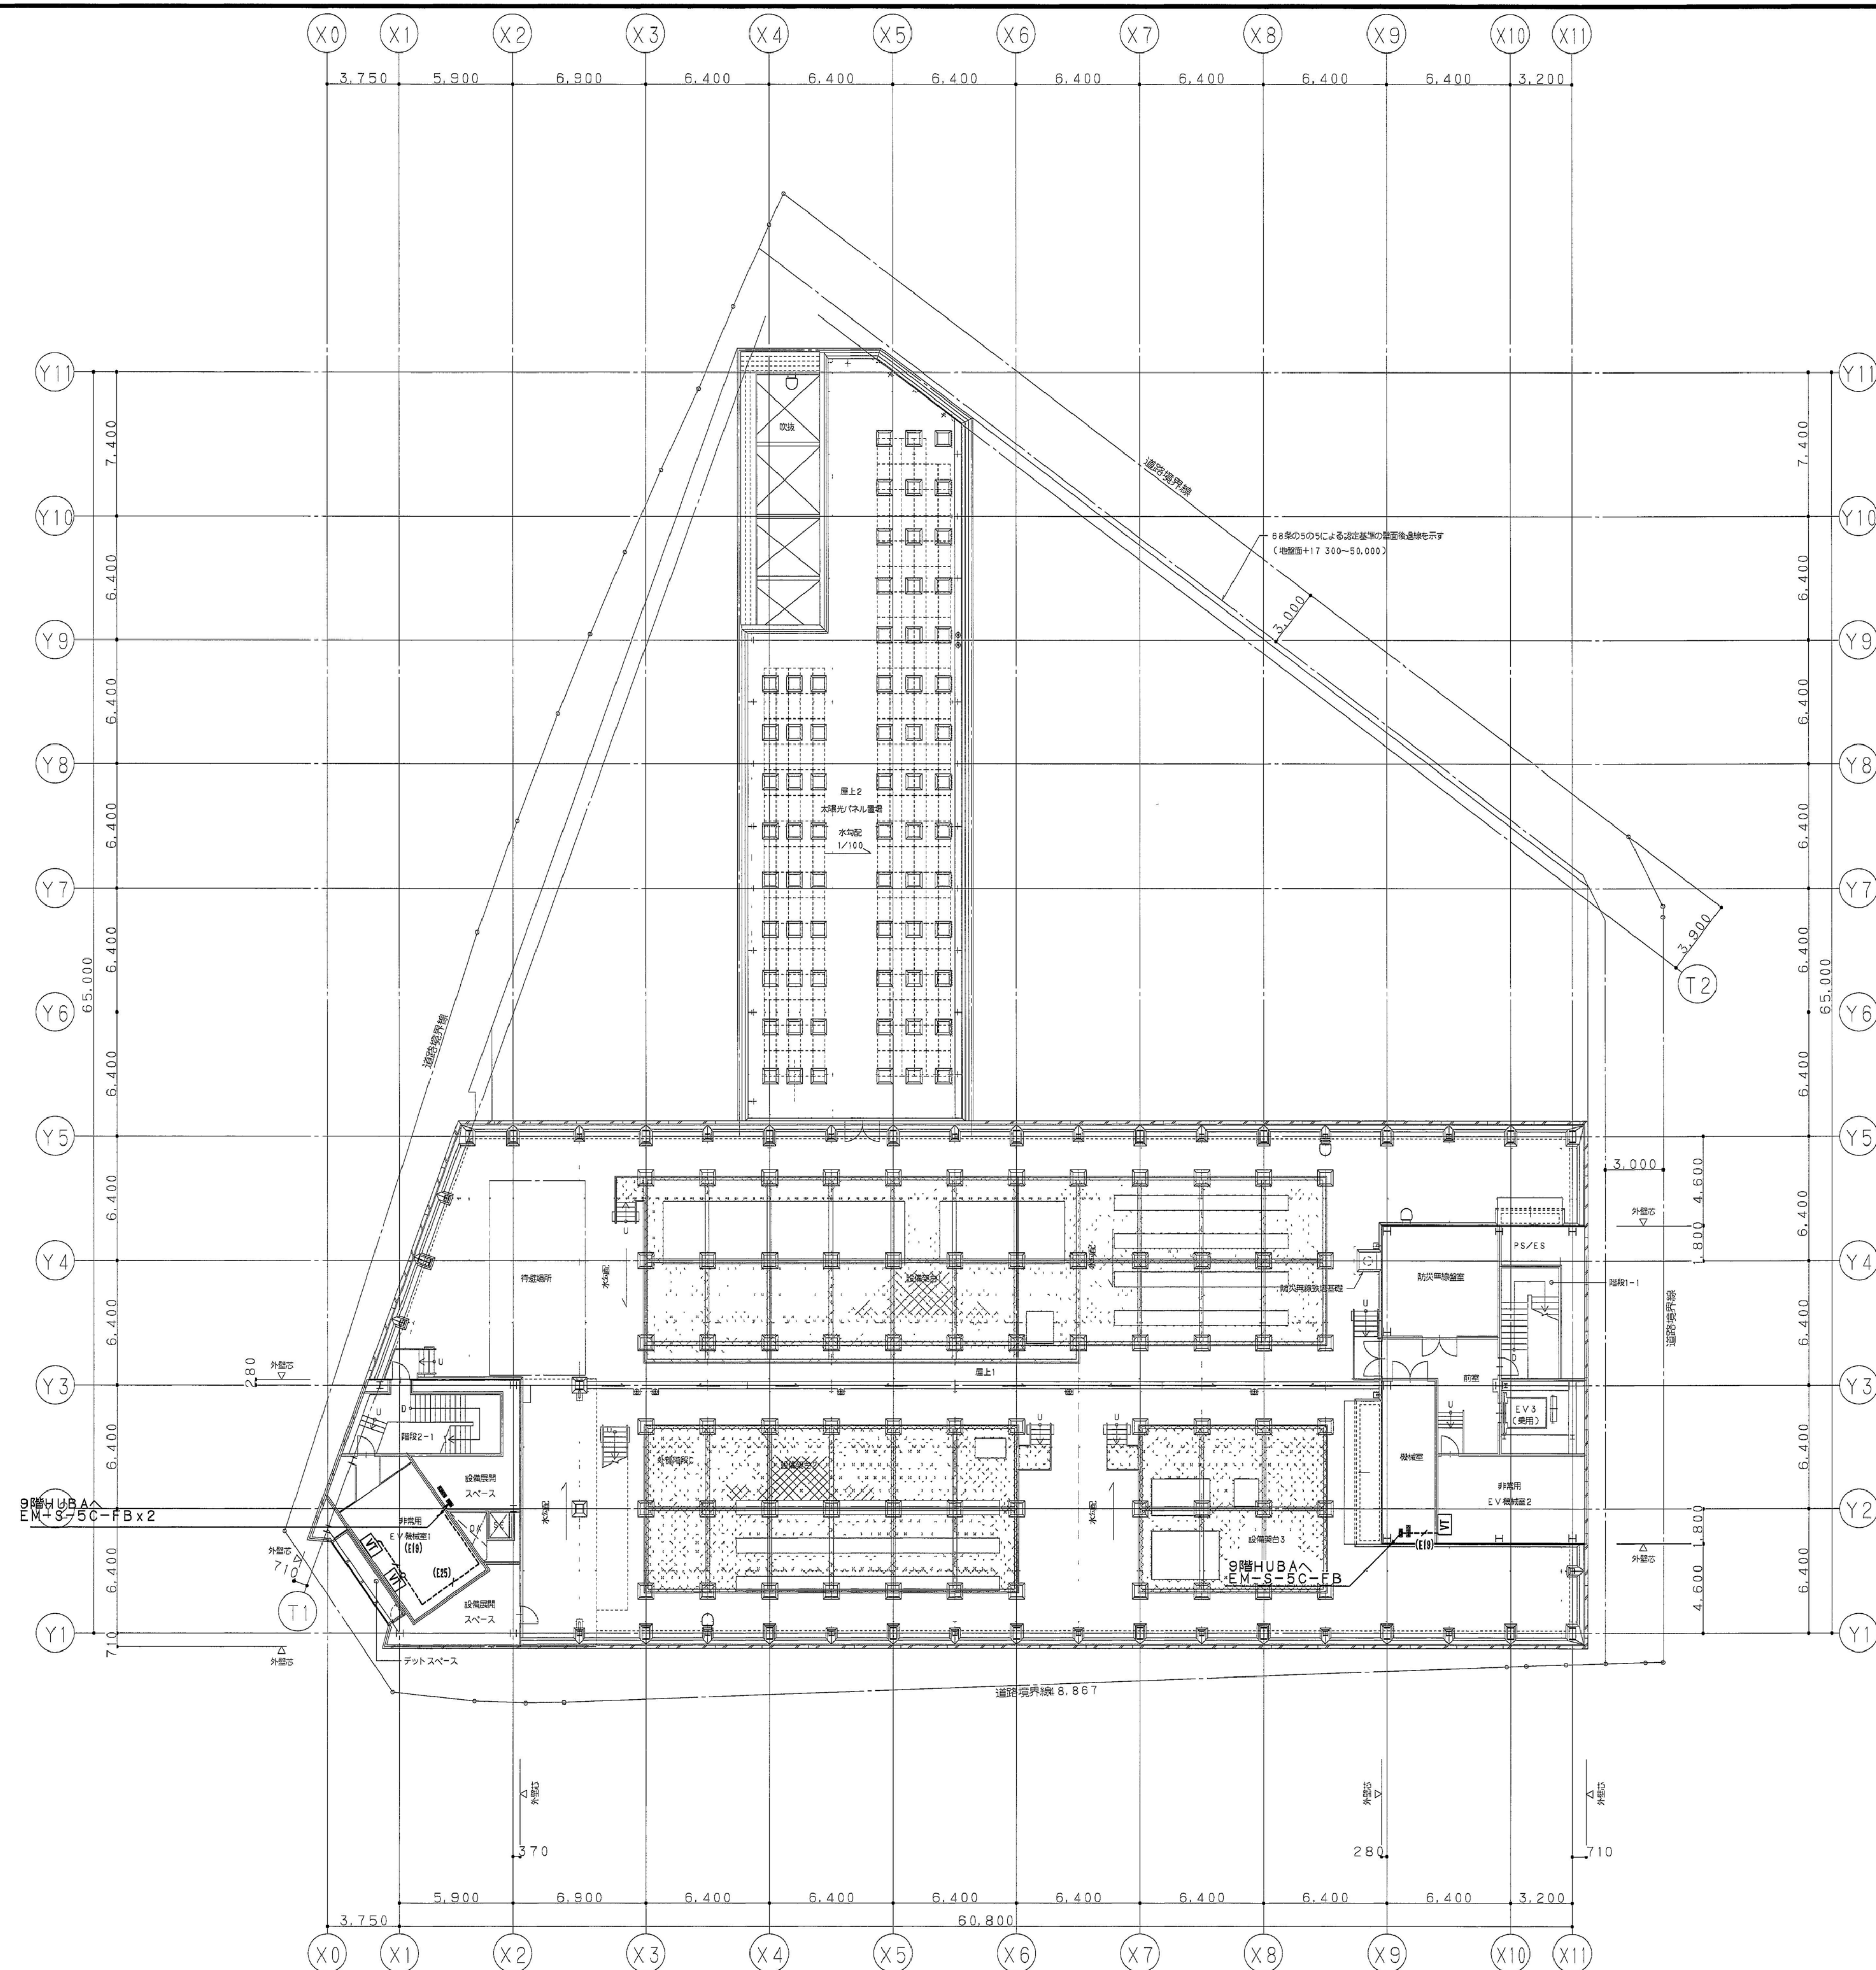

鹿島・東畑設計共同企業体

鹿島建設株式会社一級建築士事務所
株式会社東畑建築事務所

設備 協力会社
会社名
株式会社 関電工

竣工図 2013.02.28

戸塚駅西口第1地区第二種市街地再開発事業に伴う
公益施設整備事業新築工事
I T V設備
塔屋平面図

SCALE 1:200		DATE 2011 - 4 - 28	
設計責任者	設計担当者	QA担当者	CO部署QA担当者
平岡 雅哉	上村 健 萩原 亮平	五十嵐 直治	武藤 敏明

一級建築士 241773
八木 佳

JOB
090536B

DWG
E - 259

本図面は建物の維持管理のための参考資料です。建物の現状と図面が完全に一致していることを保証するものではありません。