

[illegible][illegible]


## 機器表

機 番	機 器 名 称	機 器 仕 样	台数	動 力 監 視 盤 現 場 盤								設置場所	備 考	
				50Hz			空調工事		空調工事		電気工事			
				V	KW	配電方式	欠停	運転 故障 表示	欠停	運転 故障 表示	欠停			運転 故障 表示
WHE-1	電気温水器	型式 電気温水器貯湯式 貯湯量 20L 付属品 Y132制御、プログラムタイマー、温度コントロール、故障診断機能 主回路電源機能、オーバーフローパイプ20A	3	1-100	1.5	L S							1~3階 湯沸室	
WHE-2	電気温水器	型式 電気温水器貯湯式（先止め式）先給 貯湯量 13L 付属品 断水不排水装置、物一式共	1	1-100	1.1	L S							2階 湯沸室	

### 器具表

器 具 名	品 番	INAX 社	品 番	日本イトミック社	合 1 階					2 階					3 階					屋 外					
					男	女	車	S	湯	看	男	女	S	湯	部	副	院	管	男		女	湯	ラ	S	
					子	子	椅			腹	子	子				院	理		子		子		ウ		
					便	便	用	沸	部	長	便	便	沸	長	長	室	長	便	便		ン				
					計	所	所	所	K	室	室	所	所	K	室	室	×2	室	室	所	所	室	ジ	K	外
洋風大便器	C5R, CF1510R7J, CF49AT, CF4AW (AY)				12	2	2					2	2					2	2						
	CF62HS (AY), AY55D, CF3B																								
シャワートイレ	CW-P12W-NEC				3	1						1						1							
	CW-P12F-NEC				3		1					1							1						
車椅子用大便器	C5K, OK210MK7, CF49AT, CF62HS (AY)				1		1																		
	CF4AW (AY), CF3B, AY55D, CF11051L, OK1SPA, CW-E31 (手すり, 背もたれは建築工事)																								
小便器	AWU507RAMP (VP)				6	2						2						2							
洗面器	L2291, AM91, LF7PA				15	2	2					2	2		3			2	2						
	LF625K, KF24DL																								
車椅子用洗面器	L365APRS, AM90, LF97PA, AY55DN				1		1																		
	SF10E, KF24B																								
車椅子用手洗器	AWL71AM (P)				1		1																		
掃除流し	S202A, LF7E19TK1, SF20SF				3			1					1											1	
	SF10E																								
シングルレバー混合栓			MZ-6N2		3				1					1							1				
洗面化粧台A	FTN754E2, LF4355SMB3, MFT751				1											1									
洗面化粧台B	FTN603, LF3KMB, LF1 (95) RUMB2, MFT601				4				1						2		1								
立水栓	SF940				1																			1	
立水栓 (電気温水器専用)			NT-1		3				1					1							1				


工事類別	用途 番号	建物種類 番号	固定資産番号	地区番号	固定資産 種別番号	固定資産番号	特記 記号
H	3	1	5 0 0	0 3 1	5	0 0 5	

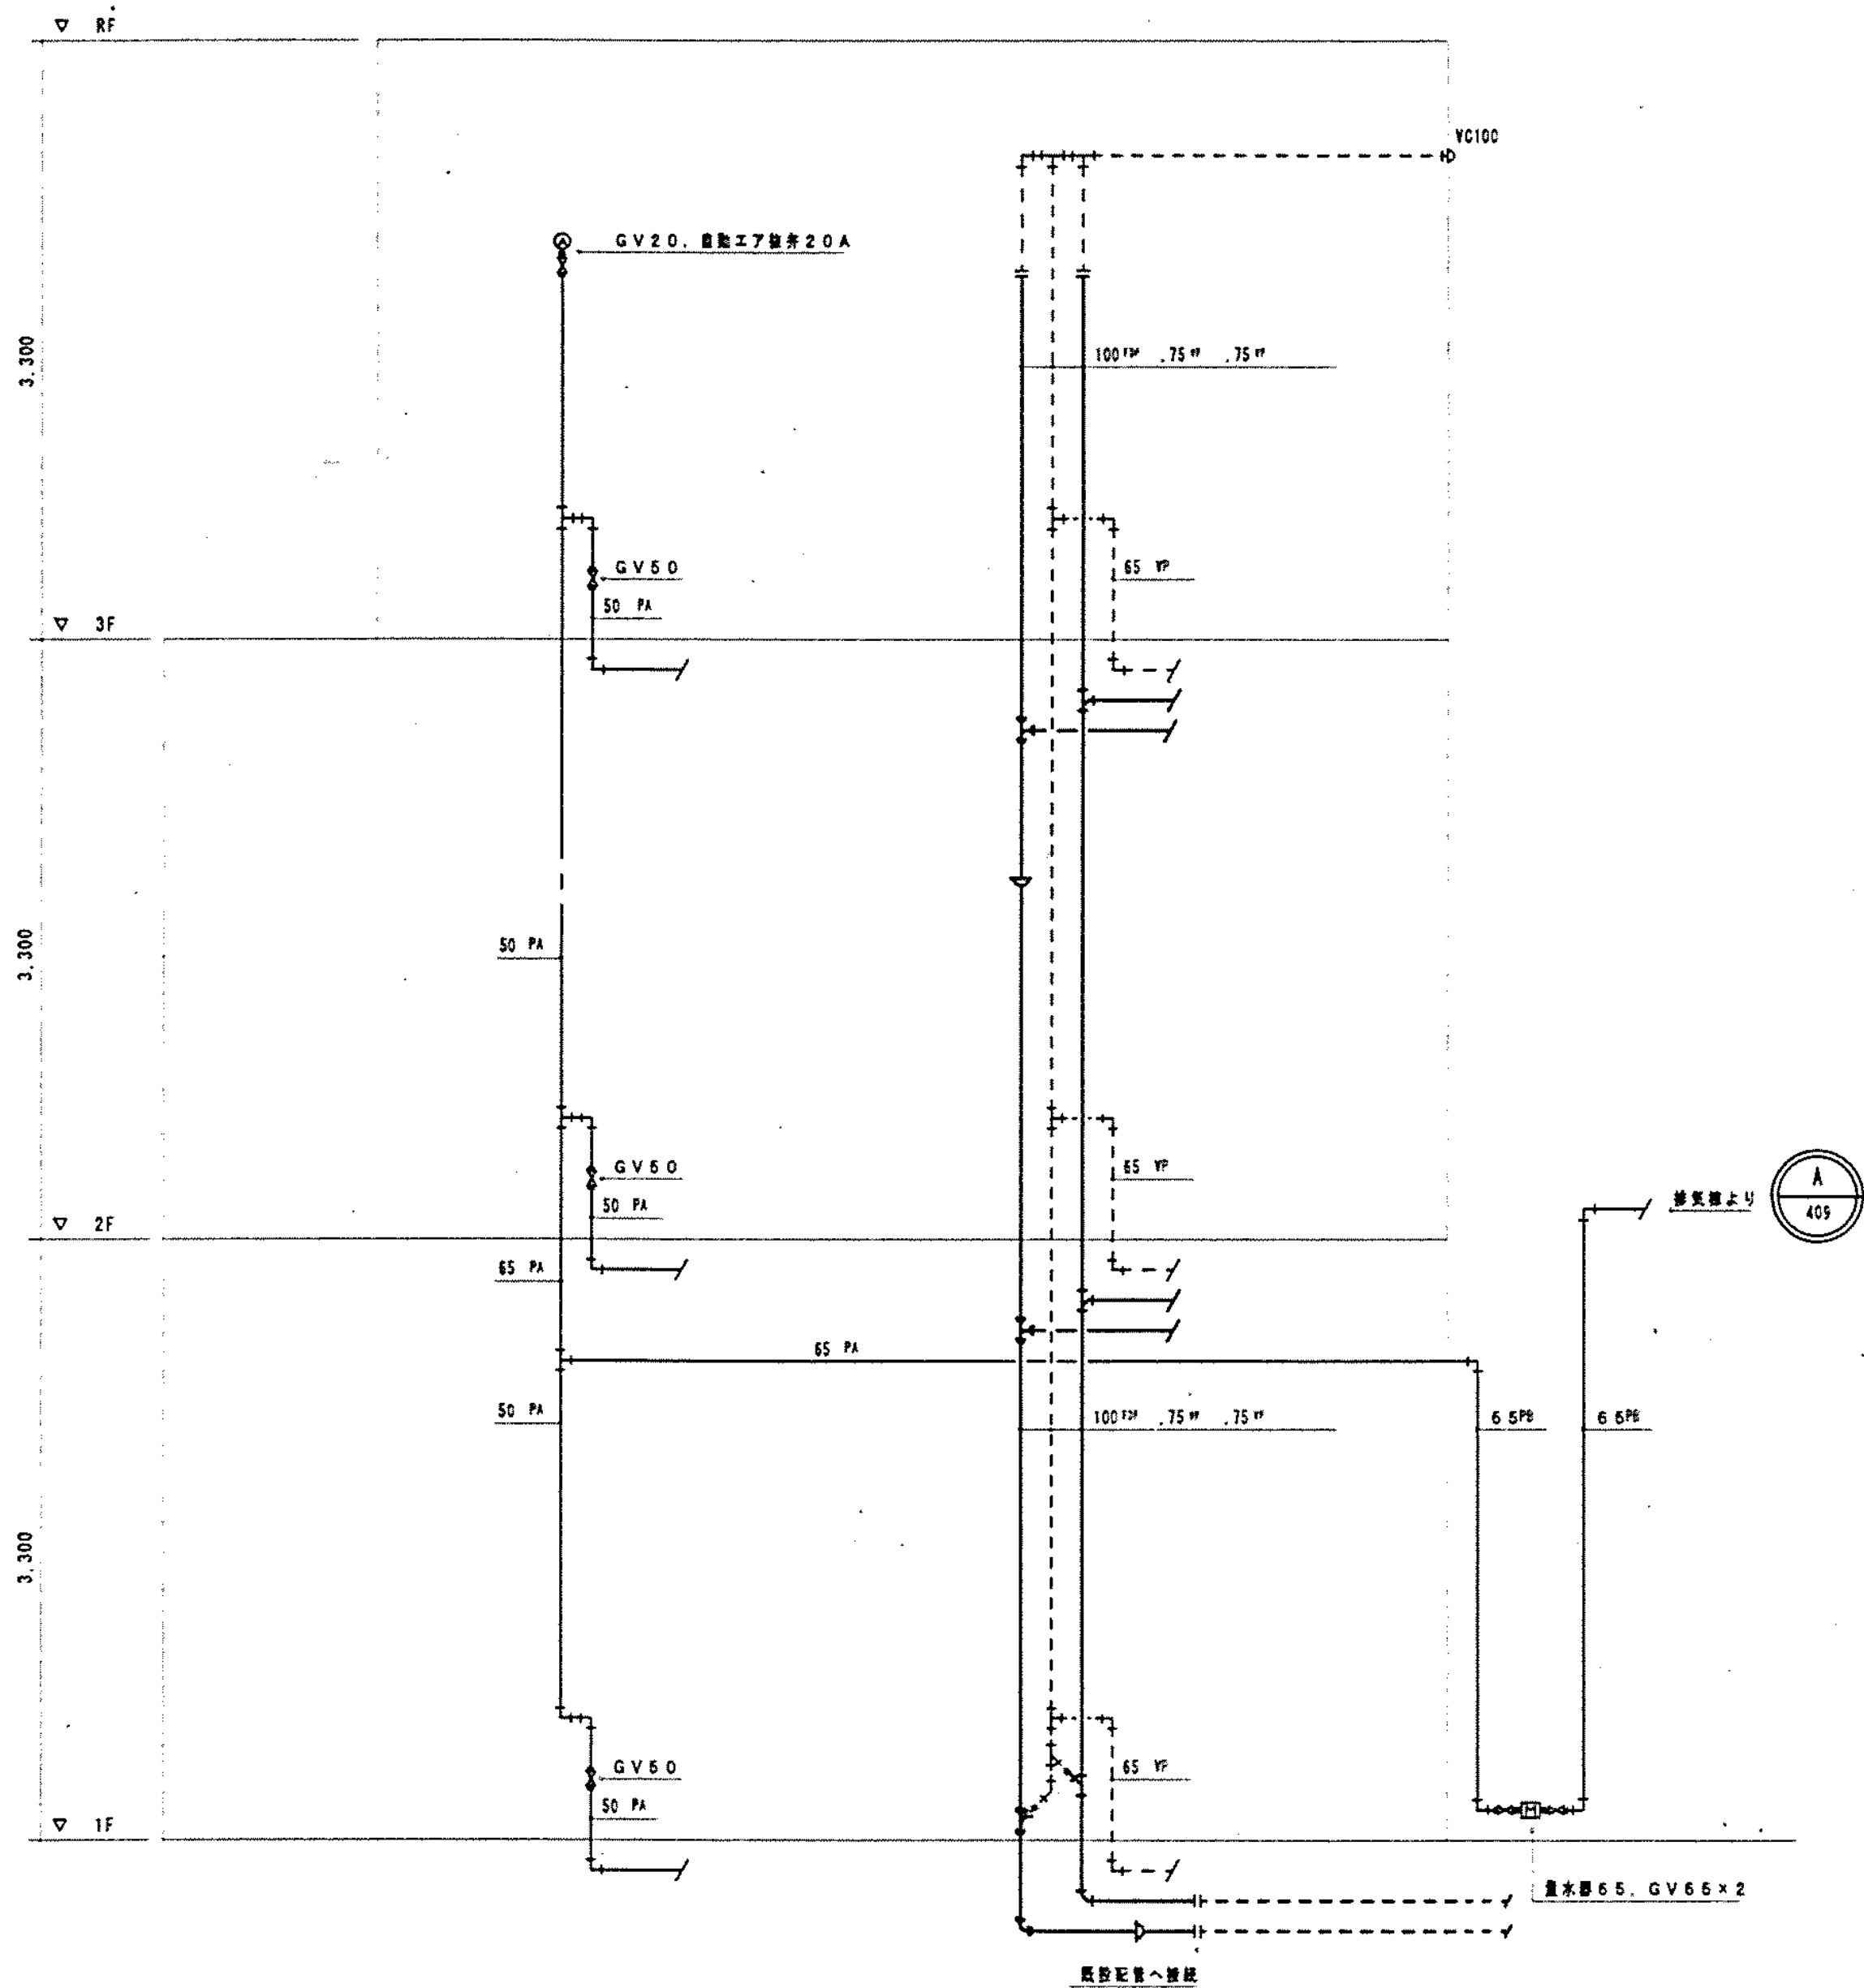

### 系統圖

完成圖

工事 種別	用途 番号	建物種 別番号	図面固有番号			施設番号			図面種 別番号	図面固有番号			特記 記号
H	3	1	5	0	0	0	3	1	5	0	0	6	

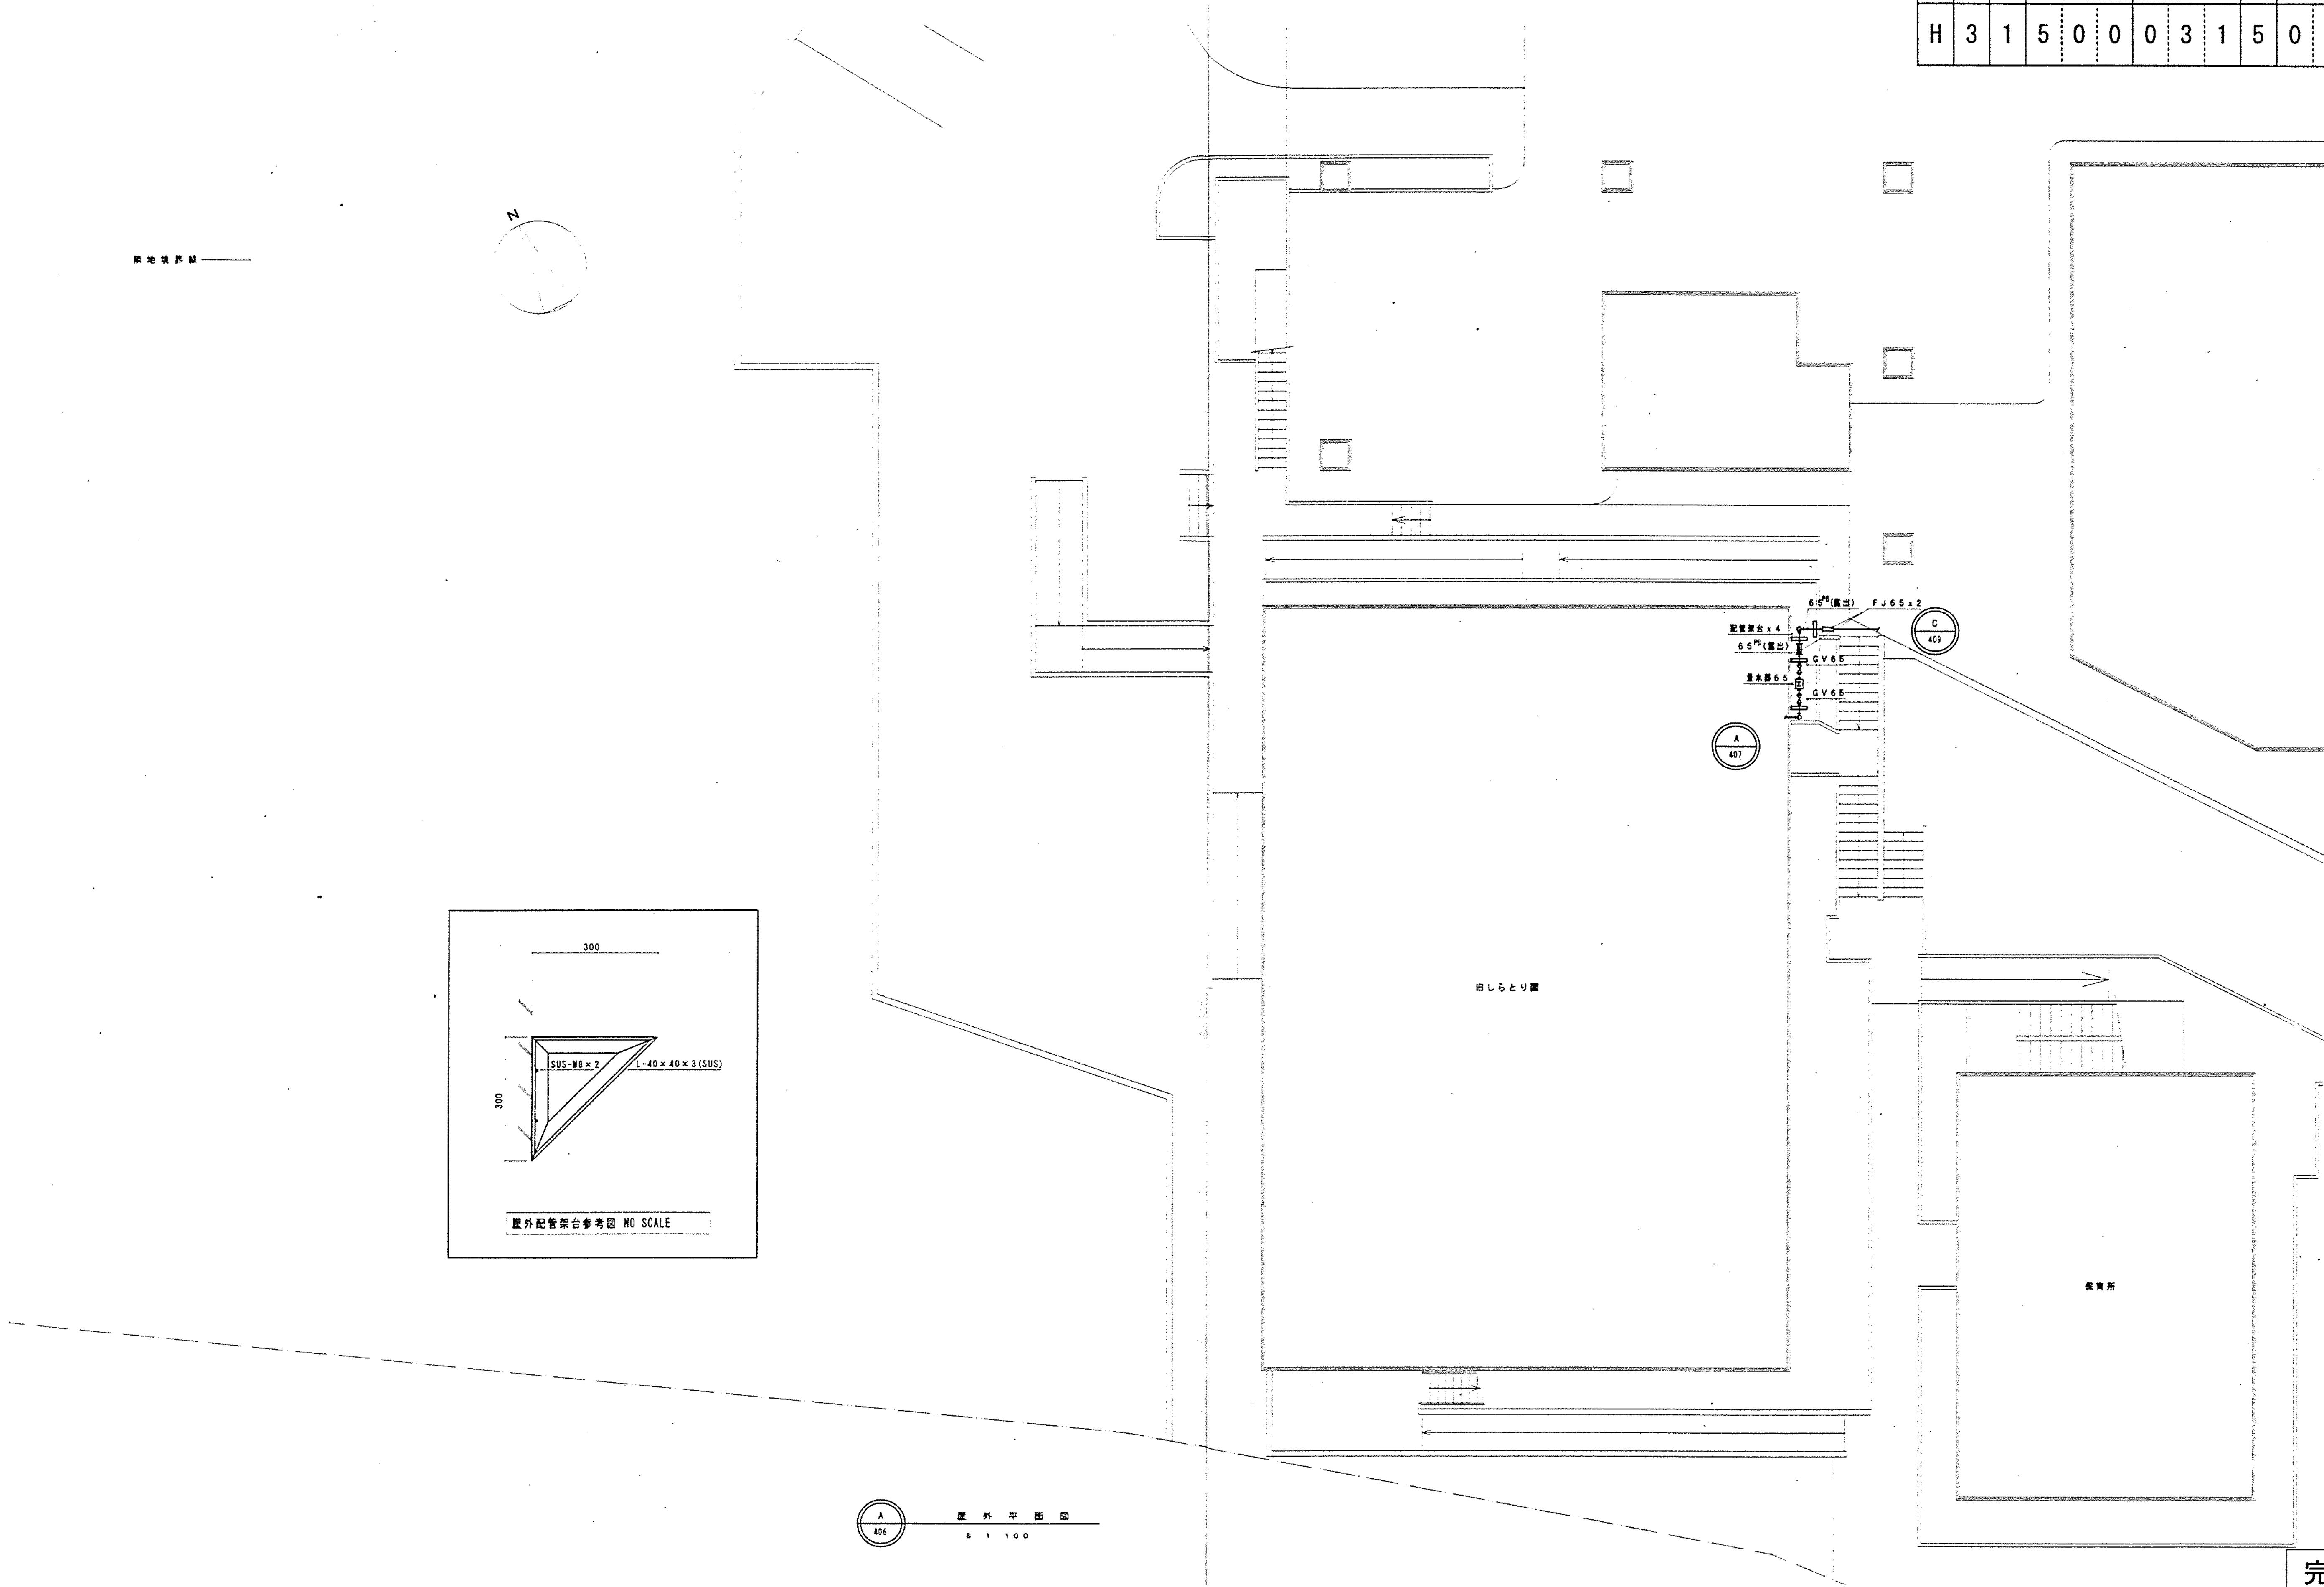


完成図

図面番号  M7-03		株式会社 協和コンサルタンツ一級建築士事務所  一級建築士事務所東京都登録第13109号 KYOWA ENGINEERING CONSULTANTS CO.,LTD.  CONSULTING ENGINEERS & ARCHITECTS	一級建築士 登録第122018号 嶋谷 廣宣	横浜市医療局病院経営本部	工 事 名		旧横浜市民病院 解体工事						
	図面名称				管理棟								
					衛生設備 屋外平面図								
	設 計 者				施 設 番 号		棟 番 号	完 成 年 度	図 面 種 類	図 面 枚 数	図 面 番 号		
					株式会社 協和コンサルタンツ 一級建築士事務所							M7-03	



工事 種別	用途 番号	建物種 別番号	施 設 記 号 番 号			施 設 記 号			図面種 別番号	記 号 記 号 番 号			特記 記号
H	3	1	5	0	0	0	3	1	5	0	0	7	


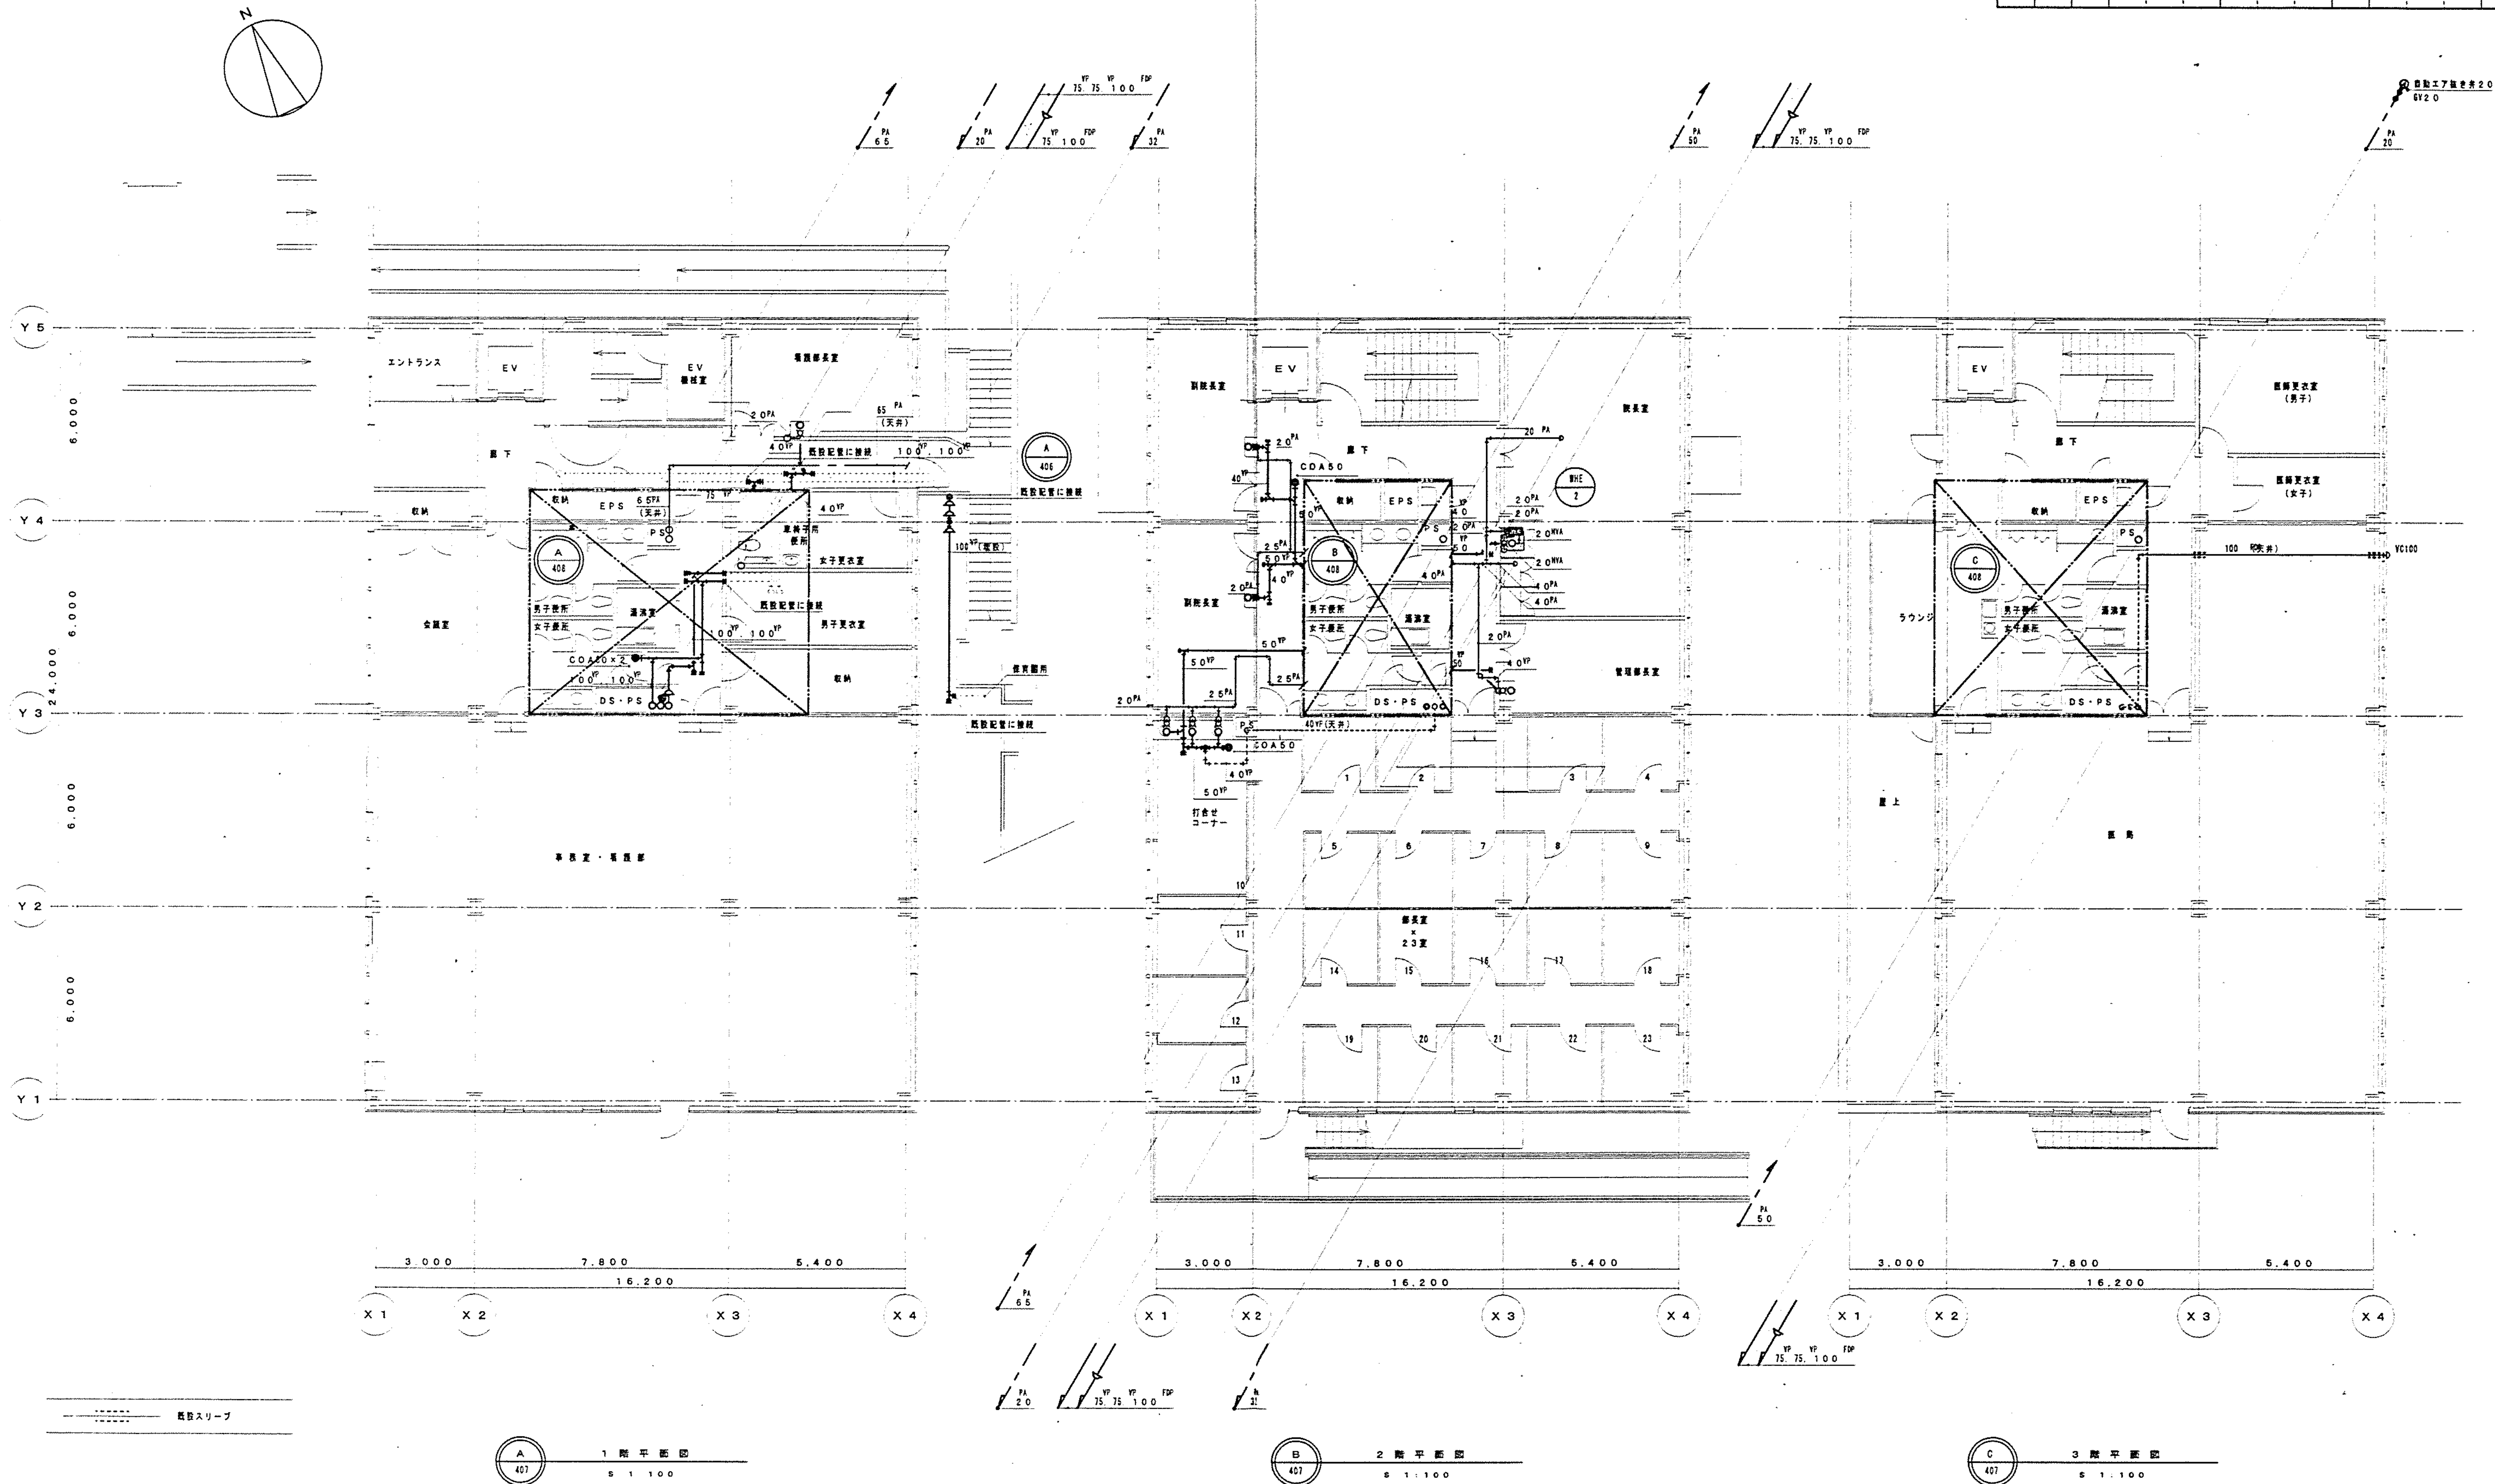


※) 新設配管の壁・床・地中敷は、はつり補修を適宜施す。

完成図

図面番号 M7-04	株式会社 協和コンサルタンツ 一級建築士事務所 一級建築士事務所 東京都登録第13109号 KYOWA ENGINEERING CONSULTANTS CO., LTD. CONSULTING ENGINEERS & ARCHITECTS				一級建築士 登録第122018号 嶋谷 廣宣		横浜市医療局病院経営本部		工事名 旧横浜市民病院 解体工事
	年月日 令和 年 月 日 縮尺 1/100 (A1) 1/200 (A3)				図面名称 衛生設備 1・2・3階平面図		図面番号 M7-04		
	設 計 者 株式会社 協和コンサルタンツ 一級建築士事務所				図面種類 図面枚数		図面番号		



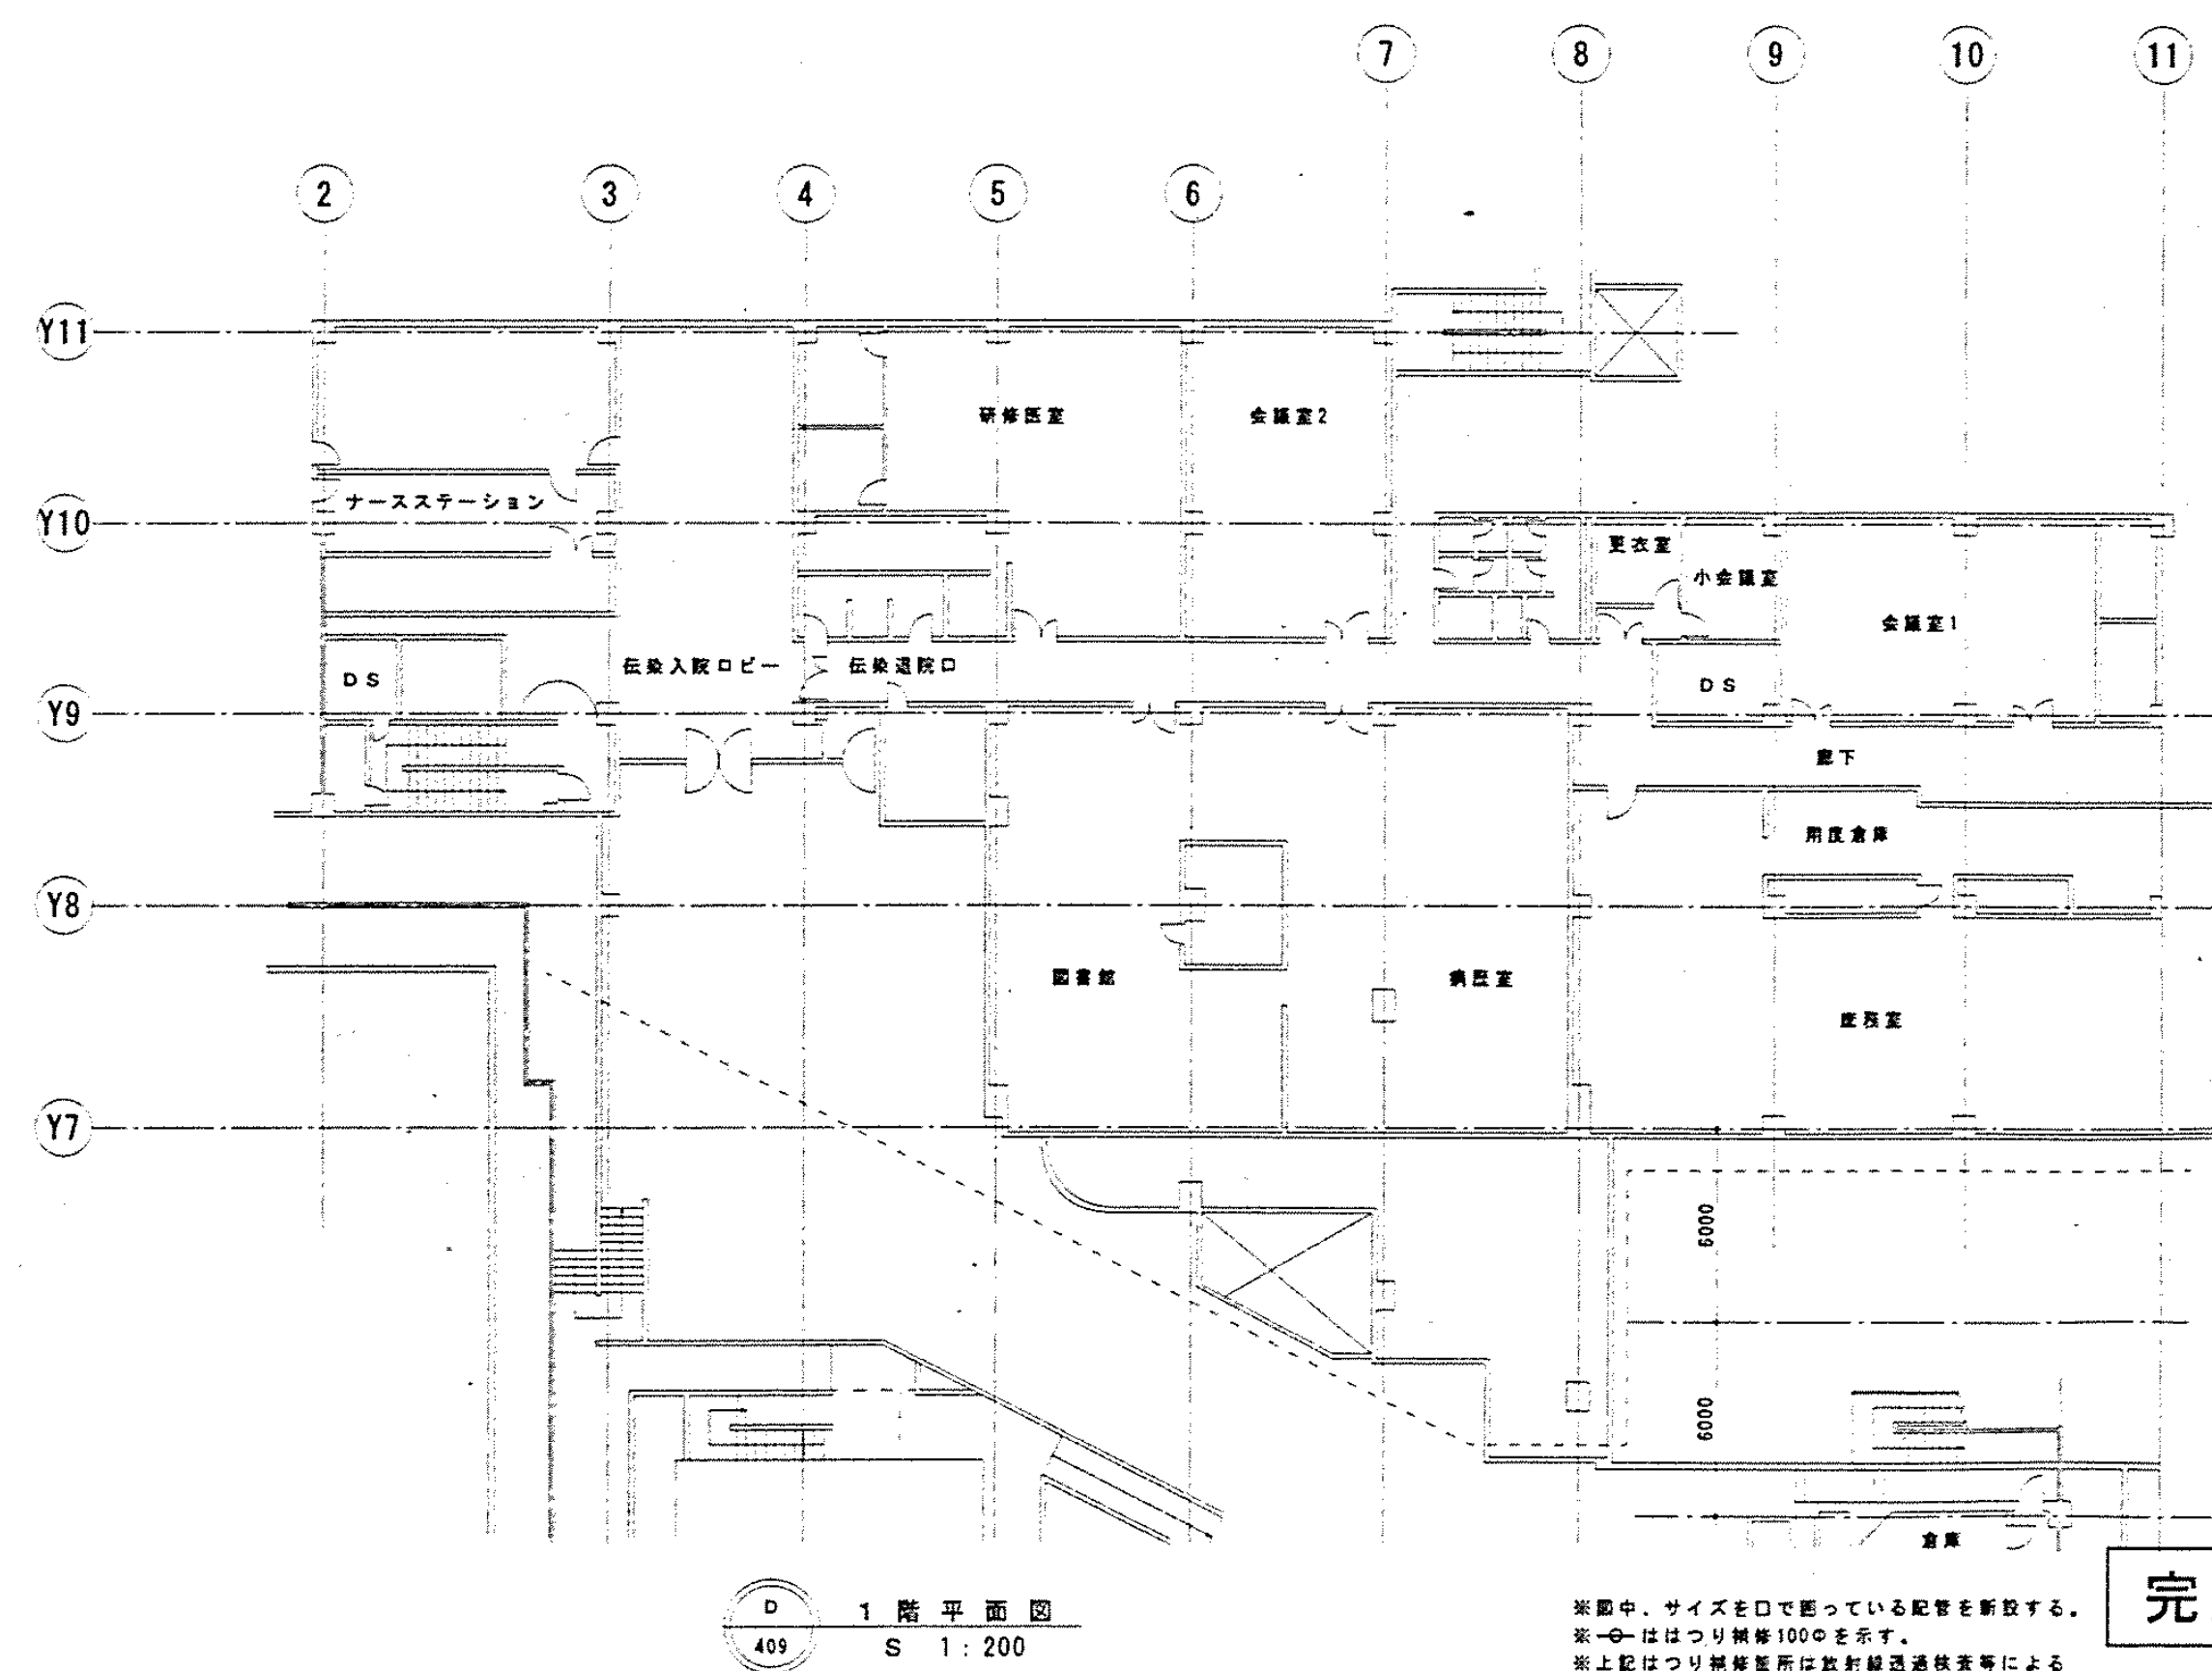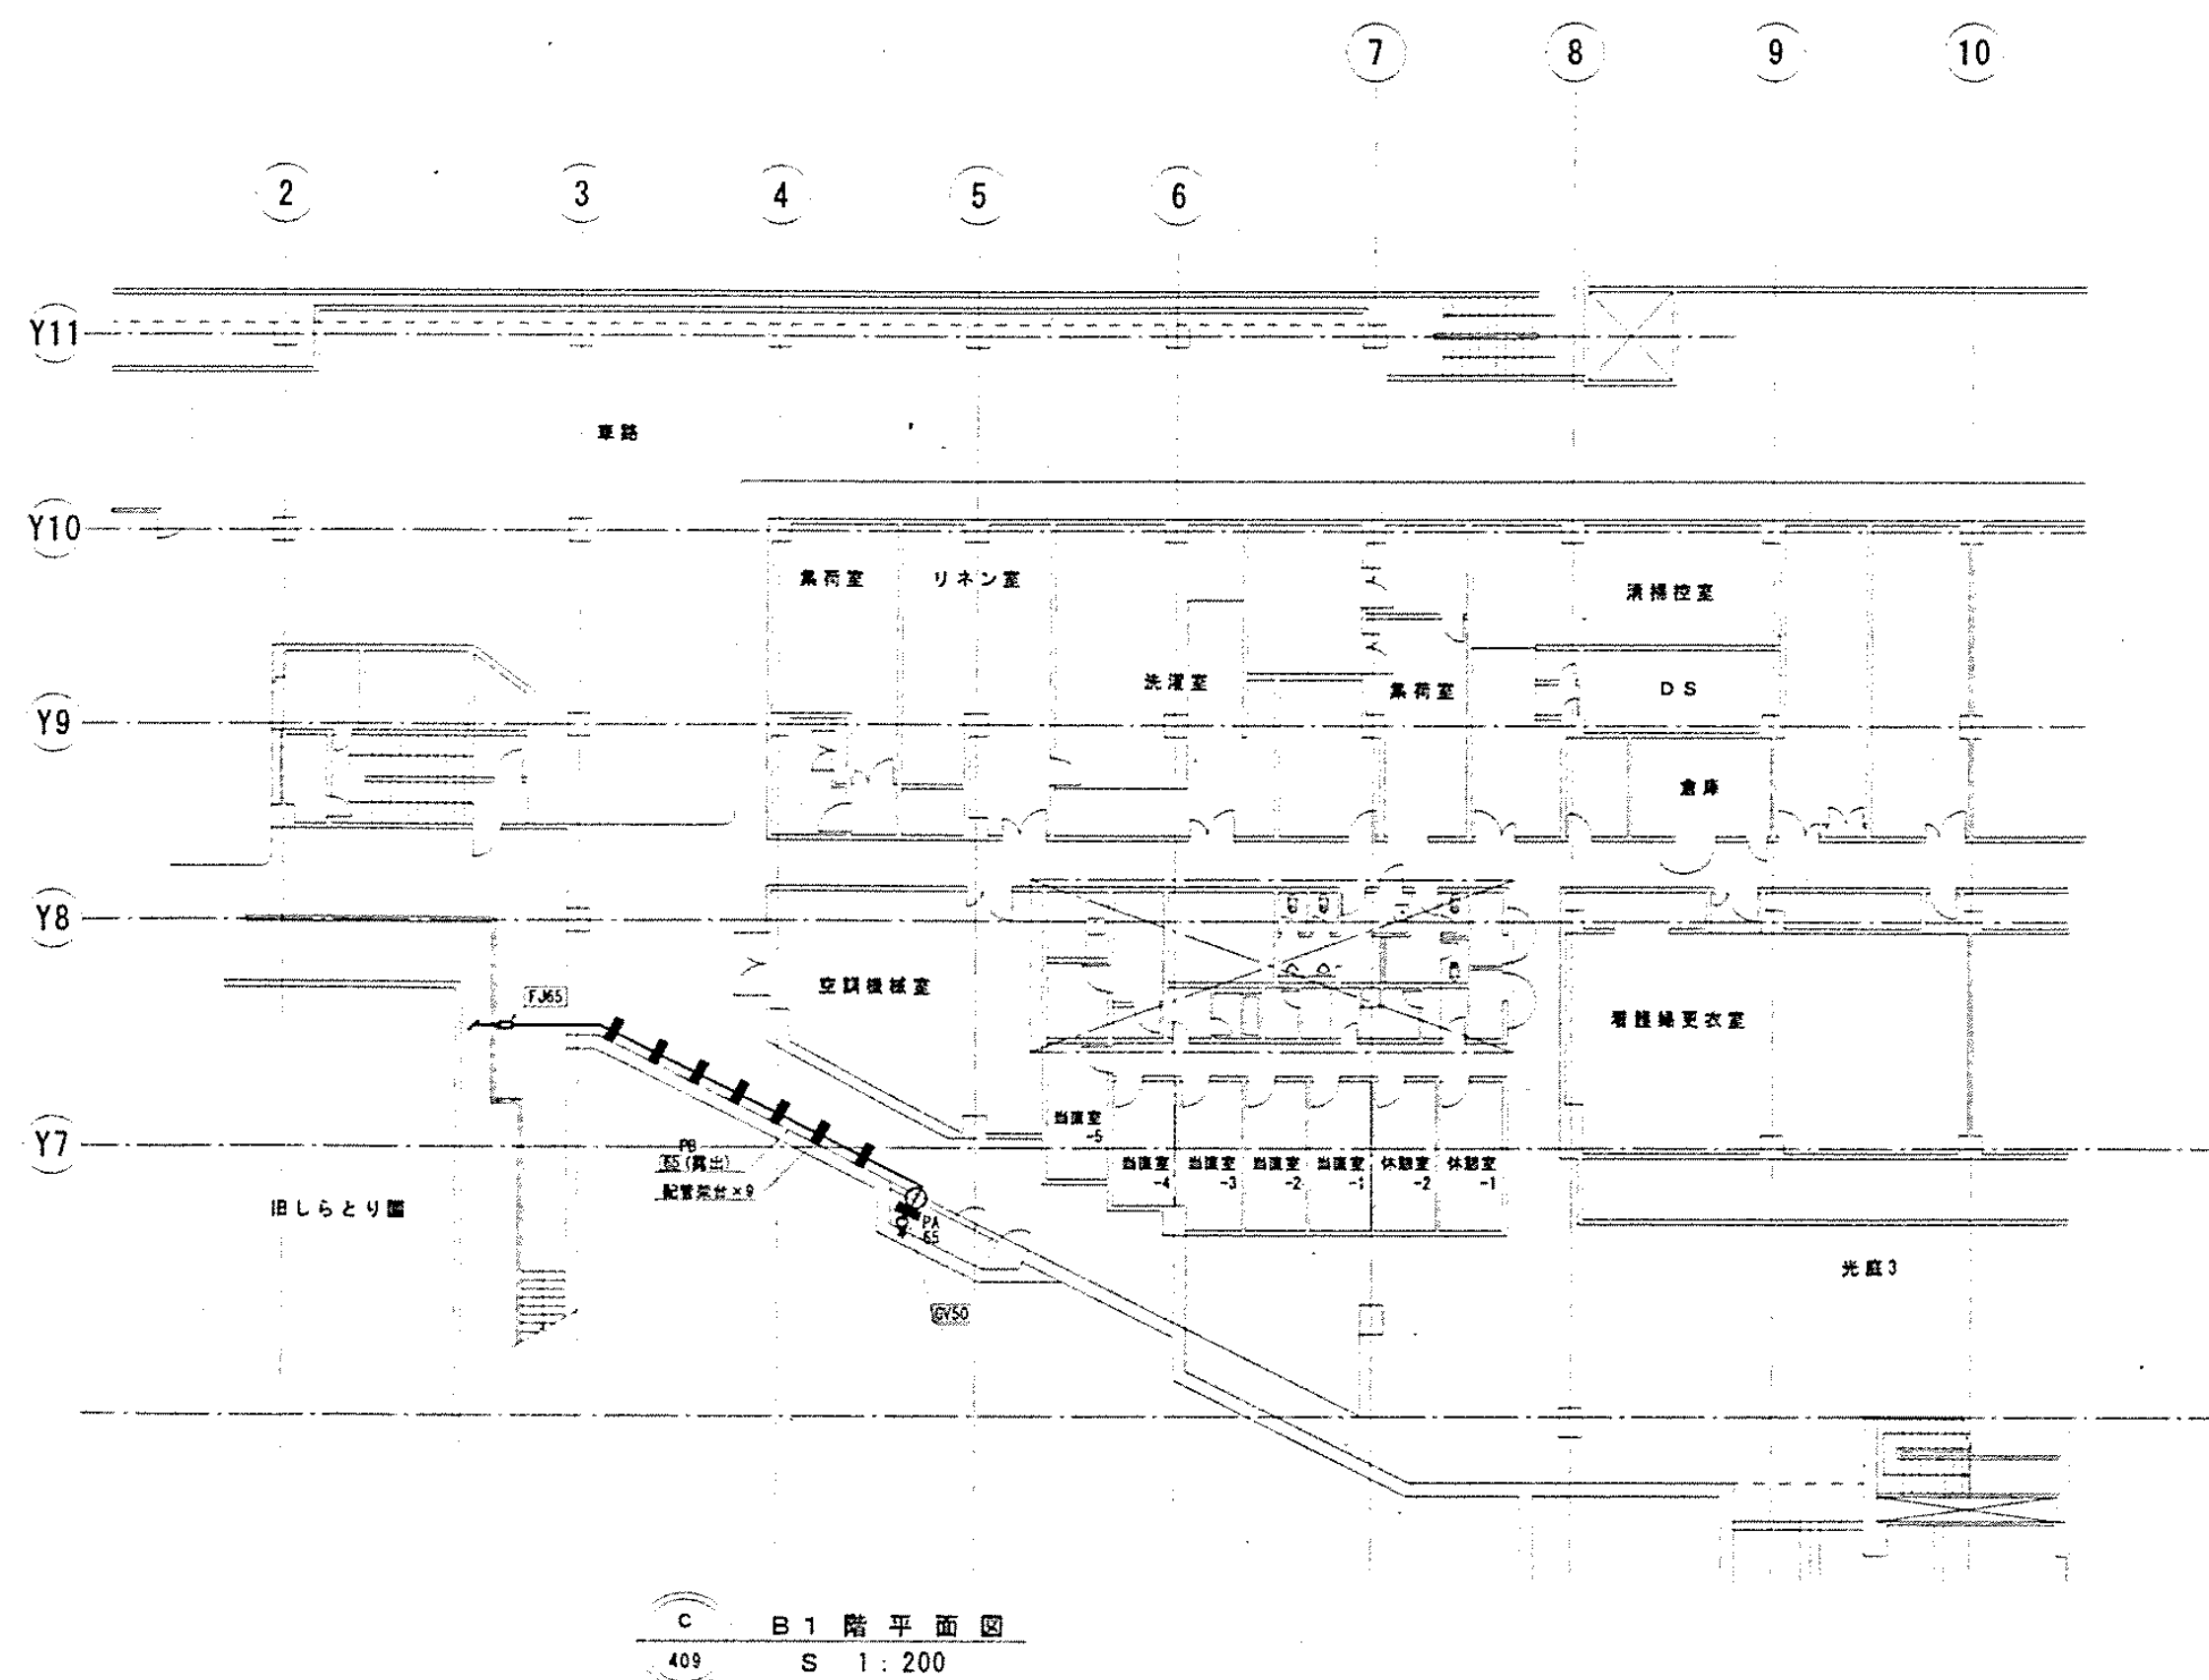

完成图



	暖房能力 8.0kW									
	送風機 930m <sup>3</sup> /h <sup>1</sup>	1-200	0.05	L.S						
	付属品 化粧パネル、9132241sf (ワイヤード)、ドレンアップメカ									
APF-1-2	空冷ヒートポンプエアコン (新冷媒 R407C)	1							1階 事務室・管理室 9132241sf吊1機	
	型 式 : 1.5用732型 室内機 天井吊込1112型 (4方向吹出し)									
	冷房能力 2.8kW									
	暖房能力 3.2kW									
	送風機 720m <sup>3</sup> /h <sup>1</sup>	1-200	0.035	L.S						
	付属品 化粧パネル、9132241sf (ワイヤード)、ドレンアップメカ									
APF-1-3	空冷ヒートポンプエアコン (新冷媒 R407C)	1							1階 女子更衣室	
	型 式 : 1.5用732型 室内機 天井吊込1112型 (4方向吹出し)									
	冷房能力 2.8kW									
	暖房能力 3.2kW									
	送風機 720m <sup>3</sup> /h <sup>1</sup>	1-200	0.035	L.S						
	付属品 化粧パネル、9132241sf (ワイヤード)、ドレンアップメカ									
APF-1-4	空冷ヒートポンプエアコン (新冷媒 R407C)	1							1階 事務部長室	
	型 式 : 1.5用732型 室内機 天井吊込1112型 (4方向吹出し)									
	冷房能力 4.5kW									
	暖房能力 5.0kW									
	送風機 960m <sup>3</sup> /h <sup>1</sup>	1-200	0.035	L.S						
	付属品 化粧パネル、9132241sf (ワイヤード)、ドレンアップメカ									
APF-1-5	空冷ヒートポンプエアコン (新冷媒 R407C)	1							1階 会議室	
	型 式 : 1.5用732型 室内機 天井吊込1112型 (4方向吹出し)									
	冷房能力 11.2kW									
	暖房能力 12.5kW									
	送風機 1,680m <sup>3</sup> /h <sup>1</sup>	1-200	0.11	L.S						
	付属品 化粧パネル、9132241sf (ワイヤード)、ドレンアップメカ									
APF-1-6	空冷ヒートポンプエアコン (新冷媒 R407C)	6							1階 事務室・管理室 9132241sf吊1機	
	型 式 : 1.5用732型 室内機 天井吊込1112型 (4方向吹出し)									
	冷房能力 5.6kW									
	暖房能力 6.3kW									
	送風機 960m <sup>3</sup> /h <sup>1</sup>	1-200	0.035	L.S						
	付属品 化粧パネル、9132241sf (ワイヤード)、ドレンアップメカ									
APF-2	空冷ヒートポンプエアコン (新冷媒 R407C)	1							2階 屋上	2019-1年度 (建築工事)
	型 式 : 1.5用732型 屋外機									
	冷房能力 84.0kW									
	暖房能力 94.5kW									
	圧縮機	3-200	7.5×7.5	L.S						
	送風機	3-200	0.36x2	L.S						
	付属品 スプリング防振装置									
APF-2-1	空冷ヒートポンプエアコン (新冷媒 R407C)	1							2階 廊下	
	型 式 : 1.5用732型 室内機 天井吊込1112型 (2方向吹出し)									
	冷房能力 5.6kW									
	暖房能力 6.3kW									
	送風機 750m <sup>3</sup> /h <sup>1</sup>	1-200	0.02	L.S						
	付属品 化粧パネル、9132241sf (ワイヤード)、ドレンアップメカ									
APF-2-2	空冷ヒートポンプエアコン (新冷媒 R407C)	1							2階 事務室等 (2機)	
	型 式 : 1.5用732型 室内機 天井吊込1112型 (4方向吹出し)									
	冷房能力 7.1kW									
	暖房能力 8.0kW									
	送風機 1080m <sup>3</sup> /h <sup>1</sup>	1-200	0.035	L.S						
	付属品 化粧パネル、9132241sf (ワイヤード)、ドレンアップメカ									

機 器 名 称	機 器 仕 様	台 数	動 力 監 視 量 現 場 量						設置場所	備 考
			50Hz		空調工事		電気工事			
			V	KW	配管方式	復帰 故障 表示	復帰 故障 表示	復帰 故障 表示		
APF-2-3	空冷ヒートポンプエアコン (新冷媒 R407C)	1								2階 事務室 (2機)
	型 式 : 1.5用732型 室内機 天井吊込1112型 (4方向吹出し)									
	冷房能力 7.1kW									
	暖房能力 8.0kW									
	送風機 : 1080m <sup>3</sup> /h <sup>1</sup>	1-200	0.035	L.S						
	付属品 : 化粧パネル、9132241sf (ワイヤード)、ドレンアップメカ									
APF-2-4	空冷ヒートポンプエアコン (新冷媒 R407C)	2								2階 事務室 9132241sf吊1機
	型 式 : 1.5用732型 室内機 天井吊込1112型 (4方向吹出し)									
	冷房能力 6.3kW									
	送風機 : 960m <sup>3</sup> /h <sup>1</sup>	1-200	0.035	L.S						
	付属品 : 化粧パネル、9132241sf (ワイヤード)、ドレンアップメカ									
APF-2-5	空冷ヒートポンプエアコン (新冷媒 R407C)	1								2階 管理部長室
	型 式 : 1.5用732型 室内機 天井吊込1112型 (4方向吹出し)									
	冷房能力 4.5kW									
	暖房能力 5.0kW									
	送風機 : 960m <sup>3</sup> /h <sup>1</sup>	1-200	0.035	L.S						
	付属品 : 化粧パネル、9132241sf (ワイヤード)、ドレンアップメカ									
APF-2-6	空冷ヒートポンプエアコン (新冷媒 R407C)	6								2階 事務室 9132241sf吊1機
	型 式 : 1.5用732型 室内機 天井吊込1112型 (4方向吹出し)									
	冷房能力 4.5kW									
	暖房能力 5.0kW									
	送風機 : 960m <sup>3</sup> /h <sup>1</sup>	1-200	0.035	L.S						
	付属品 : 化粧パネル、9132241sf (ワイヤード)、ドレンアップメカ									
APF-3	空冷ヒートポンプエアコン (新冷媒 R407C)	1								3階 屋上 2019-1年度 (建築工事)
	型 式 : 1.5用732型 屋外機									
	冷房能力 73.0kW									
	暖房能力 81.5kW									
	圧縮機 :	3-200	4.5×7.5	L.S						
	送風機 :	3-200	0.36x2	L.S						
	付属品 : スプリング防振装置									
APF-3-1	空冷ヒートポンプエアコン (新冷媒 R407C)	1								3階 廊下
	型 式 : 1.5用732型 室内機 天井吊込1112型 (2方向吹出し)									
	冷房能力 5.6kW									
	暖房能力 6.3kW									
	送風機 : 750m <sup>3</sup> /h <sup>1</sup>	1-200	0.02	L.S						
	付属品 : 化粧パネル、9132241sf (ワイヤード)、ドレンアップメカ									
APF-3-2	空冷ヒートポンプエアコン (新冷媒 R407C)	1								3階 事務室 (2機)
	型 式 : 1.5用732型 室内機 天井吊込1112型 (4方向吹出し)									
	冷房能力 5.6kW									
	暖房能力 6.3kW									
	送風機 : 960m <sup>3</sup> /h <sup>1</sup>	1-200	0.035	L.S						
	付属品 : 化粧パネル、9132241sf (ワイヤード)、ドレンアップメカ									
APF-3-3	空冷ヒートポンプエアコン (新冷媒 R407C)	1								3階 事務室 (2機)
	型 式 : 1.5用732型 室内機 天井吊込1112型 (4方向吹出し)									
	冷房能力 2.8kW									
	暖房能力 3.2kW									
	送風機 : 750m <sup>3</sup> /h <sup>1</sup>	1-200	0.035	L.S						
	付属品 : 化粧パネル、9132241sf (ワイヤード)、ドレンアップメカ									
APF-3-4	空冷ヒートポンプエアコン (新冷媒 R407C)	2								3階 ラウンジ 9132241sf吊1機
	型 式 : 1.5用732型 室内機 天井吊込1112型 (4方向吹出し)									
	冷房能力 5.6kW									
	暖房能力 6.3kW									
	送風機 : 960m <sup>3</sup> /h <sup>1</sup>	1-200	0.035	L.S						
	付属品 : 化粧パネル、9132241sf (ワイヤード)、ドレンアップメカ									
APF-3-5	空冷ヒートポンプエアコン (新冷媒 R407C)	5								3階 事務室 9132241sf吊1機
	型 式 : 1.5用732型 室内機 天井吊込1112型 (4方向吹出し)									
	冷房能力 9.0kW									
	暖房能力 10.0kW									
	送風機 : 1,320m <sup>3</sup> /h <sup>1</sup>	1-200	0.035	L.S						
	付属品 : 化粧パネル、9132241sf (ワイヤード)、ドレンアップメカ									
APF附属コントローラー	機 器 兼 昇・降・設置・モード切替・運転状態表示・スケジュールタイマー	1	1-100	0.01	L.S					3階 事務室 (2機)
	制御台架 最大502 5-7"									
	外形寸法 300W x 120H x 79 (223 D)									

※冷房能力・暖房能力はJIS B8616条件時の値を示す

※各機器の電気容量はメーカーにより多少異なる

完成図

図面番号  M7-07		株式会社 協和コンサルタンツ一級建築士事務所  一級建築士事務所東京都登録第13109号 KYOWA ENGINEERING CONSULTANTS CO., LTD.  CONSULTING ENGINEERS & ARCHITECTS	一級建築士 登録第122018号 嶋谷 廣宣	横浜市医療局病院経営本部	工 事 名	旧横浜市立市民病院 解体工事					
					図面名称	管理棟 空調設備 機器表 1					
			年月日	令和 年 月 縮尺	一						
			設 計 者			施 設 番 号	棟番号	完成年度	図面種類	図面枚数	図面番号
			株式会社 協和コンサルタンツ 一級建築士事務所								M7-07



機 番	機 器 名 称	機 器 仕 様	台数	動 力 監 視 装 置 現 場 盤						設置場所	備 考	
				50Hz		空調工事		空調工事				電気工事
				V	KW	起動方式	欠停	運転 故障 表示	欠停			運転 故障 表示
HEF-1-1	空 調 機 具 具	型 式 天井吊込1'型 能 力 200φ x 500m/h x 170P 付属品 コントロール3付、防振用金具	2	1-100	0.350	L S					1階 事務室・会議室 コントロールスイッチは各1機 等速機具切替機	
HEF-1-2	空 調 機 具 具	型 式 天井吊込1'型 能 力 200φ x 450m/h x 80P 付属品 コントロール3付、防振用金具	1	1-100	0.189	L S					1階 会議室 等速機具切替機	
HEF-1-3	空 調 機 具 具	型 式 天井吊込カセット型 能 力 150φ x 150m/h x 70P 付属品 インテリアパネル、コントロール3付、防振用金具	1	1-100	0.114	L S					1階 管理部長室 等速機具切替機	
HEF-2-1	空 調 機 具 具	型 式 天井吊込1'型 能 力 200φ x 500m/h x 160P 付属品 コントロール3付、防振用金具	2	1-100	0.350	L S					2階 部長室 コントロールスイッチは各1機 等速機具切替機	
HEF-2-2	空 調 機 具 具	型 式 天井吊込カセット型 能 力 150φ x 300m/h x 100P 付属品 インテリアパネル、コントロール3付、防振用金具	1	1-100	0.149	L S					2階 部長室 等速機具切替機	
HEF-2-3	空 調 機 具 具	型 式 天井吊込カセット型 能 力 150φ x 150m/h x 80P 付属品 インテリアパネル、コントロール3付、防振用金具	1	1-100	0.114	L S					2階 部長室(1) 等速機具切替機	
HEF-2-4	空 調 機 具 具	型 式 天井吊込カセット型 能 力 150φ x 150m/h x 80P 付属品 インテリアパネル、コントロール3付、防振用金具	1	1-100	0.114	L S					2階 部長室(2) 等速機具切替機	
HEF-2-5	空 調 機 具 具	型 式 天井吊込カセット型 能 力 100φ x 100m/h x 90P 付属品 インテリアパネル、コントロール3付、防振用金具	1	1-100	0.092	L S					2階 管理部長室 等速機具切替機	
HEF-3-1	空 調 機 具 具	型 式 天井吊込1'型 能 力 200φ x 450m/h x 140P 付属品 コントロール3付、防振用金具	2	1-100	0.189	L S					3階 部長室 コントロールスイッチは各1機 等速機具切替機	
HEF-3-2	空 調 機 具 具	型 式 天井吊込カセット型 能 力 150φ x 150m/h x 50P 付属品 インテリアパネル、コントロール3付、防振用金具	1	1-100	0.114	L S					3階 ラウンジ 等速機具切替機	
F-E-1-1	排 風 機 (1階便所系統)	型 式 天井型 換気J81222 能 力 No.1 1/2 x 750m/h x 70P 付属品 防振用金具	1	1-100	0.160	L S					1階 女子便所	
F-E-1-2	排 風 機 (1階清潔室系統)	型 式 天井型 換気J81222 能 力 No.1 1/4 x 400m/h x 140P 付属品 防振用金具	1	1-100	0.098	L S					1階 女子便所	
F-E-2-1	排 風 機 (2階便所系統)	型 式 天井型 換気J81222 能 力 No.1 1/2 x 750m/h x 70P 付属品 防振用金具	1	1-100	0.160	L S					2階 女子便所	
F-E-2-2	排 風 機 (2階清潔室系統)	型 式 天井型 換気J81222 能 力 No.1 1/4 x 400m/h x 140P 付属品 防振用金具	1	1-100	0.098	L S					2階 女子便所	
F-E-3-1	排 風 機 (3階便所系統)	型 式 天井型 換気J81222 能 力 No.1 1/2 x 750m/h x 160P 付属品 防振用金具	1	1-100	0.160	L S					3階 女子便所	
F-E-3-2	排 風 機 (3階清潔室系統)	型 式 天井型 換気J81222 能 力 No.1 1/4 x 400m/h x 130P 付属品 防振用金具	1	1-100	0.081	L S					3階 女子便所	

工事 種別	用途 番号	建物種 別番号	建物区分番号			施設番号			施設階 層番号	図面区分番号			特殊 記号
H	3	1	5	0	0	0	3	1	5	0	1	1	



機 番	機 器 名 称	機 器 仕 様	台数	動 力 監 視 装 置 現 場 盤								設置場所	備 考
				50Hz		空調工事		空調工事		電気工事			
				V	KW	起動方式	欠停 監視 表示	欠停 監視 表示	欠停 監視 表示	欠停 監視 表示			
F-1-1	排 風 機	型 式 天井型(低騒音3P) 能 力 150φ x 200m <sup>3</sup> /h x 70Pφ	1	1-100	0.026	L S					1階 男子更衣室		
F-1-2	排 風 機	型 式 天井型(低騒音3P) 能 力 150φ x 150m <sup>3</sup> /h x 70Pφ	1	1-100	0.026	L S					1階 女子更衣室		
F-1-3	排 風 機	型 式 天井型(低騒音3P) 能 力 150φ x 250m <sup>3</sup> /h x 80Pφ	1	1-100	0.042	L S					1階 車椅子用便所		
F-1-4	排 風 機	型 式 天井型(低騒音3P) 能 力 350φ x 1,400m <sup>3</sup> /h x 80Pφ	1	1-100	0.091	L S					1階 ELY機室		
F-2-1	排 風 機	型 式 天井型(低騒音3P) 能 力 150φ x 450m <sup>3</sup> /h x 80Pφ	1	1-100	0.074	L S					2階 部長室		
F-3-1	排 風 機	型 式 天井型(低騒音3P) 能 力 150φ x 300m <sup>3</sup> /h x 80Pφ	1	1-100	0.042	L S					2階 車椅子室(男子)		
F-3-2	排 風 機	型 式 天井型(低騒音3P) 能 力 150φ x 150m <sup>3</sup> /h x 80Pφ	1	1-100	0.026	L S					2階 車椅子室(女子)		
FSE-1	排 風 機 (1~3階廊下系統)	型 式 天井型(低騒音3P) (222' x 1 電動機用取付) 能 力 No.3 x 7,200m <sup>3</sup> /h x 556Pφ 付属品 天井吊取付金具、222'カバー、バッテリー、換気用取付金具、統一式 換気用取付金具寸法 =100×50×5×7.5×1.9m×2本 =100×50×5×7.5×0.3m×3本	1	3-200	3.7	L S					3階 廊下 222'~1區電 (換気工事)		

※各機器の電気容量はメーカーにより異なる



工事 種別	用途 番号	建物種 別番号	建物図表番号			施設番号			最近改 修番号	配管図表番号			特記 記号
H	3	1	5	0	0	0	3	1	5	0	1	2	

番号	設備	ガス量
1	6.46	12.76
2	8.56	15.96
3	9.56	19.16
4	12.76	19.16
5	12.76	25.46
6	15.96	31.86
7	15.96	38.16
8	19.16	44.56

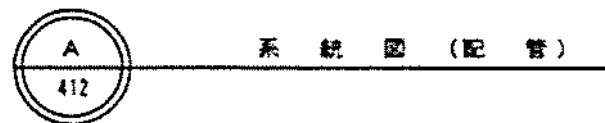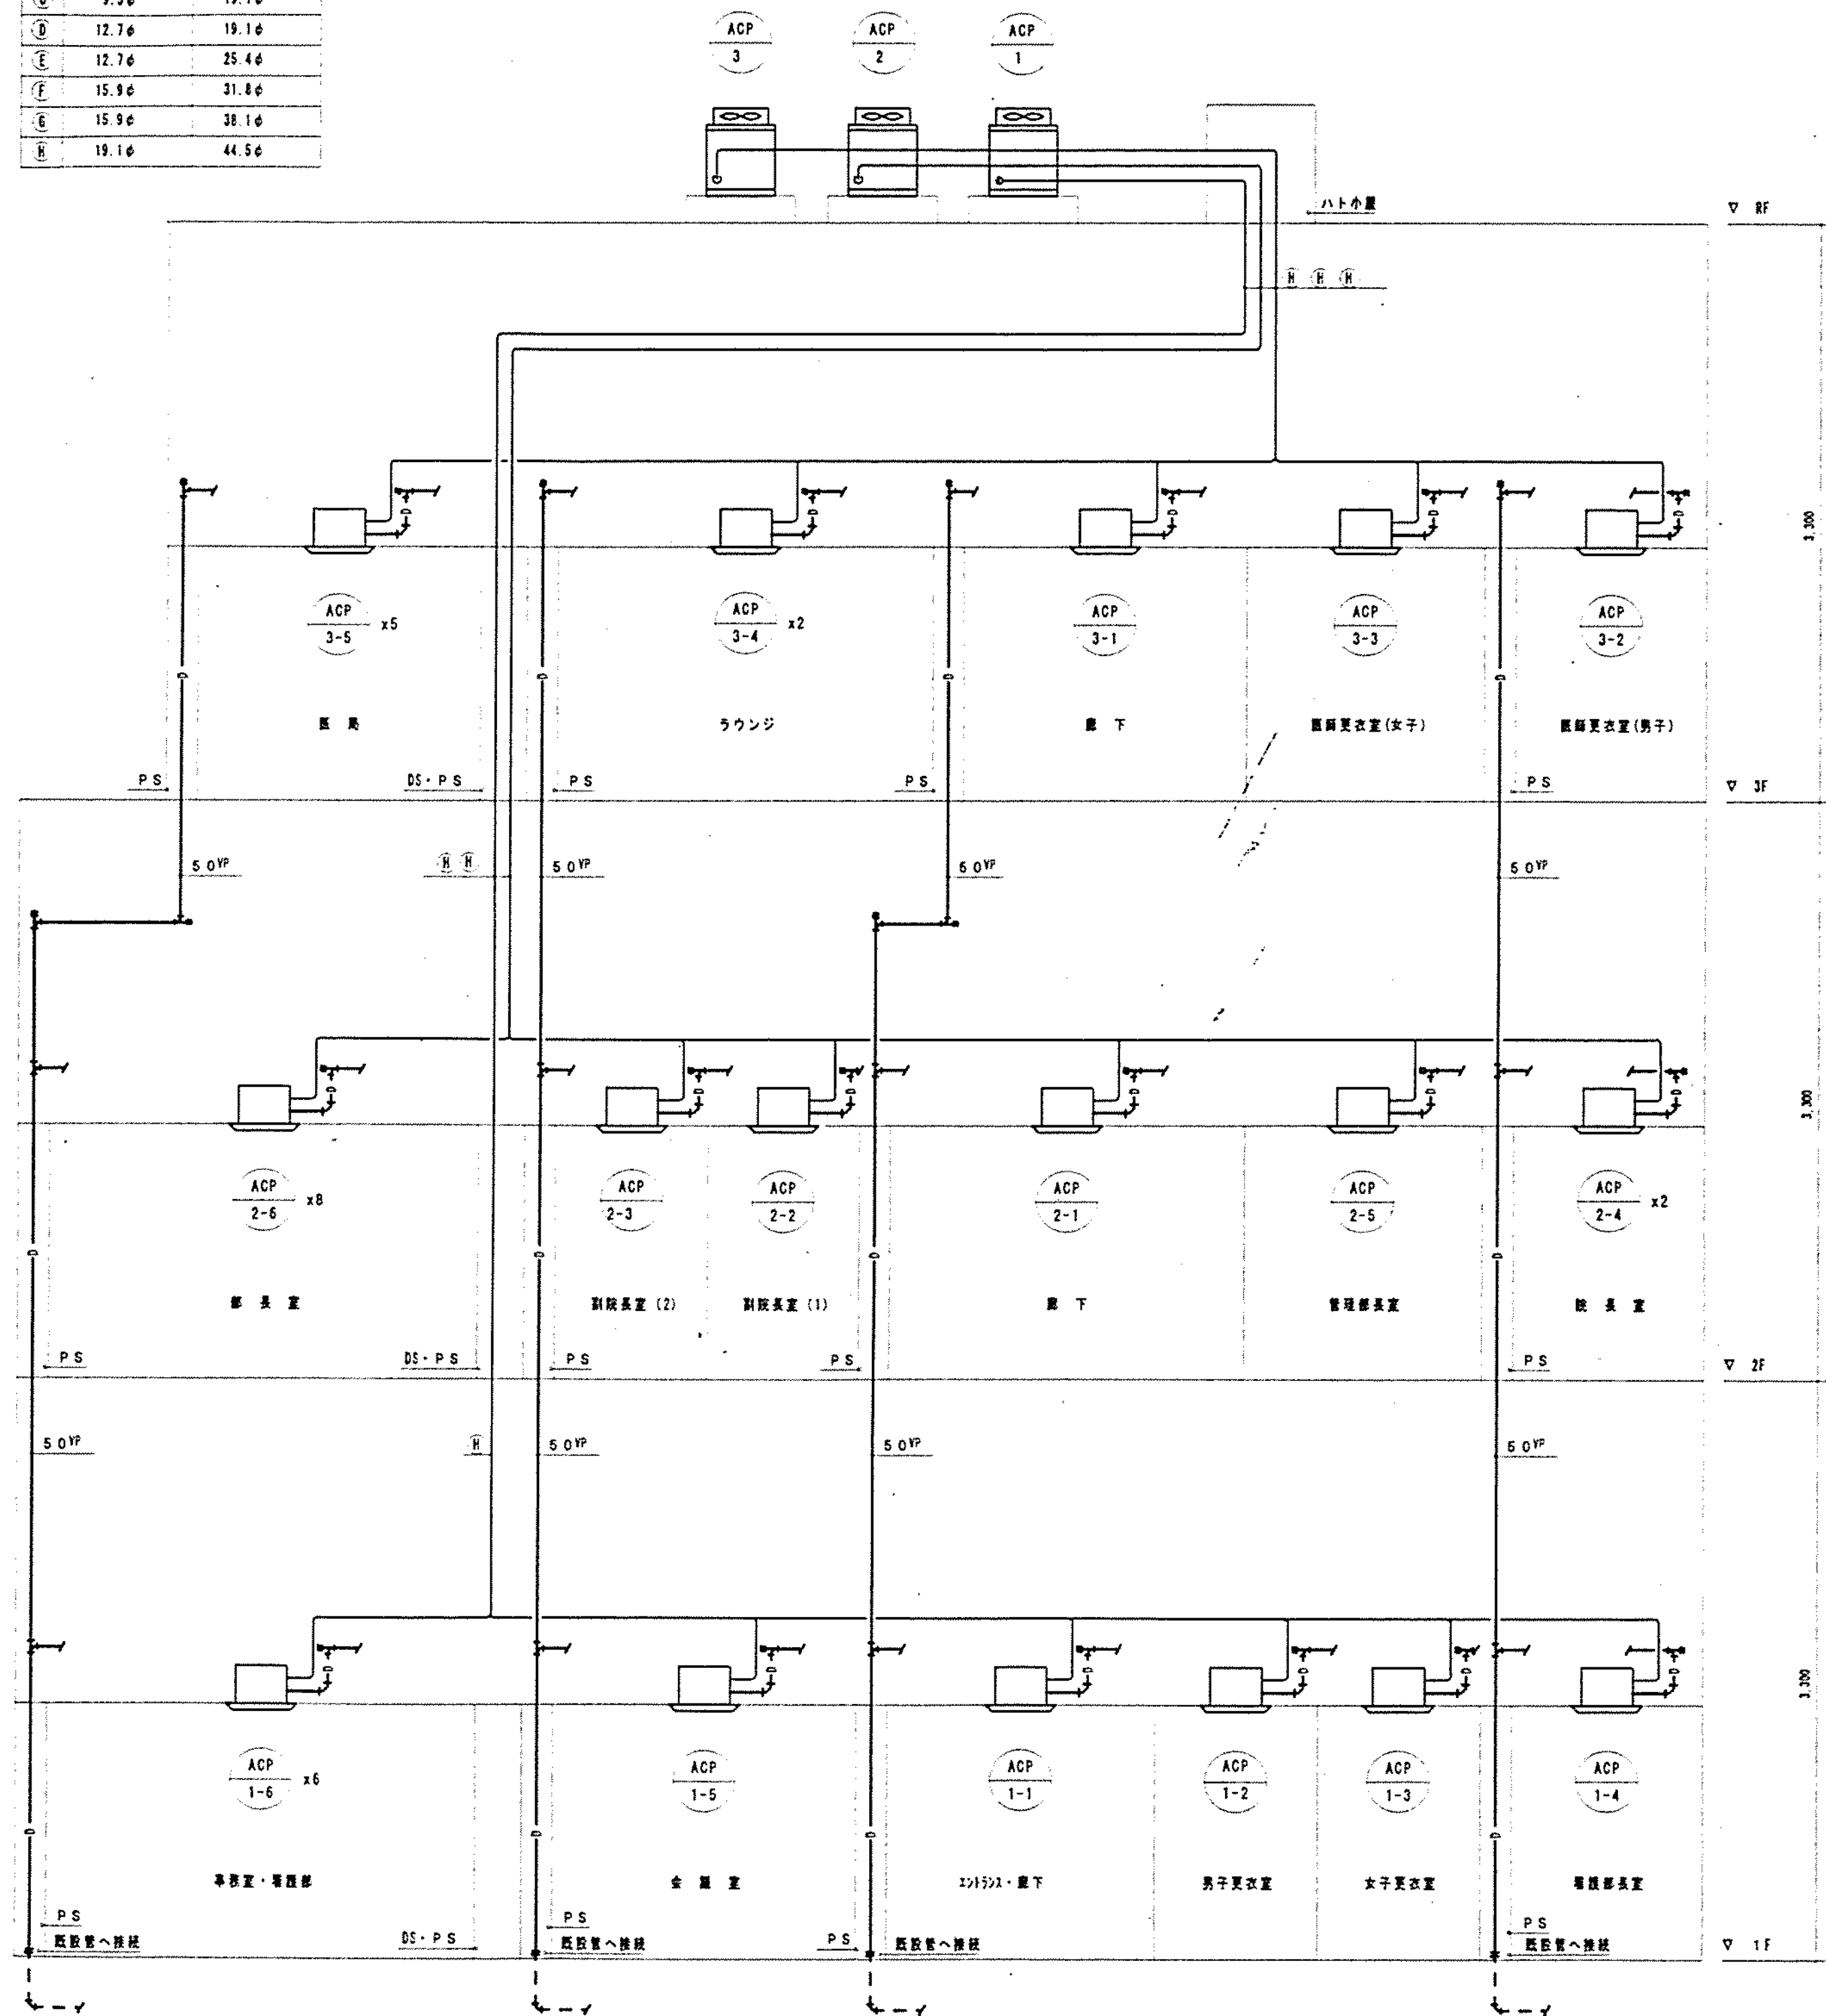

設備口

設備口No.	区分	面積 (㎡)	重量 (kg)	形式	寸法	ボックス	備考
1	1階地下 (201522含む)	59	3,540	パネル	350x350	500x500x400H	最大区画 (Amax), 8.9m/s
2	2階地下	39	2,340	パネル	300x300	450x450x400H	8.0m/s
3	3階地下	33	1,980	パネル	300x300	450x450x350H	6.8m/s

※ 2・3 は同時開放とする

排煙機の算定

排煙機の算定の算定

1 排煙設備を受け持つ場合

$$Q = 60 \times R \times A$$

ここに Q : 排煙機の排煙量 (m³/h) (概し 7,200m³/h 以上)

A : 排煙区画の床面積 (㎡)

R : 余裕係数 = 1.1 ~ 1.3 (= 1.1 とする)


よって R = 60 × 59 × 1.1 = 3,894m³/h < 7,200m³/h

Q = 60 × 72 × 1.1 = 4,752m³/h < 7,200m³/h となる

排煙機仕様

型式 : 屋外設置型片吸込型 (201522) (201522)・電動機両運転型



能力 : 8.9m³/h × 7,200m³/h × 556Pa 3.6-200V 3.7kW

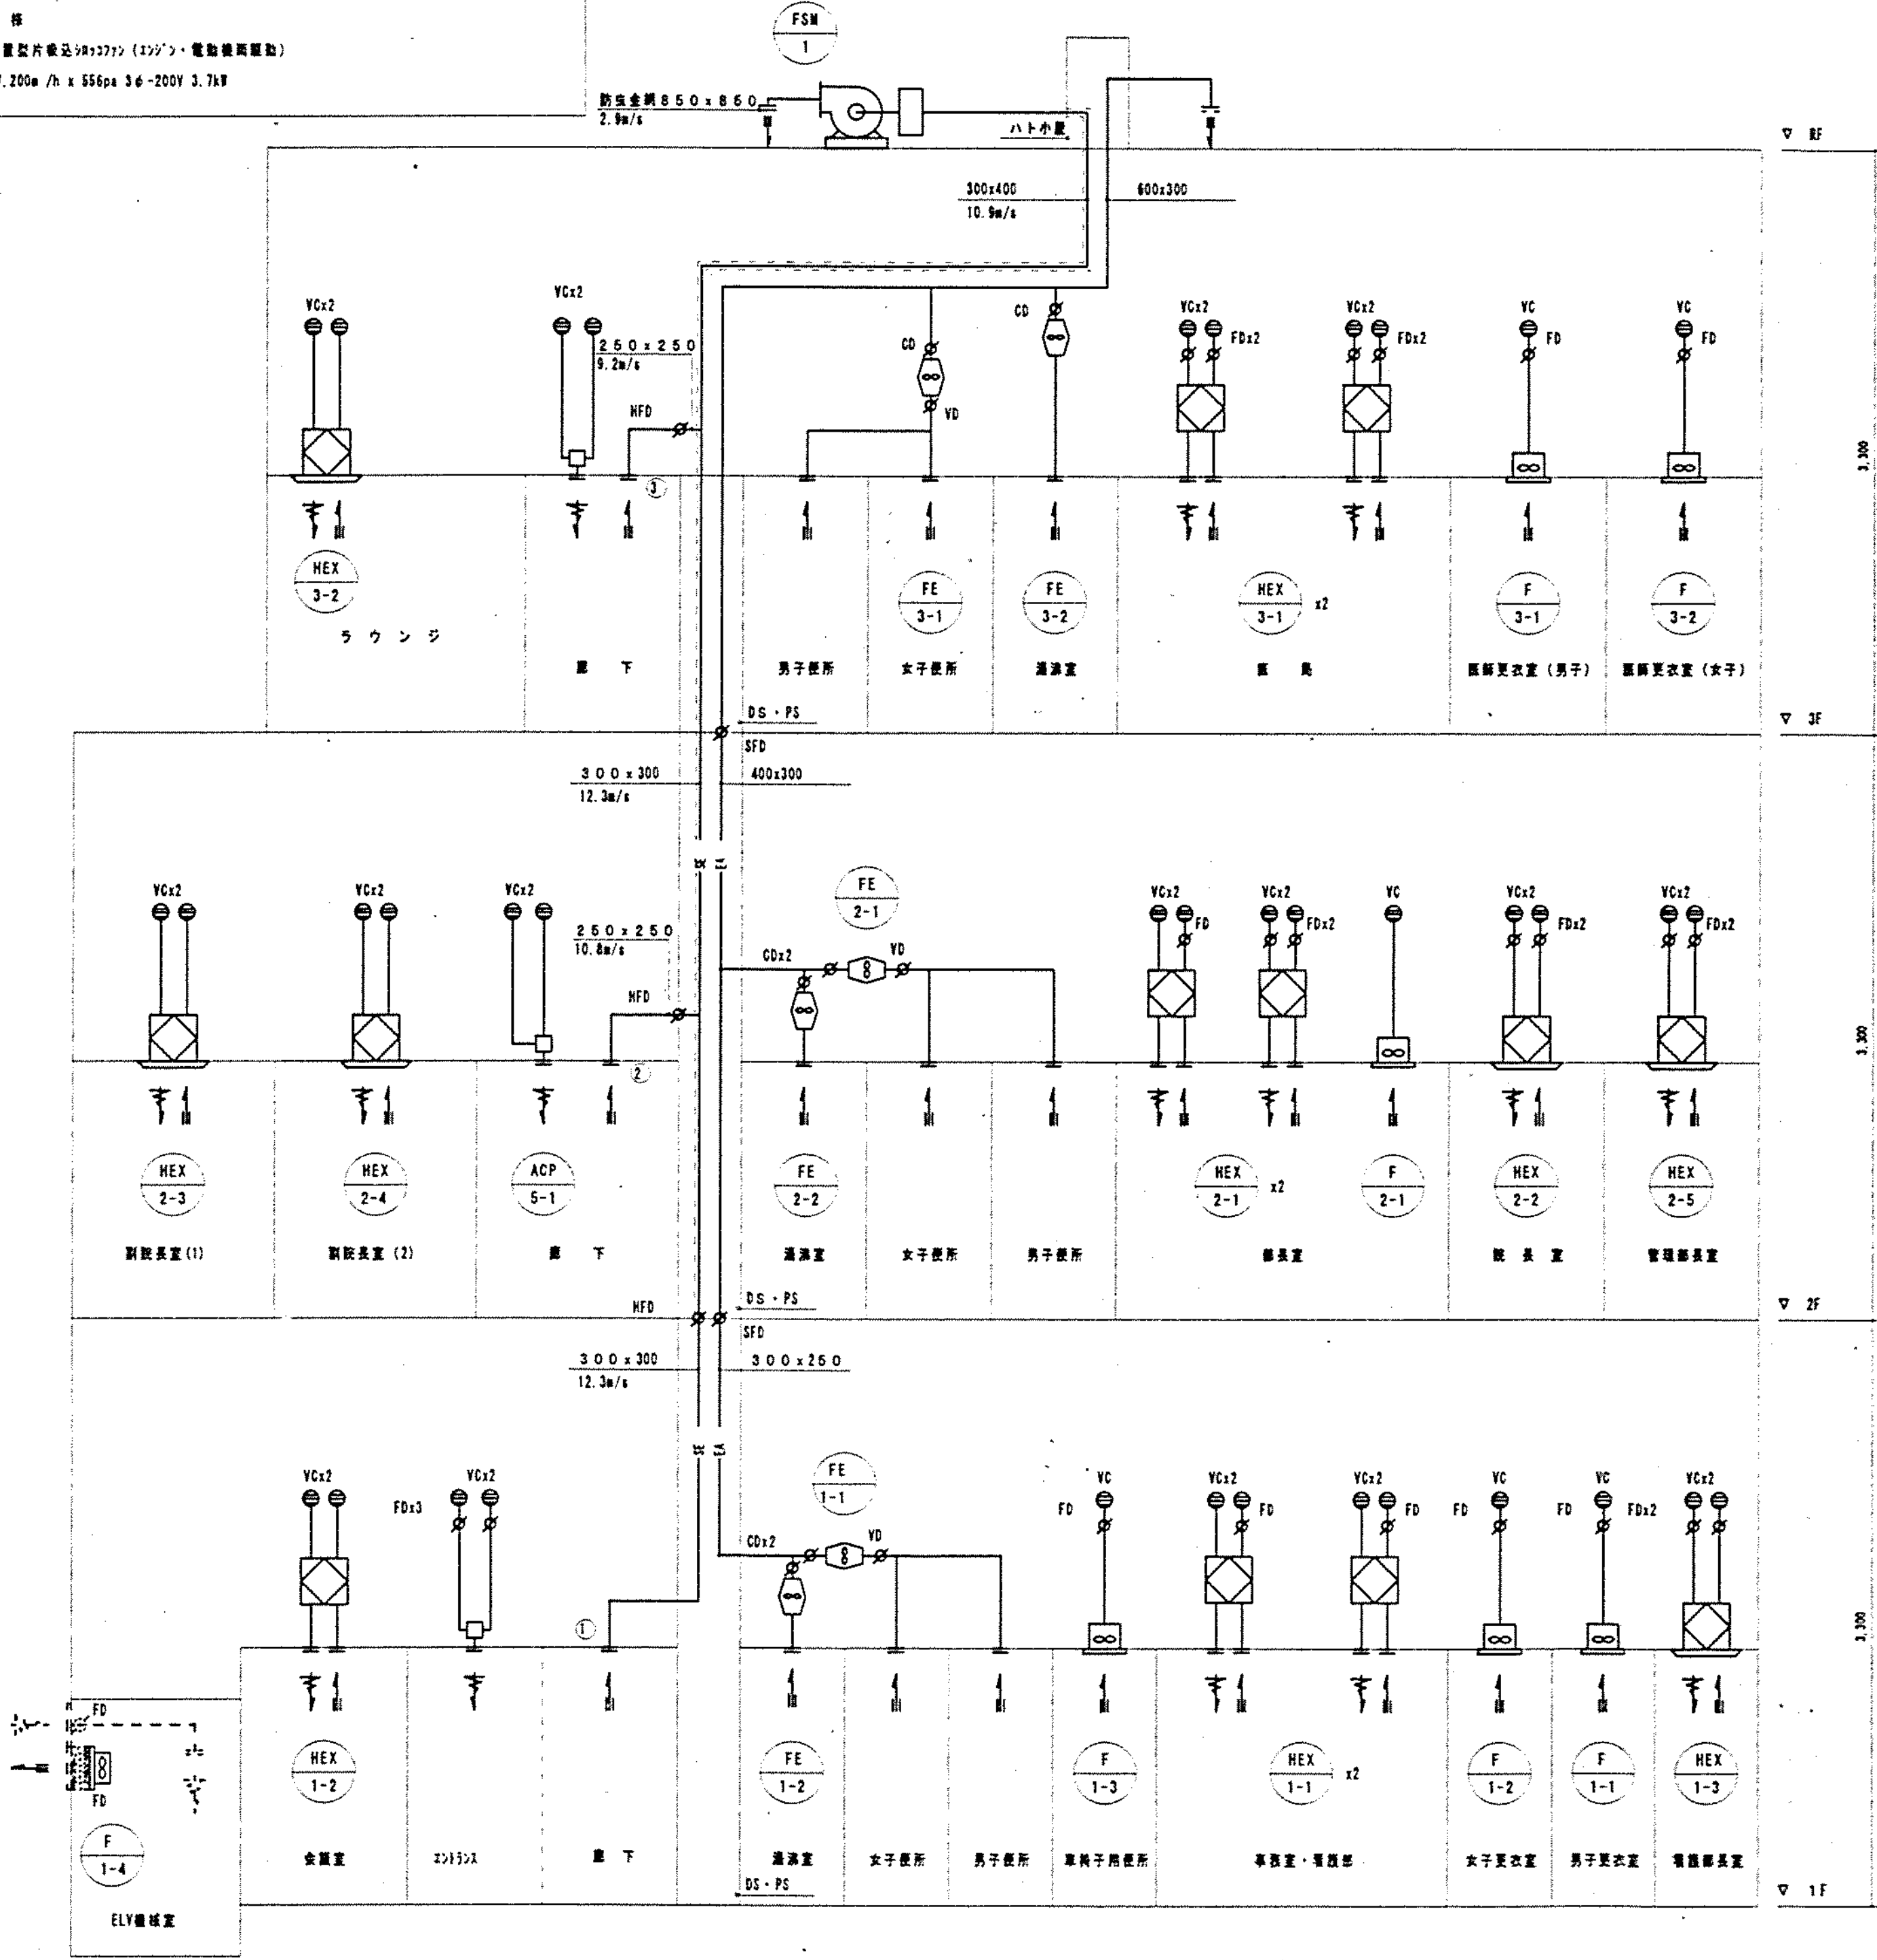

※ SE のダクトは断熱 1.6t とし  
耐火保護 (ロックウール 25t) を施す。

図面番号	M7-09	株式会社 協和コンサルタンツ 一級建築士事務所	一級建築士 登録第122018号 嶋谷 廣宣	横浜市医療局病院経営本部	工事名	旧横浜市立市民病院 解体工事
年月日	令和 年 月 日	図面名称	管理棟	図面番号	空調設備 系統図 (ダクト・配管)	図面番号

工事 種別	用途 番号	建物 階数	設備 区分番号	施設 番号	配管 区分番号	配管 図面番号	特記 記号
H	3	1	5	0	0	3	1
				5	0	1	3

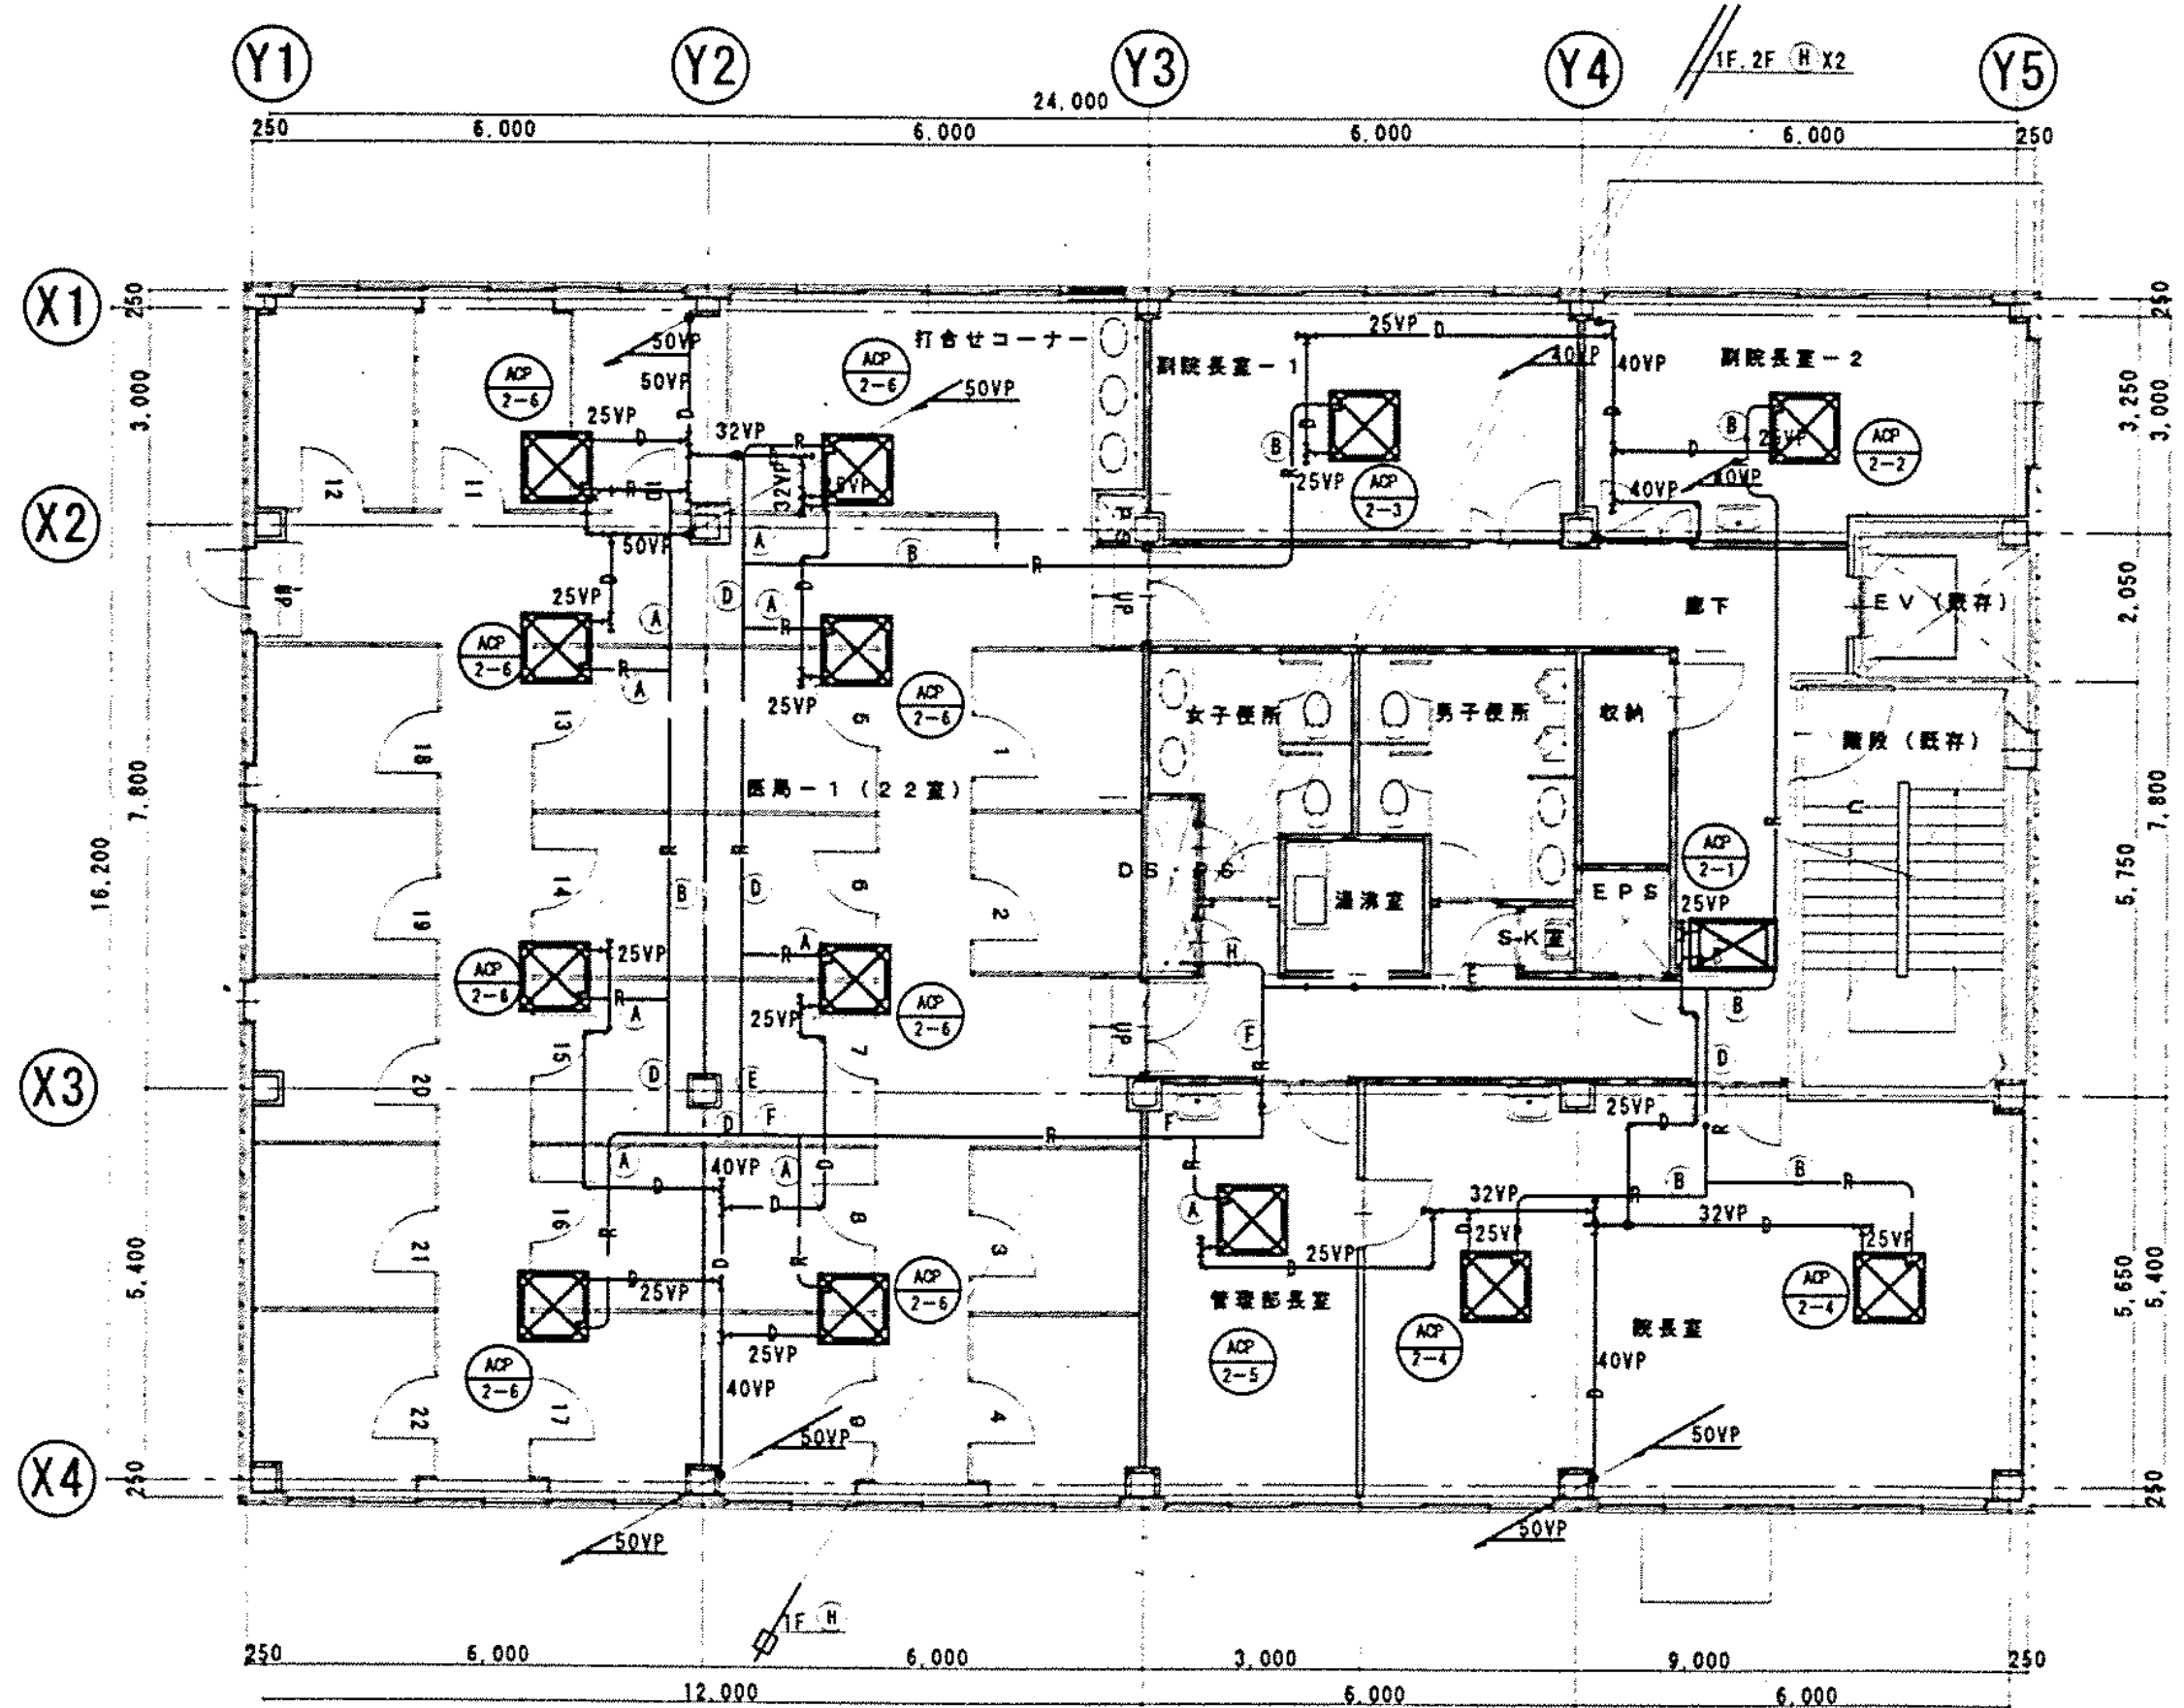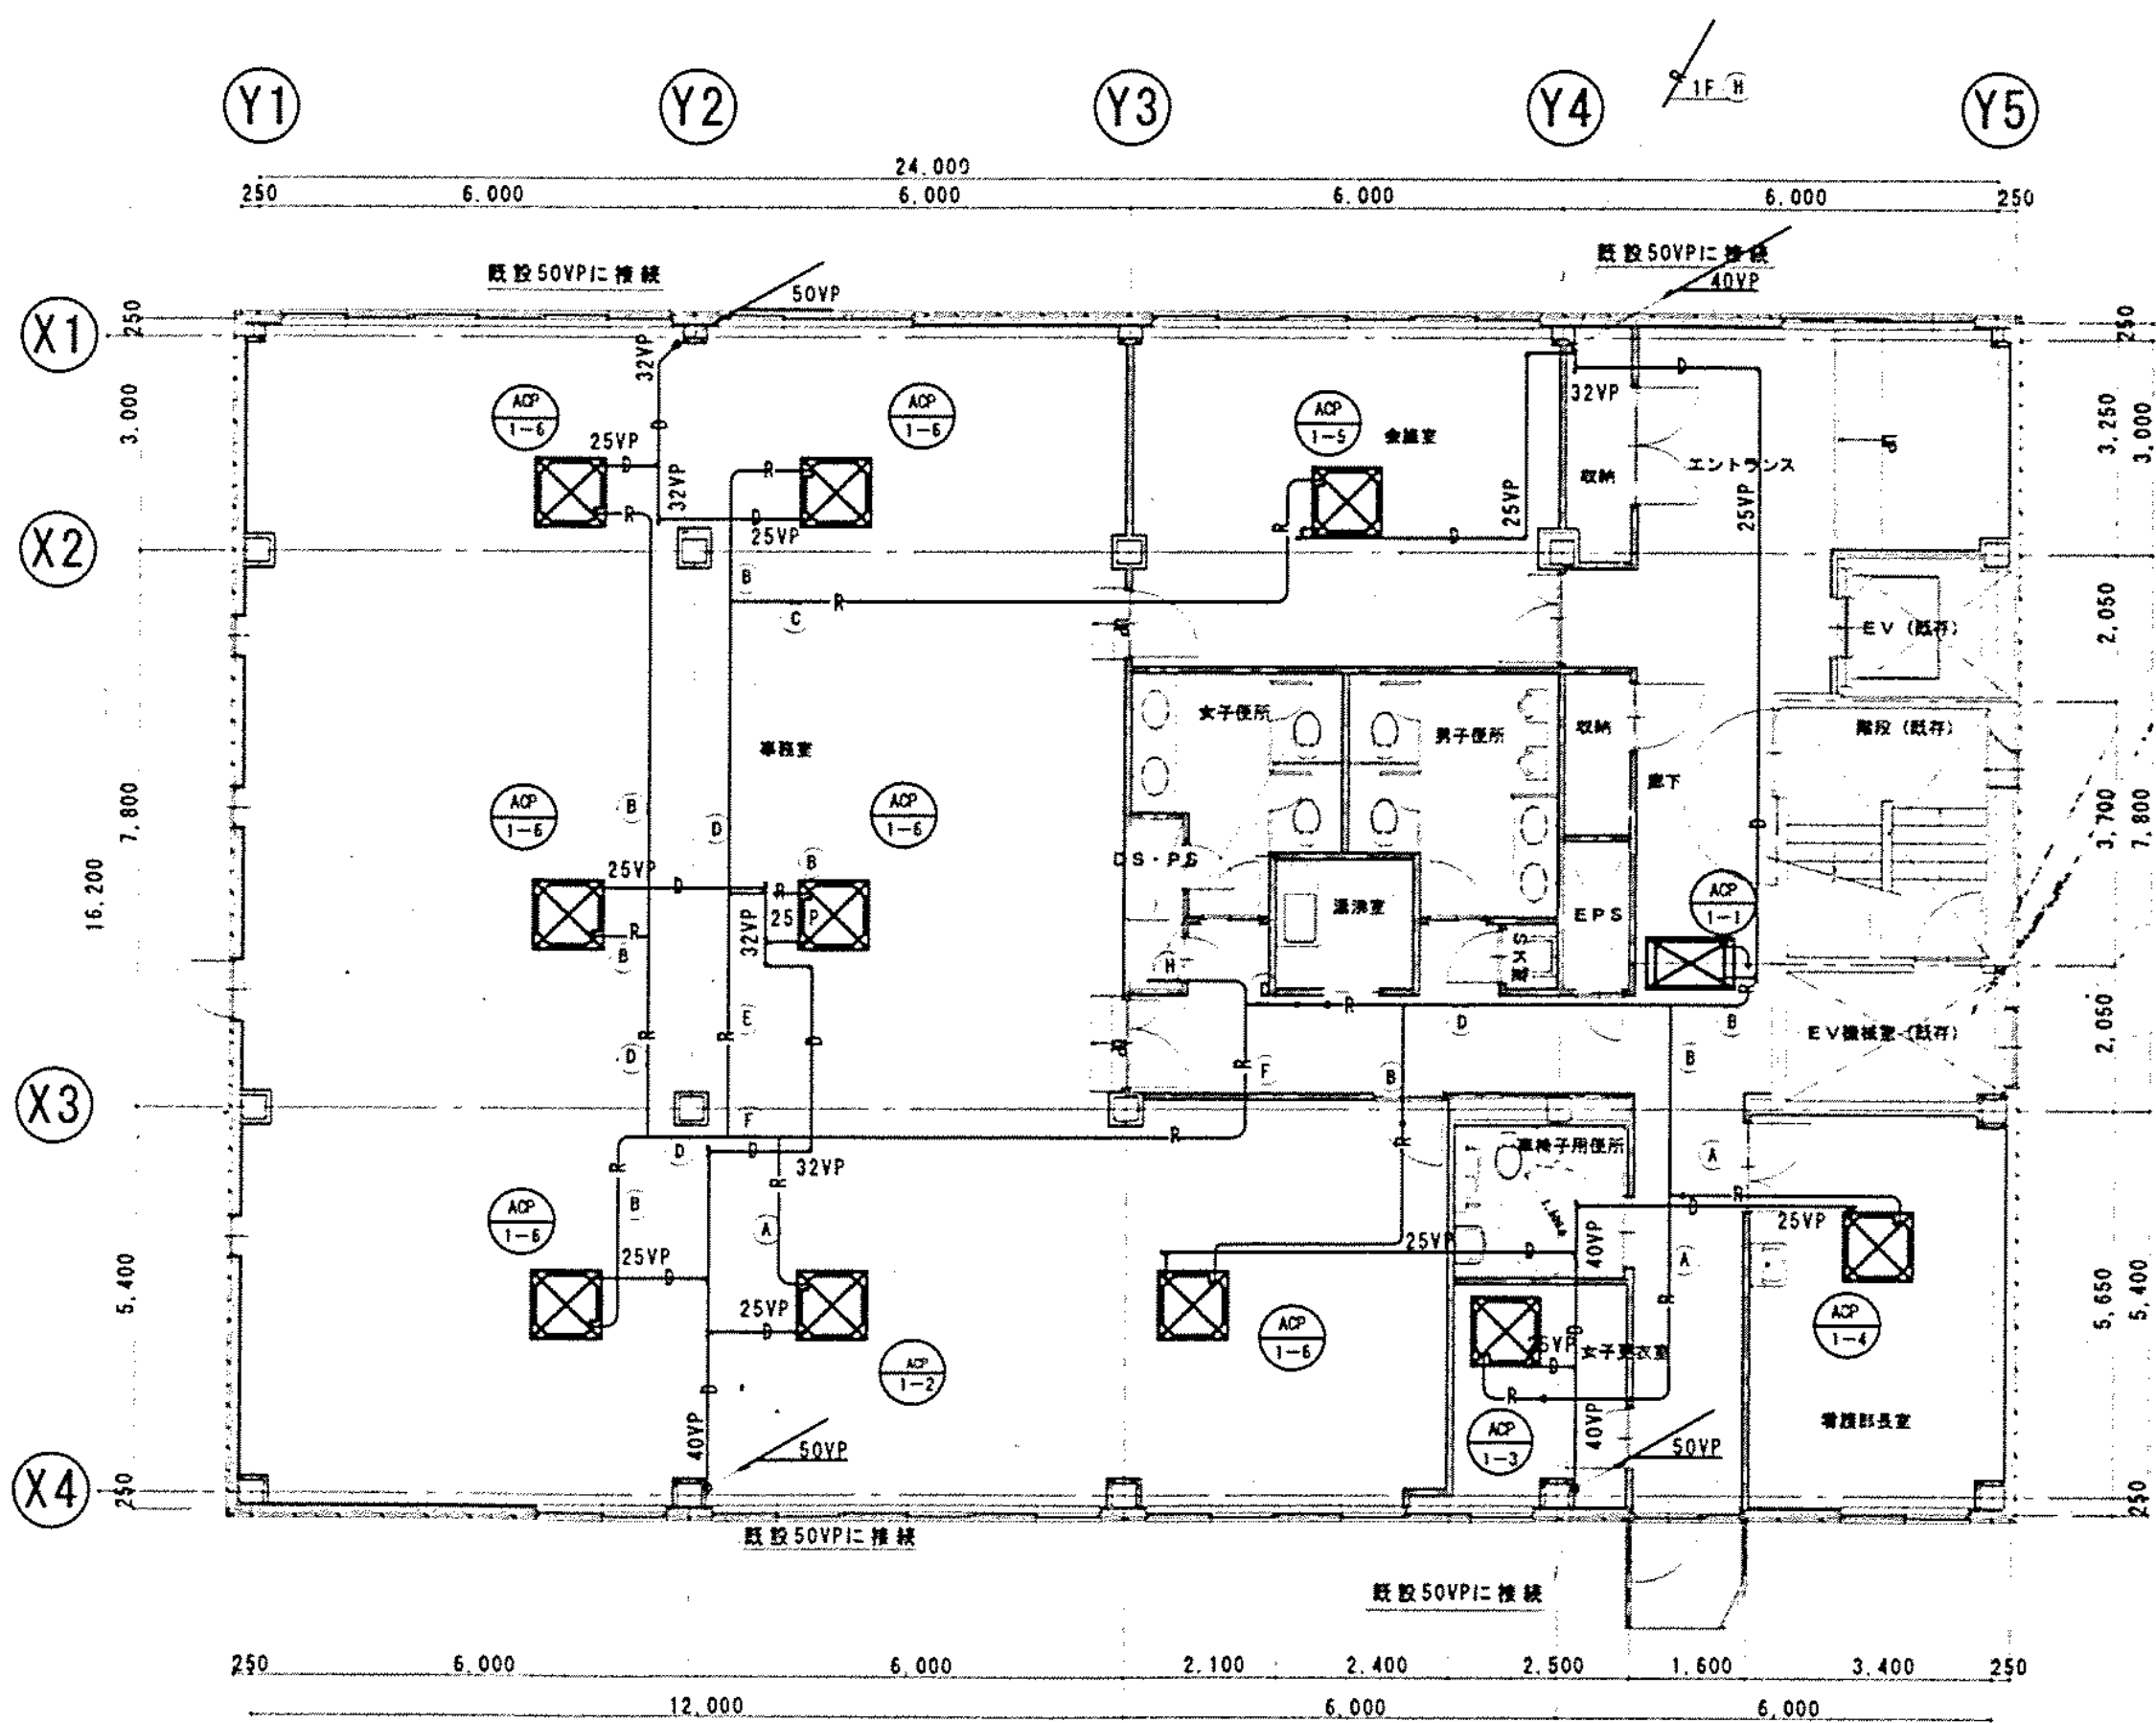

冷暖房サイズ表

番号	床 面	ガス量
A	6.46	12.76
B	9.56	15.96
C	9.56	19.16
D	12.76	19.16
E	12.76	25.46
F	15.96	31.86
G	15.96	38.16
H	19.16	44.56


1 階 平 面 図  
413  
5 1 1 0 0

2 階 平 面 図  
413  
5 1 1 0 0



※) —□— は冷暖房防火区画貫通配管材を示す。  
※) 新設配管の壁・床は、はつり制を適宜施す。

図 面 番 号  M7-10	株式会社 協和コンサルタンツ一級建築士事務所 一級建築士事務所東京都登録第13109号 KYOWA ENGINEERING CONSULTANTS CO., LTD. CONSULTING ENGINEERS & ARCHITECTS		一級建築士 登録第122018号 嶋谷 廣宣	横浜市医療局病院経営本部	工 事 名 旧横浜市立市民病院 解体工事
	年月日 令和 年 月 縮尺 1/100 (A1) 1/200 (A3)		設 計 者 株式会社 協和コンサルタンツ 一級建築士事務所	管理棟 空調設備 1・2階平面図 (配管)	図面名称
	施 設 番 号		完 成 率 度	図 面 種 類	図面枚数
				図面番号	M7-10






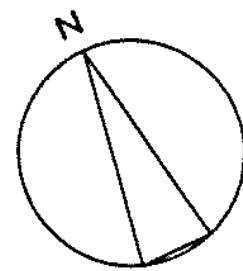

H	3	1	5	0	0	0	3	1	5	0	1	4

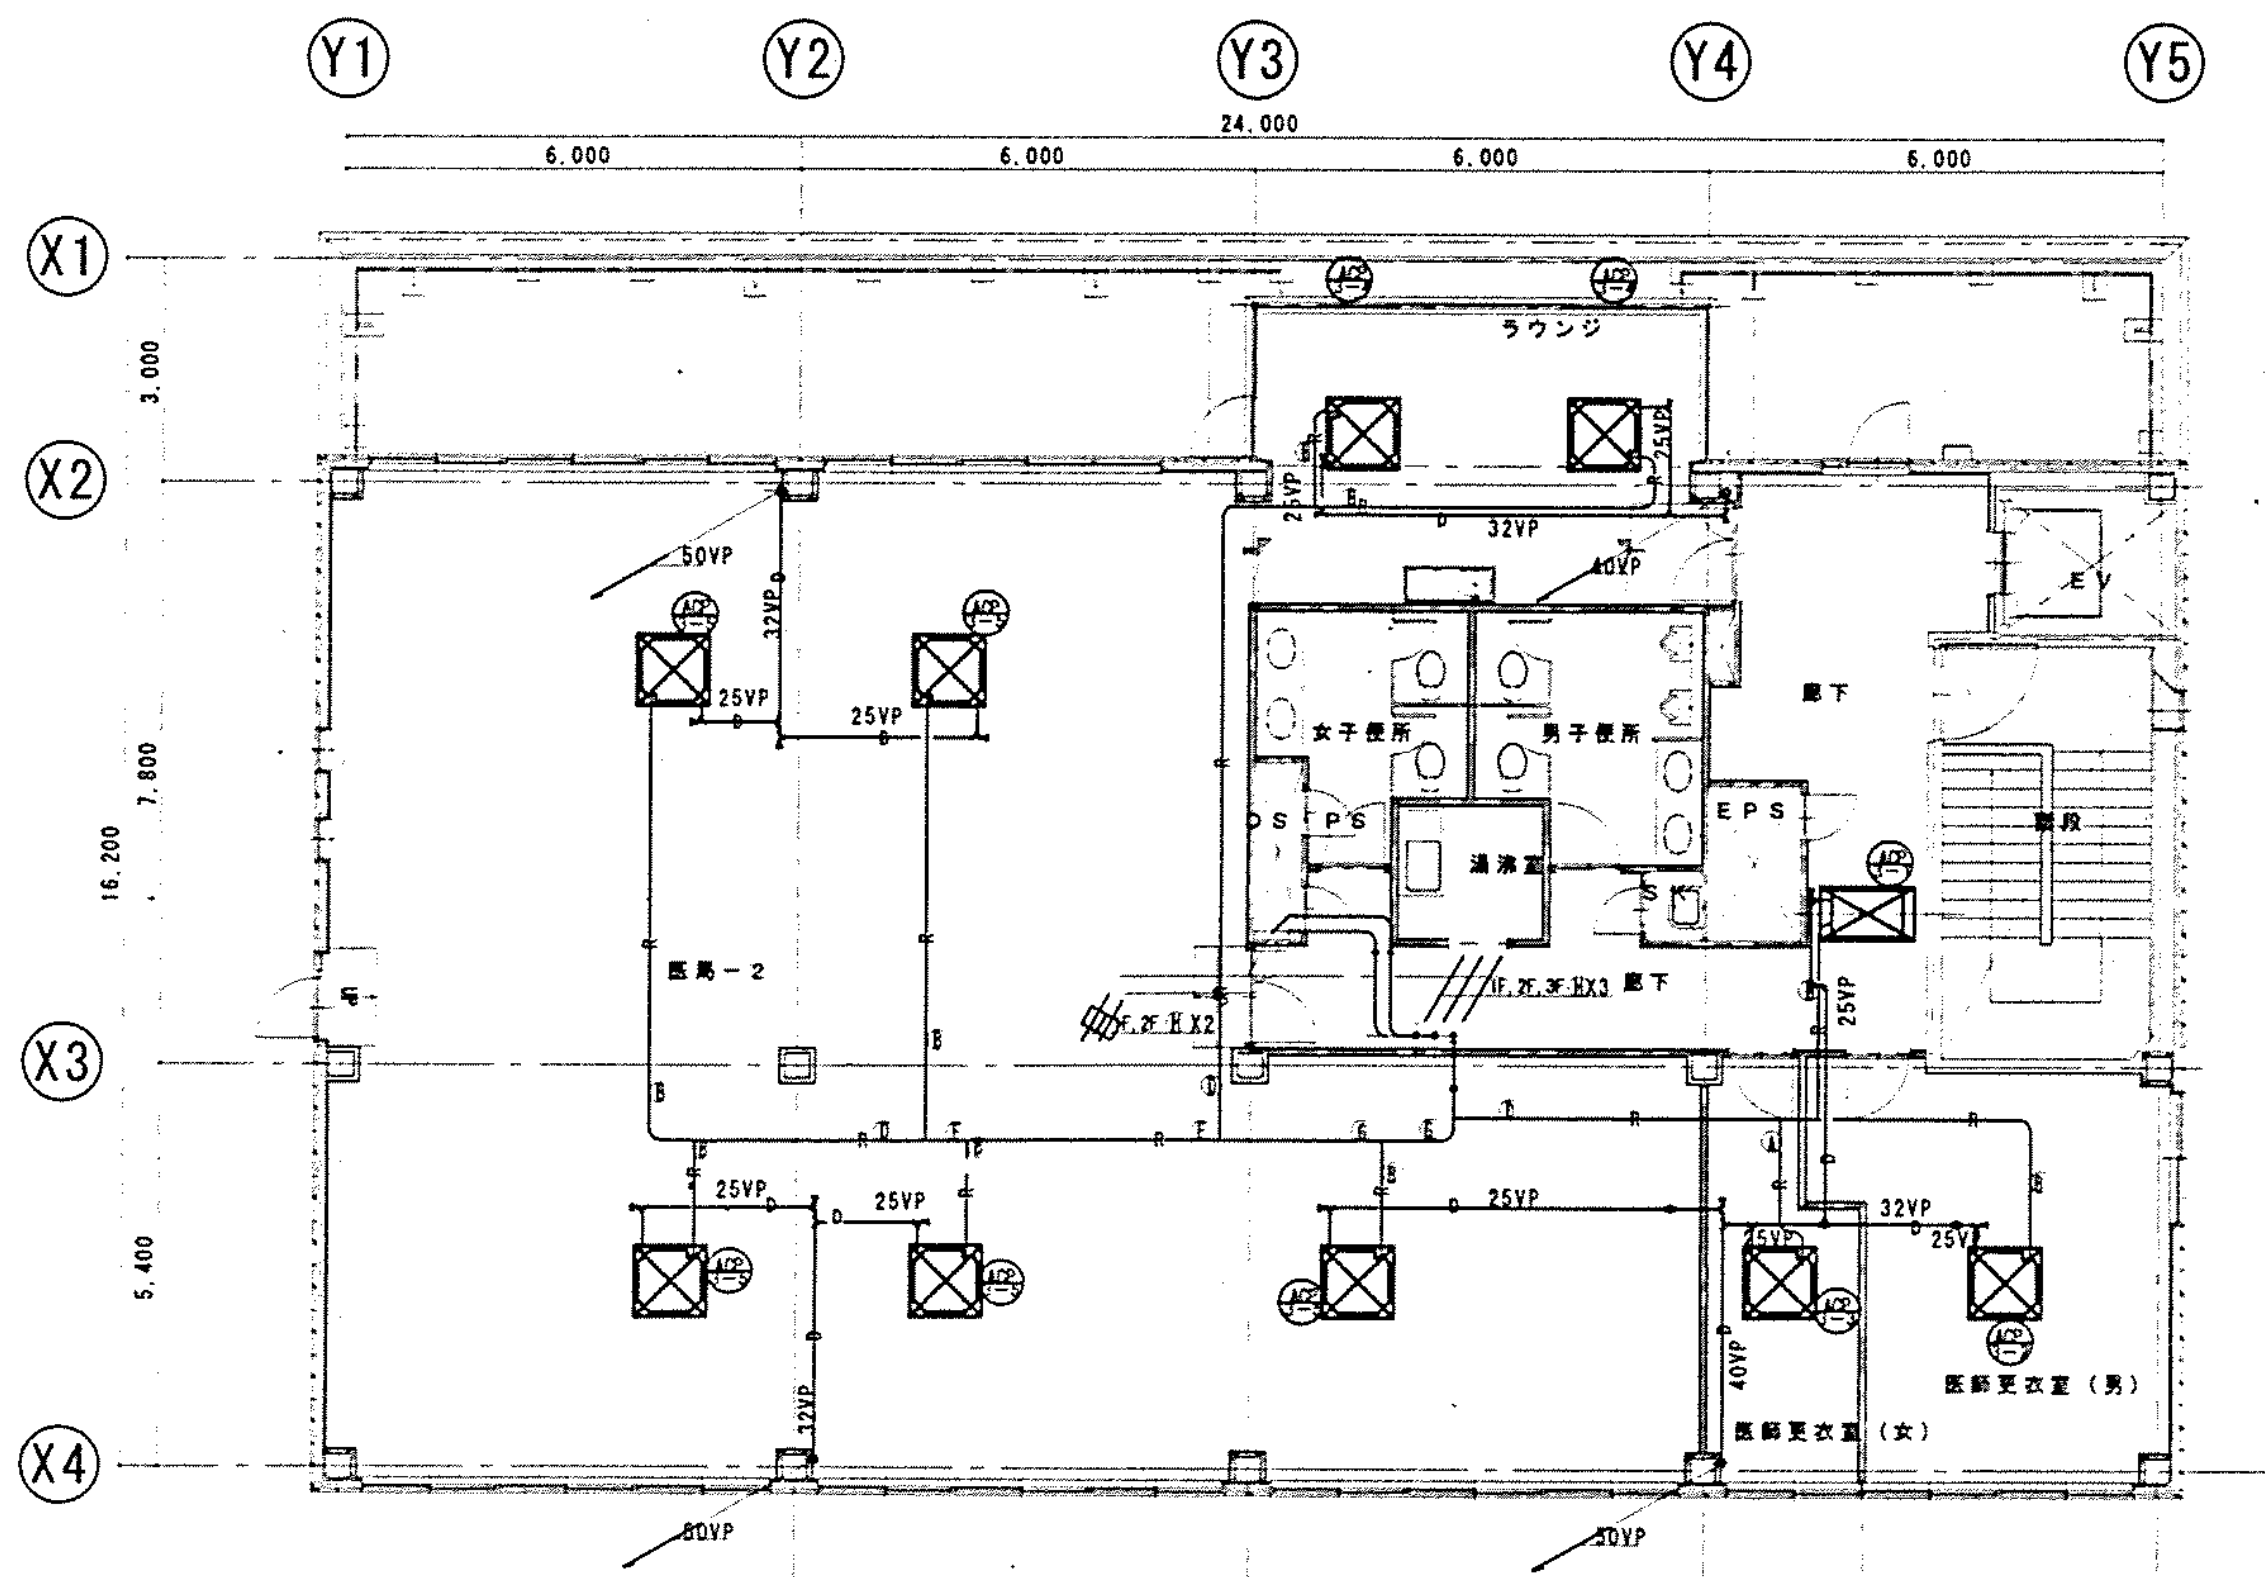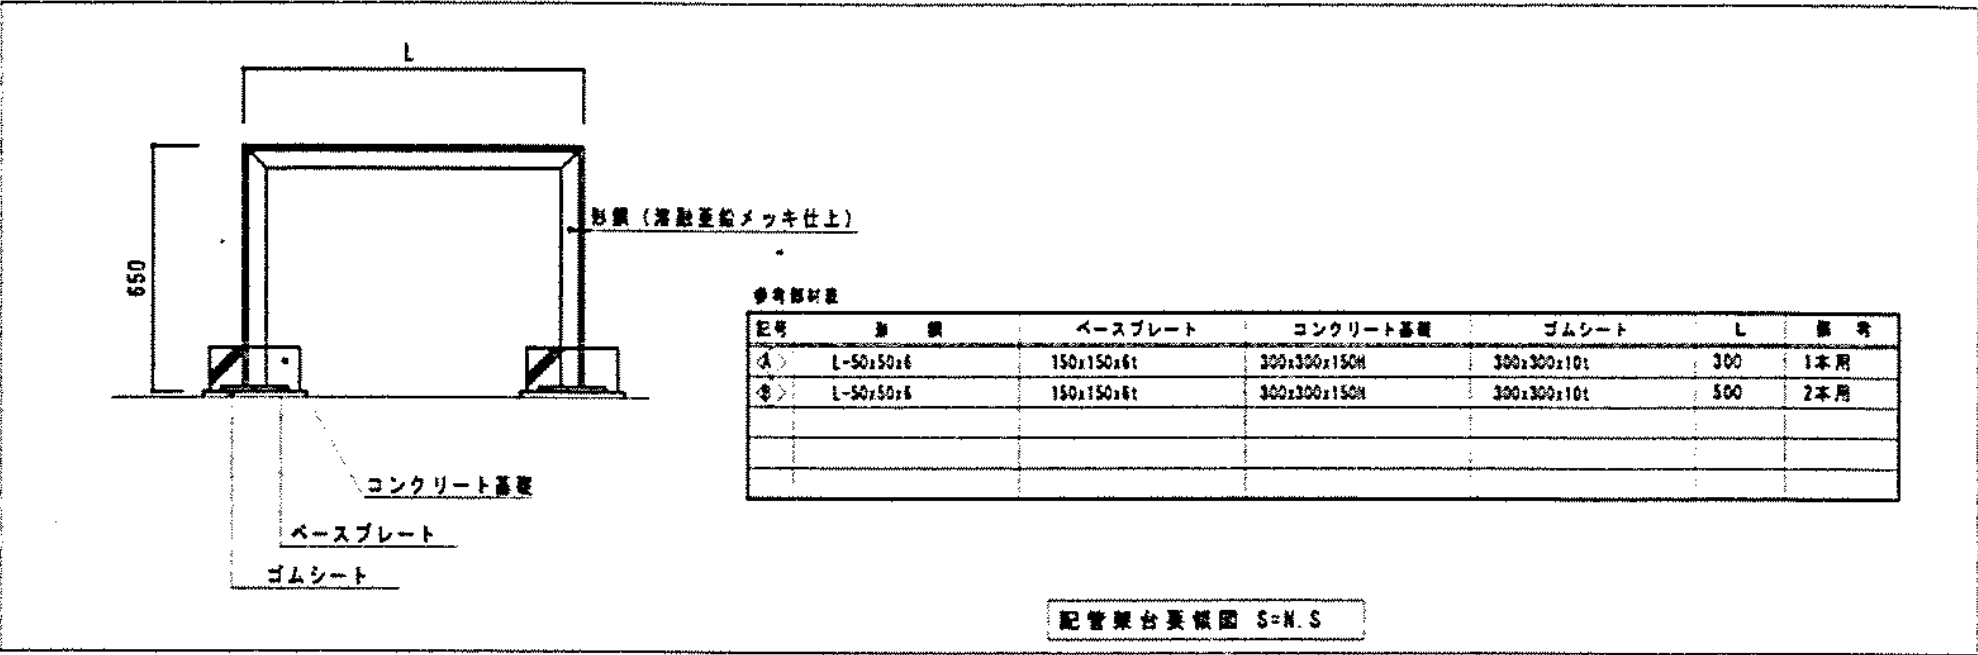


番号	長さ	ガス管
A	6.40	12.70
B	9.50	15.90
C	9.50	19.10
D	12.70	19.10
E	12.70	25.40
F	15.90	31.80
G	15.90	38.10
H	19.10	44.50

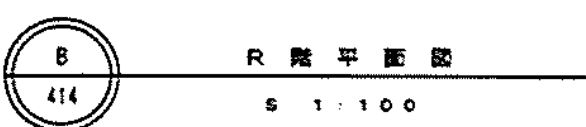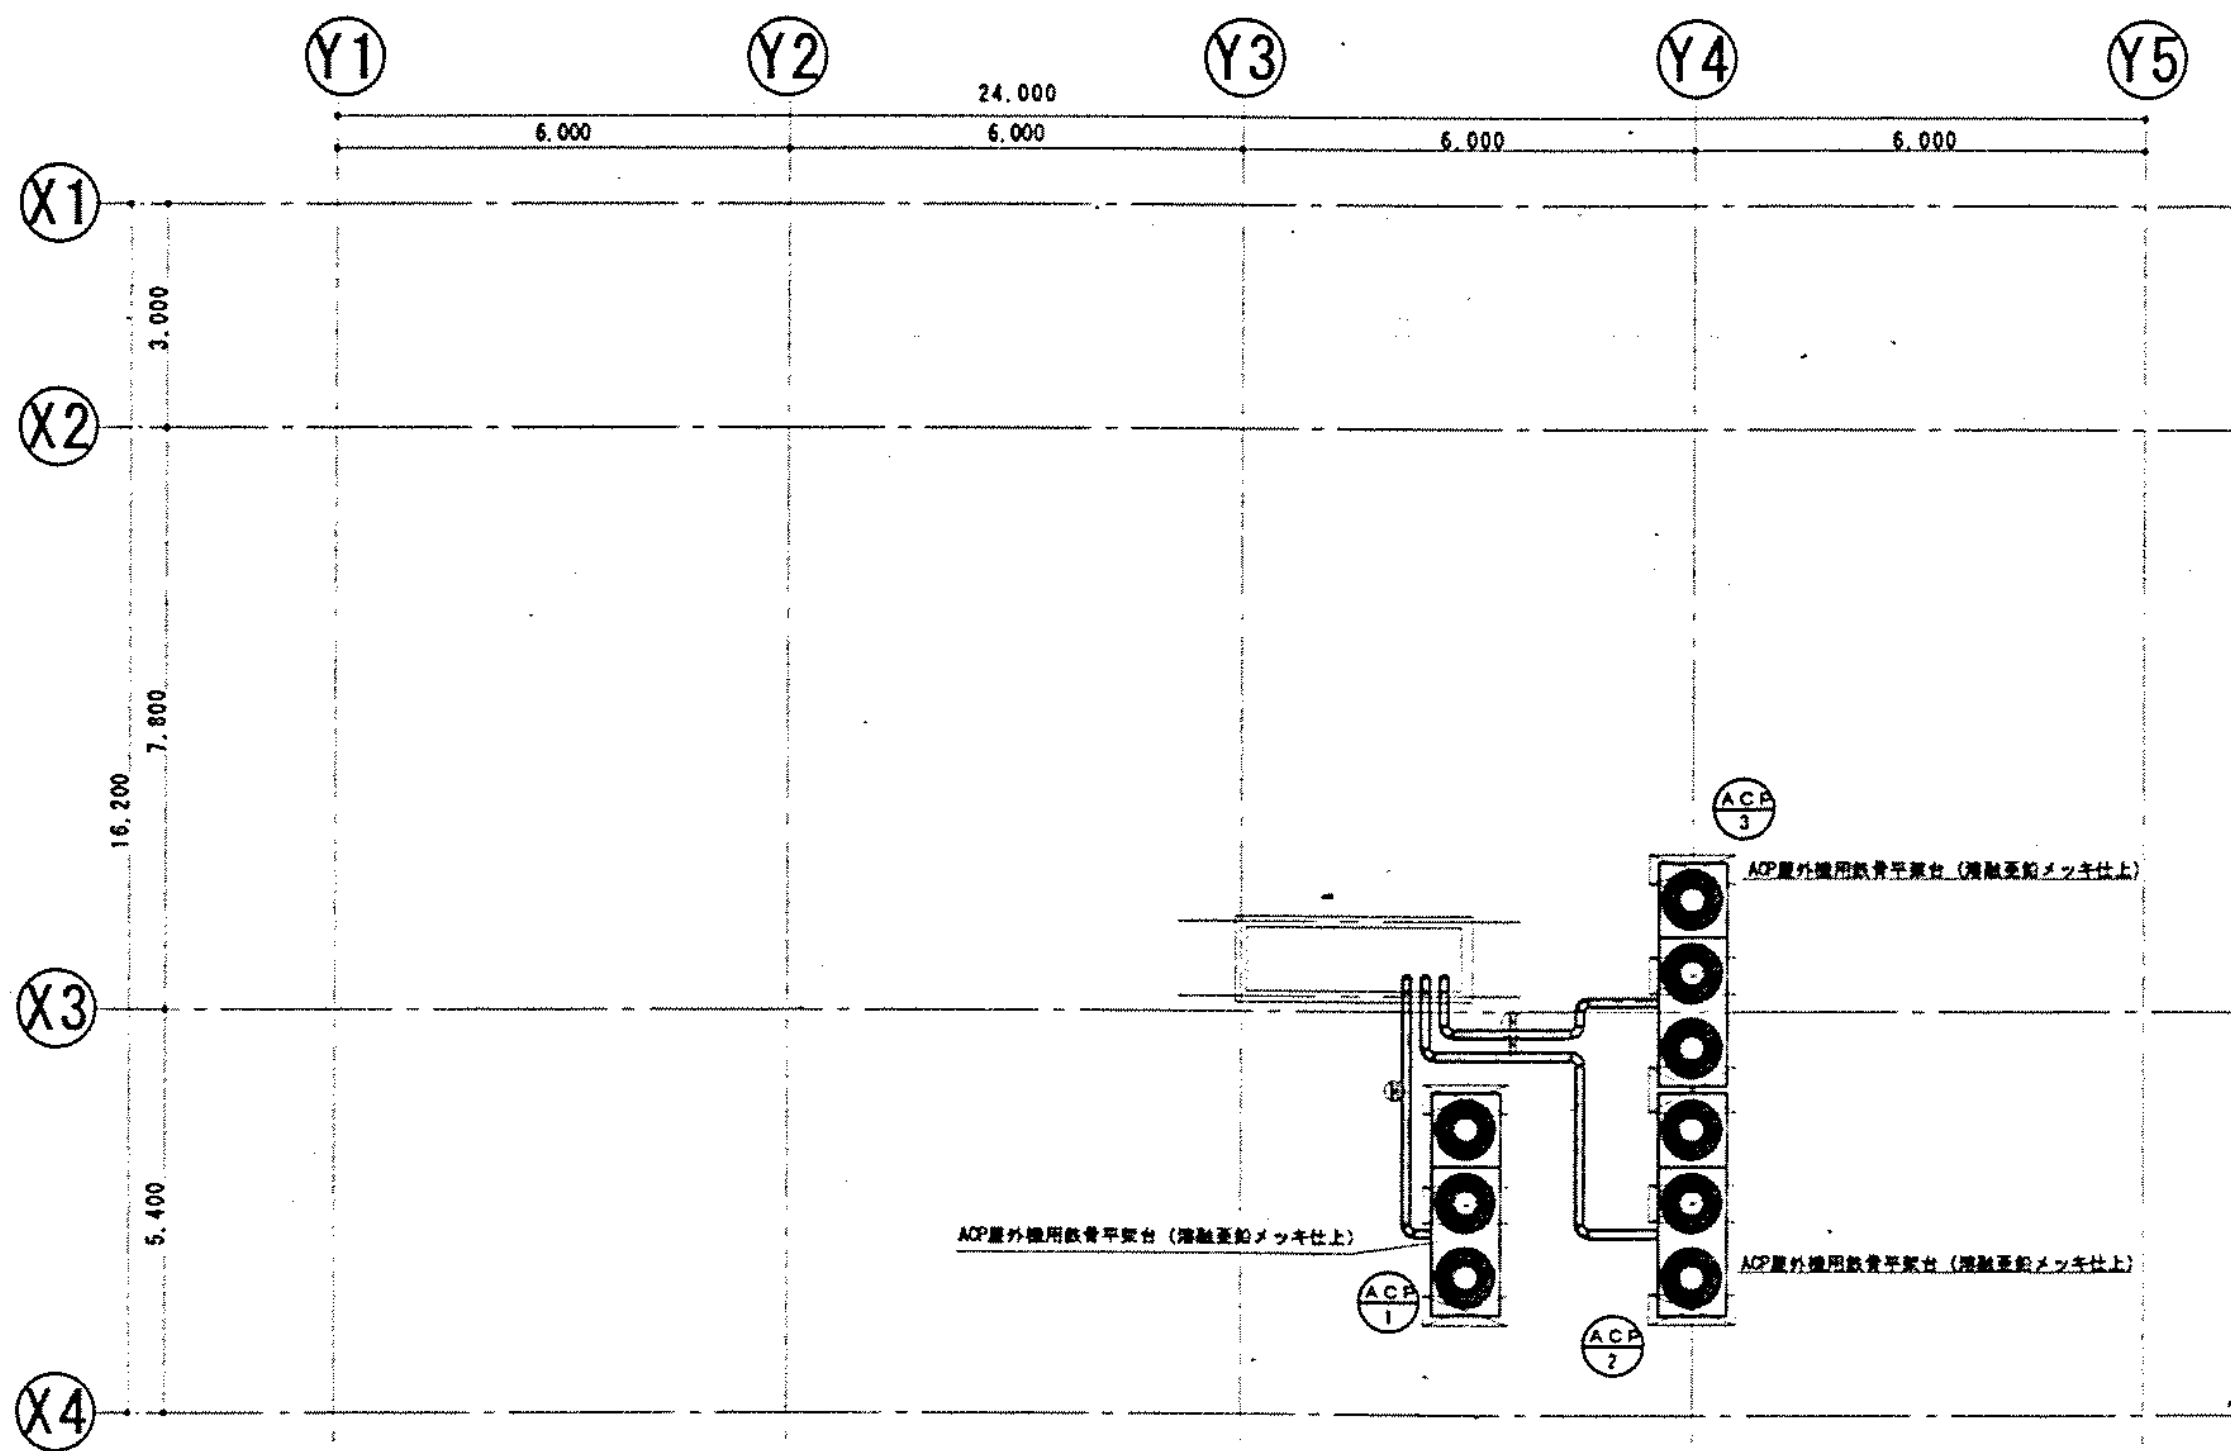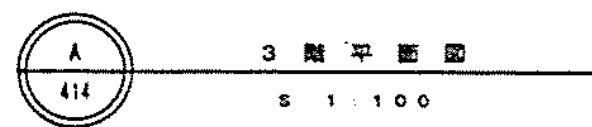


※) —□— は冷暖房防火区画遮断材を示す。  
※) 新設配管の壁・床は、はつり修繕を適宜施す。

図面番号 M7-11	株式会社 協和コンサルタンツ一級建築士事務所 一級建築士事務所東京都登録第13109号 KYOWA ENGINEERING CONSULTANTS CO., LTD. CONSULTING ENGINEERS & ARCHITECTS		一級建築士 登録第122018号 嶋谷 廣宣	横浜市医療局病院経営本部	工事名 旧横浜市立市民病院 解体工事
	年月日 令和 年 月 縮尺 1/100 (A1) 1/200 (A3)		設 計 者	図面名称 空調設備 3・4階平面図 (配管)	管理棟
	株式会社 協和コンサルタンツ 一級建築士事務所		施 設 番号	棟番号	図面種類
			完成年度	図面枚数	図面番号

H	3	1	5	0	0	0	3	1	5

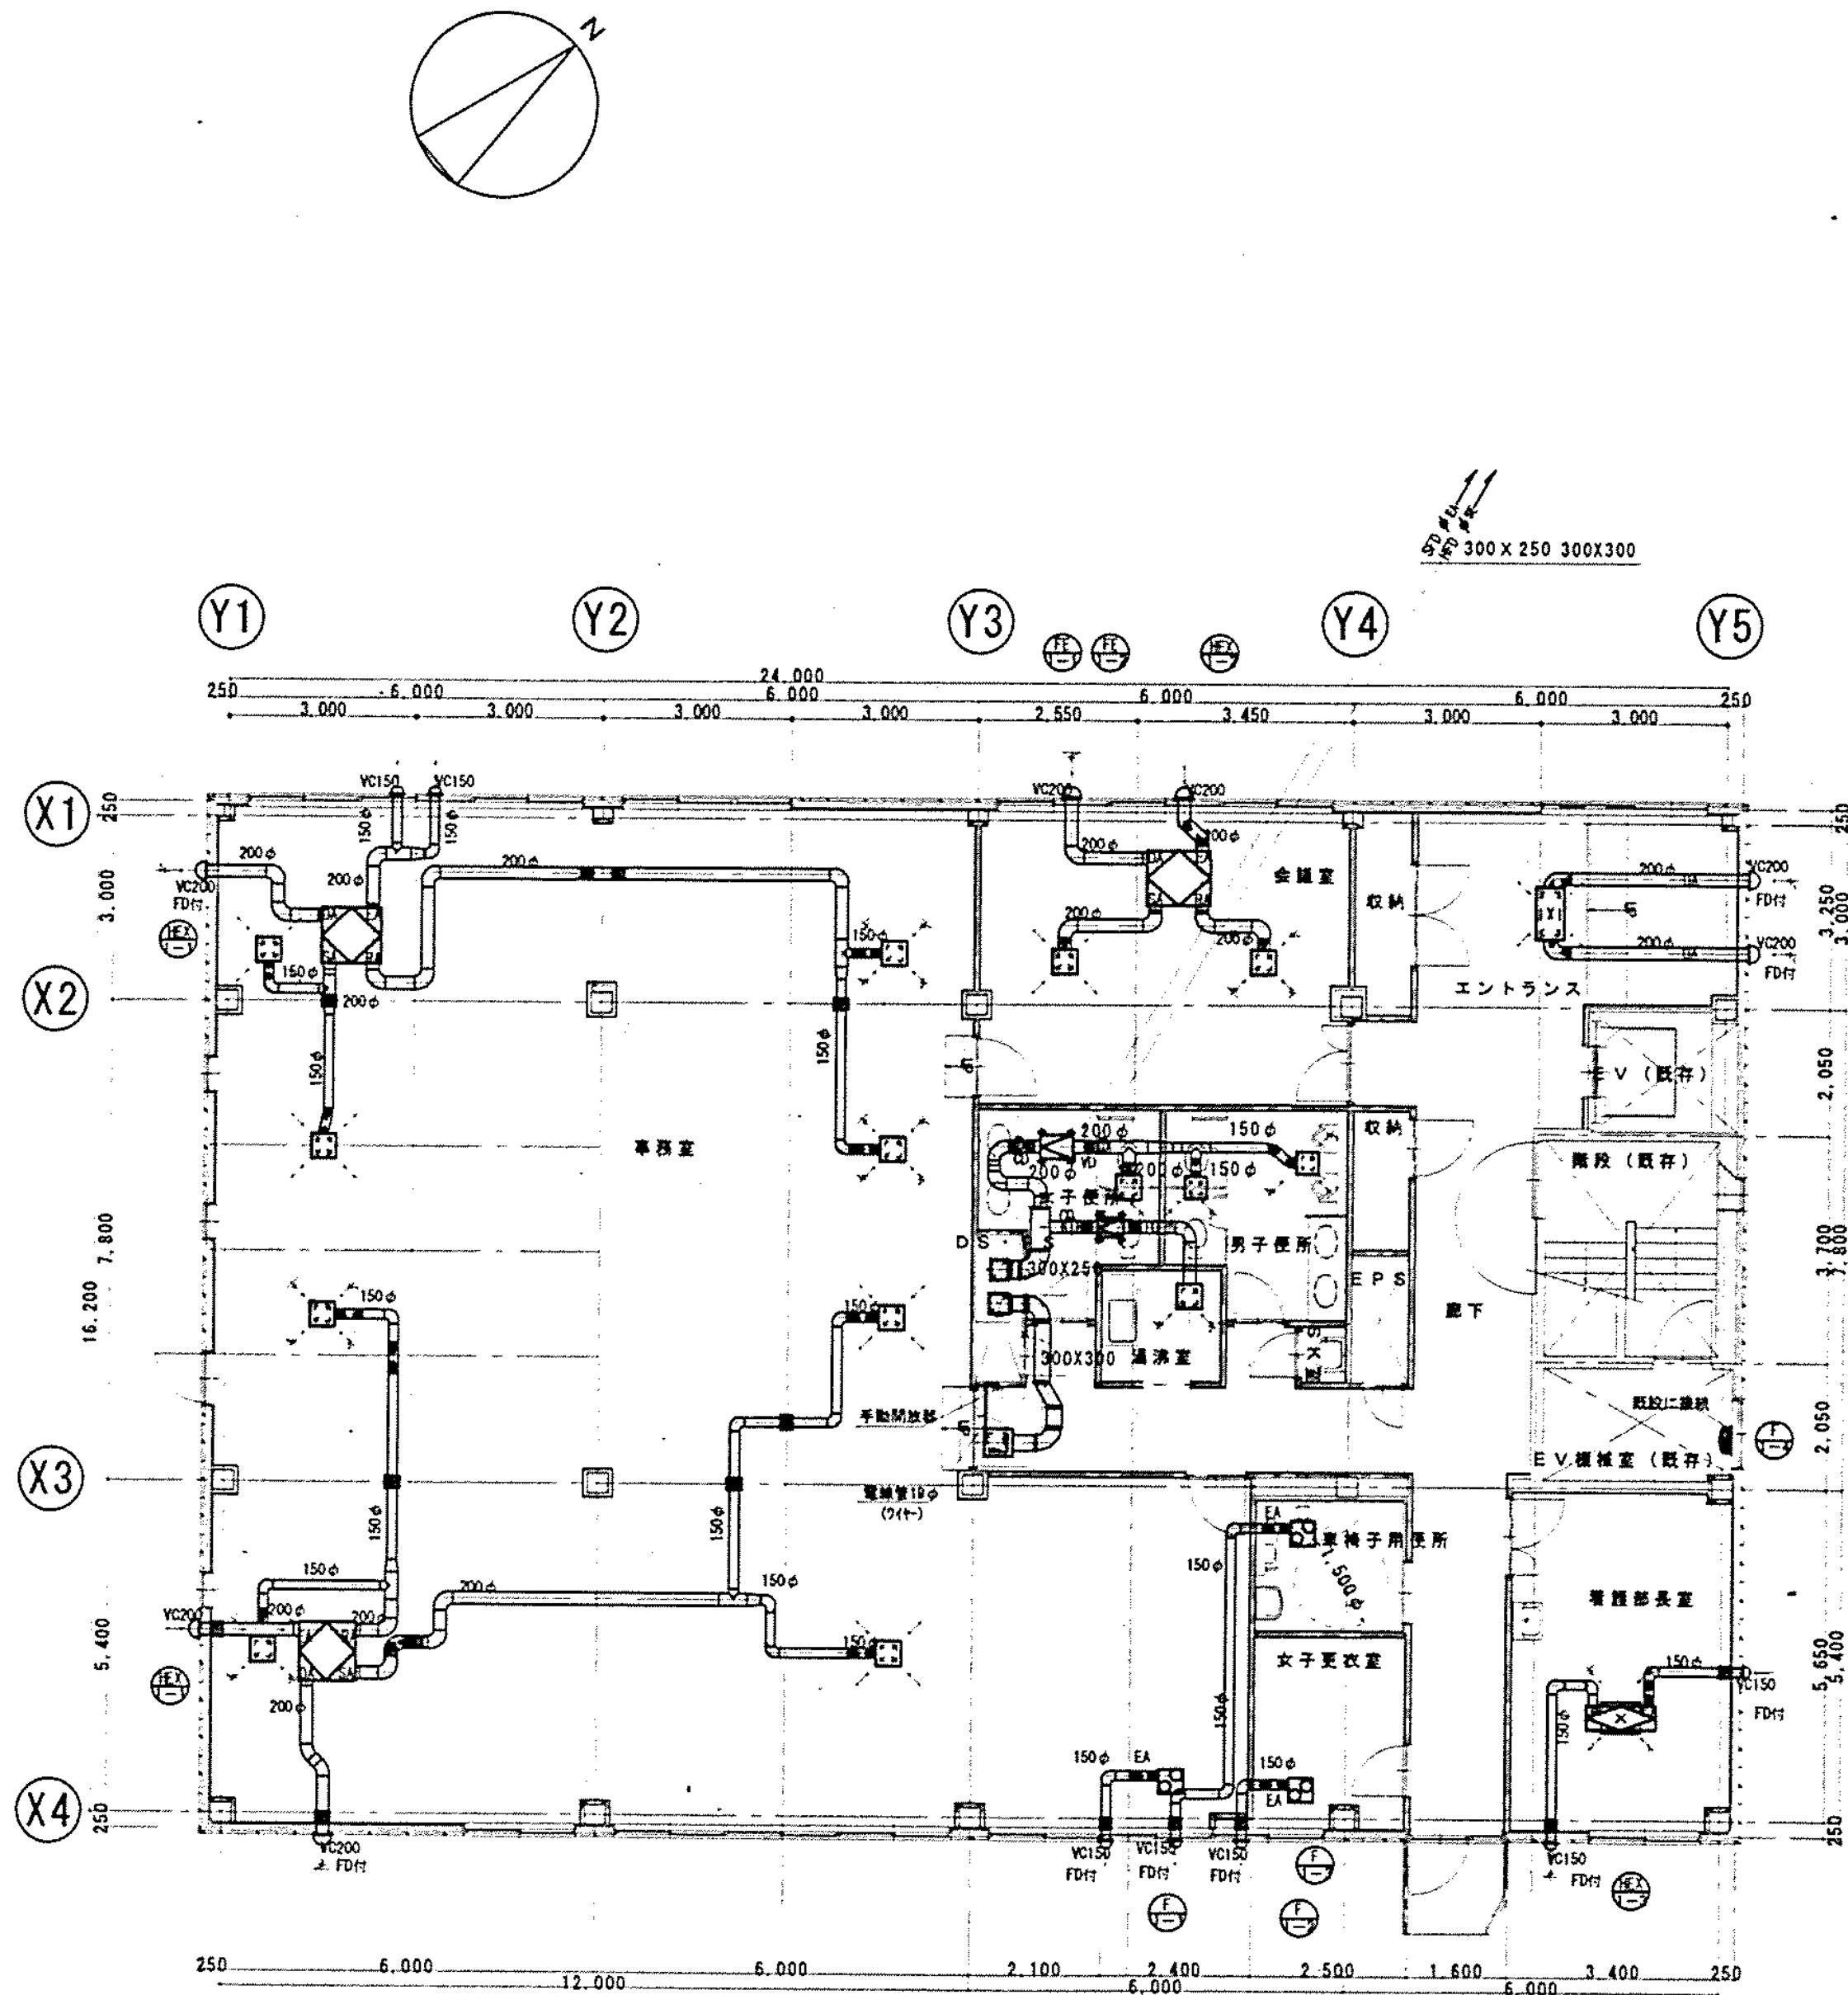

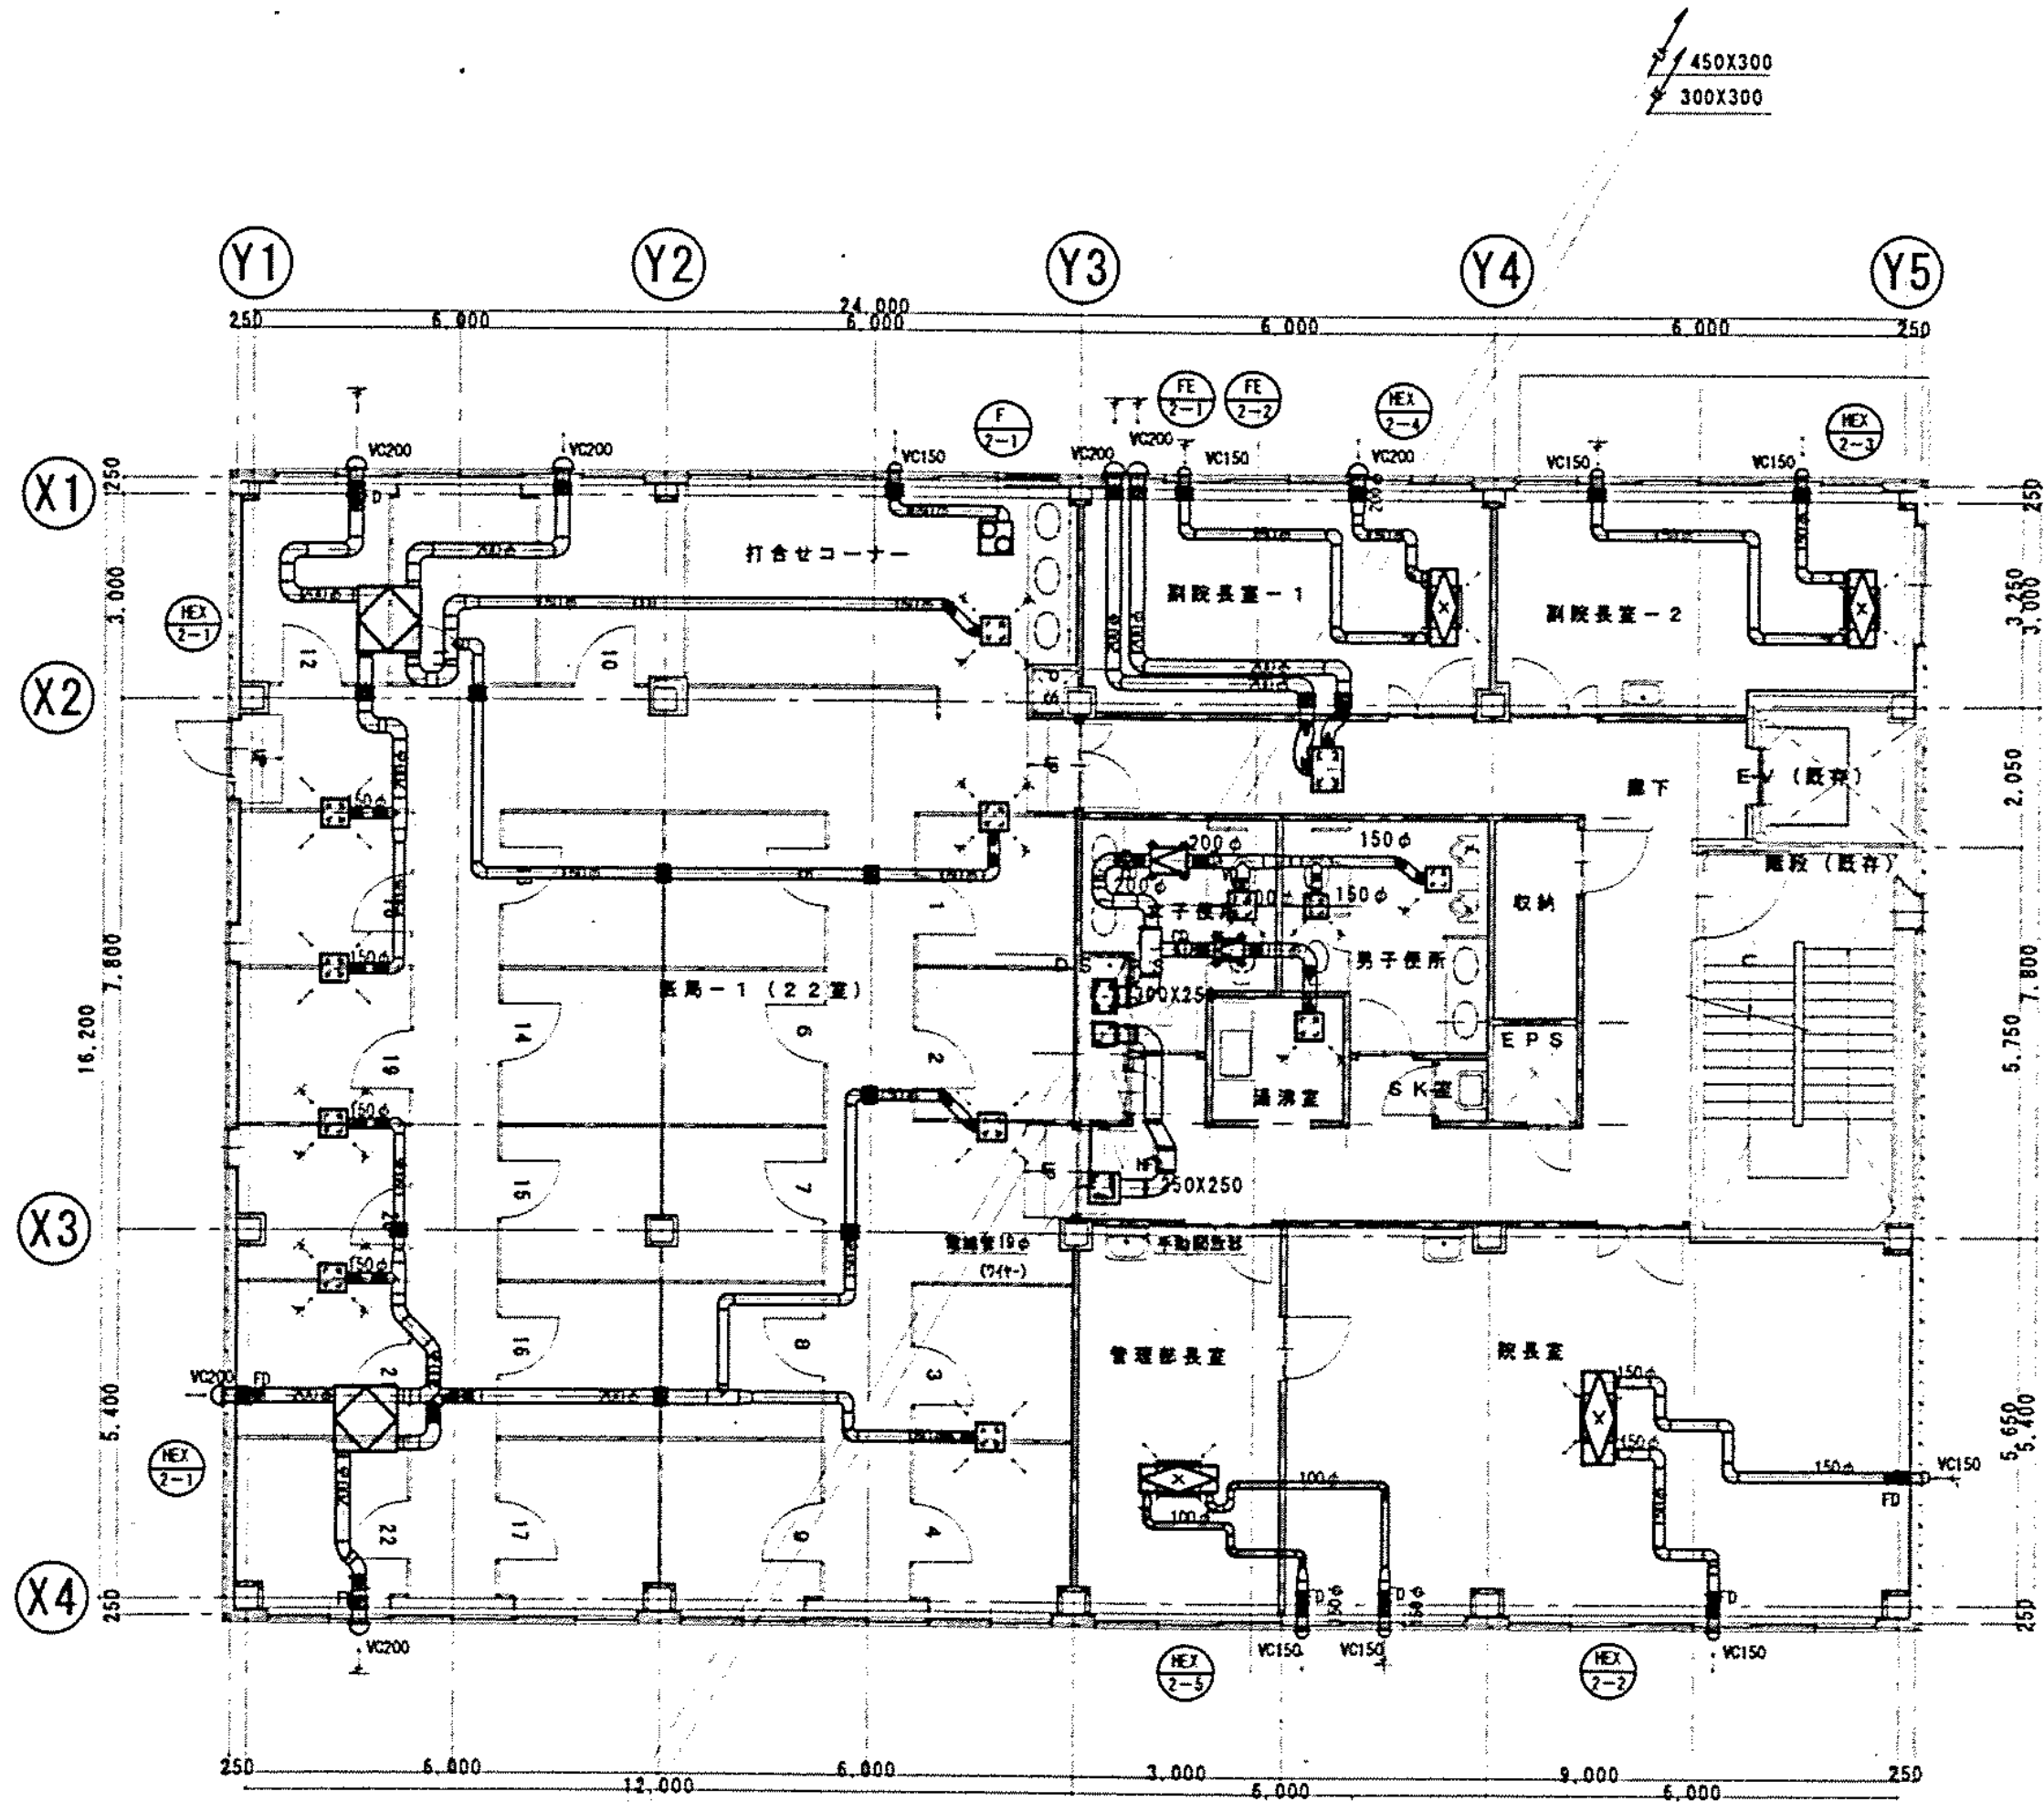
A  
415  
1 階平面図  
S 1:100


設備名	区画	面積 (㎡)	風量 (CMH)	形式	寸法	ボックス
1	1階廊下 (2x1502含む)	59	3,340	パネル	350x350	500x500x450H
2	2階廊下	39	2,340	パネル	300x300	450x450x400H

※2・3は両面開放とする


B  
415  
2 階平面図  
S 1:100

※) SE 等のダクトは板厚1.6tとし  
耐火被覆 (ロックウール25t) を施す。  
※) 新設ダクトの壁・床は、はつり損傷を適宜施す。



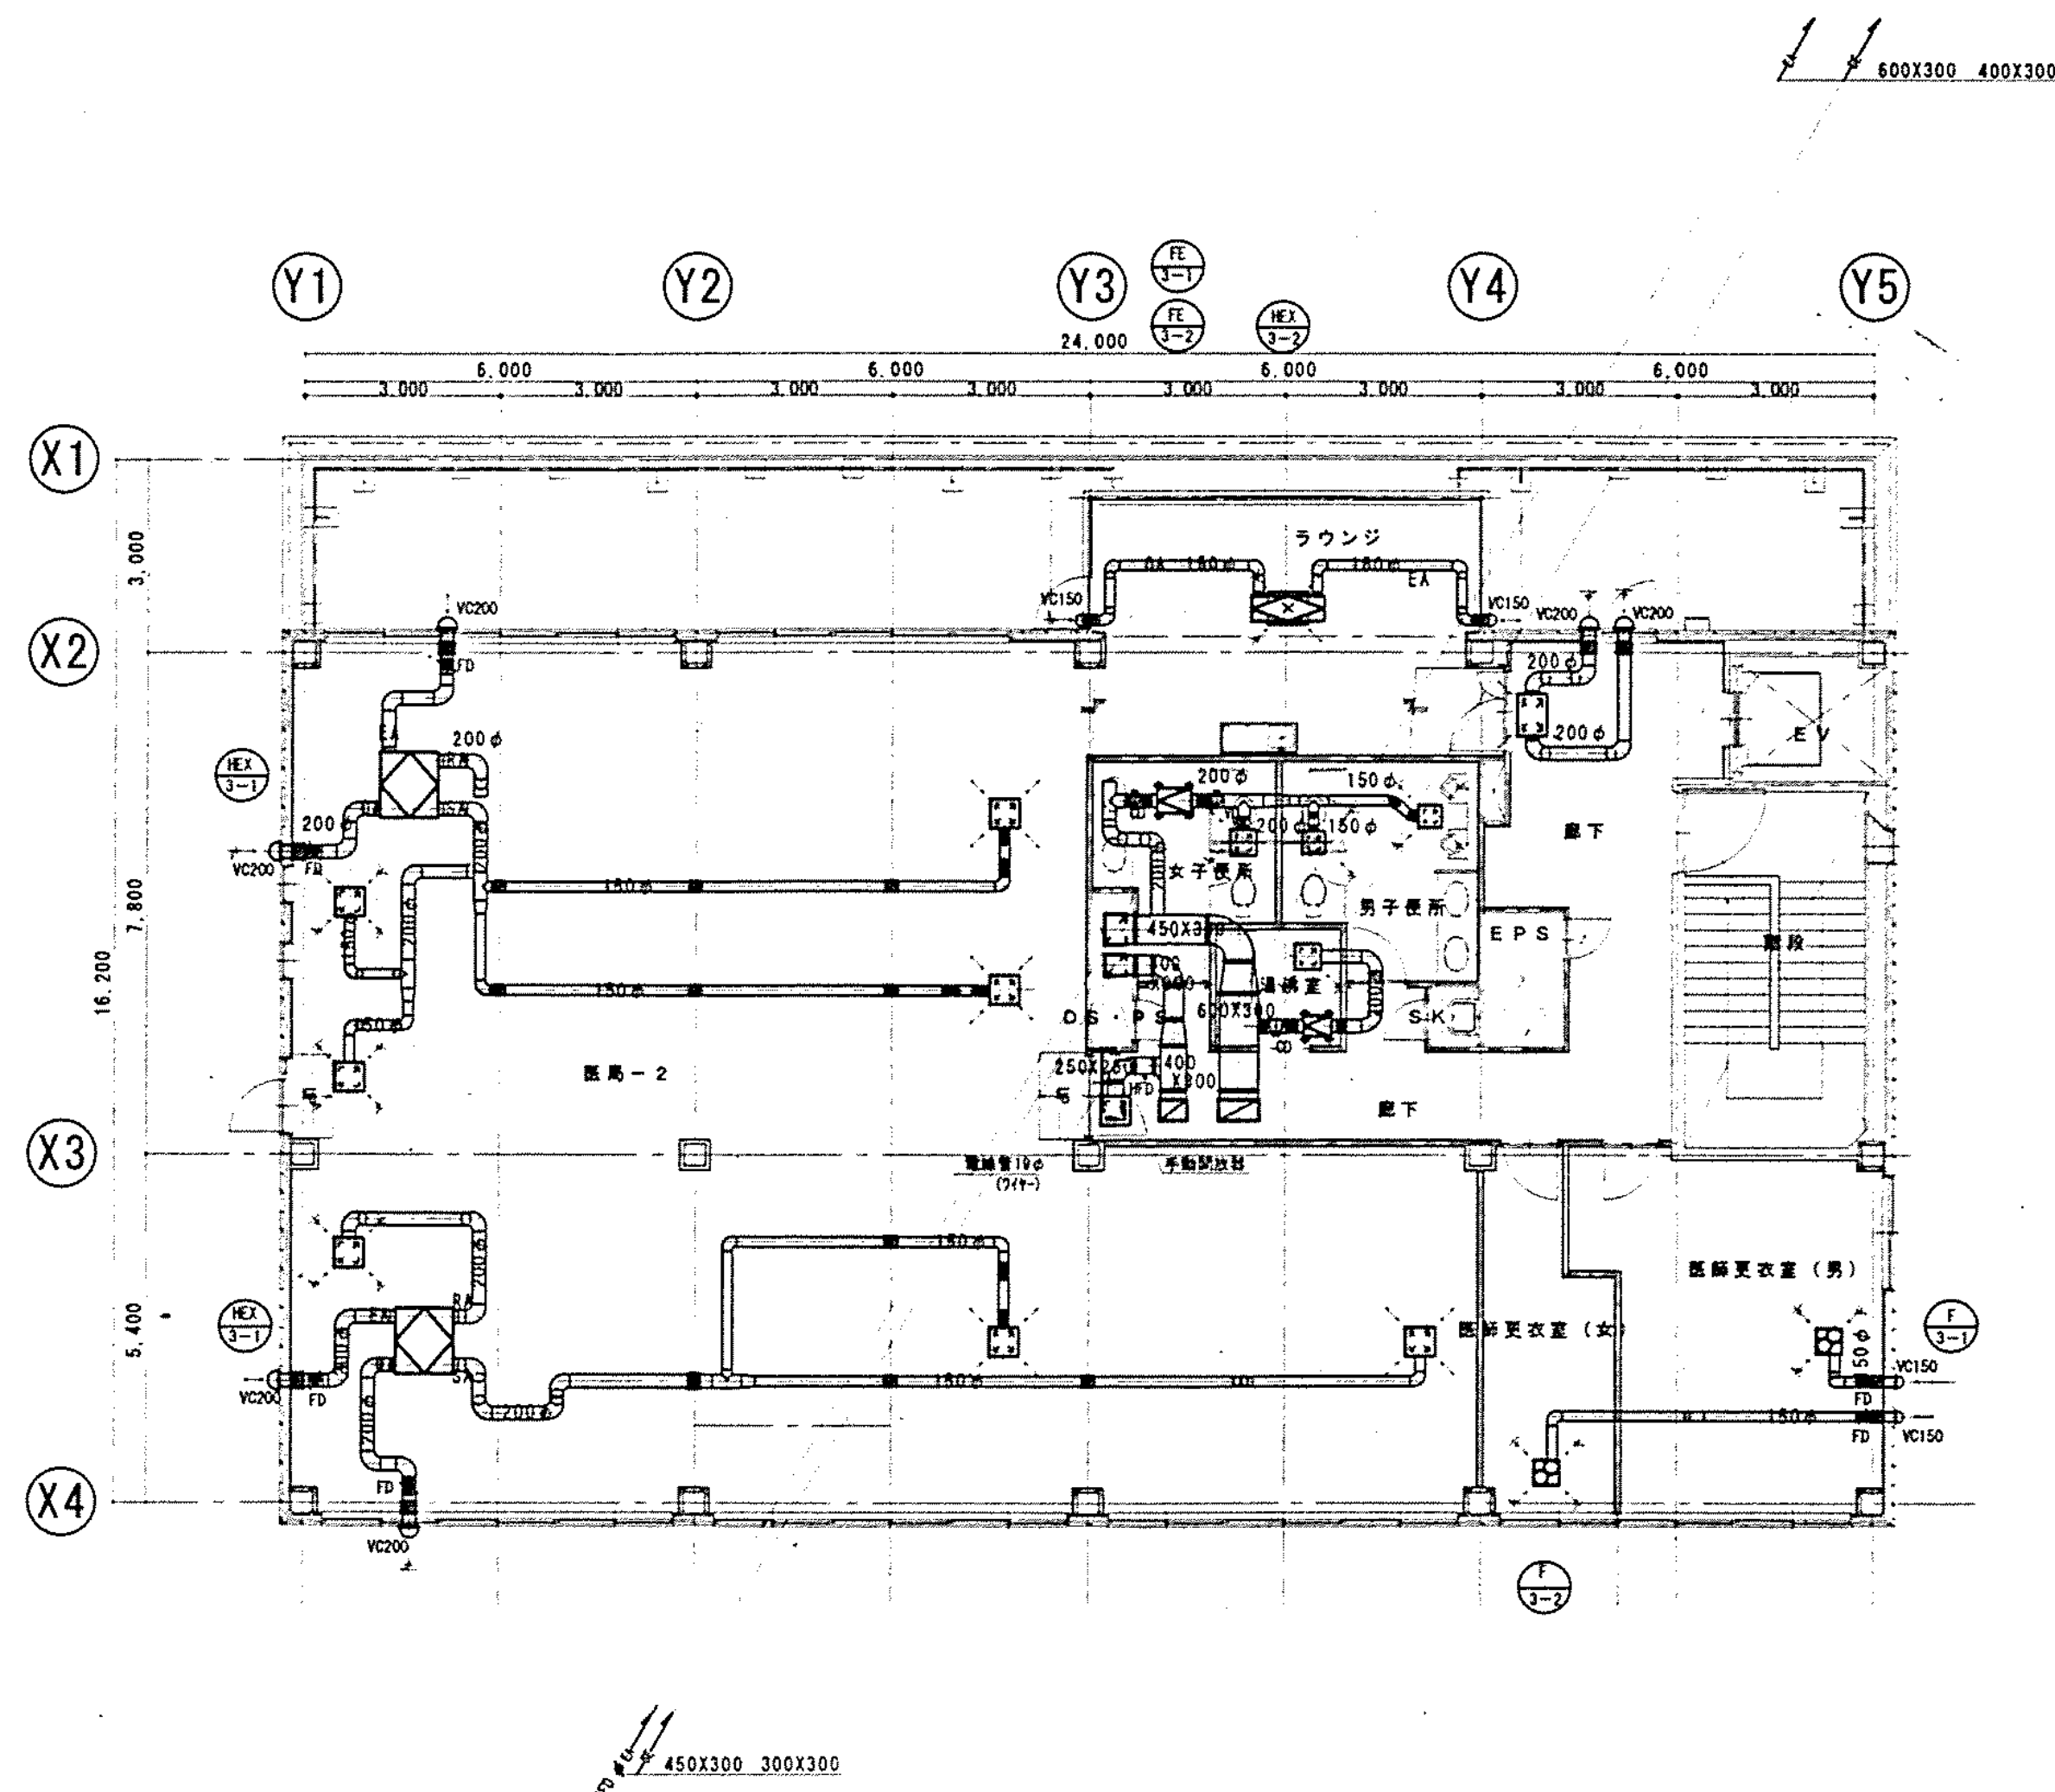

通 風 量	
吸 込 口	
GVS	250x250
風 量	400CMH
BOX	400 x 400 x 350H

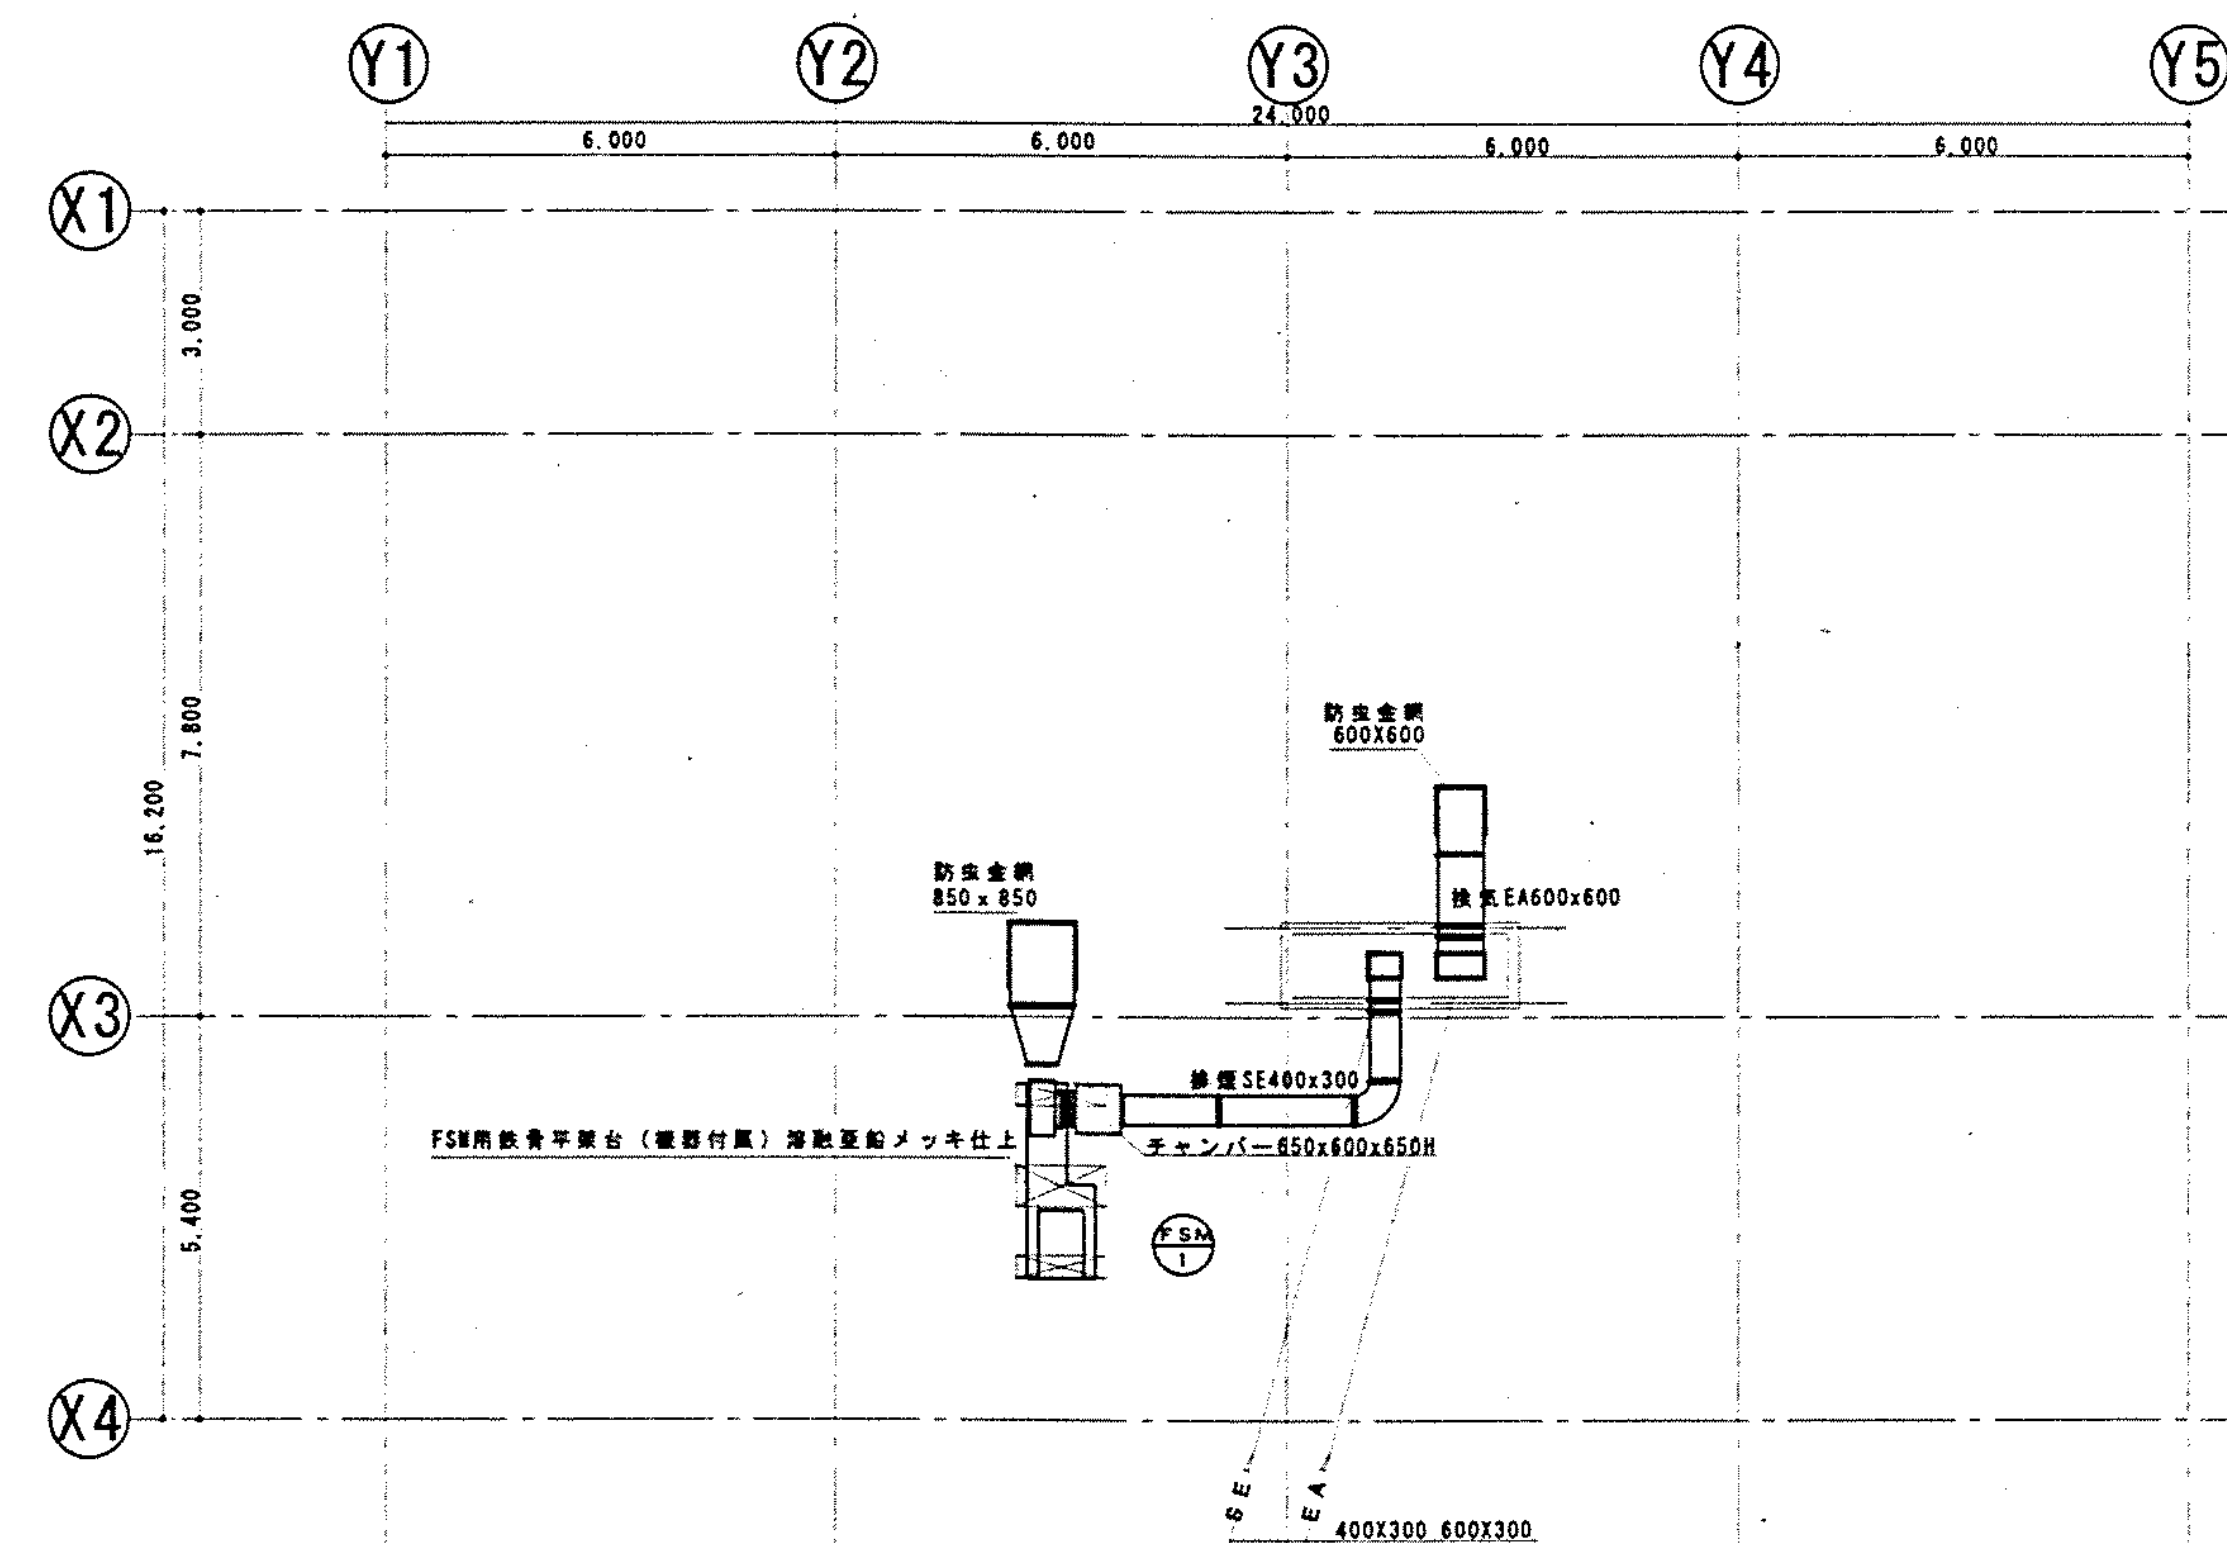


※ ②・③ は既読図表とする



※) ≡≡SE ≡≡ のダクトは板厚1.6tとし  
耐火被覆(ロックウール25t)を施す。  
※) 断熱ダクトの壁・圧は、はつり補修を適宜施す。

完成图

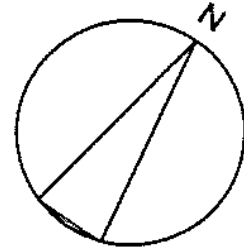

(機器凡例)


シンボル	記号	記号	記号
●	RS	EM-CEES1.25D	-2CX1 (PF22)
●	HS	EM-IE2D	x6 (PF16)

(記号凡例)

平面記号	内容
---	天井隠蔽配管
---	露出配管


<特記>

- 原則として、使用する電線管はEM (エコ) ケーブルとする。(機器・盤類は除く)
- 屋内隠蔽配管はPF管、屋内露出配管はE管とする。
- 天井内隠蔽配管は、配管のみとする。

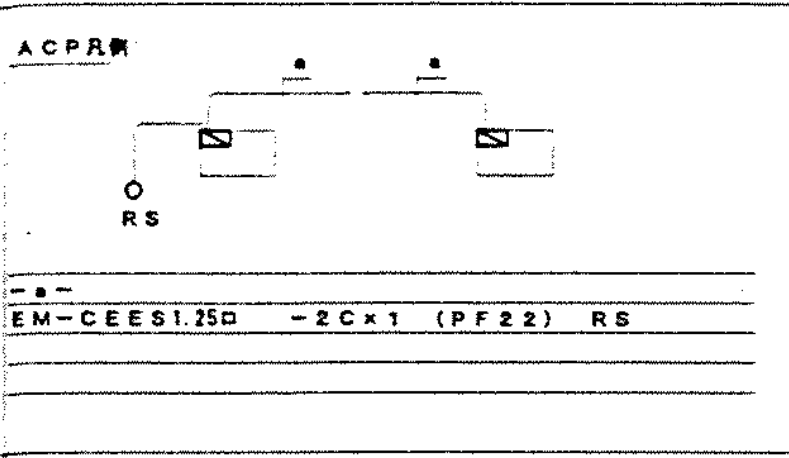


-A-	EM-CEES1.25D	-2CX1	集中コントローラ
-B-	EM-IE2D	x 6 (PF16)	HS
-C-	EM-CEES1.25D	-2CX1 (22)	集中コントローラ

工事 種別	用途 番号	建築物 階層	建築物有番号			階層番号			図面性 図番号	配管区有番号			特記 記号
H	3	1	5	0	0	0	3	1	5	0	1	8	

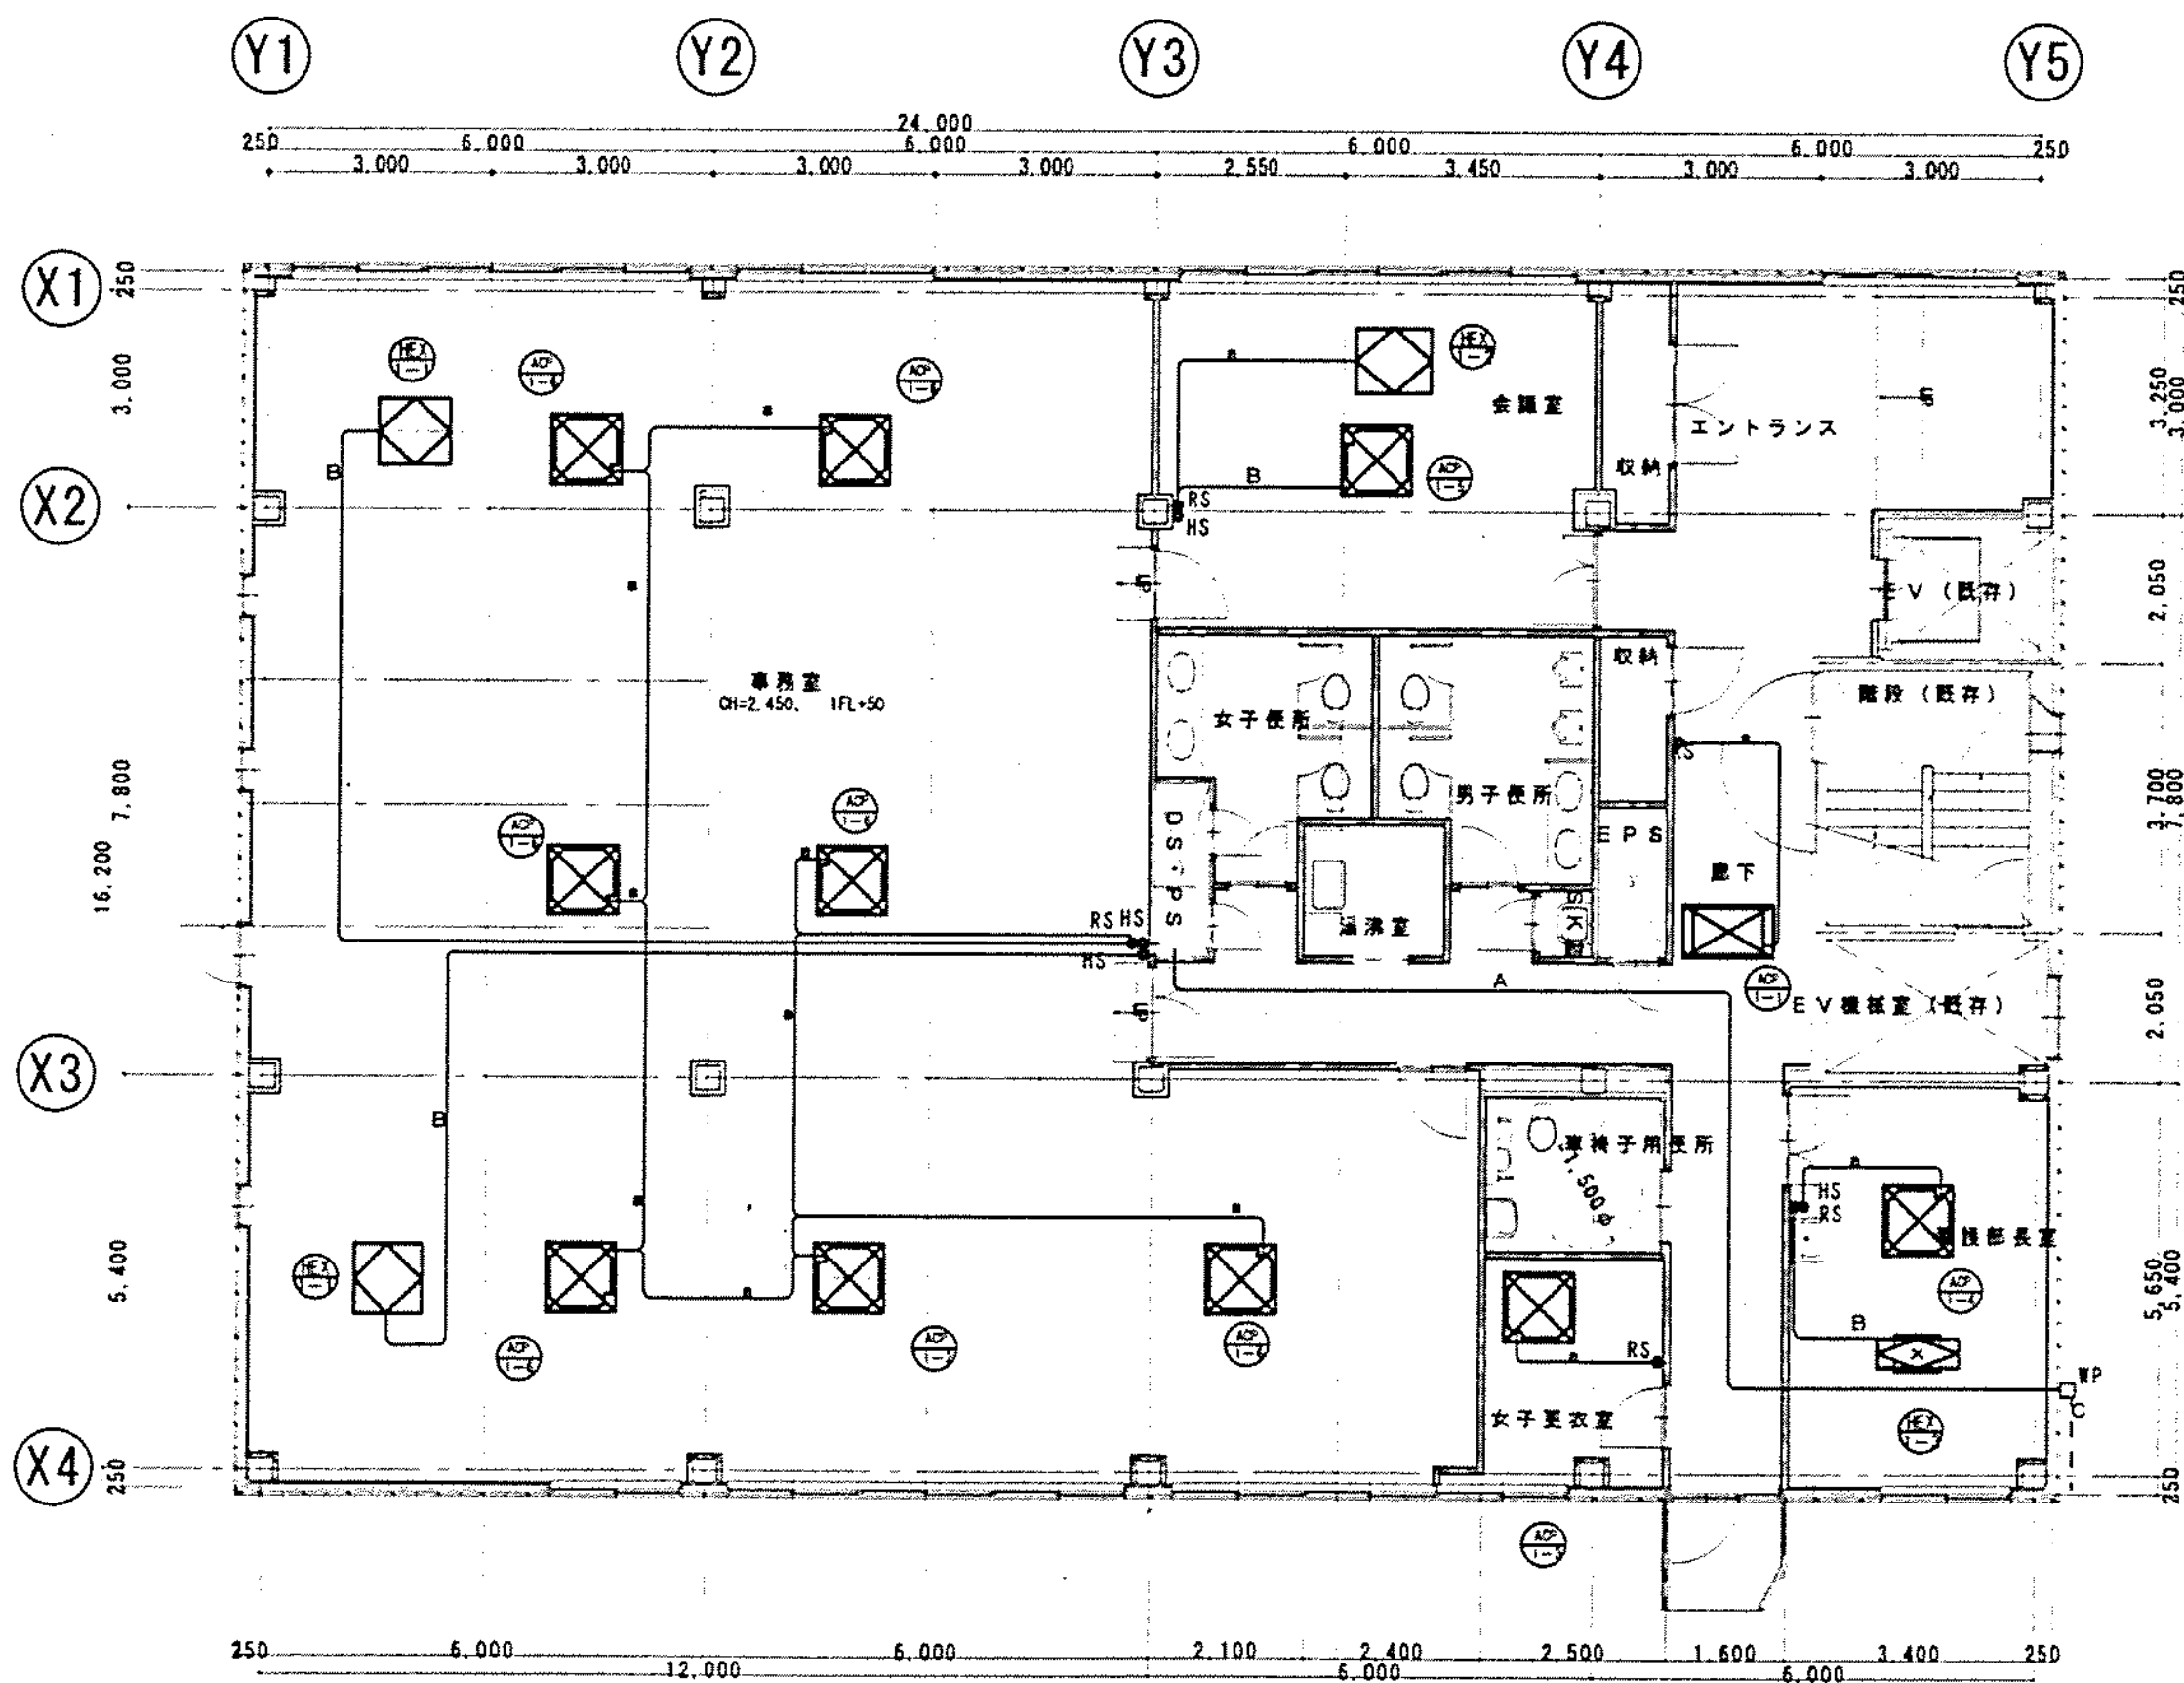

A 1階平面図  
412  
5 1 1 0 0

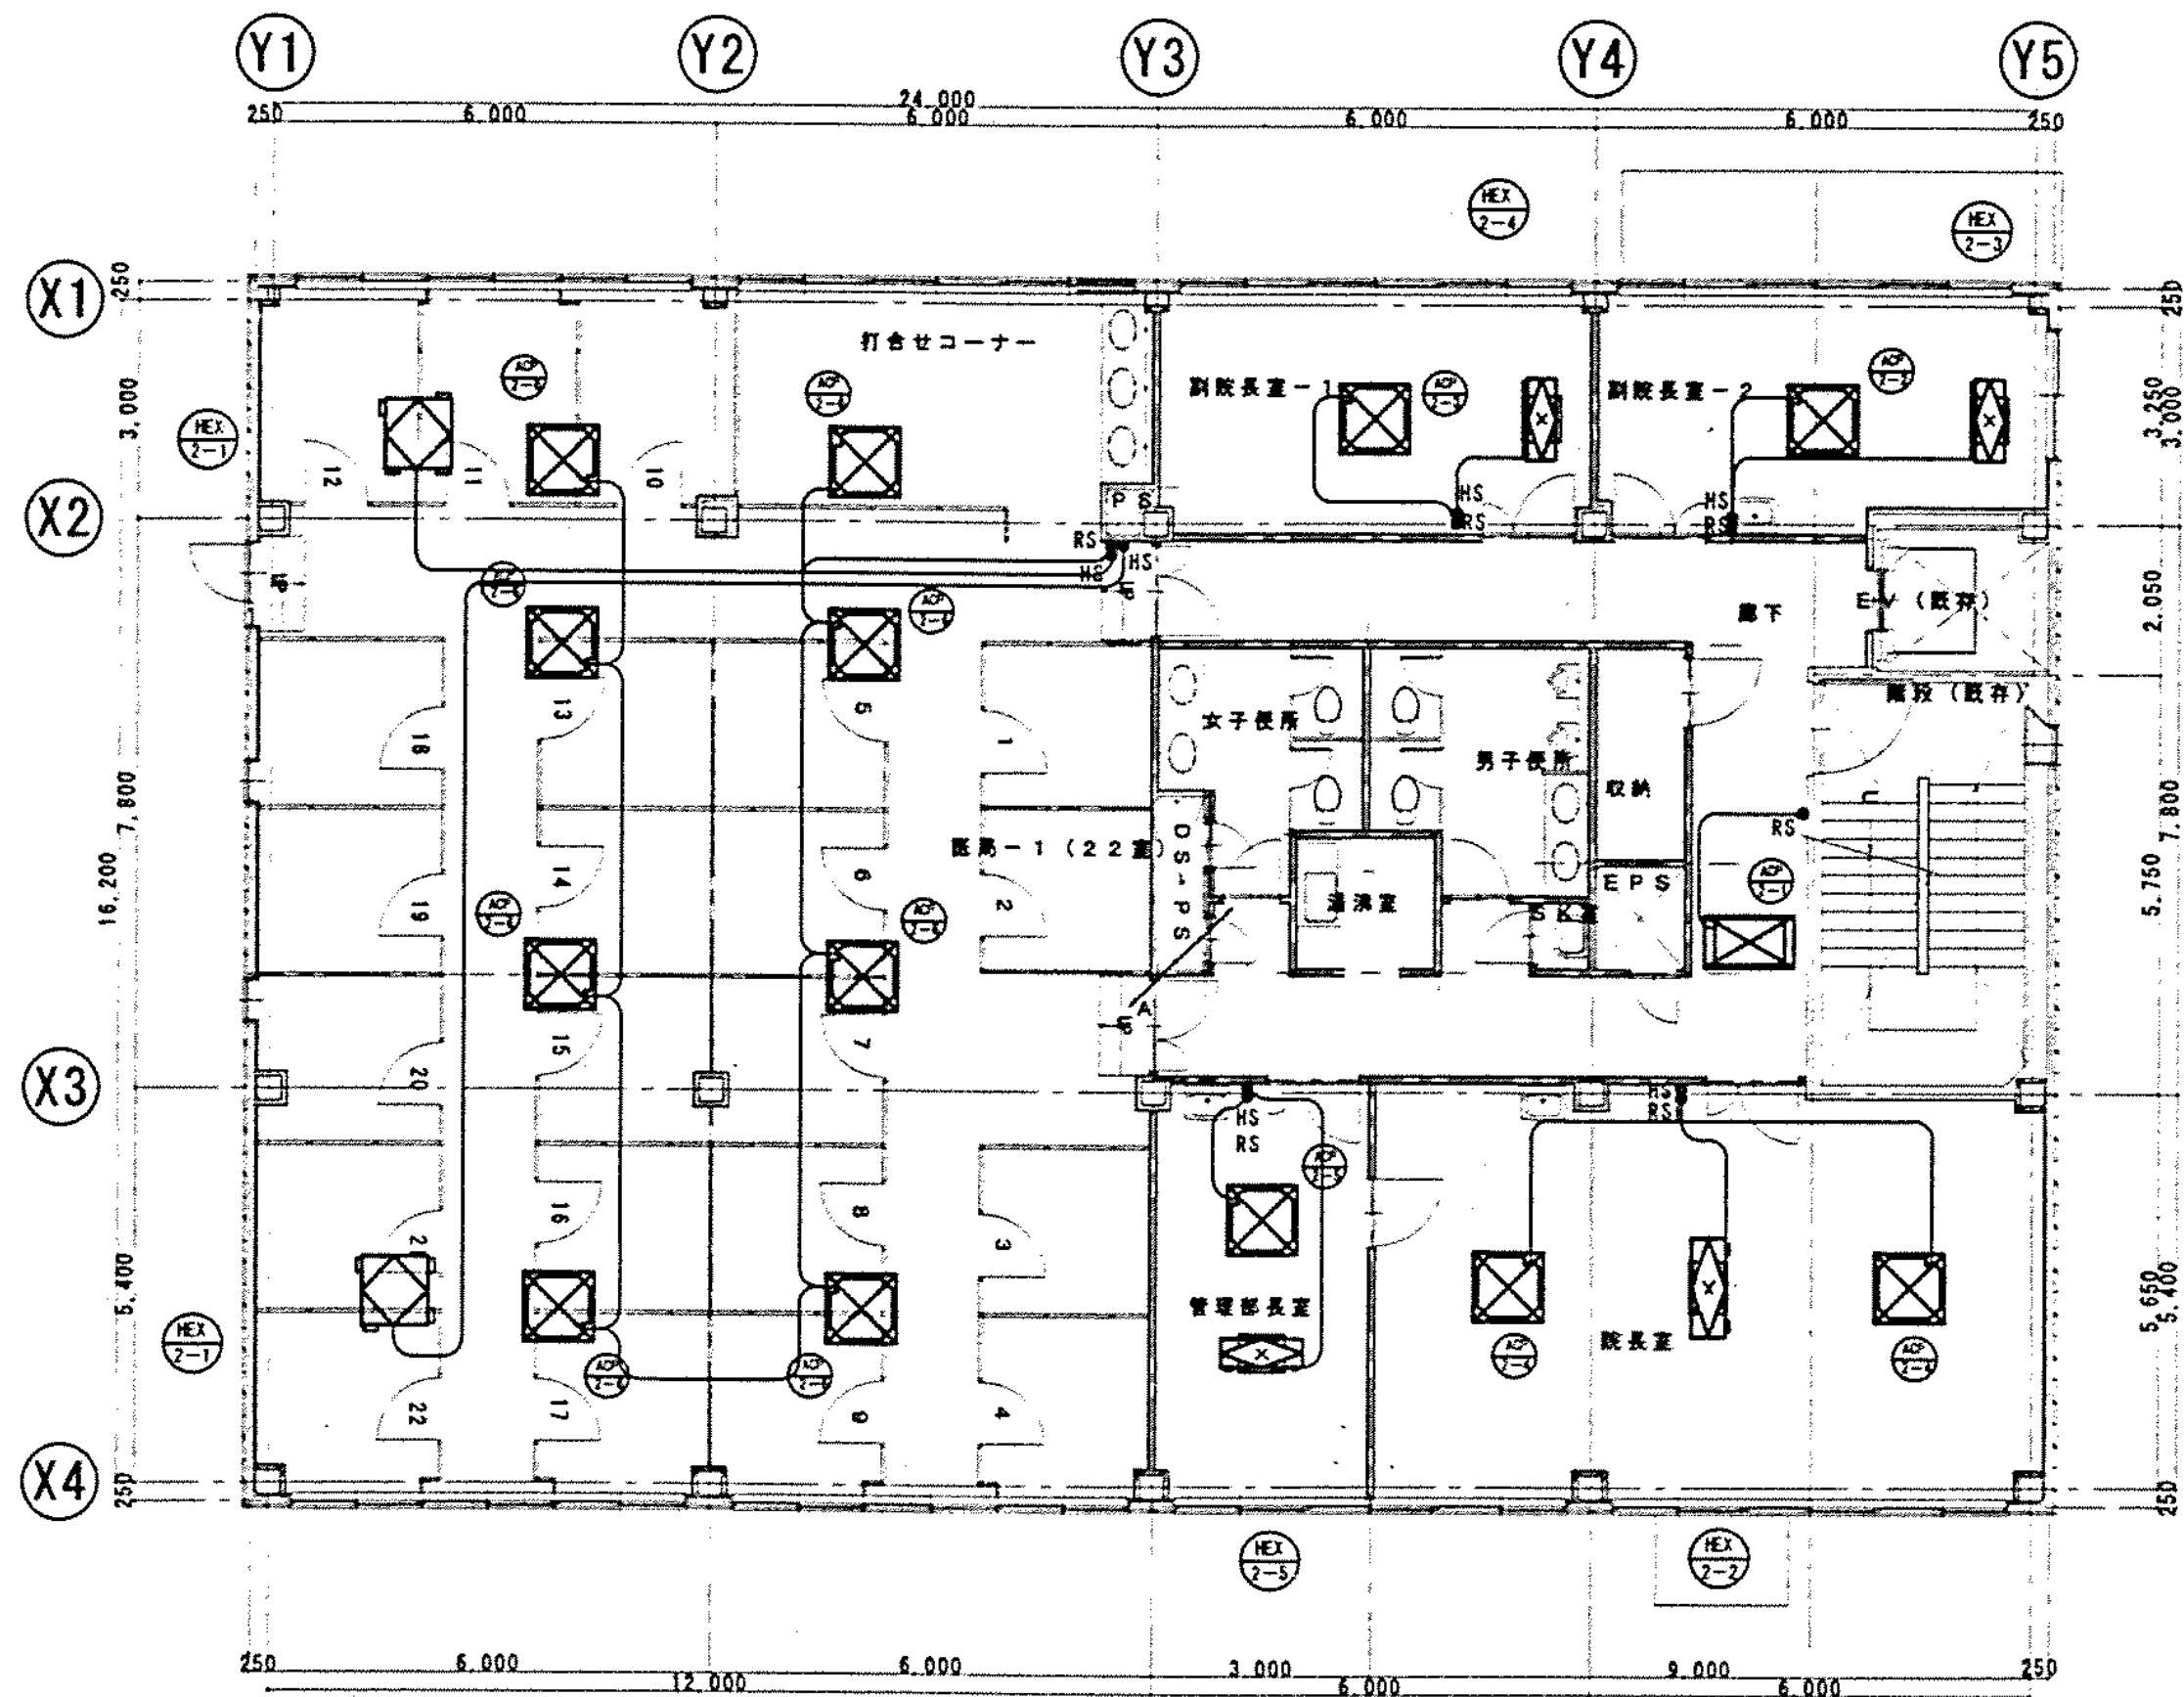


B 2階平面図  
412  
5 1 1 0 0

完成図




図面番号	M7-14	株式会社 協和コンサルタンツ 一級建築士事務所 一級建築士事務所東京都登録第13109号 KYOWA ENGINEERING CONSULTANTS CO., LTD. CONSULTING ENGINEERS & ARCHITECTS	一級建築士 登録第122018号 嶋谷 廣宣	横浜市医療局病院経営本部	工事名 旧横浜市立市民病院 解体工事
年月日	令和 年 月 日	縮尺 1/100 (A1) 1/200 (A3)	図面名称 空調設備 1・2階平面図 (計2)	図面種類 図面種類	図面枚数 図面枚数
設計者	株式会社 協和コンサルタンツ 一級建築士事務所	図面番号 M7-14	図面種類 図面種類	図面枚数 図面枚数	図面番号 M7-14



工事 種別	用途 番号	施設種 別番号	施設区 画番号	施設番号	施設設 置番号	施設区 画番号	施設 記号
H	3	1	5 0 0	0 3 1	5	0 1 9	



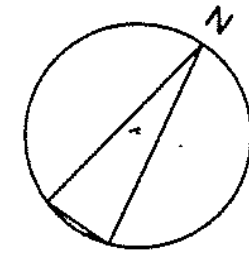


-A-	EM-C-EES1.25D	-2C×1	高中コントローラ
-B-	EM-1E2D	× 6 (PF16)	H S
-C-	EM-C-EES1.25D	-2C×1	高中コントローラ 外装記号変更
-D-	EM-C-EES3.5D	-3C	砂流機
-E-	EM-C-EES2D	-7C	砂流機

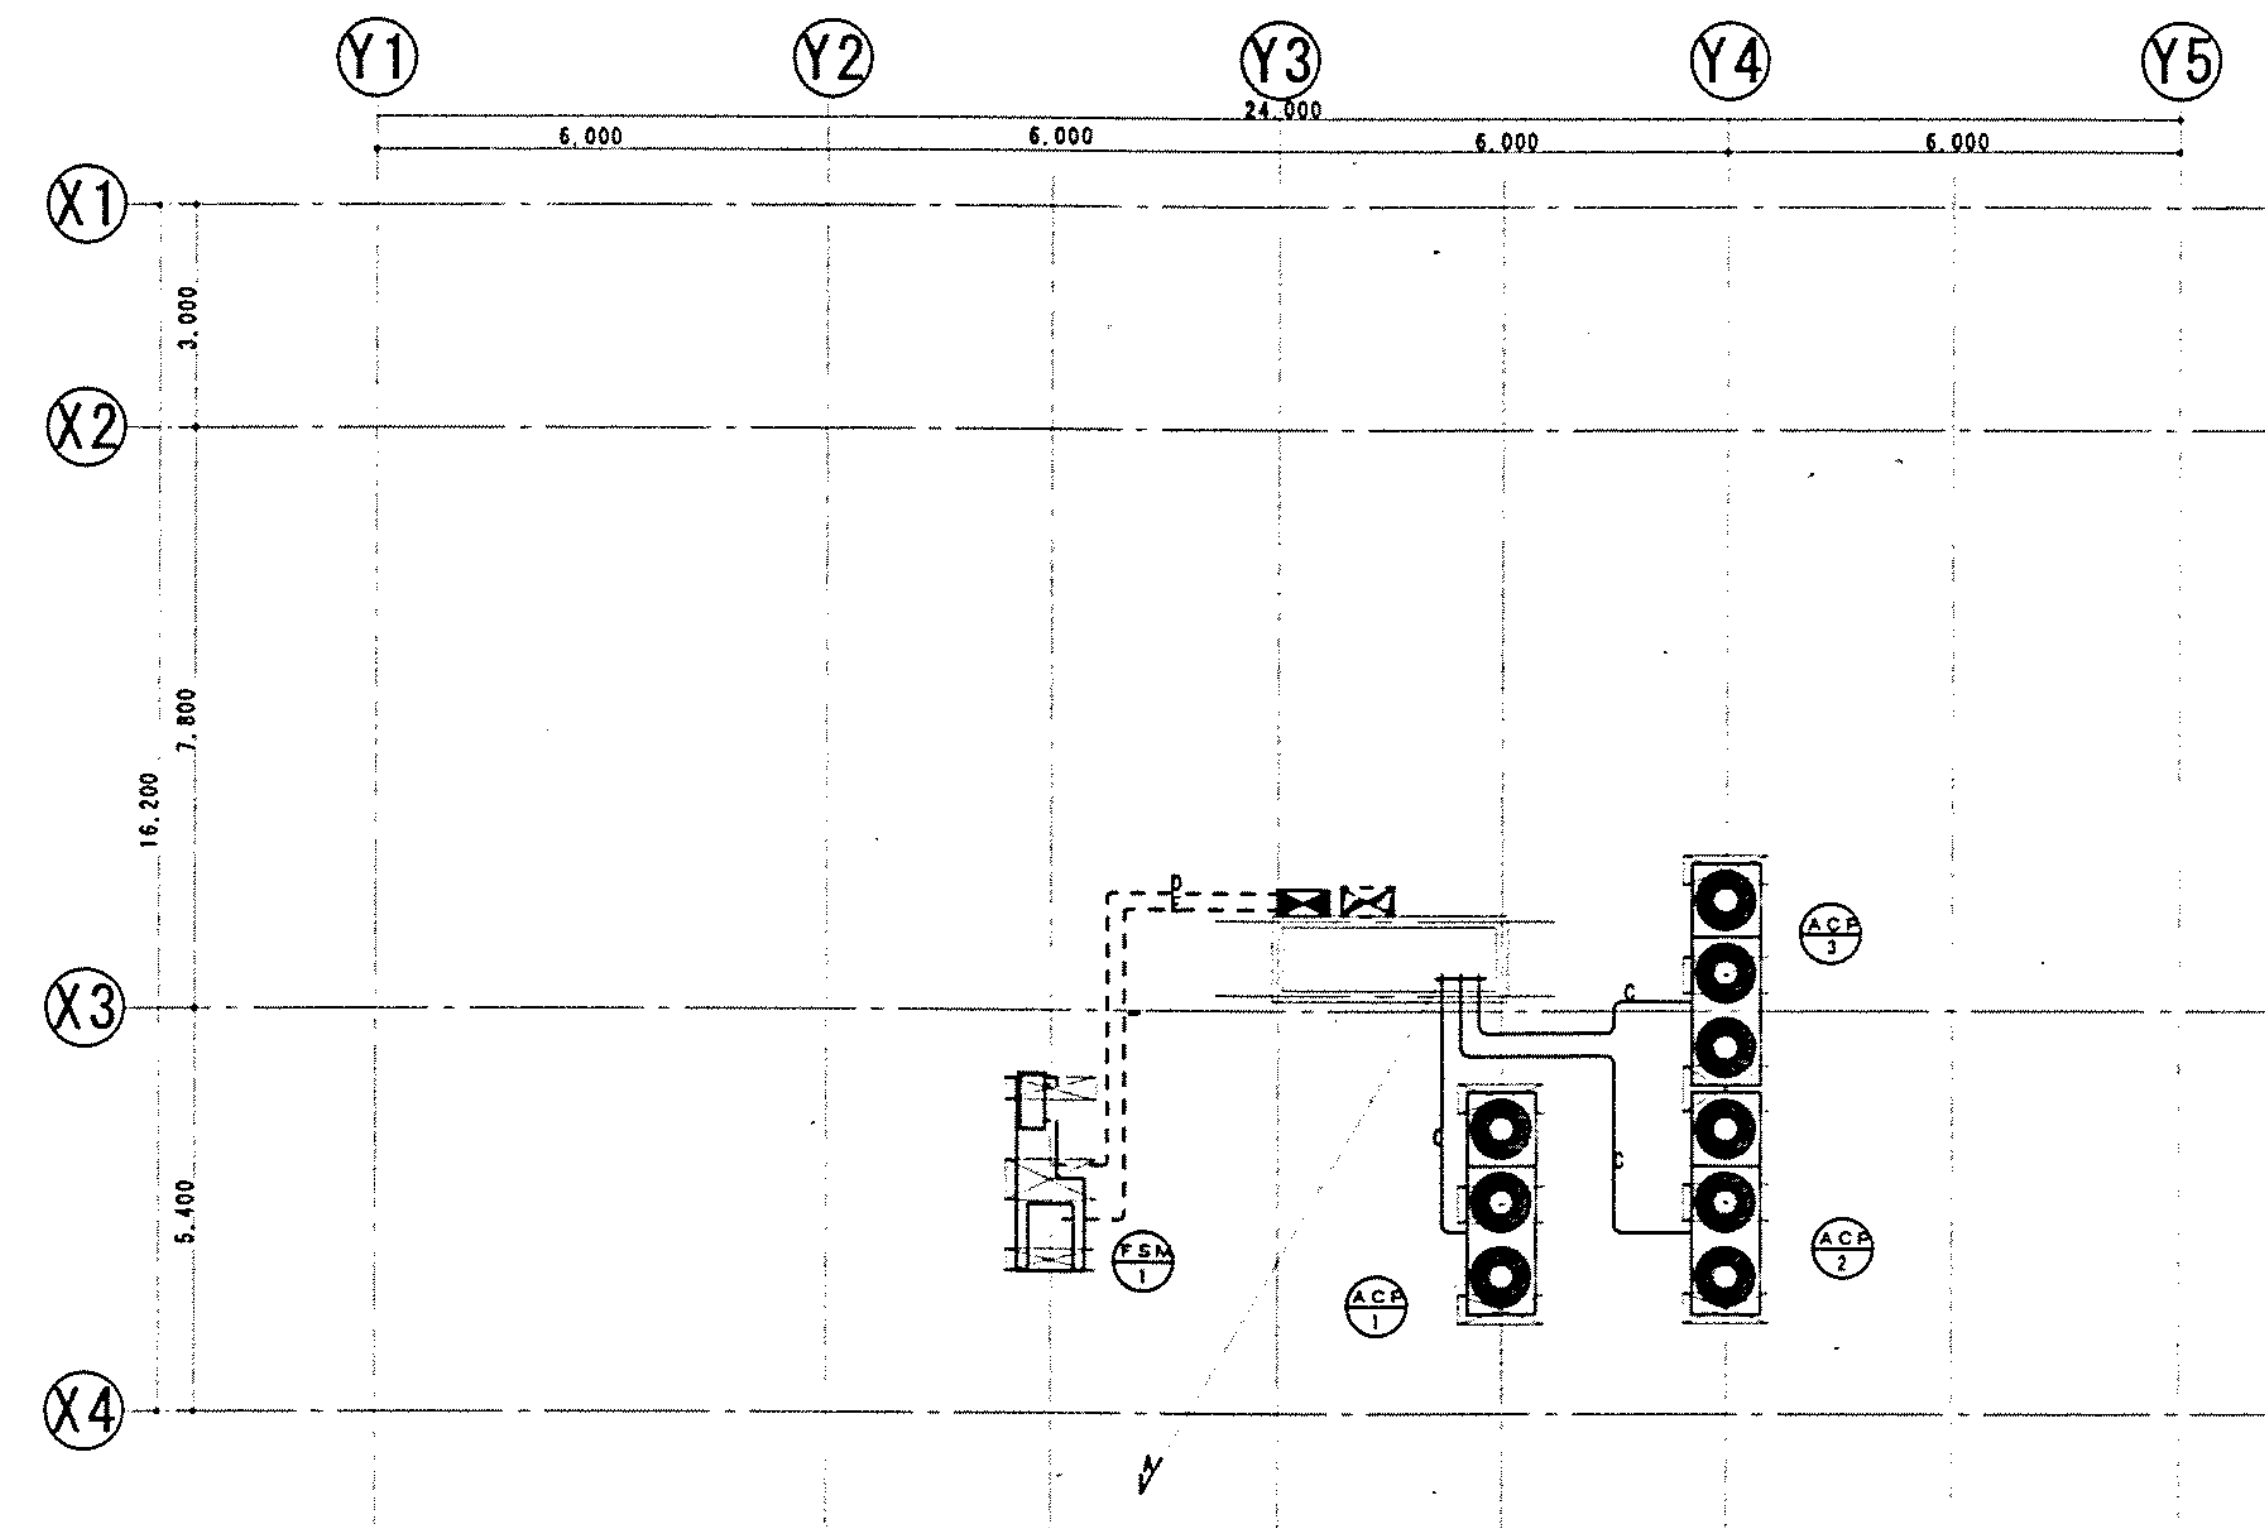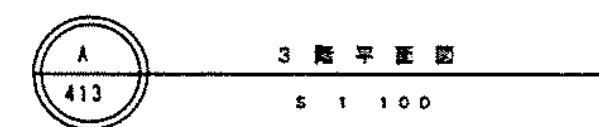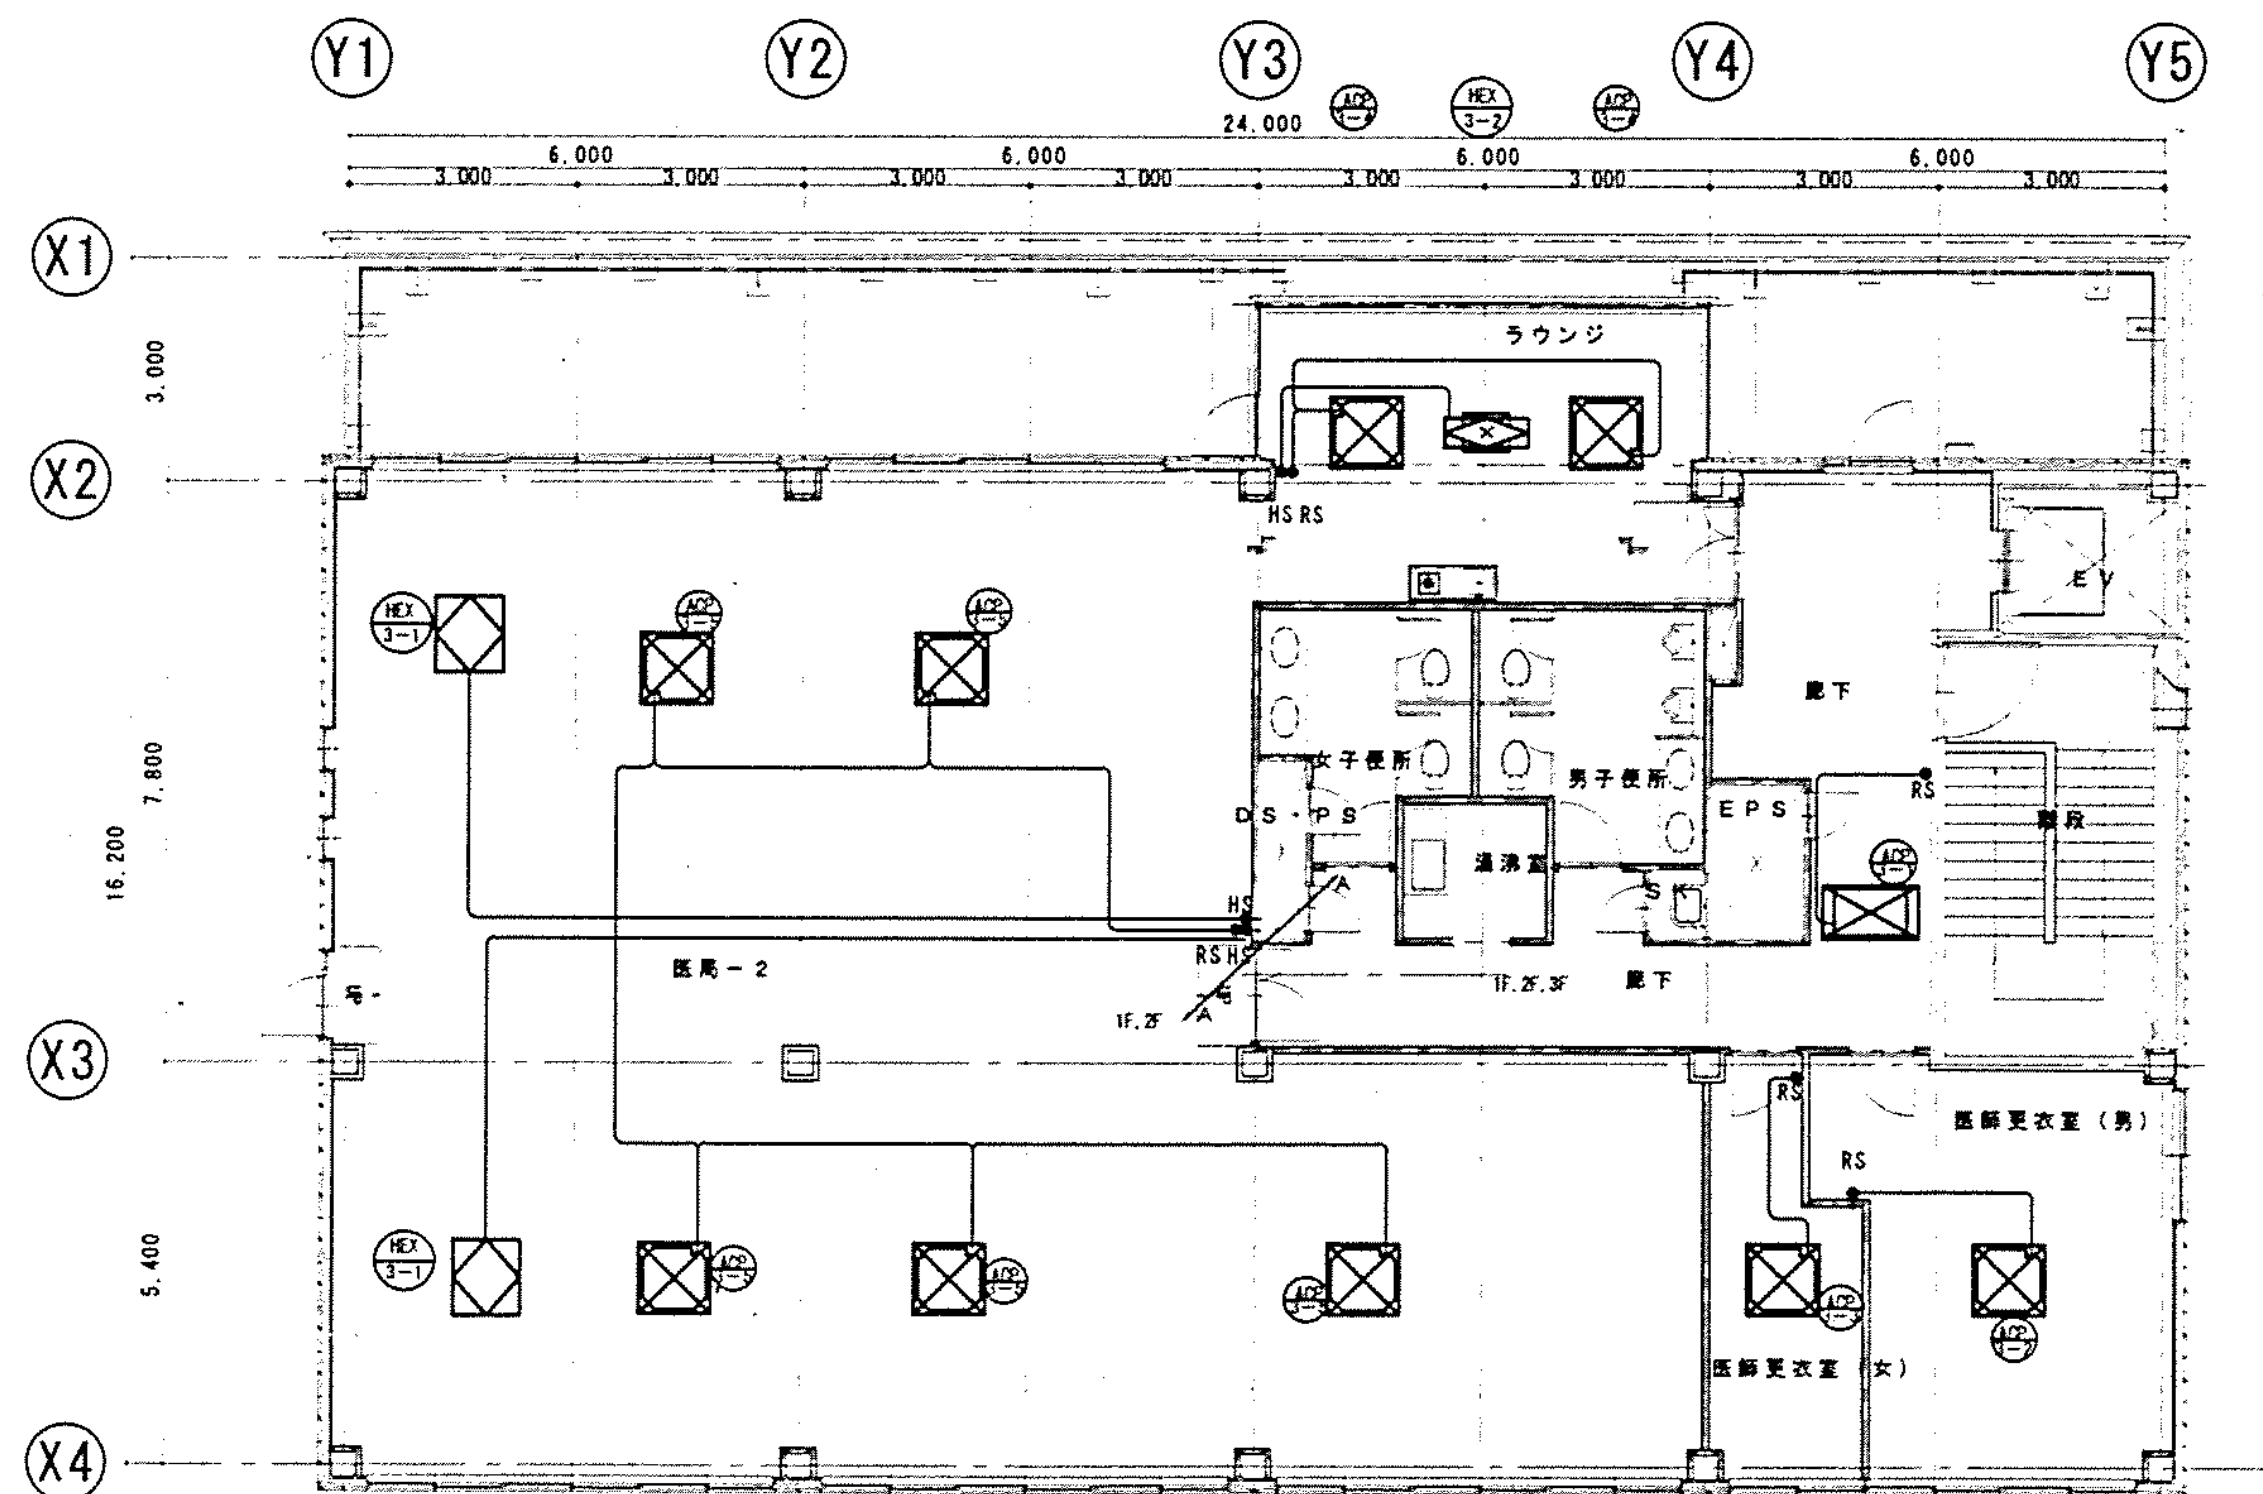


完成図

図面番号  M7-15		株式会社 協和コンサルタンツ一級建築士事務所  一級建築士事務所東京都登録第13109号 KYOWA ENGINEERING CONSULTANTS CO., LTD.  CONSULTING ENGINEERS & ARCHITECTS  一級建築士事務所	一級建築士 登録第122018号 嶋谷 廣宣	横浜市医療局病院経営本部		工 事 名		旧横浜市立市民病院 解体工事			
			年月日 令和 年 月 縮尺 1/100 (A1) 設 計 者 1/200 (A3)	図面名称		管理棟 空調設備 3・R階平面図 (計装)					
				施 設 番 号		棟番号	完成年度	図面種類	図面枚数	図面番号	
				株式会社 協和コンサルタンツ 一級建築士事務所							M7-15

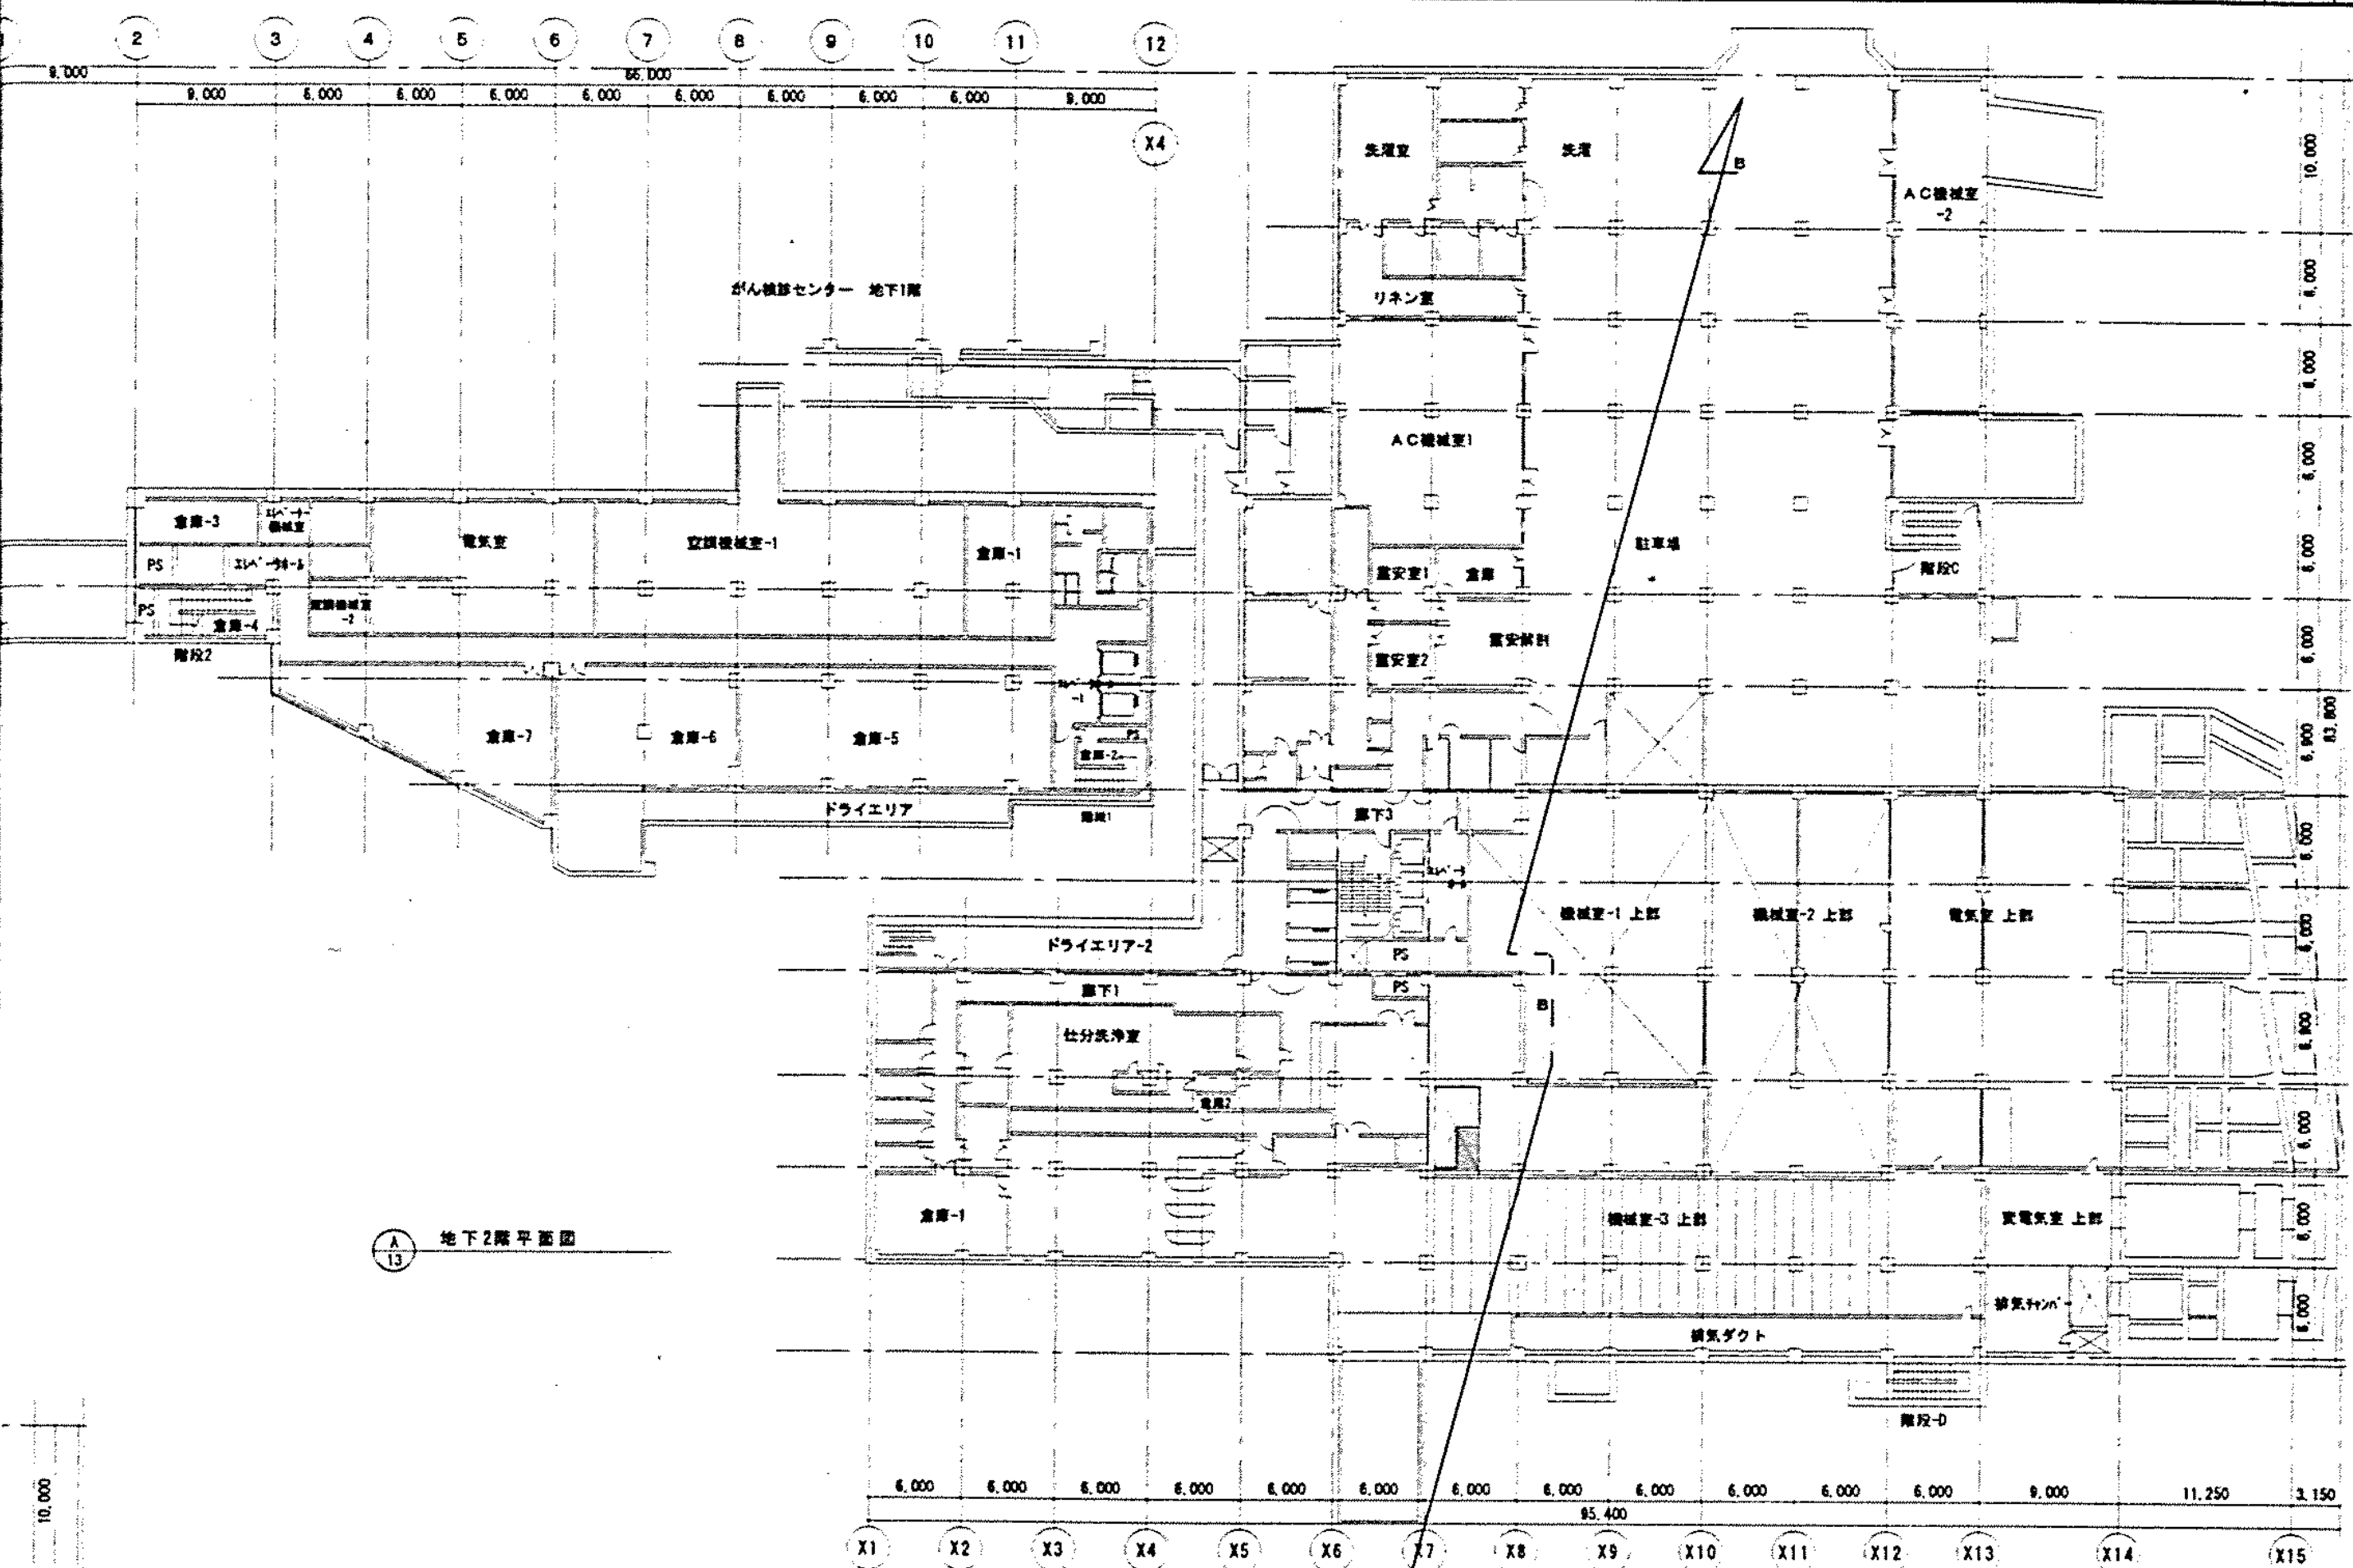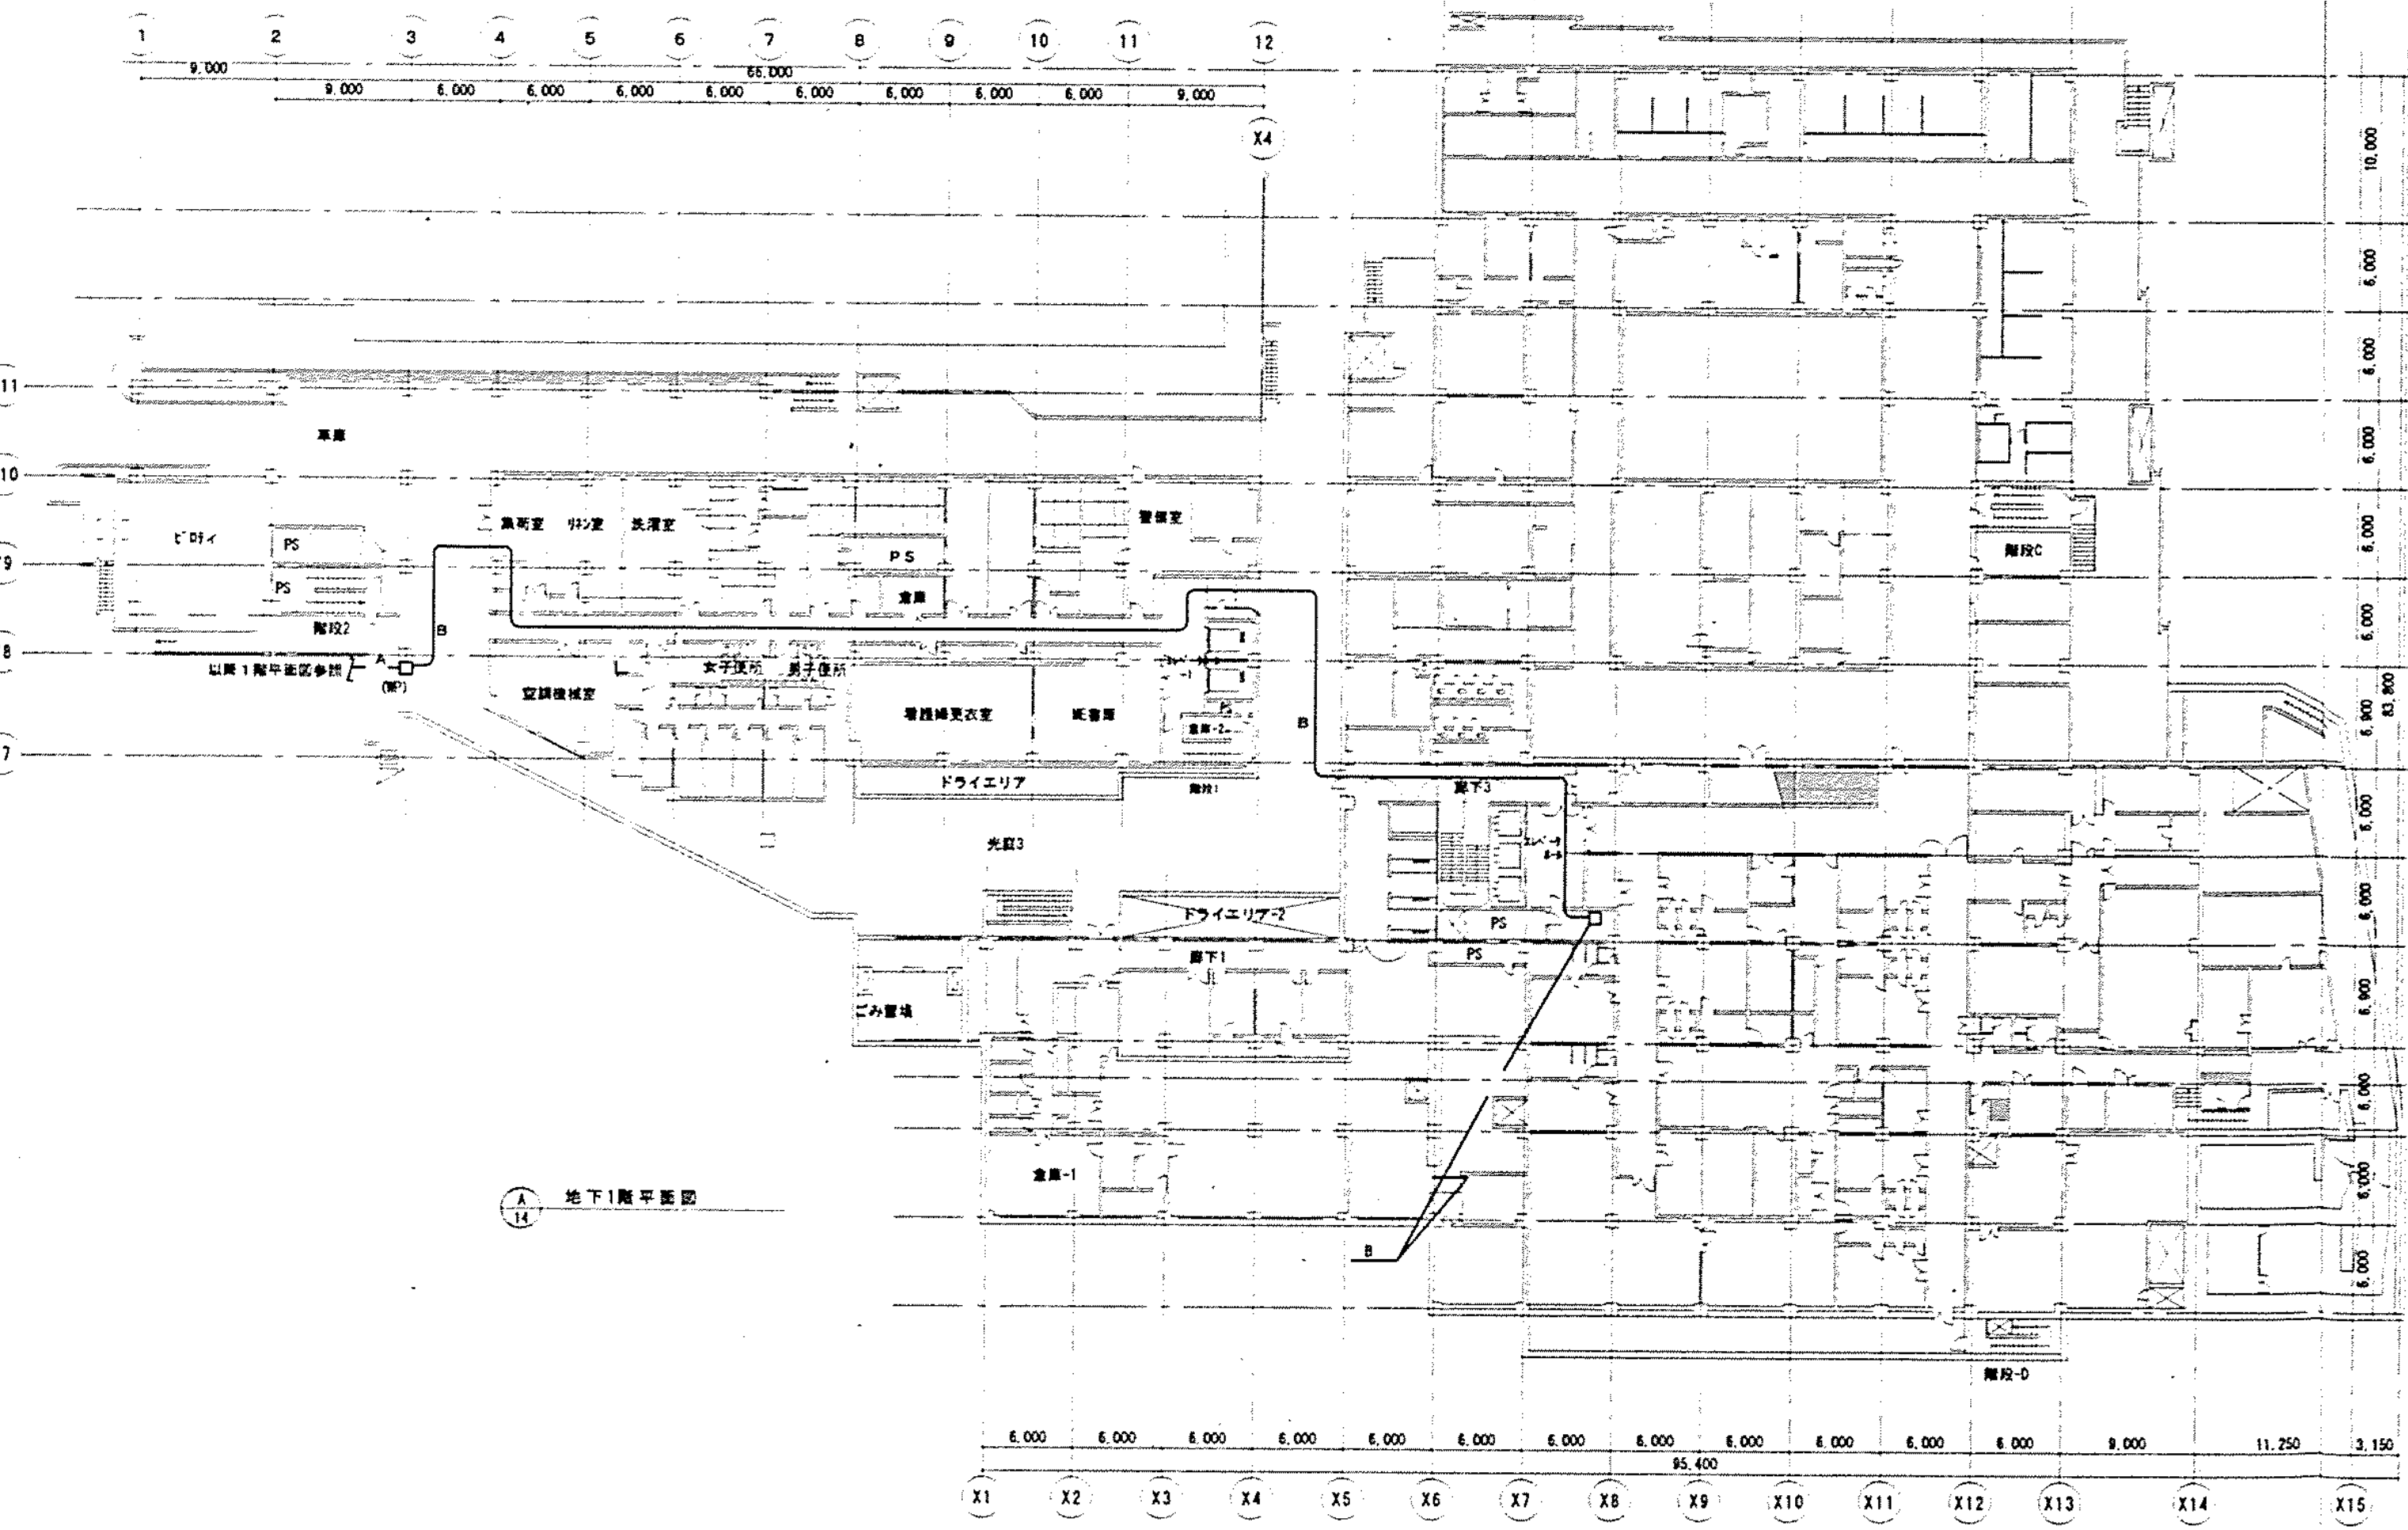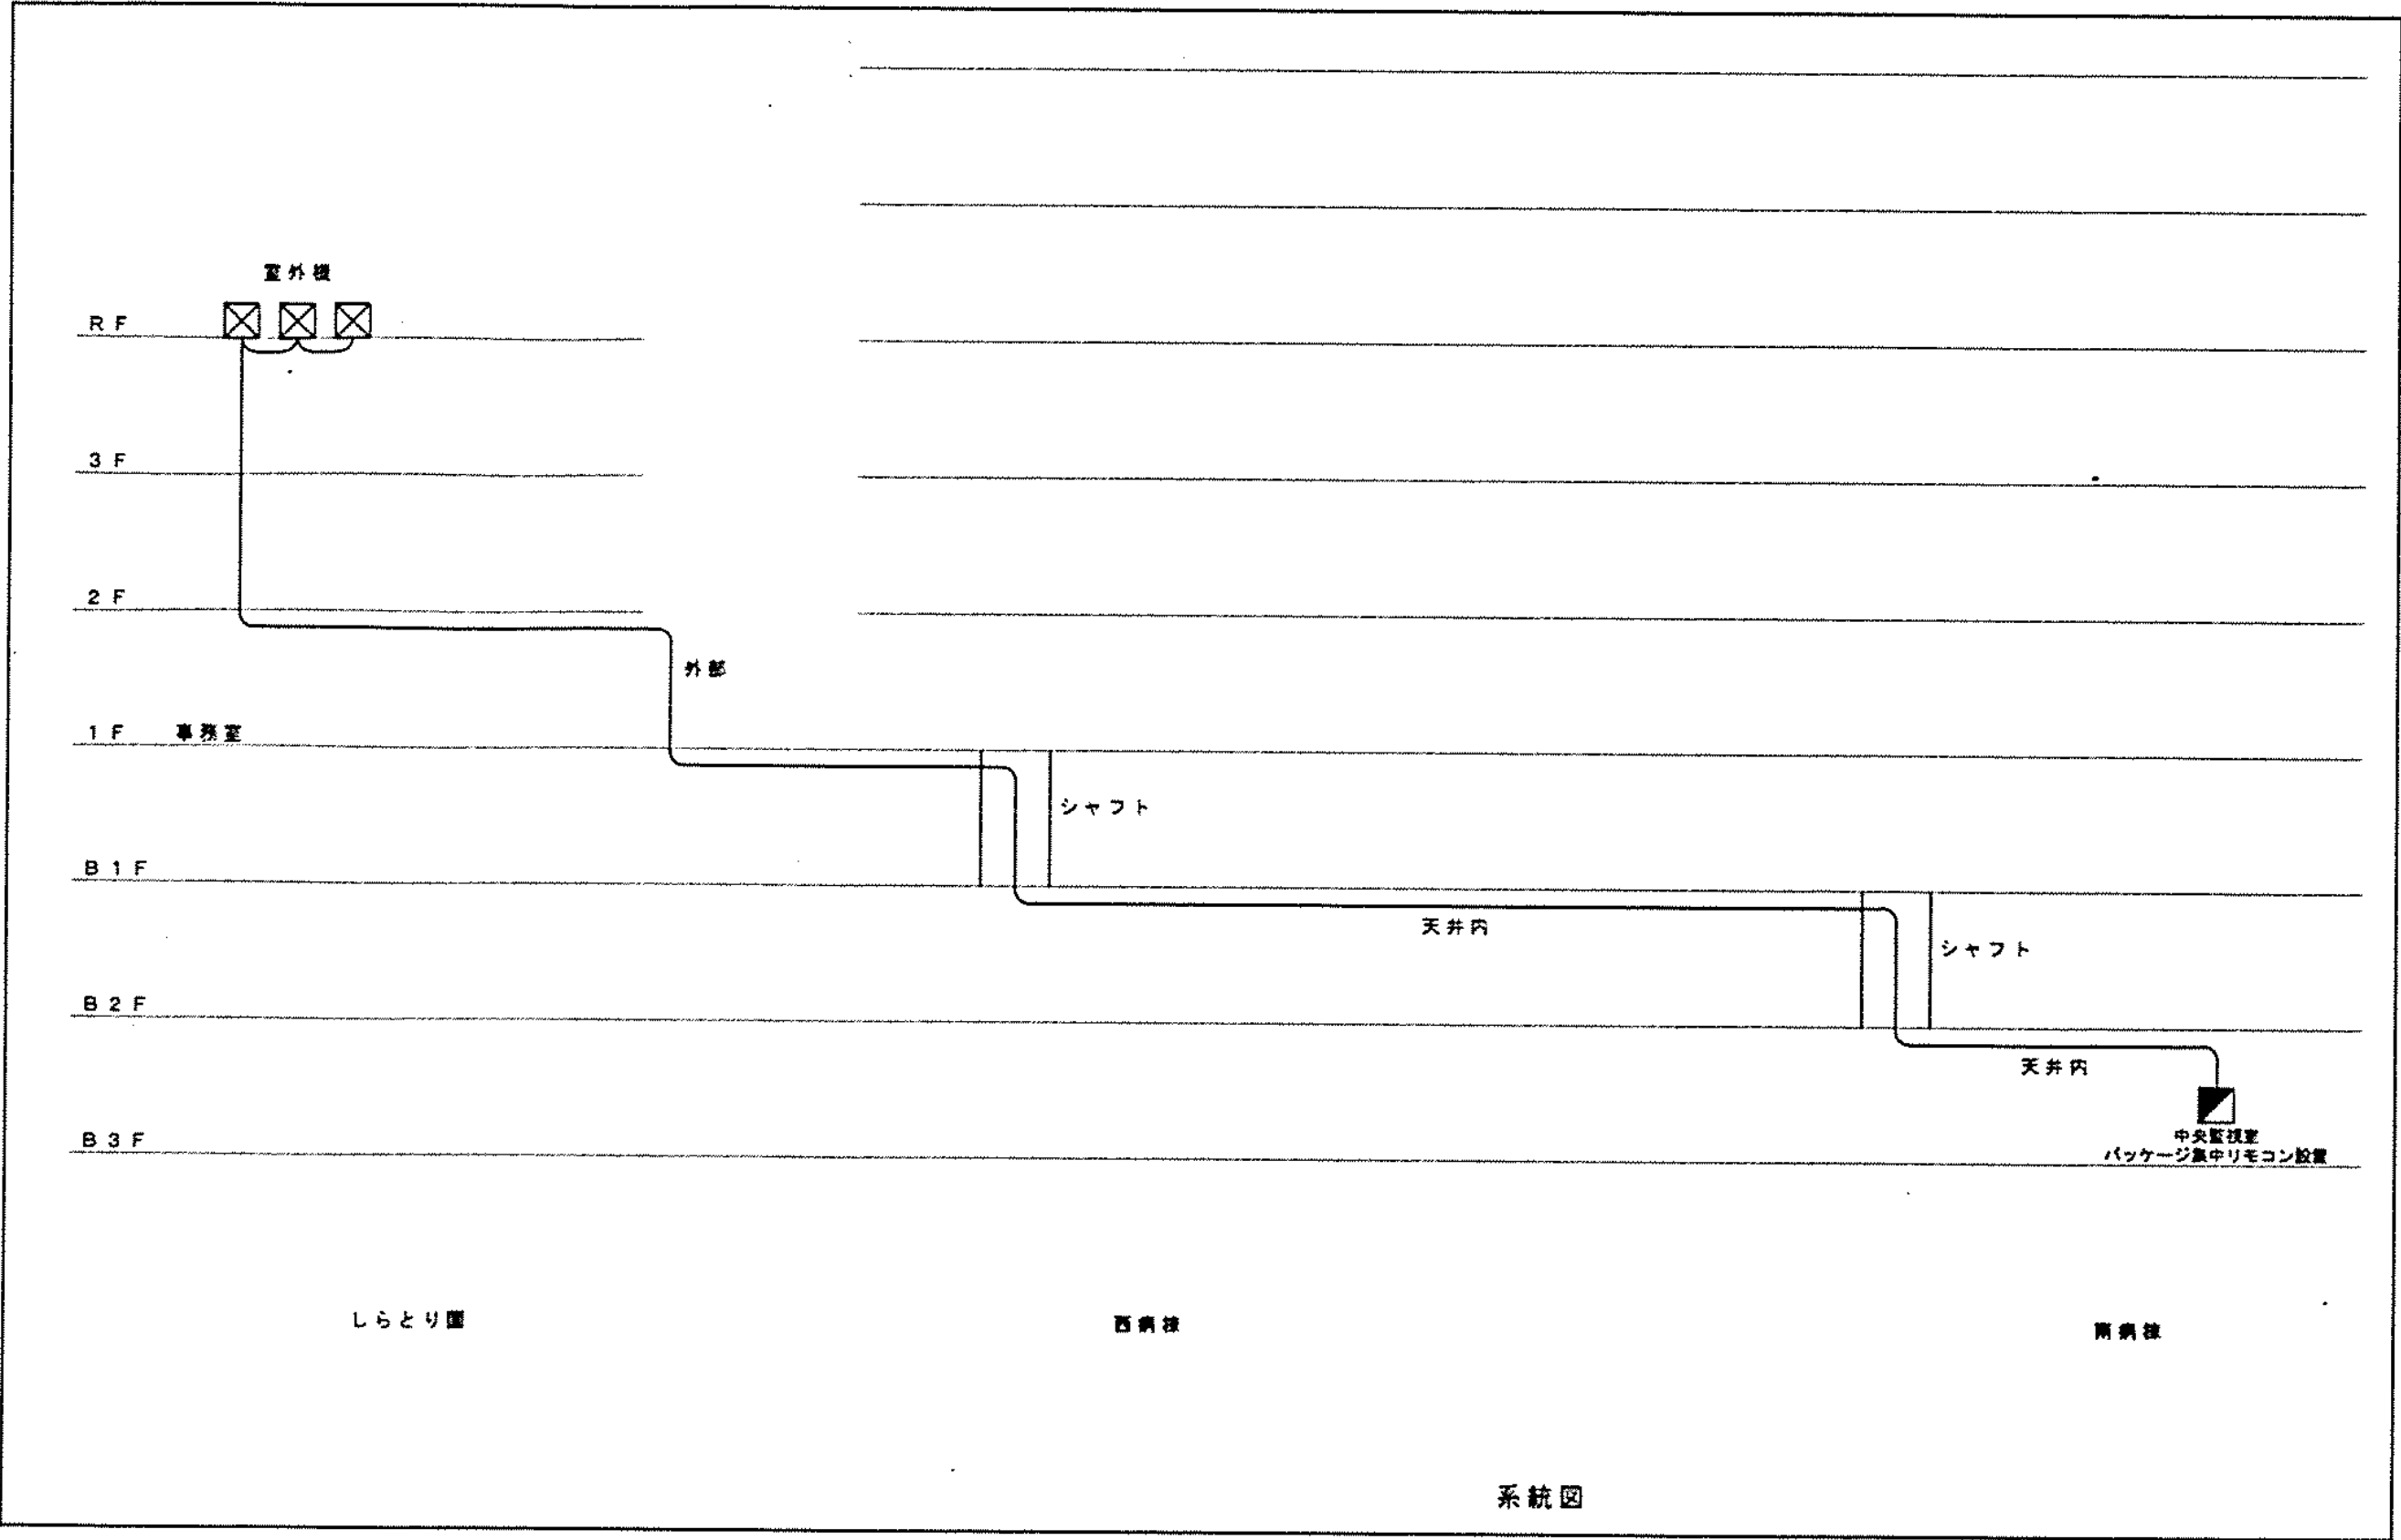

— A —
EM-CEES1.25" - 20×1 (22) 集中コントローラ
— B —
EM-CEES1.25" - 20×1 (303'3") 集中コントローラ
— C —
EM-CEES1.25" - 20×1 (メタルモール) 集中コントローラ

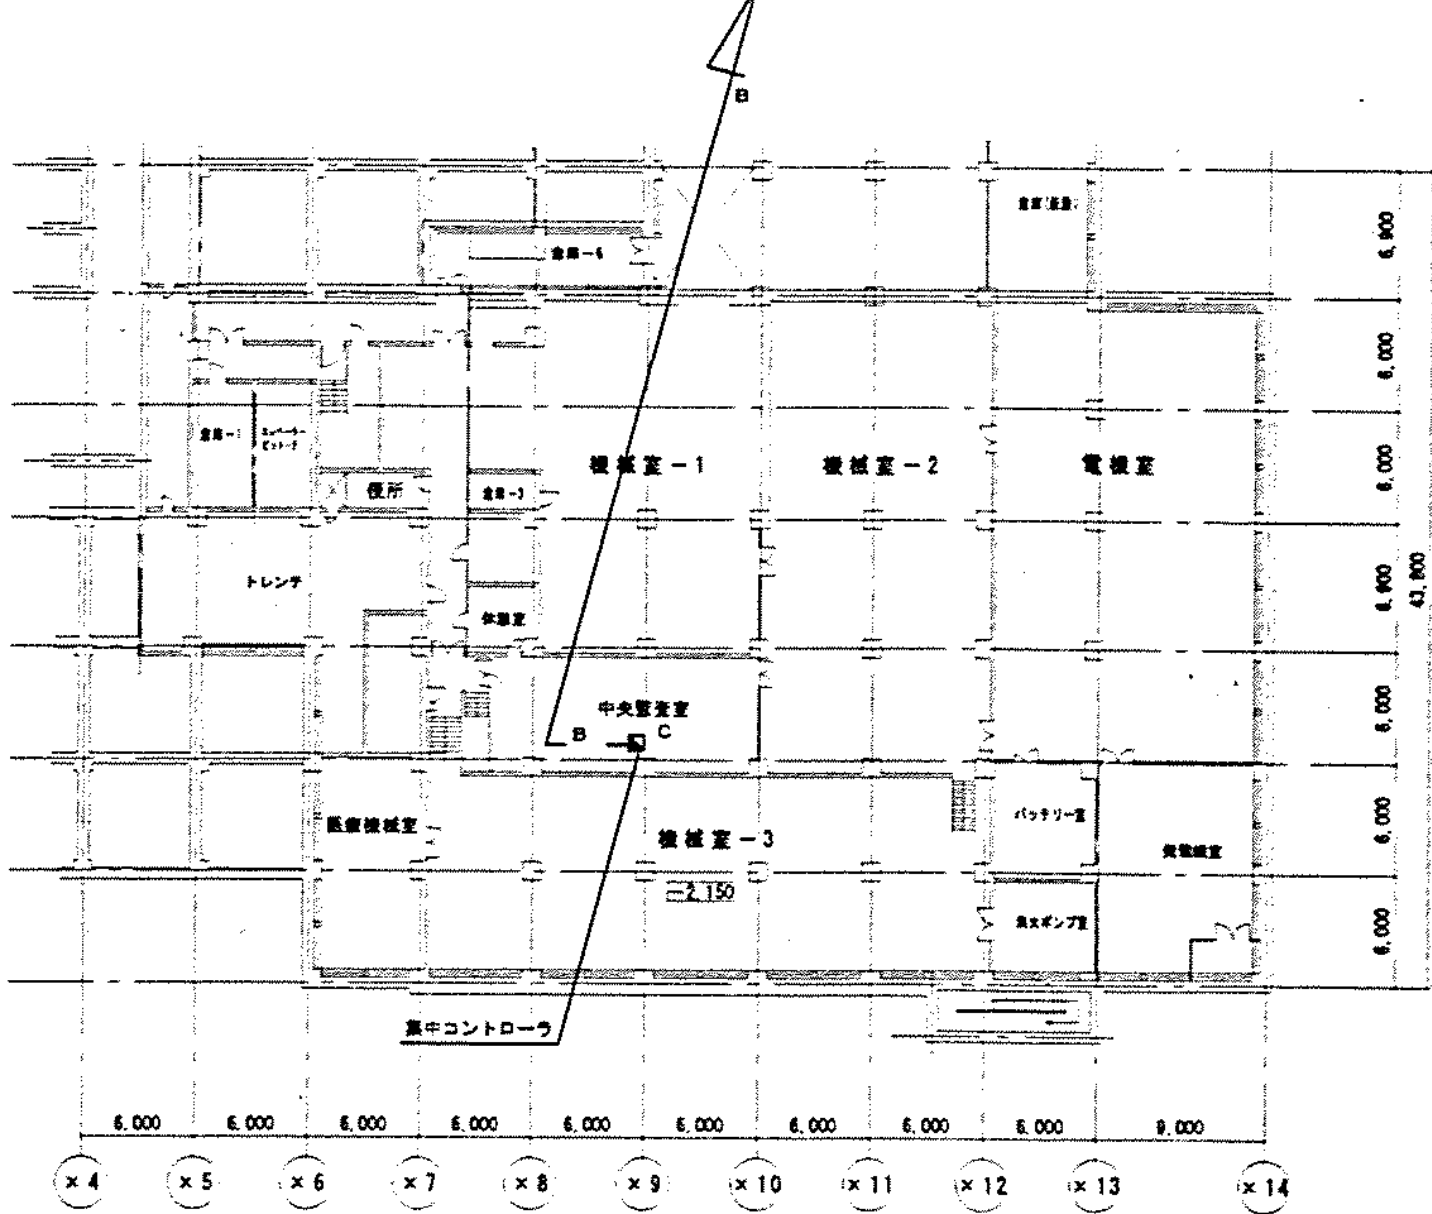

工事 部別	用途 番号	設備性 種別	配電回路番号			施設番号			配電用 設備番号	配電回路番号			特記 記号
H	3	1	5	0	0	0	3	1	5	0	2	0	