


平成30年度 横浜市道路局所管 保土ヶ谷区 道路整備しゅん工箇所図

※ 平成30年4月1日から平成31年3月31日にしゅん工したものが記載されています。
※ なお、応急に対応した工事の記載はありません。

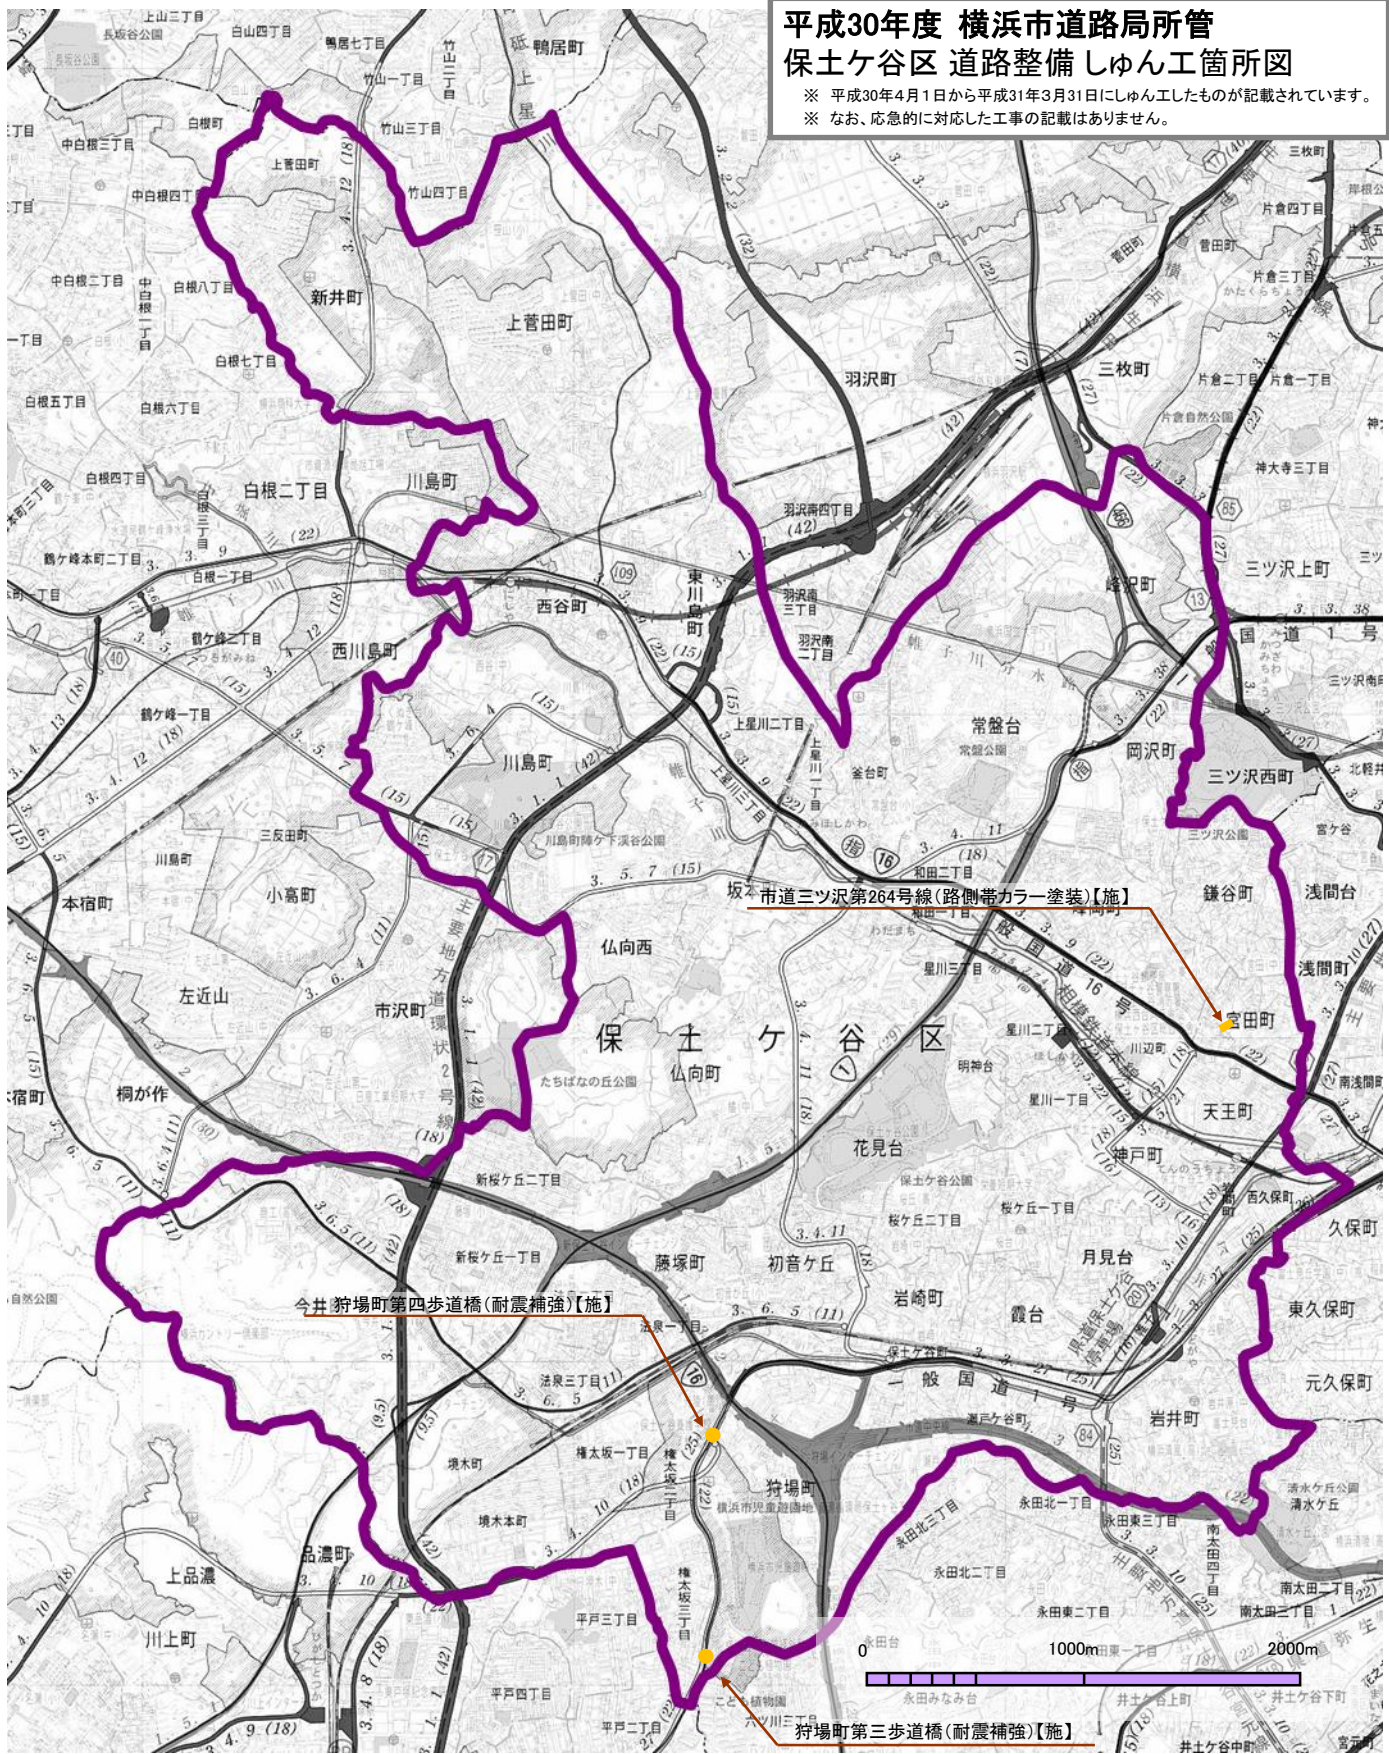

凡 例	
—●—	道路整備
—●—	道路修繕
—●—	施設整備
—●—	高速道路整備

問合せ先
【施】 施設課 TEL 671-3550