
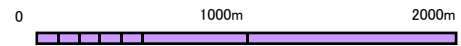


# 令和2年度 横浜市道路局所管 中区 道路整備しゅん工箇所図

※ 令和2年4月1日から令和3年3月31日にしゅん工したものが記載されています。  
※ なお、応急的に対応した工事の記載はありません。

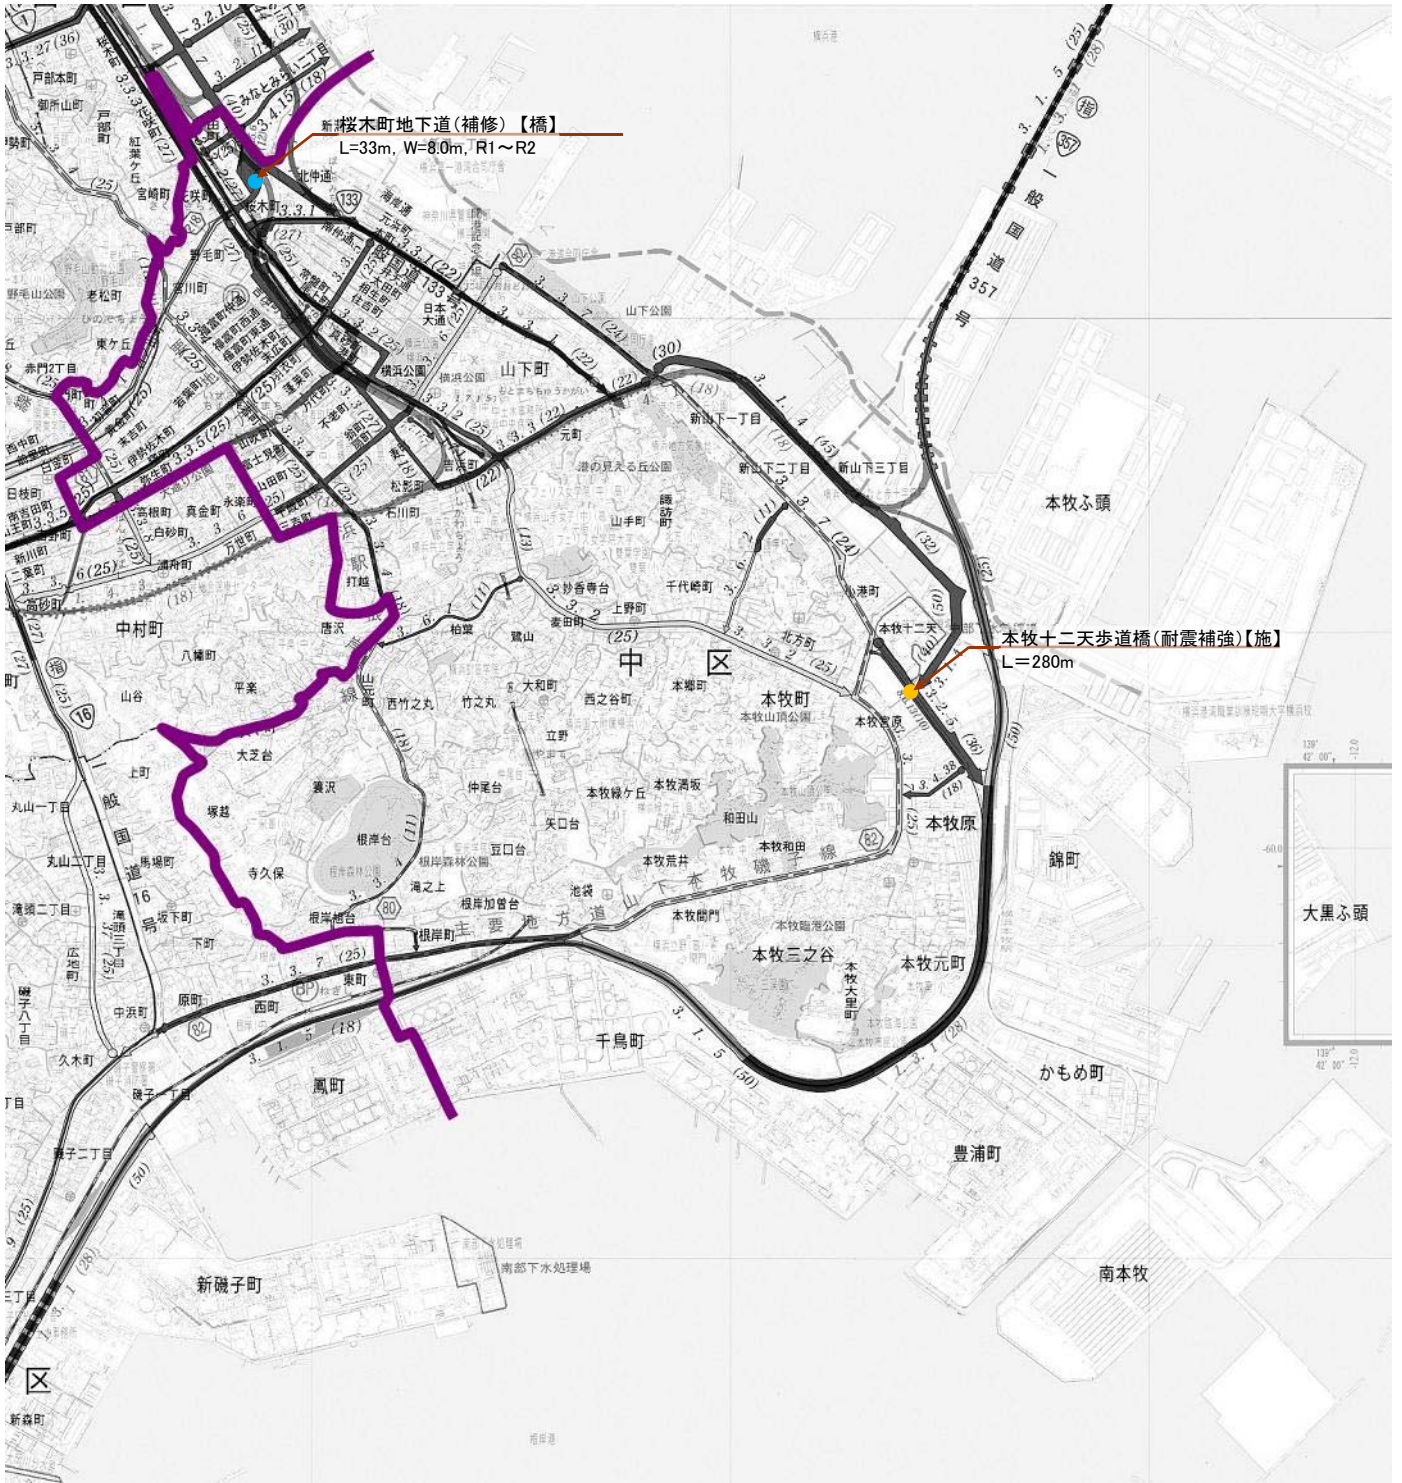

問合せ先  
 【施】 施設課 ..... TEL 671-3550  
 【橋】 橋梁課 ..... TEL 671-2796

凡 例	
<span style="color: red;">—</span>	● 道路整備
<span style="color: blue;">—</span>	● 道路修繕
<span style="color: orange;">—</span>	● 施設整備
<span style="color: green;">—</span>	● 高速道路整備