


令和2年度 横浜市道路局所管 保土ヶ谷区 道路整備しゅん工箇所図

※ 令和2年4月1日から令和3年3月31日にしゅん工したものが記載されています。
※ なお、応急的に対応した工事の記載はありません。

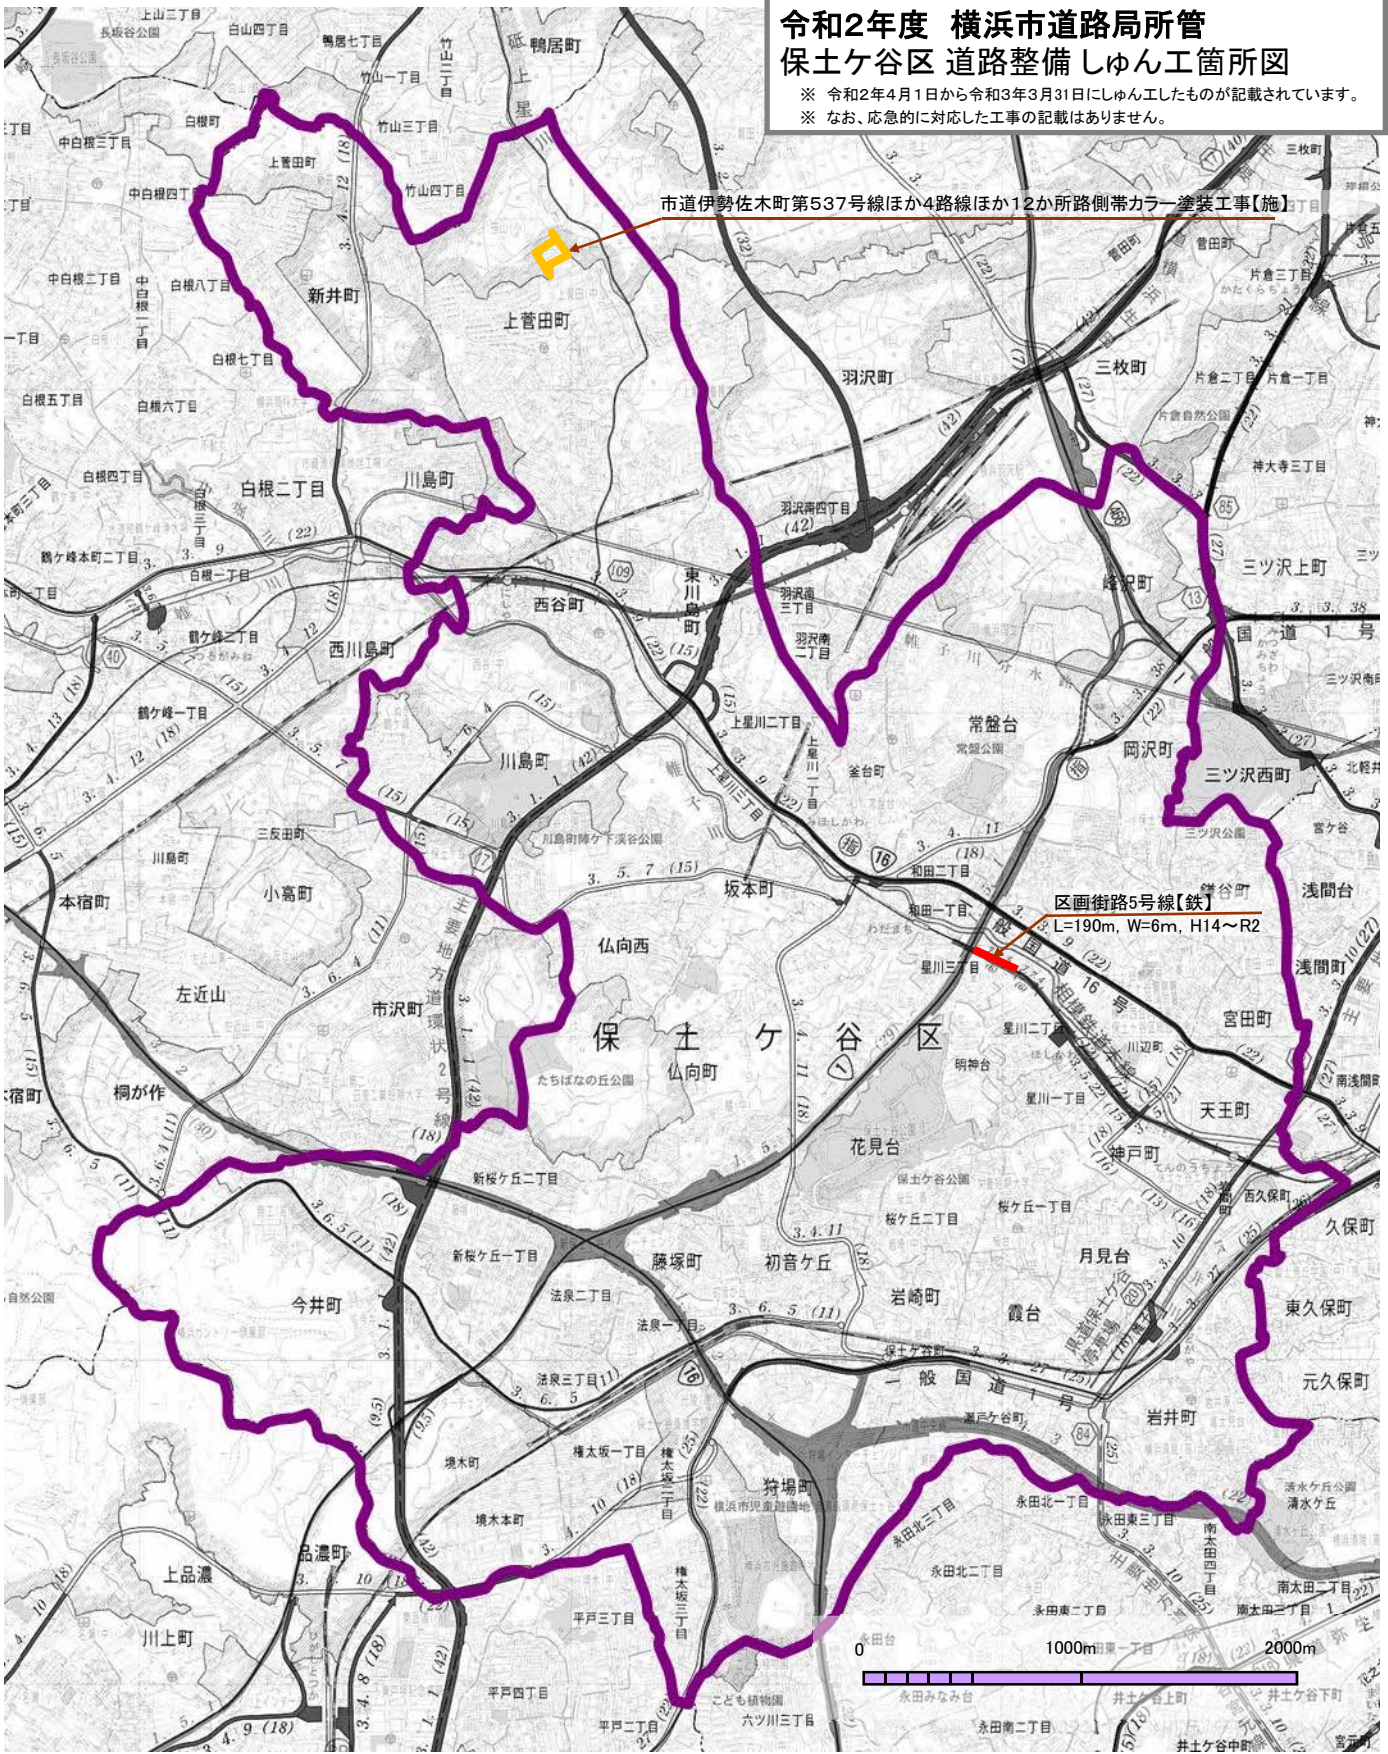

問合せ先
【施】 施設課 Tel. 671-2785
【鉄】 建設課鉄道交差調整担当 Tel. 671-2792

- 凡 例
- 道路整備
 - 道路修繕
 - 施設整備
 - 高速道路整備