



令和2年度 横浜市道路局所管 港北区 道路整備しゅん工箇所図

※ 令和2年4月1日から令和3年3月31日にしゅん工したものが記載されています。
※ なお、応急的に対応した工事の記載はありません。

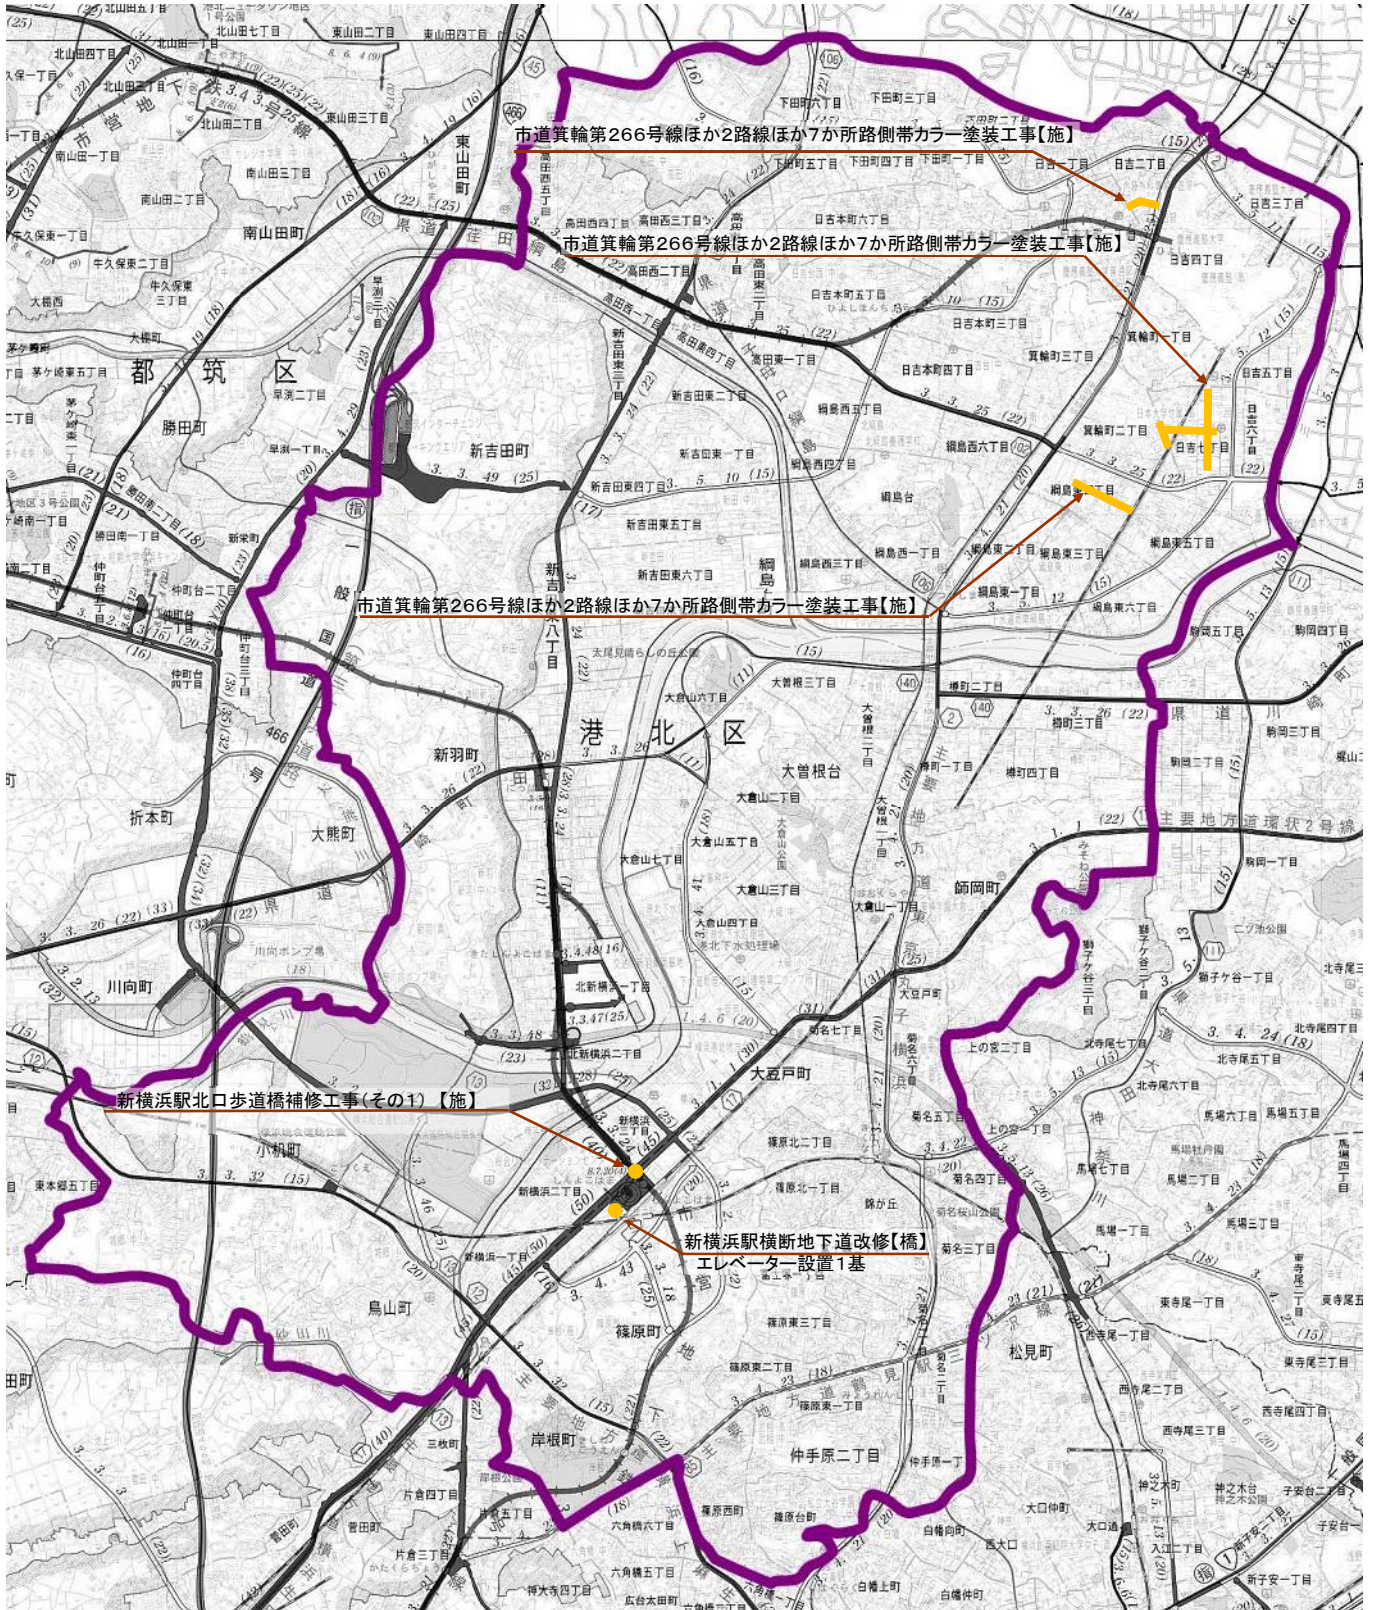

問合せ先
【施】 施設課 TEL 671-2785
【橋】 橋梁課 TEL 671-2796

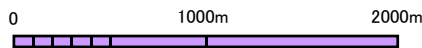

凡例	
—	● 道路整備
—	● 道路修繕
—	● 施設設備
—	● 高速道路整備