
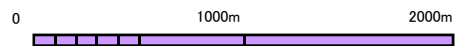


令和2年度 横浜市中土木事務所所管 中区 道路整備しゅん工箇所図

※ 令和2年4月1日から令和3年3月31日にしゅん工したものが記載されています。
※ なお、応急的に対応した工事の記載はありません。

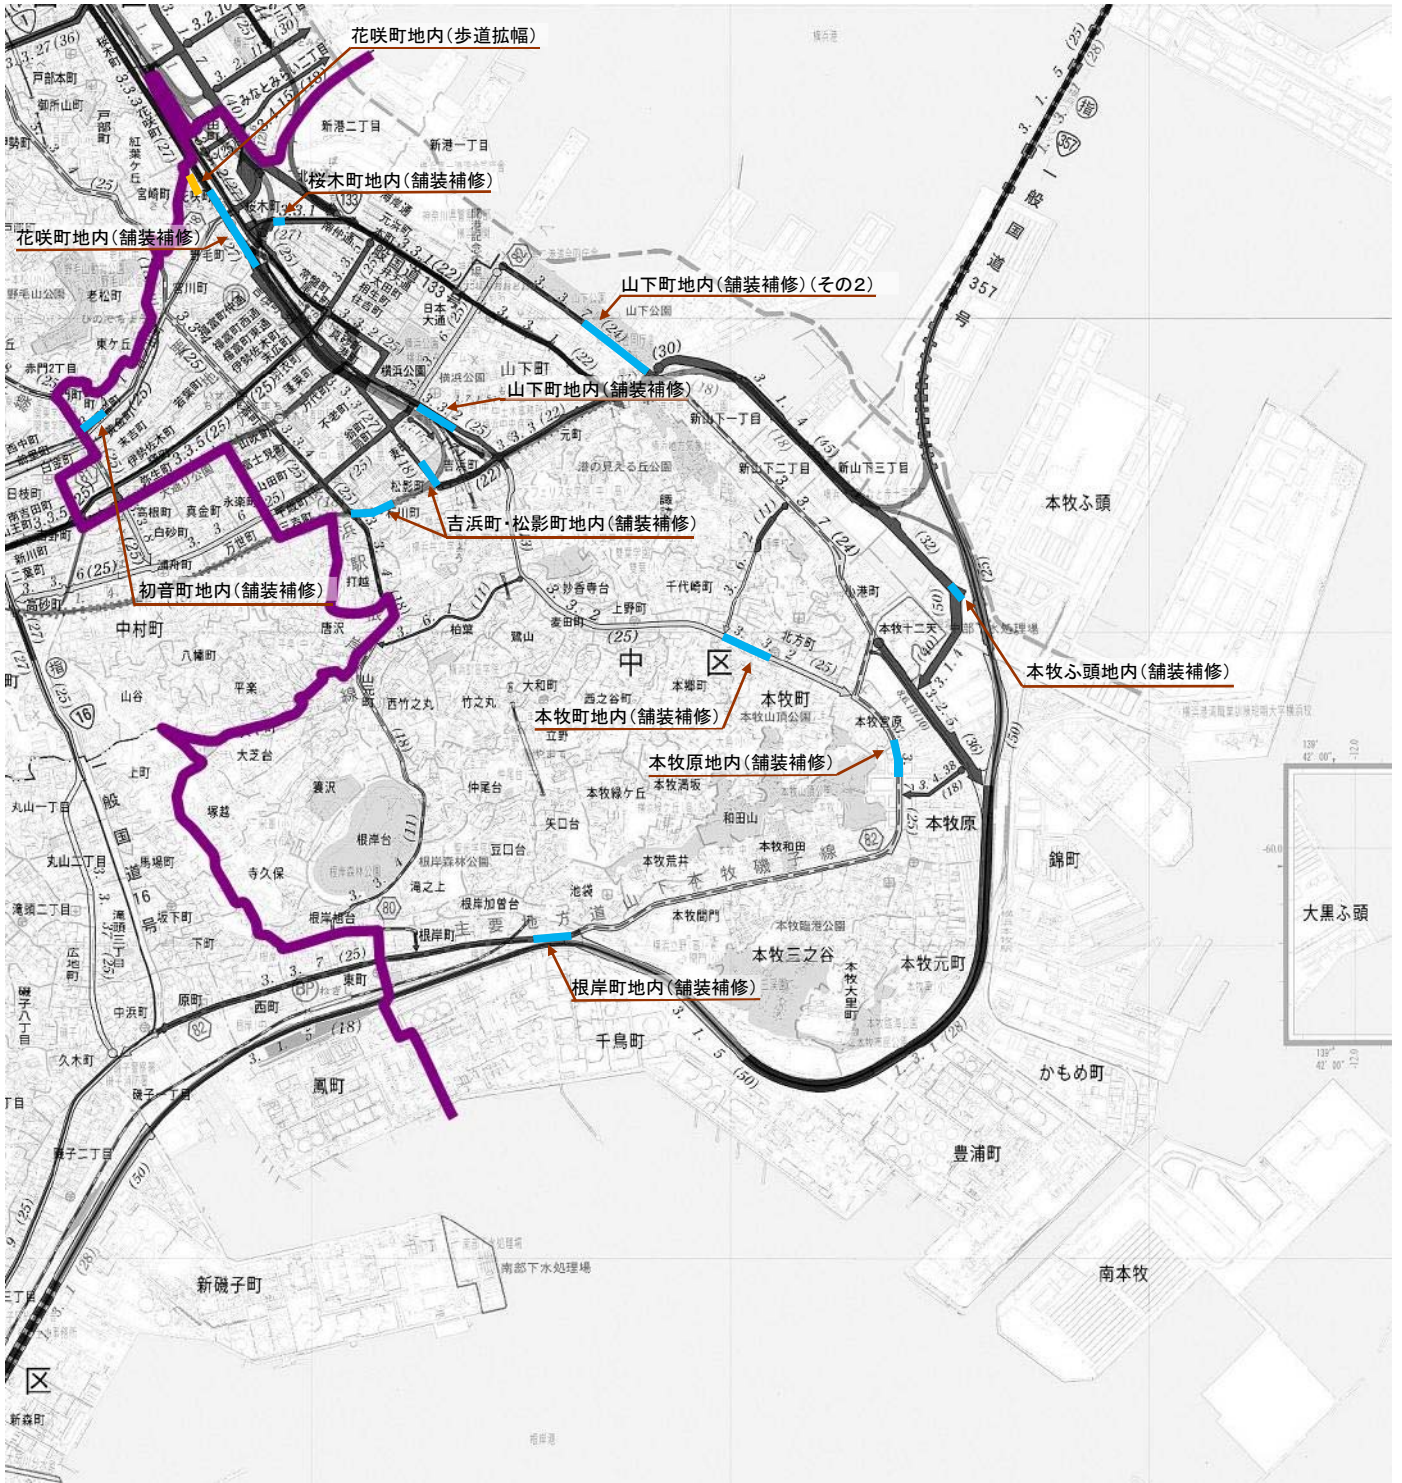

凡例

- 道路修繕
- 施設整備

問合せ先

中土木事務所 Tel. 641-7681