


# 令和2年度 横浜市旭土木事務所所管 旭区 道路整備しゅん工箇所図

※ 令和2年4月1日から令和3年3月31日までにしゅん工したものが記載されています。  
※ なお、応急的に対応した工事の記載はありません。

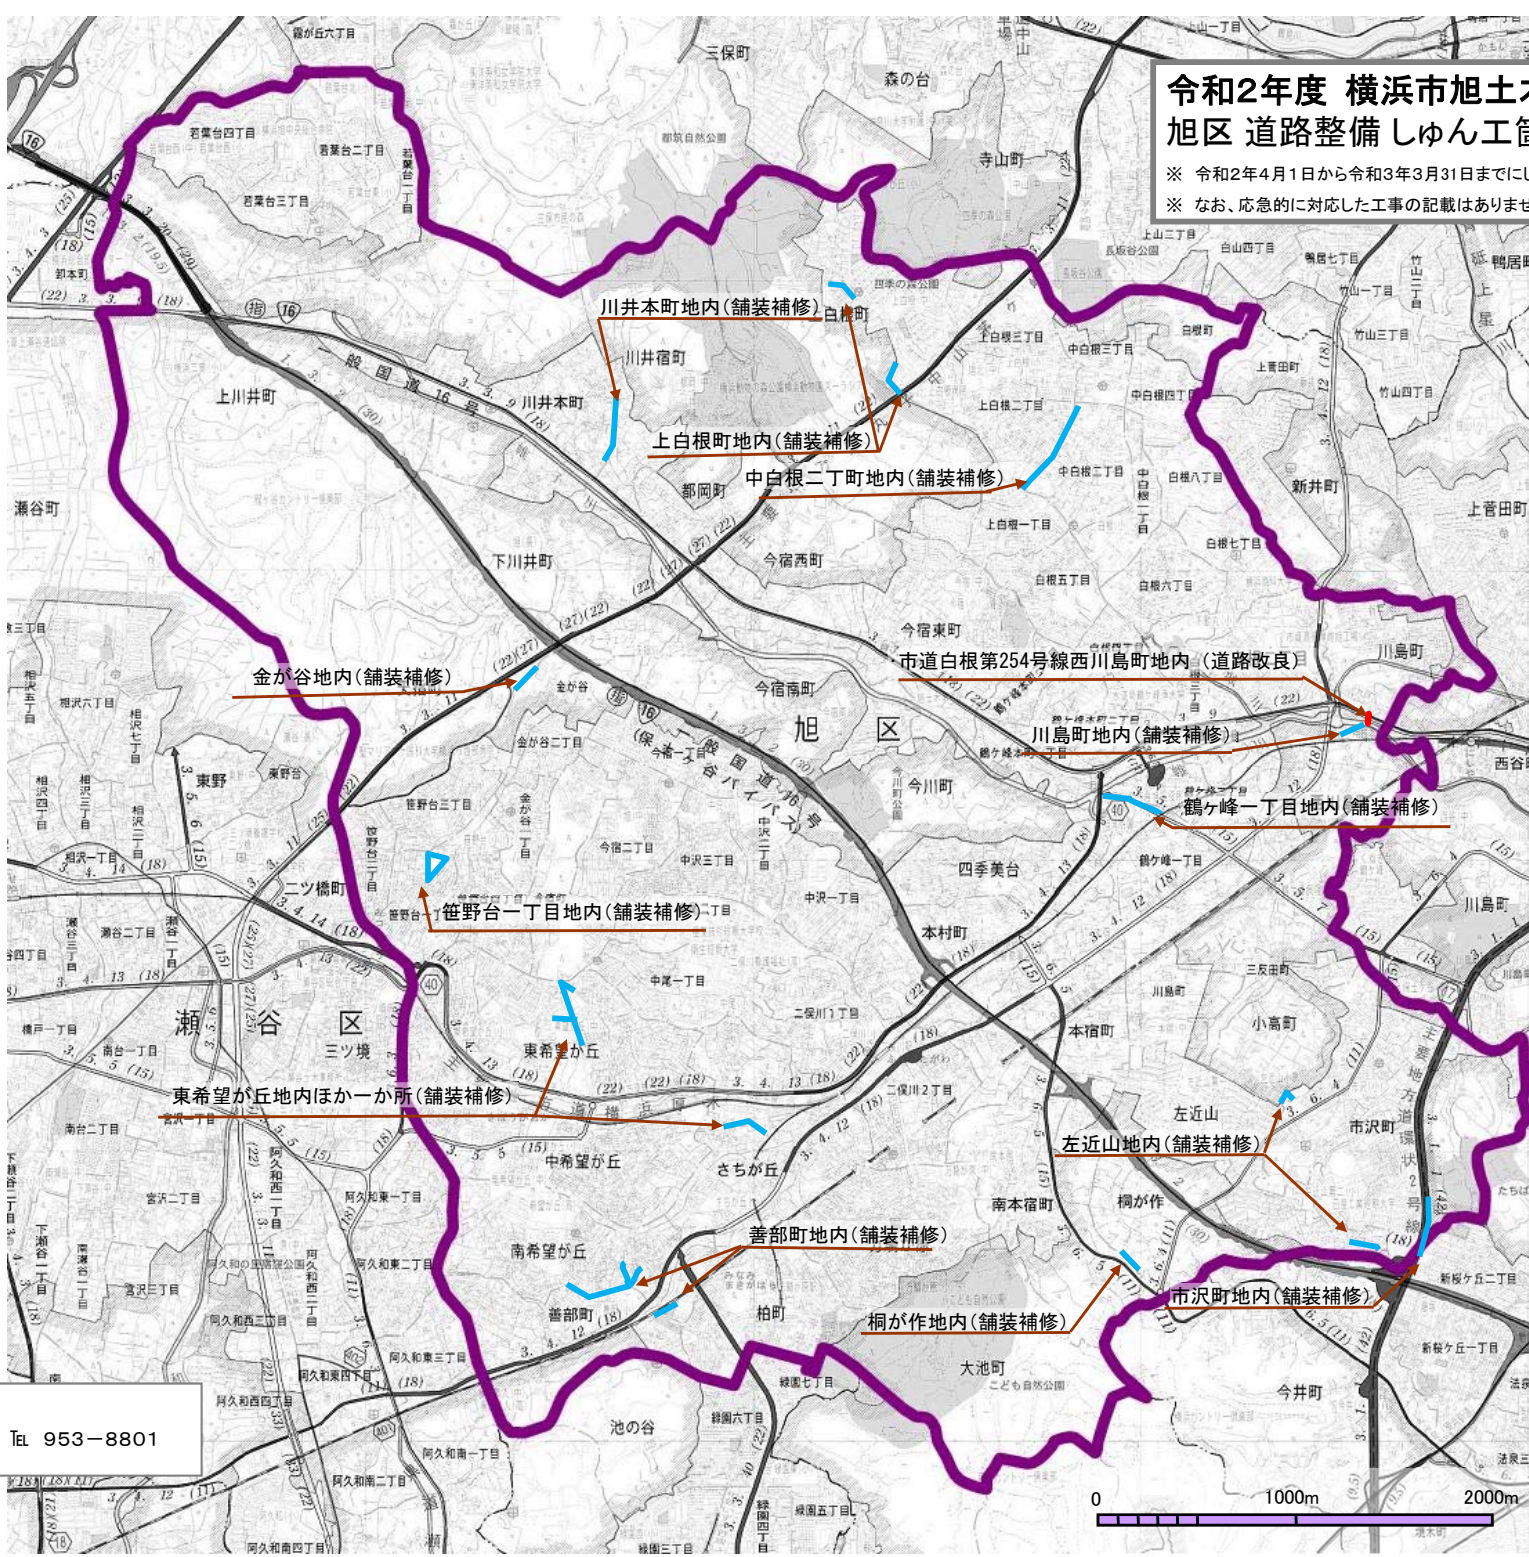

- 凡 例
- 道路整備
  - 道路修繕
  - 施設整備

問合せ先  
旭土木事務所 ..... Tel. 953-8801

