
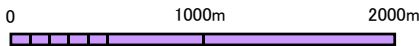


令和2年度 横浜市港北土木事務所所管 港北区 道路整備しゅん工箇所図

※ 令和2年4月1日から令和3年3月31日にしゅん工したものが記載されています。
※ なお、応急的に対応した工事の記載はありません。

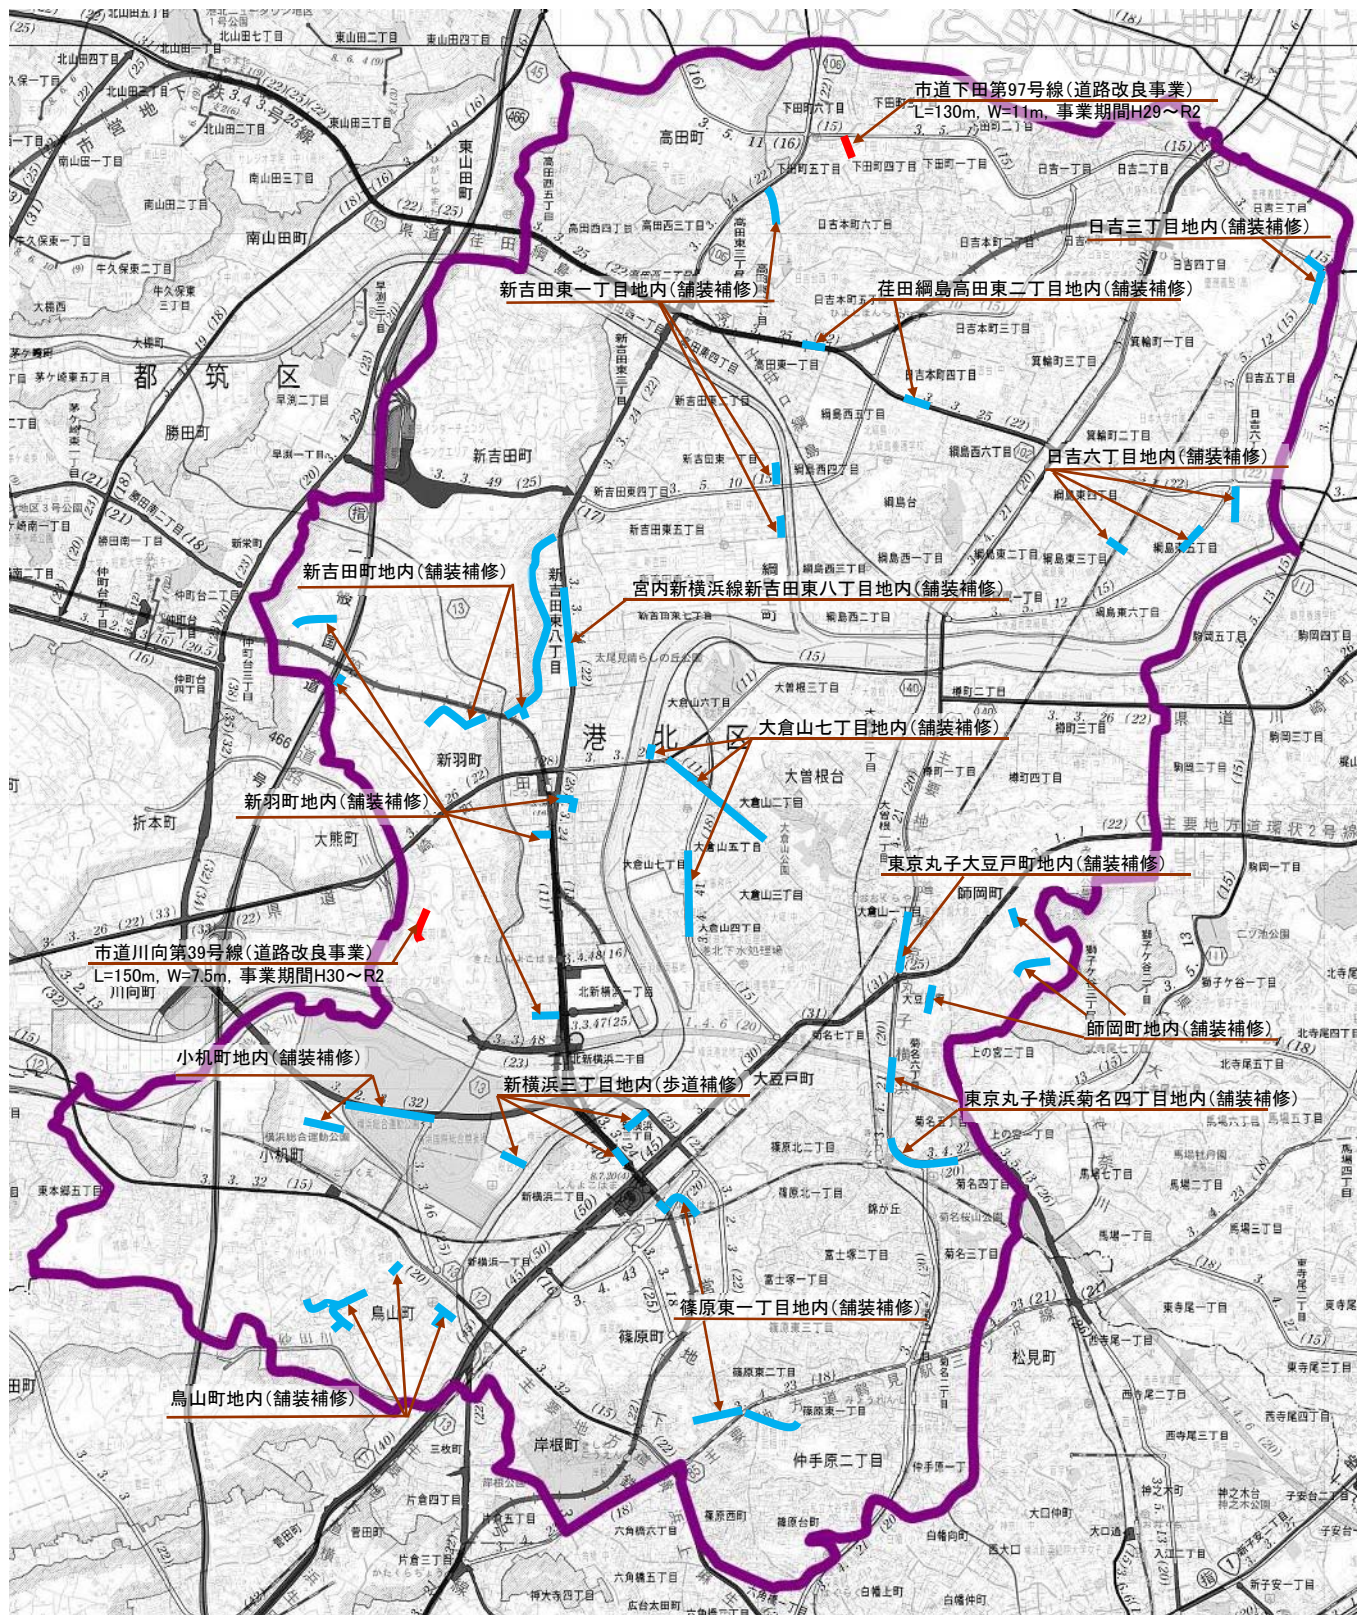

凡例	
—●—	道路整備
—●—	道路修繕

問合せ先
港北土木事務所 Tel 531-7361