
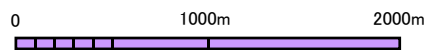


# 令和3年度 横浜市道路局所管 港北区 道路整備しゅん工箇所図

※ 令和3年4月1日から令和4年3月31日にしゅん工したものが記載されています。  
※ なお、応急に対応した工事の記載はありません。

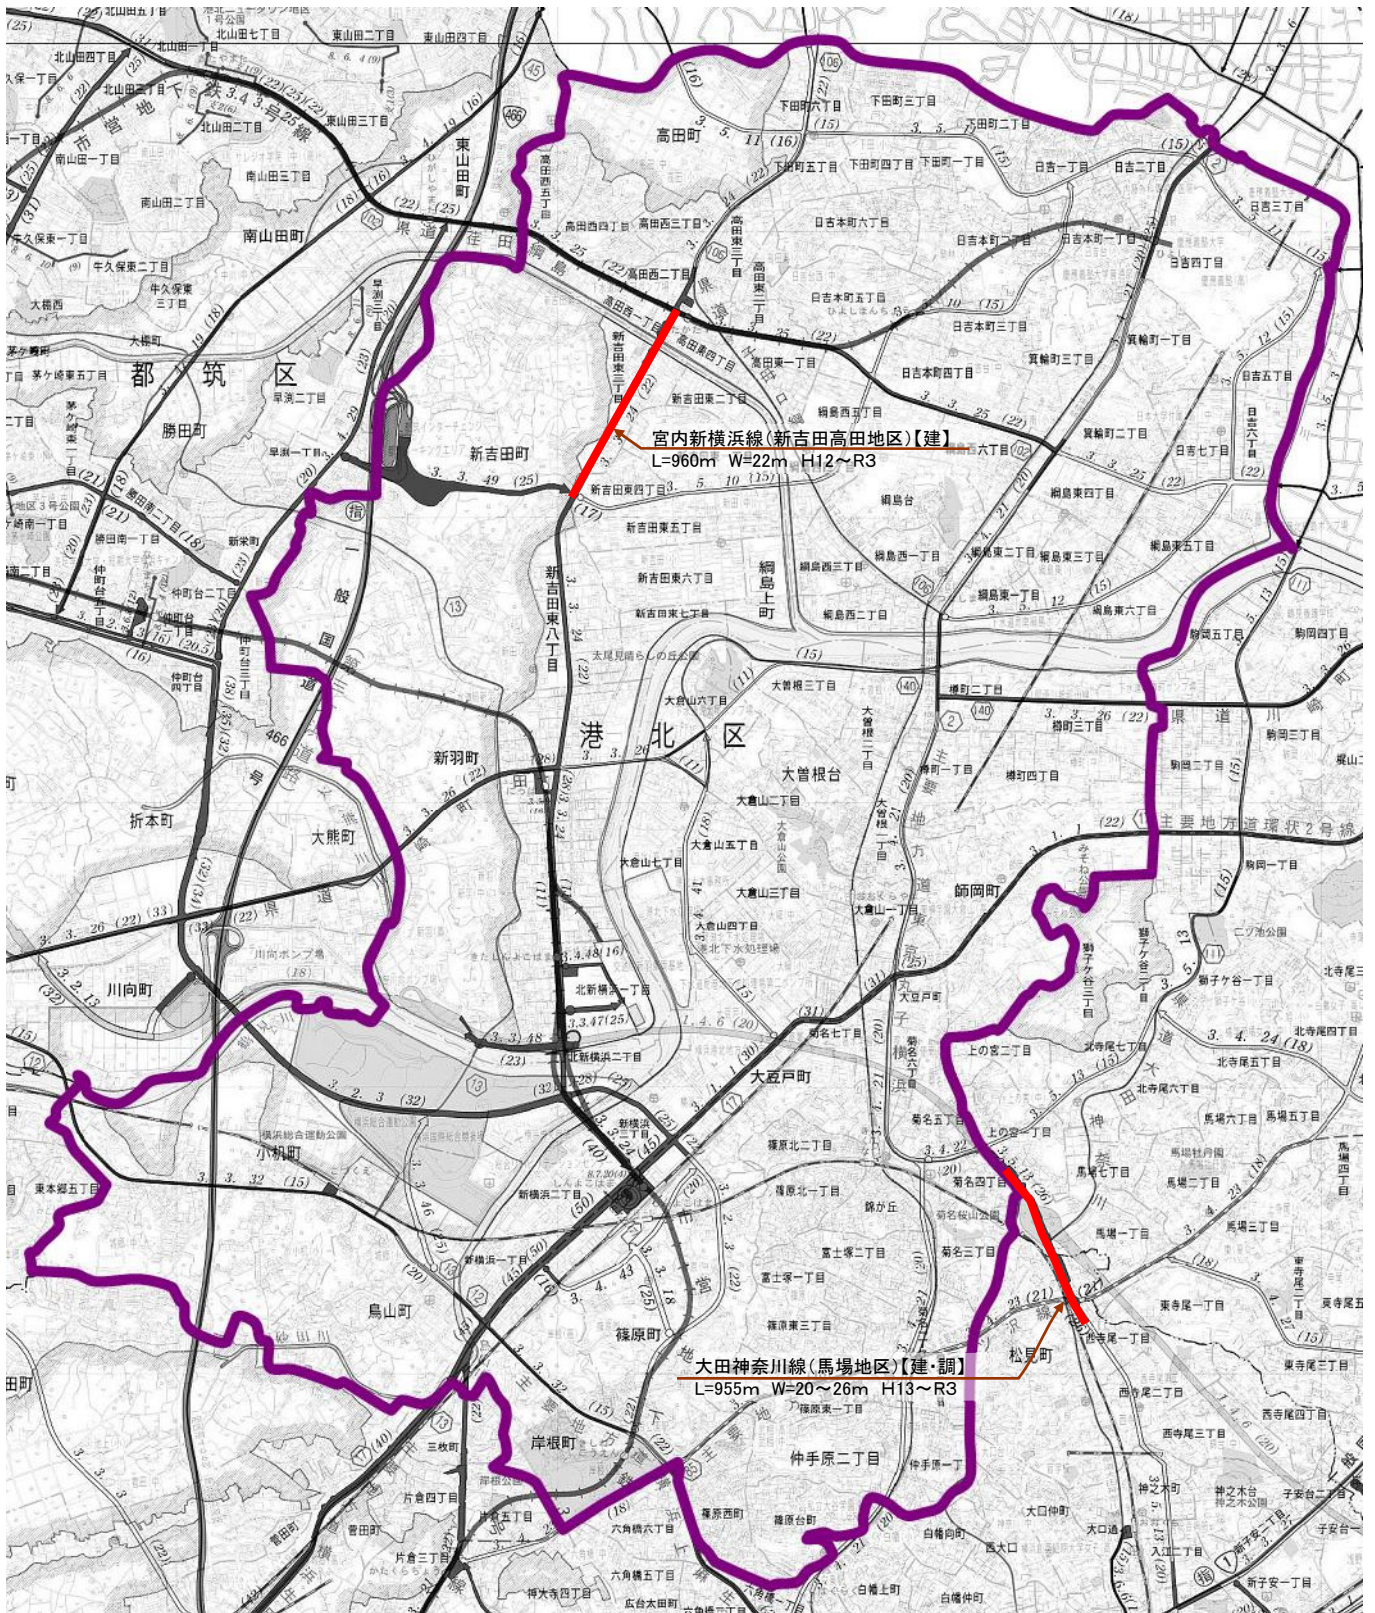

問合せ先  
【建】 建設課 ..... Tel. 671-3635

凡 例  
—●— 道路整備