


令和3年度 横浜市道路局所管 栄区 道路整備しゅん工箇所図

※ 令和3年4月1日から令和4年3月31日にしゅん工したものが記載されています。
※ なお、応急的に対応した工事の記載はありません。

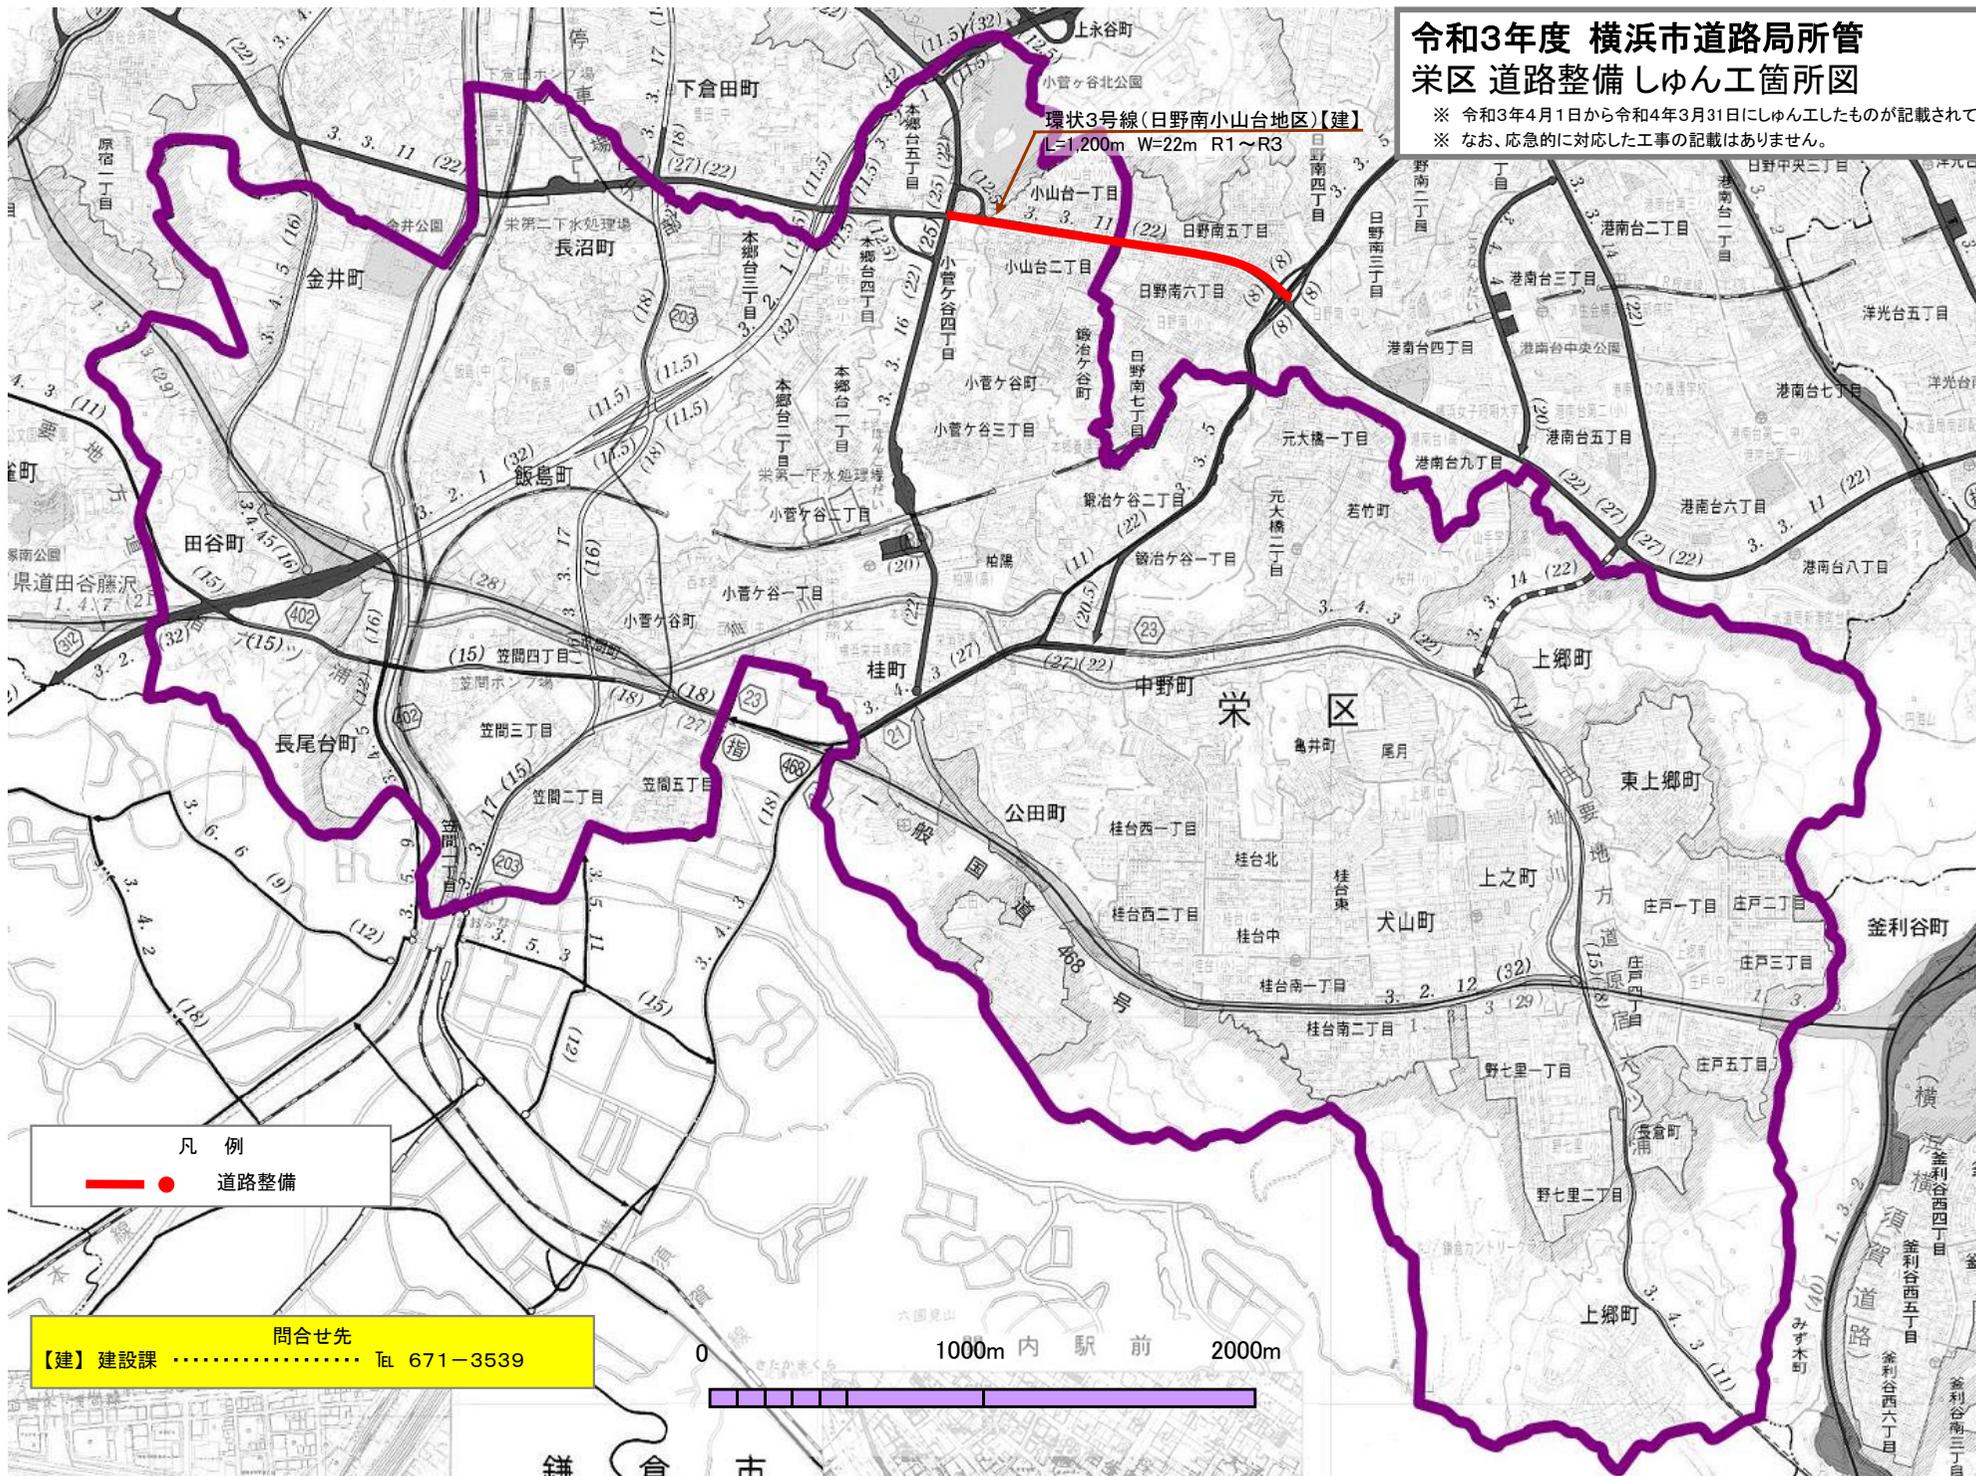

環状3号線(日野南小山台地区)【建】
L=1,200m W=22m R1~R3

凡 例
—●— 道路整備

問合せ先
【建】建設課 電話 671-3539

