


令和3年度 横浜市保土ヶ谷土木事務所所管

保土ヶ谷区 道路整備しゅん工箇所図

※ 令和3年4月1日から令和4年3月31日にしゅん工したものが記載されています。
 ※ なお、応急に対応した工事の記載はありません。

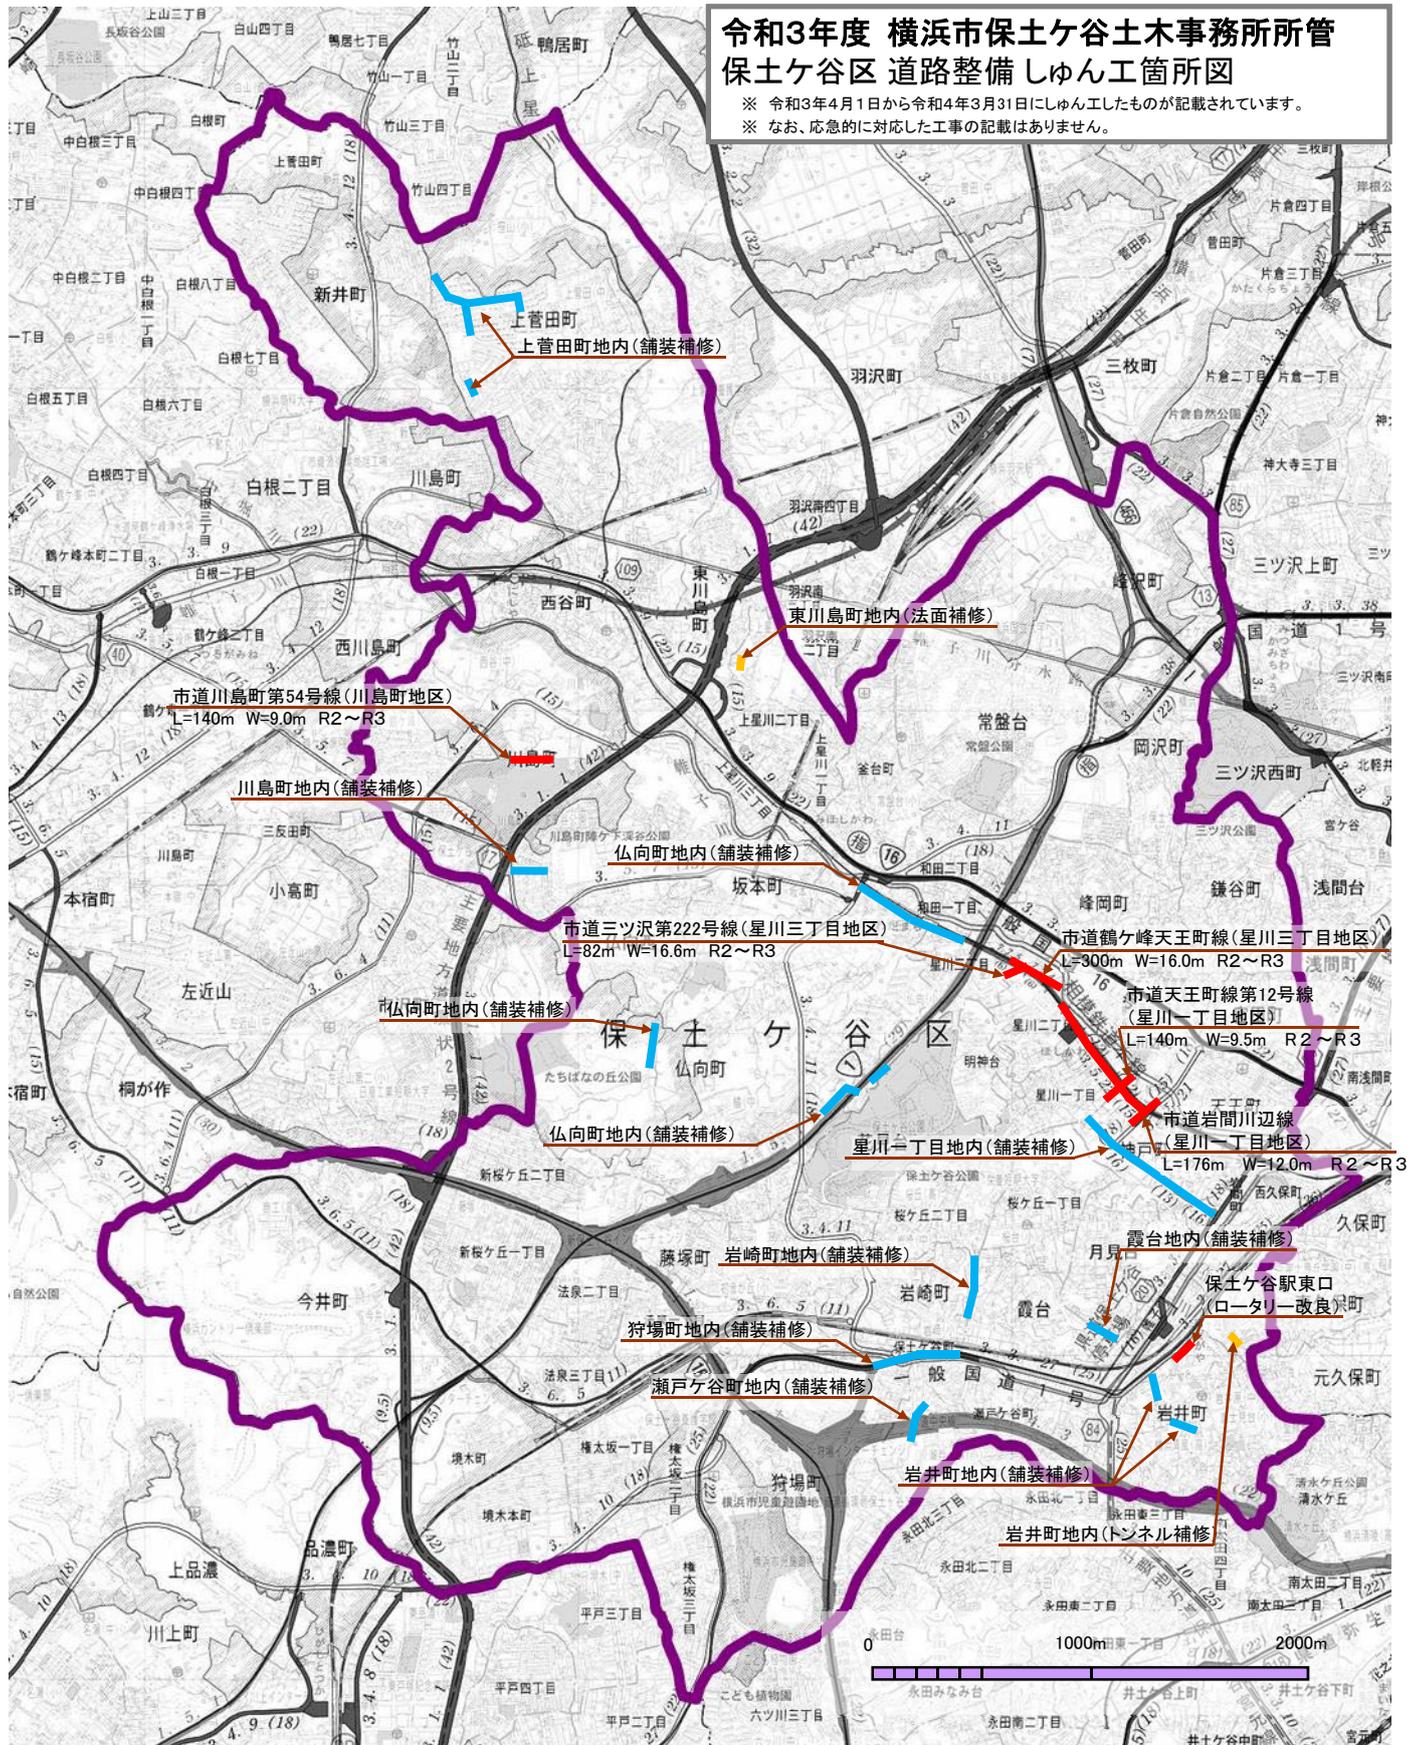

問合せ先
 保土ヶ谷土木事務所 Tel 331-4445

凡例	
—	● 道路整備
—	● 道路修繕
—	● 施設整備