


令和3年度 横浜市金沢土木事務所所管 金沢区 道路整備しゅん工箇所図

※ 令和3年4月1日から令和4年3月31日にしゅん工したものが記載されています。
※ なお、応急的に対応した工事の記載はありません。

問合せ先
金沢土木事務所 Tel. 781-2511

- 凡 例
- 道路整備
 - 道路修繕
 - 施設整備

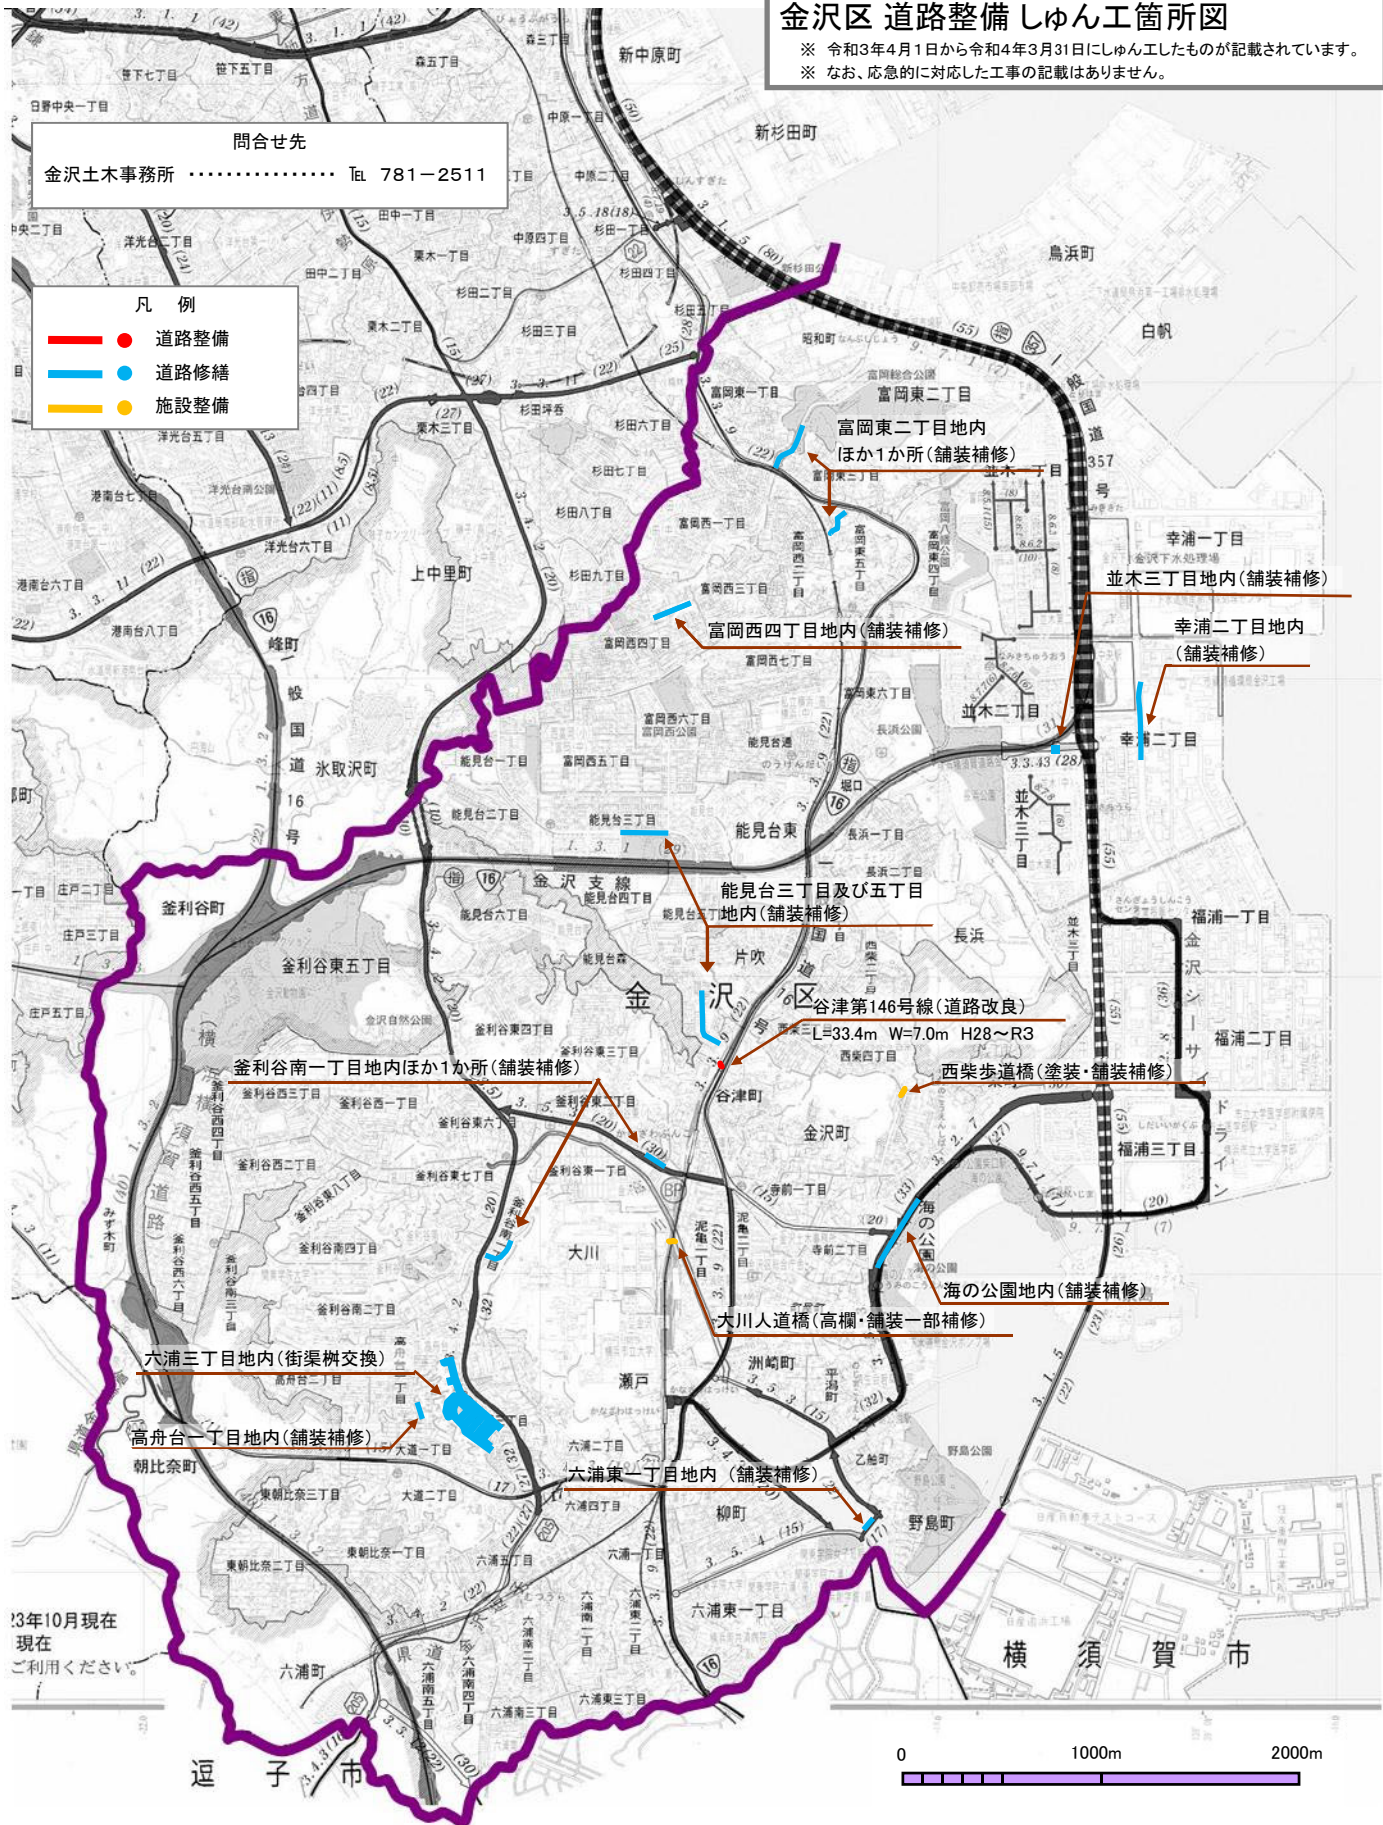

23年10月現在
現在
ご利用ください。

