


# 令和3年度 横浜市戸塚土木事務所所管 戸塚区 道路整備しゅん工箇所図

※ 令和3年4月1日から令和4年3月31日にしゅん工したものが記載されています。  
※ なお、応急に対応した工事の記載はありません。

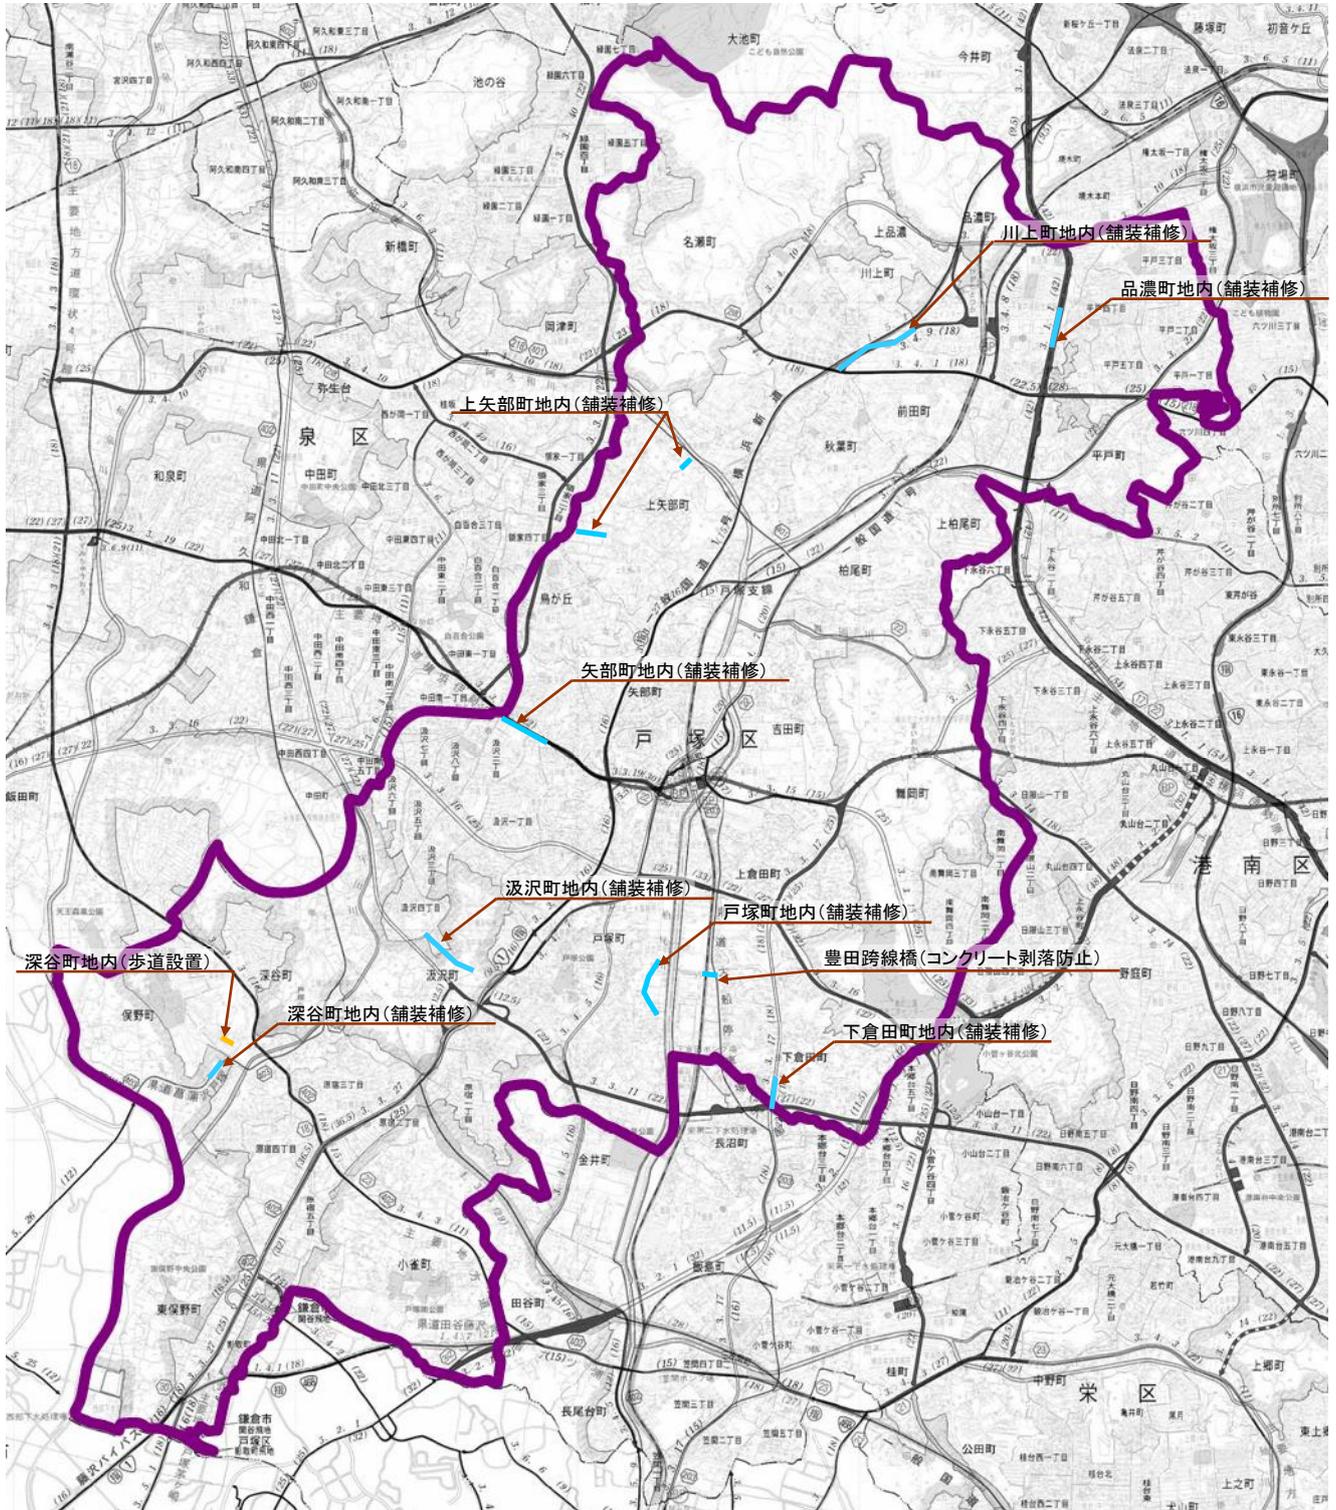

0 1000m 2000m

凡 例	
<span style="color: blue;">—</span>	道路修繕
<span style="color: yellow;">—</span>	施設整備

問合せ先  
戸塚土木事務所 ..... Tel 881-1621