


平成29年度 横浜市中土木事務所所管 中区 道路整備しゅん工箇所図

※ 平成29年4月1日から平成30年3月31日にしゅん工したものが記載されています。
※ なお、応急的に対応した工事の記載はありません。

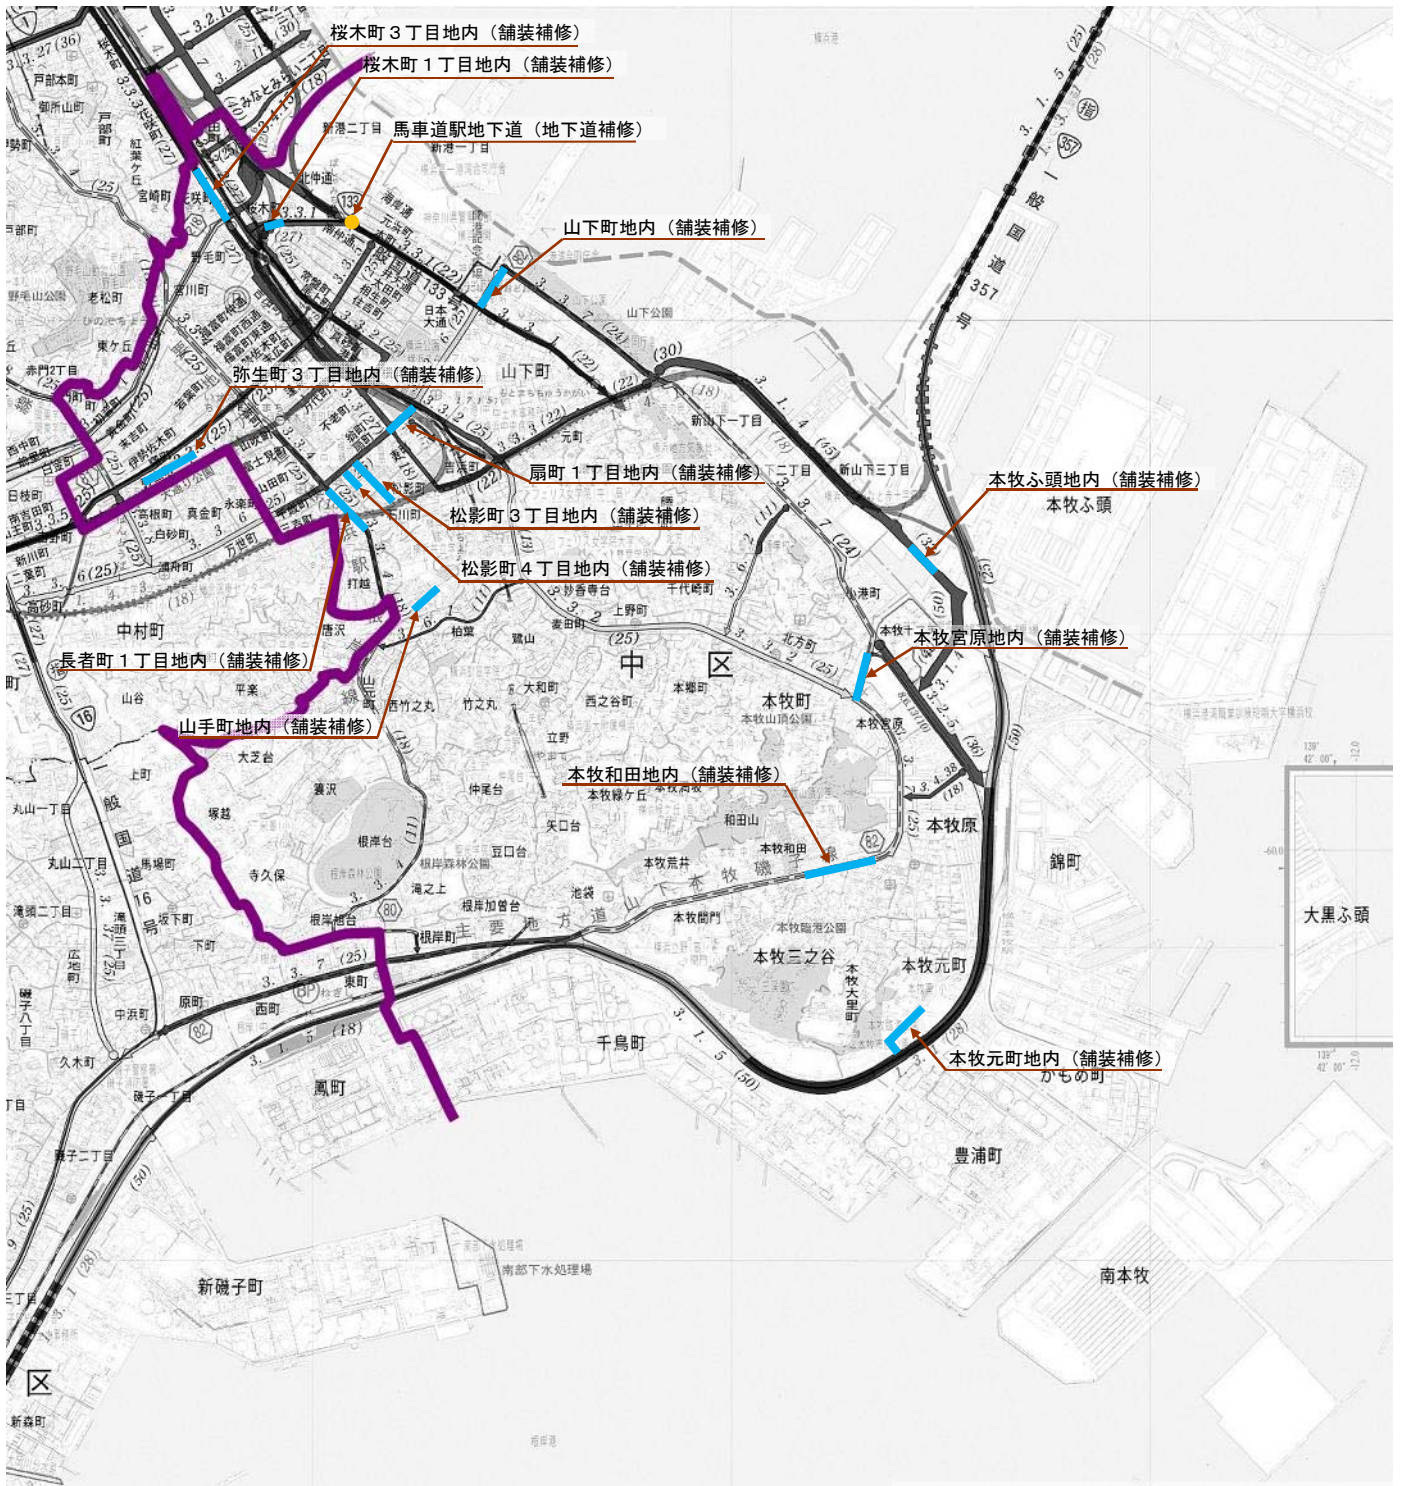

問合せ先
中土木事務所 Tel 641-7681

- 凡例
- ● 道路修繕
 - ● 施設整備