


平成29年度 横浜市道路局所管 中区 道路整備しゅん工箇所図

※ 平成29年4月1日から平成30年3月31日にしゅん工したものが記載されています。
※ なお、応急的に対応した工事の記載はありません。

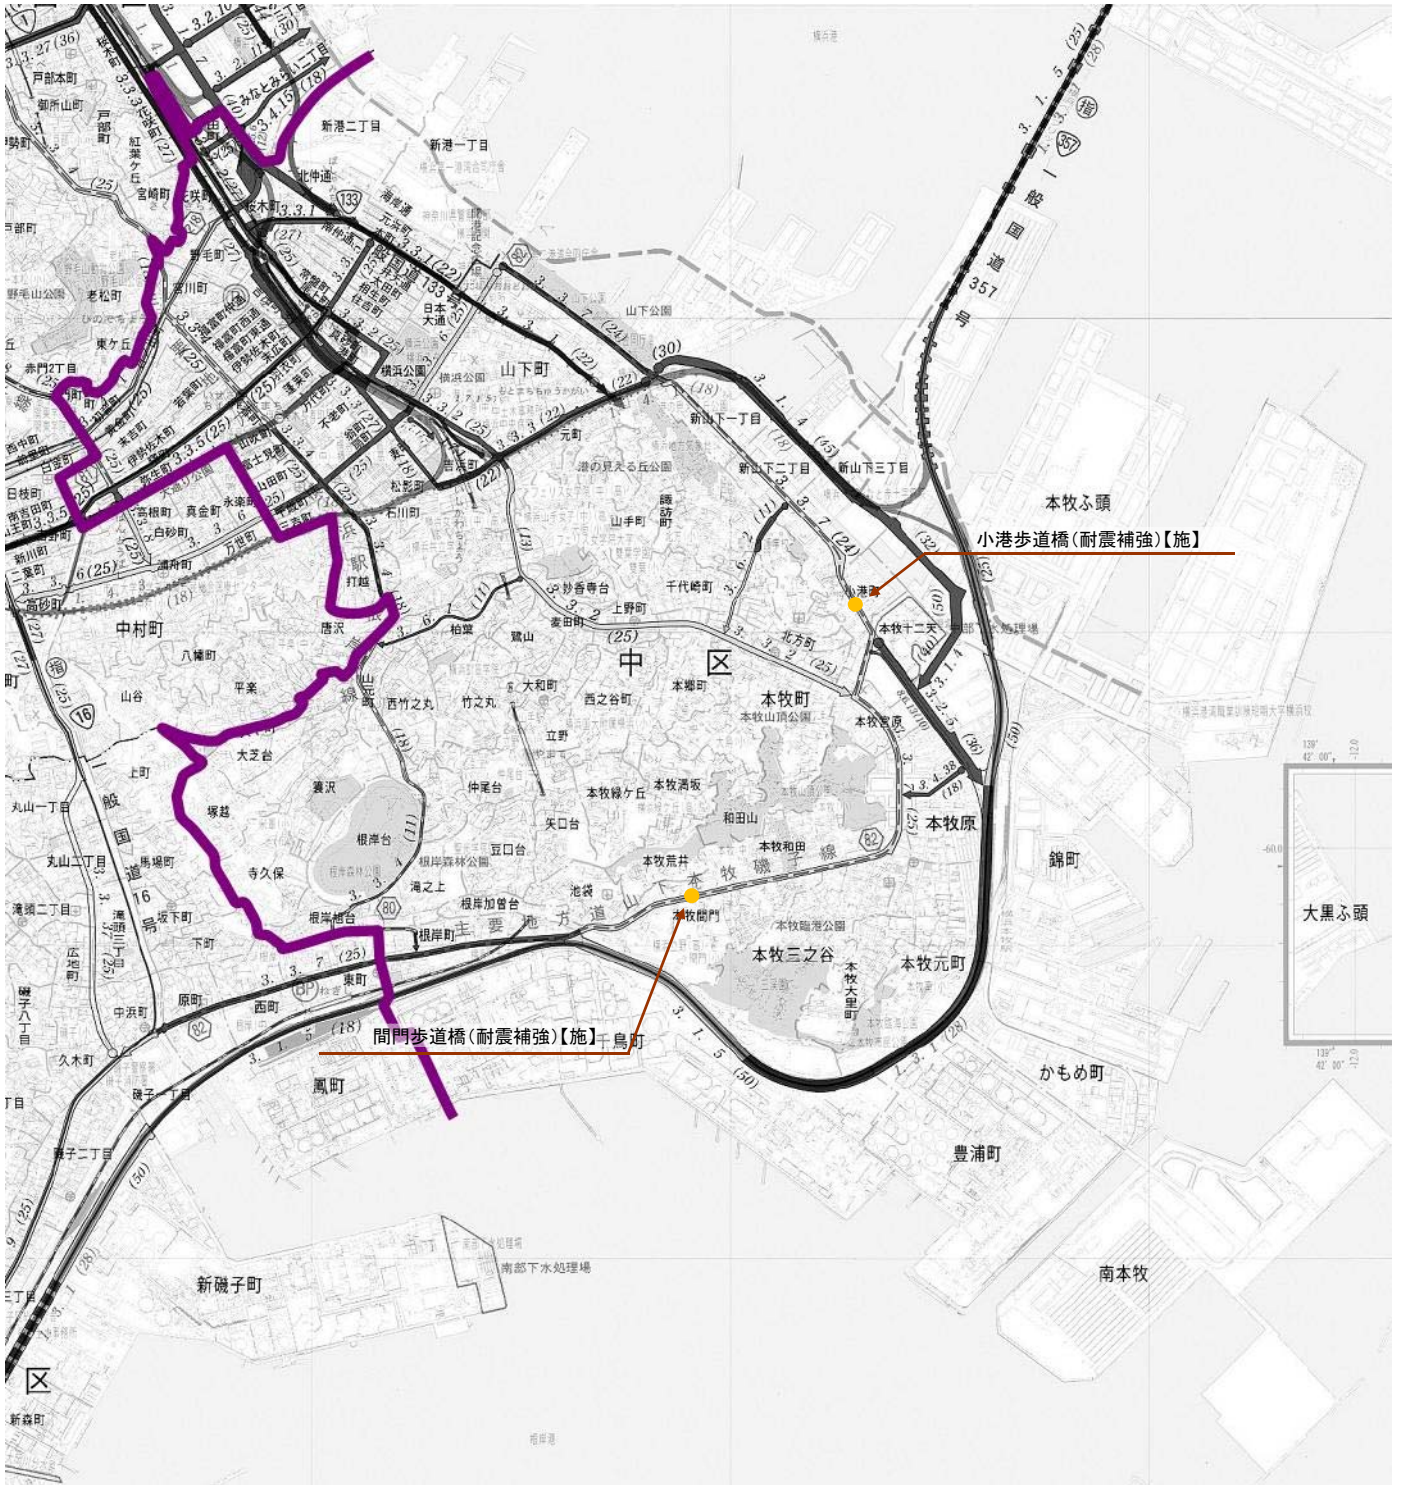

問合せ先
【施】 施設課 Tel. 671-3550

凡 例	
—	道路整備
●	道路修繕
●	施設整備
—	高速道路整備