


平成29年度 横浜市道路局所管 磯子区 道路整備しゅん工箇所図

※ 平成29年4月1日から平成30年3月31日にしゅん工したものが記載されています。
 ※ なお、応急的に対応した工事の記載はありません。

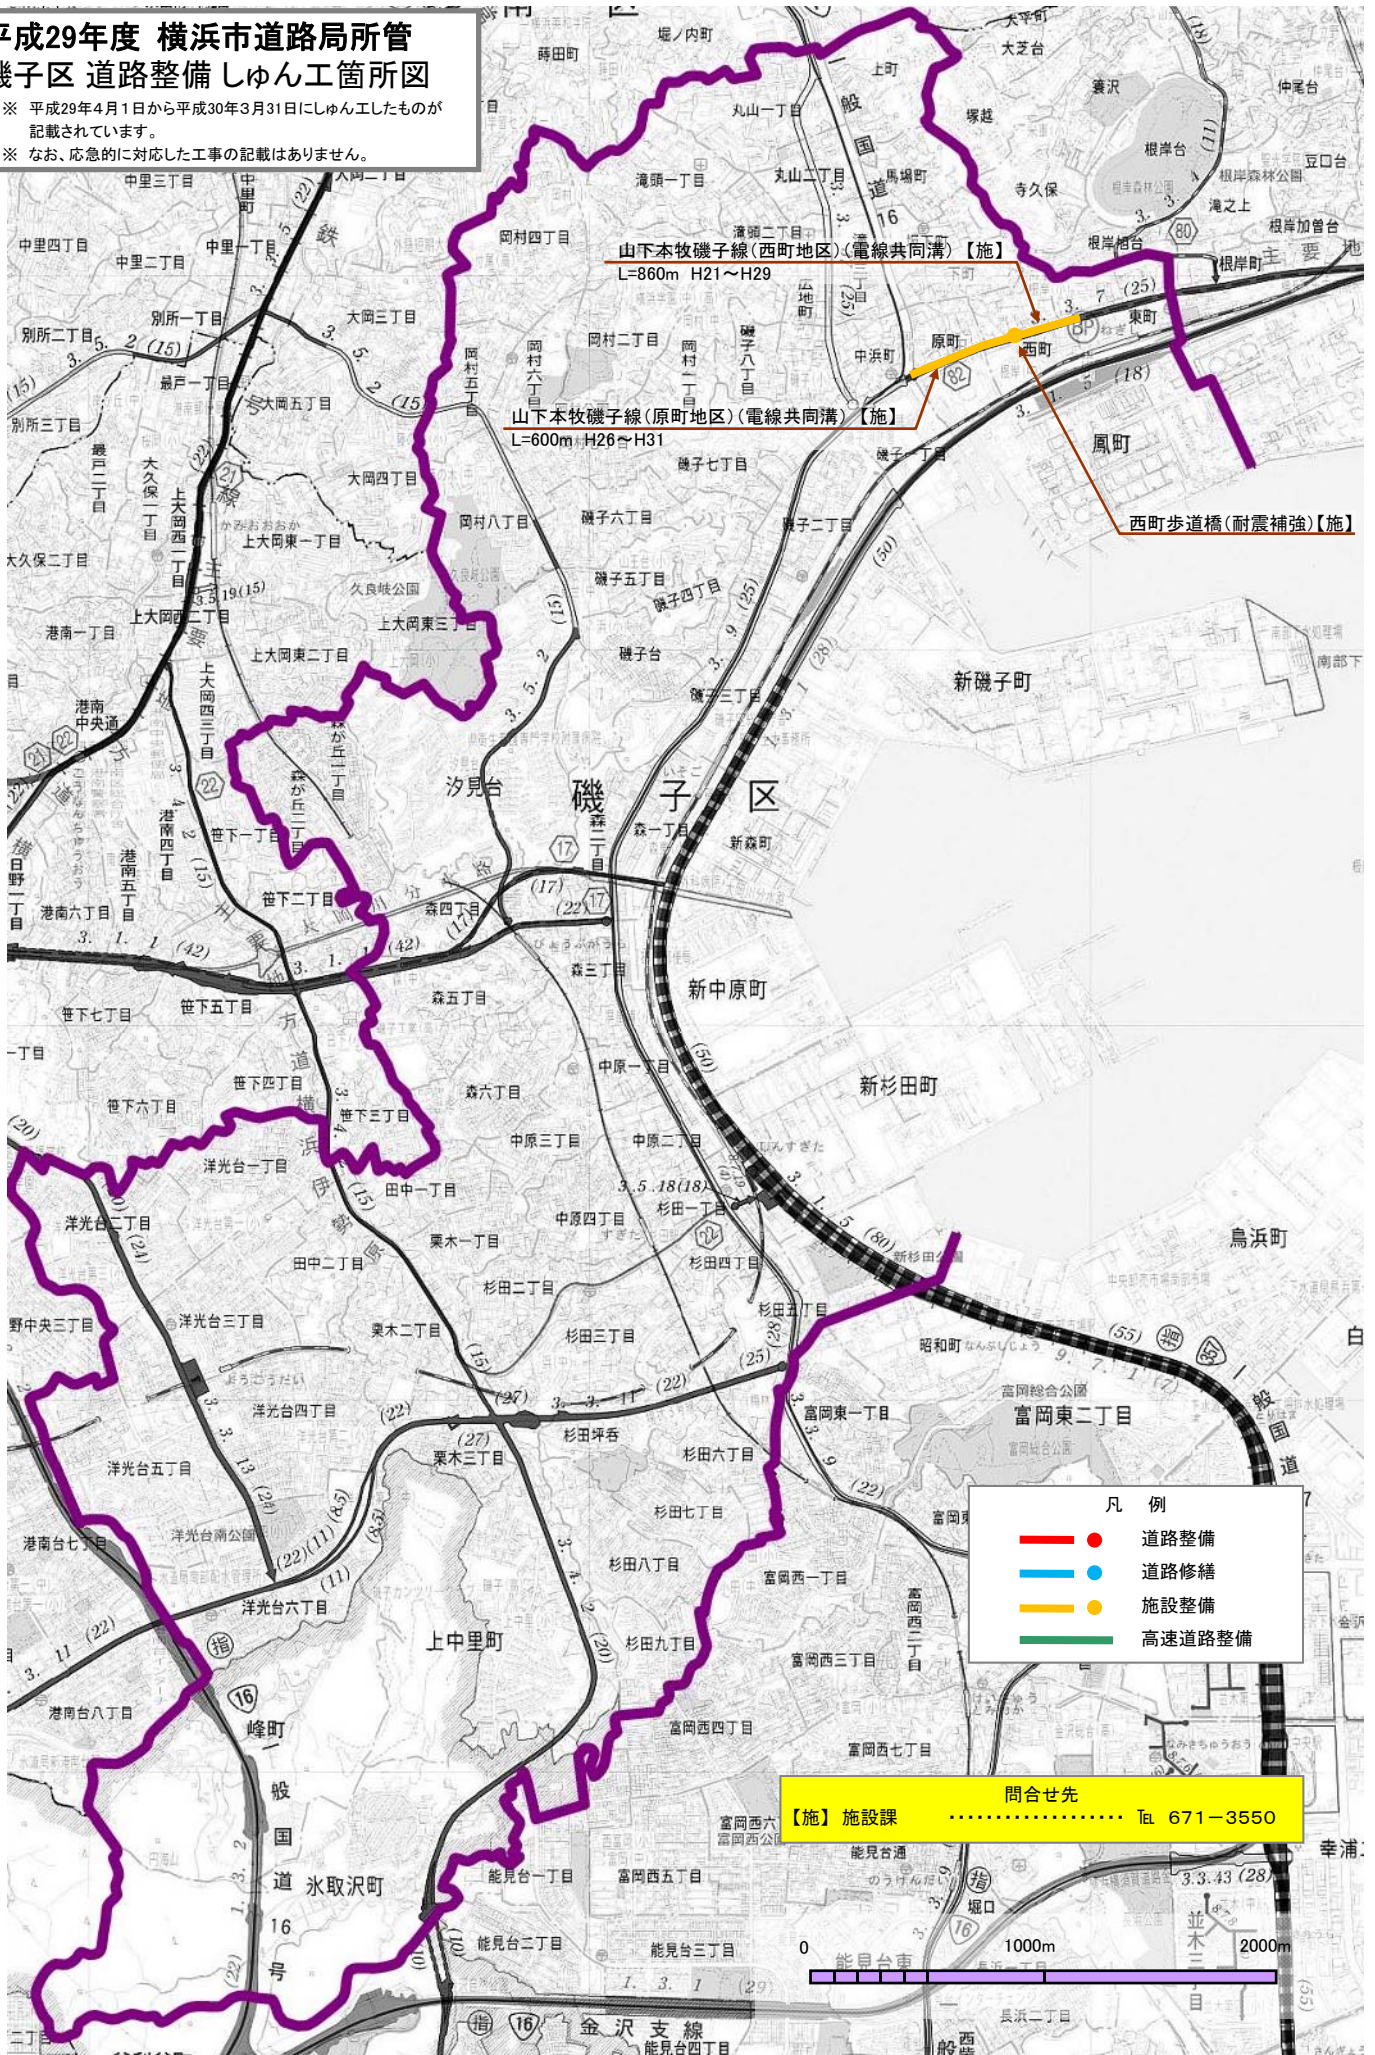

山下本牧磯子線(西町地区)(電線共同溝)【施】
L=860m H21~H29

山下本牧磯子線(原町地区)(電線共同溝)【施】
L=600m H26~H31

西町歩道橋(耐震補強)【施】