


平成17年度 横浜市緑土木事務所発注工事 緑区 道路整備 竣工箇所図

※ 平成17年4月より平成18年3月31日に竣工したものが記載されています。
※ なお、応急的に対応した工事の記載はありません。

- 凡 例
- 道路整備
 - 道路修繕
 - 施設整備

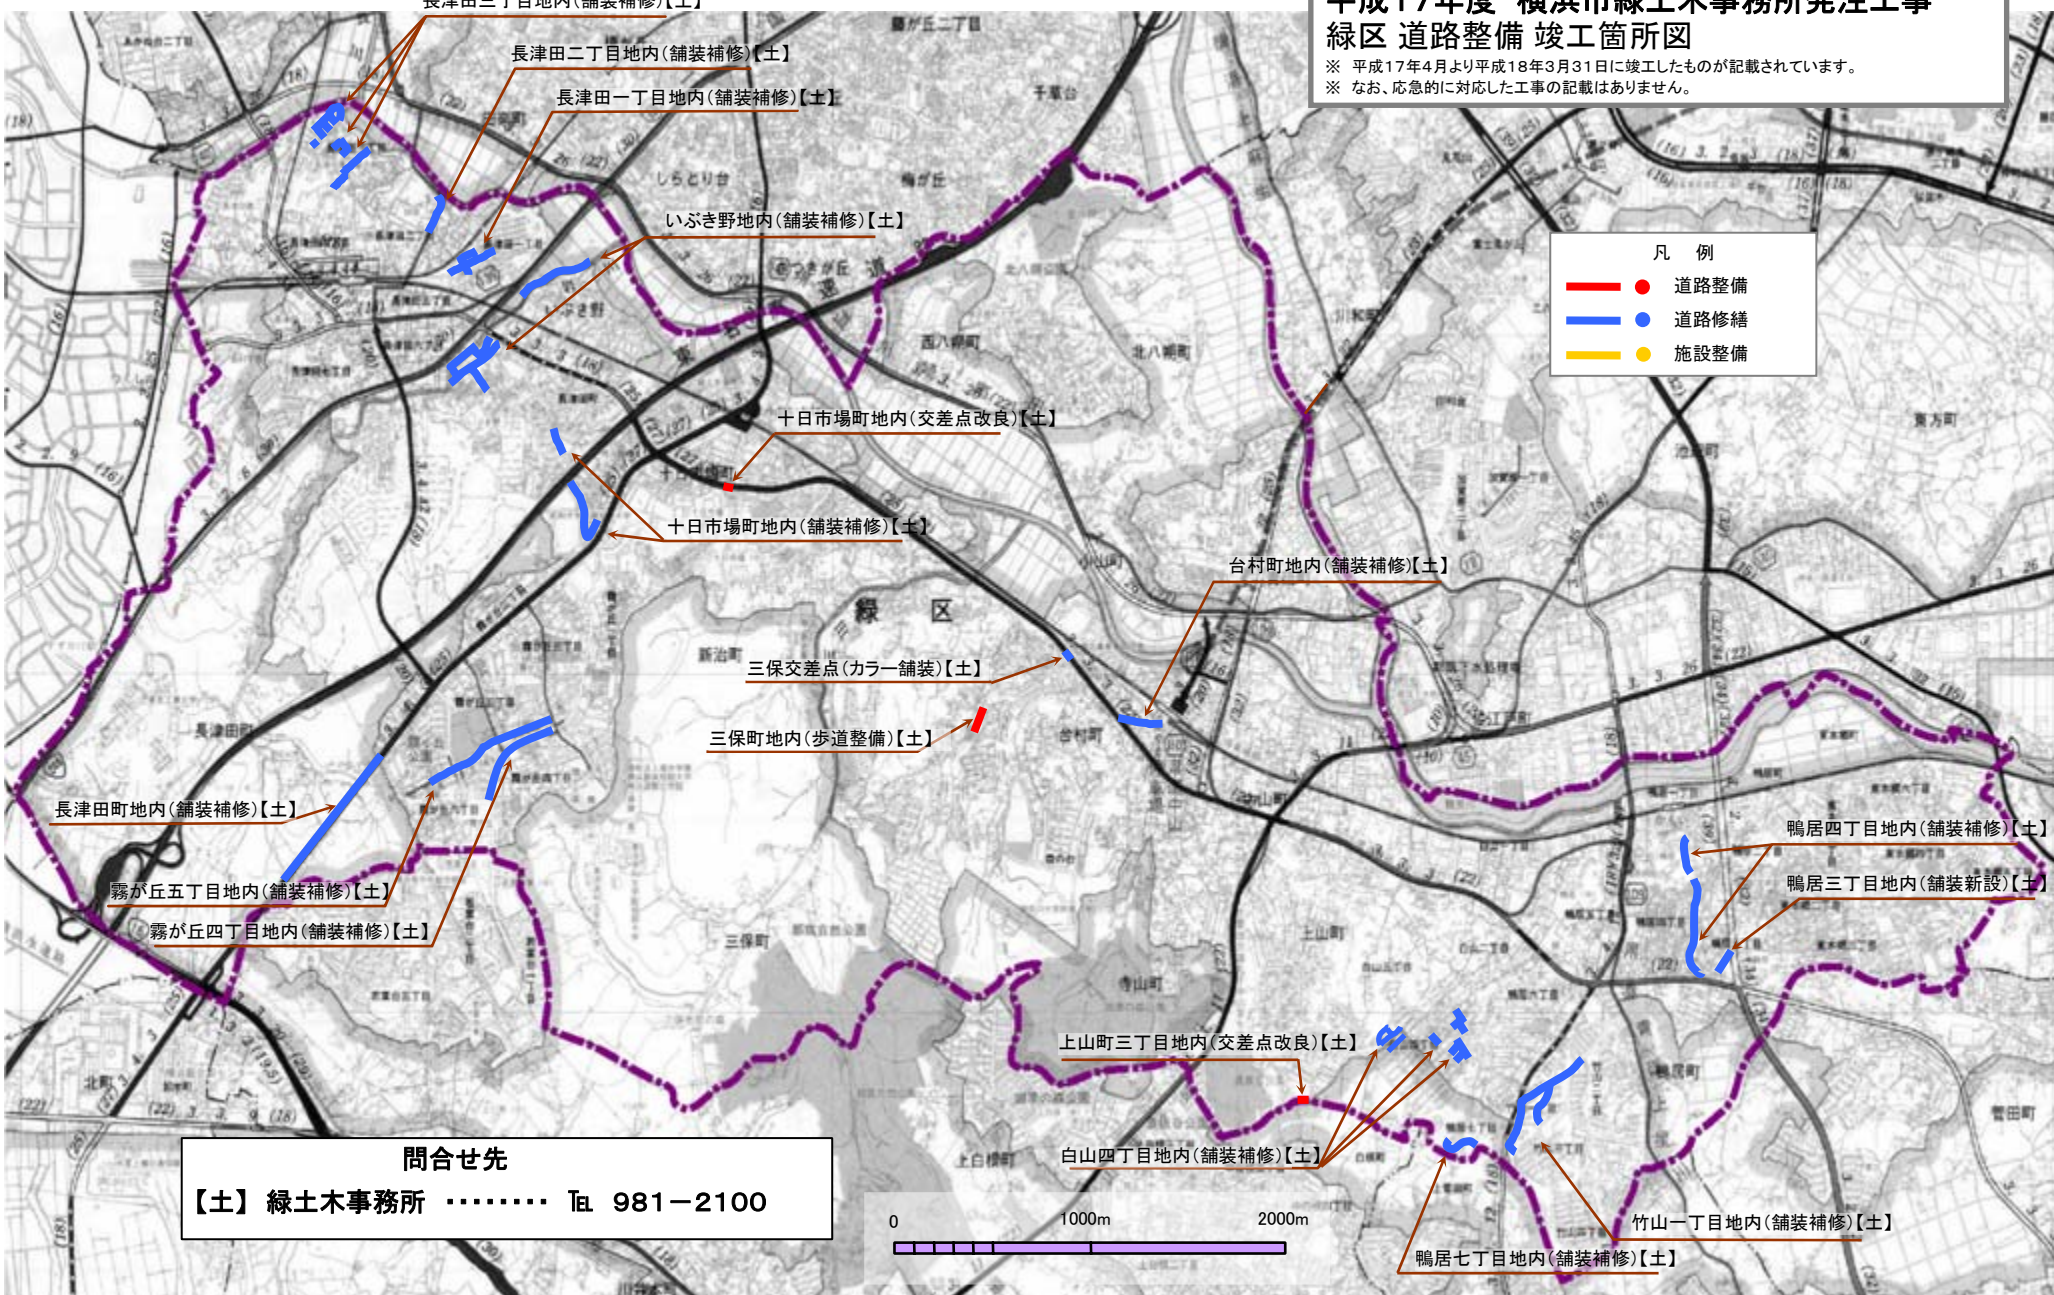

長津田三丁目地内(舗装補修)【土】

長津田二丁目地内(舗装補修)【土】

長津田一丁目地内(舗装補修)【土】

いぶき野地内(舗装補修)【土】

十日市場町地内(交差点改良)【土】

十日市場町地内(舗装補修)【土】

台村町地内(舗装補修)【土】

三保交差点(カラー舗装)【土】

三保町地内(歩道整備)【土】

長津田町地内(舗装補修)【土】

霧が丘五丁目地内(舗装補修)【土】

霧が丘四丁目地内(舗装補修)【土】

鴨居四丁目地内(舗装補修)【土】

鴨居三丁目地内(舗装新設)【土】

上山町三丁目地内(交差点改良)【土】

白山四丁目地内(舗装補修)【土】

竹山一丁目地内(舗装補修)【土】

鴨居七丁目地内(舗装補修)【土】

問合せ先
【土】 緑土木事務所 …………… TEL 981-2100

