
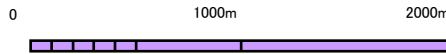


# 平成18年度 横浜市中土木事務所発注工事中区 道路整備 竣工箇所図

※ 平成18年4月より平成19年3月31日に竣工したものが記載されています。  
 ※ なお、応急に対応した工事の記載はありません。

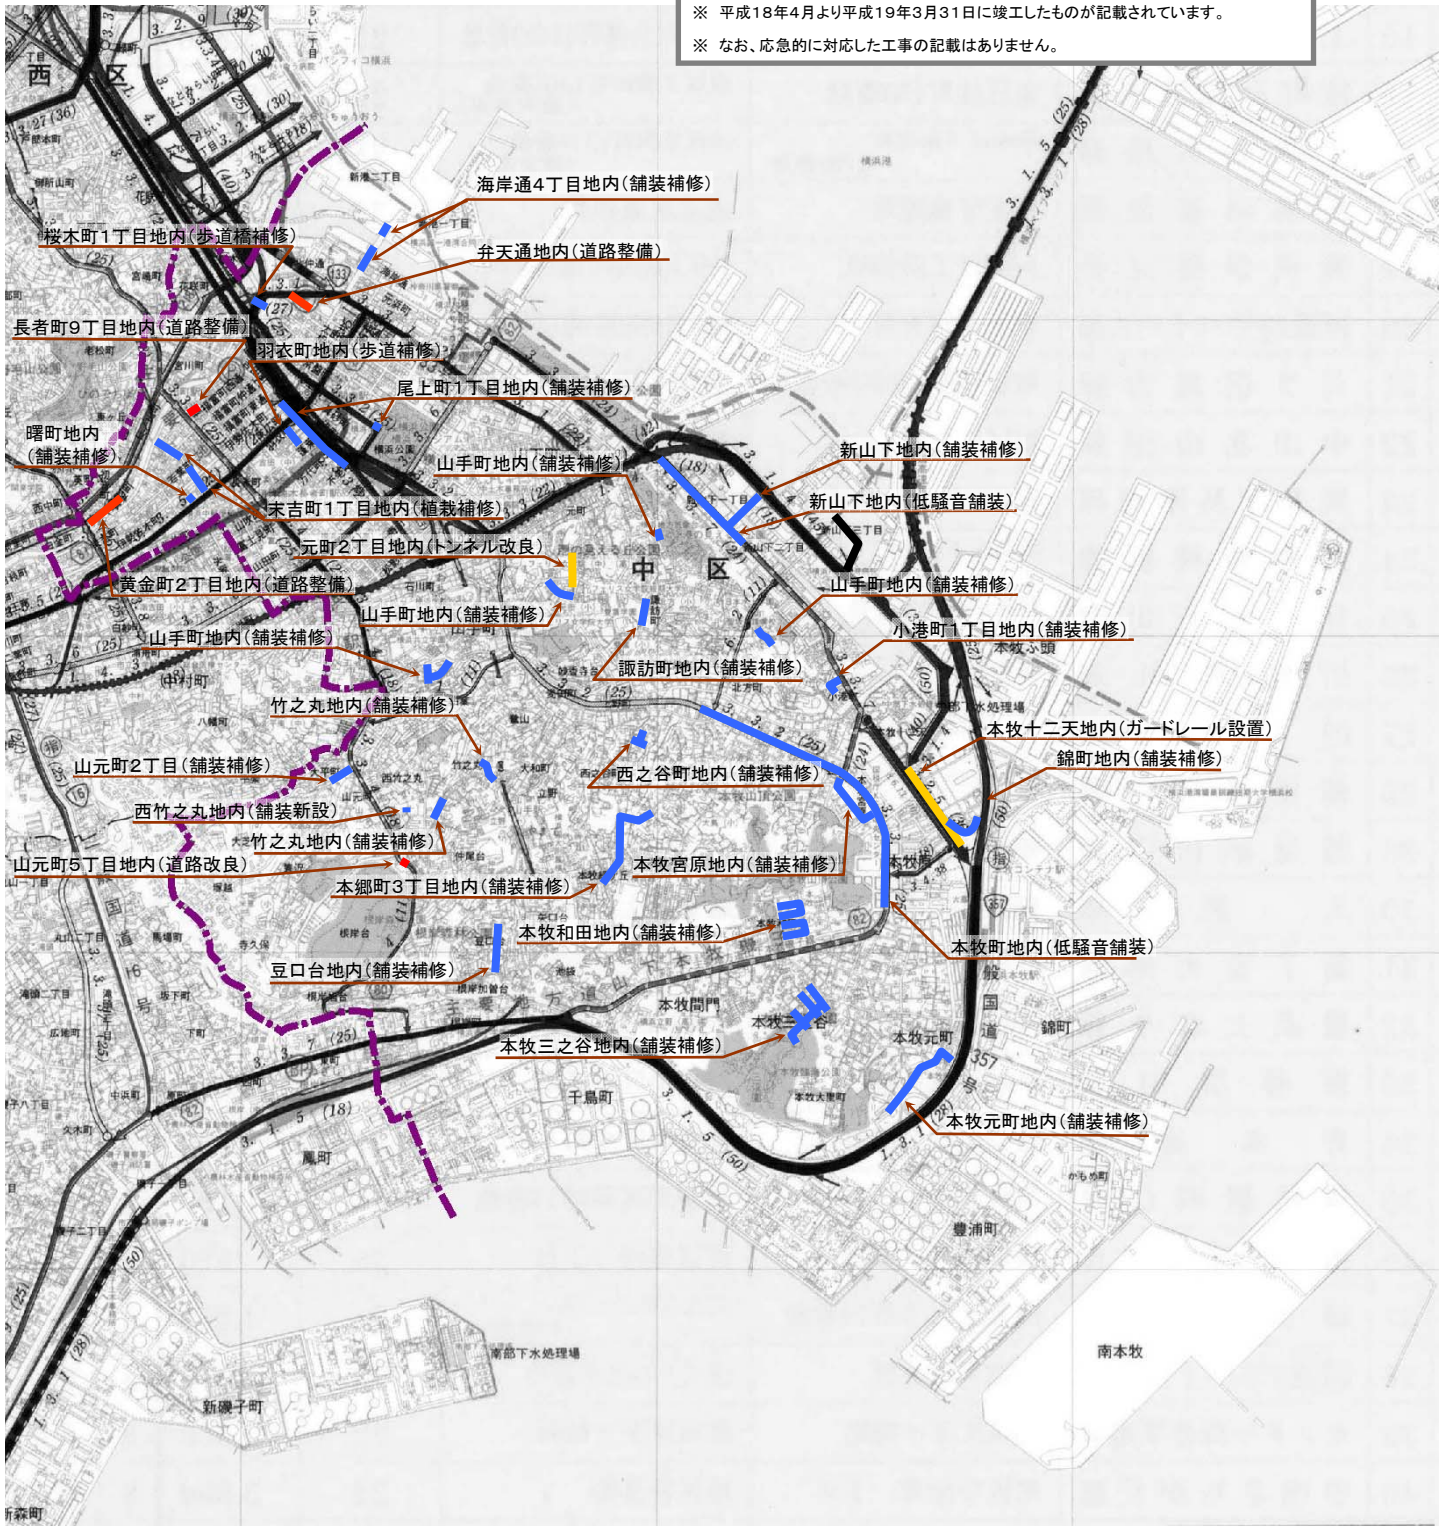

問合せ先  
**【土】中土木事務所** ..... TEL 641-7681

凡 例	
<span style="color: red;">—●—</span>	道路整備
<span style="color: blue;">—●—</span>	道路修繕
<span style="color: yellow;">—●—</span>	施設整備