


平成18年度 横浜市磯子土木事務所発注工事 磯子区 道路整備 竣工箇所図

※ 平成18年4月より平成19年3月31日に竣工したものが記載されています。
※ なお、応急的に対応した工事の記載はありません。

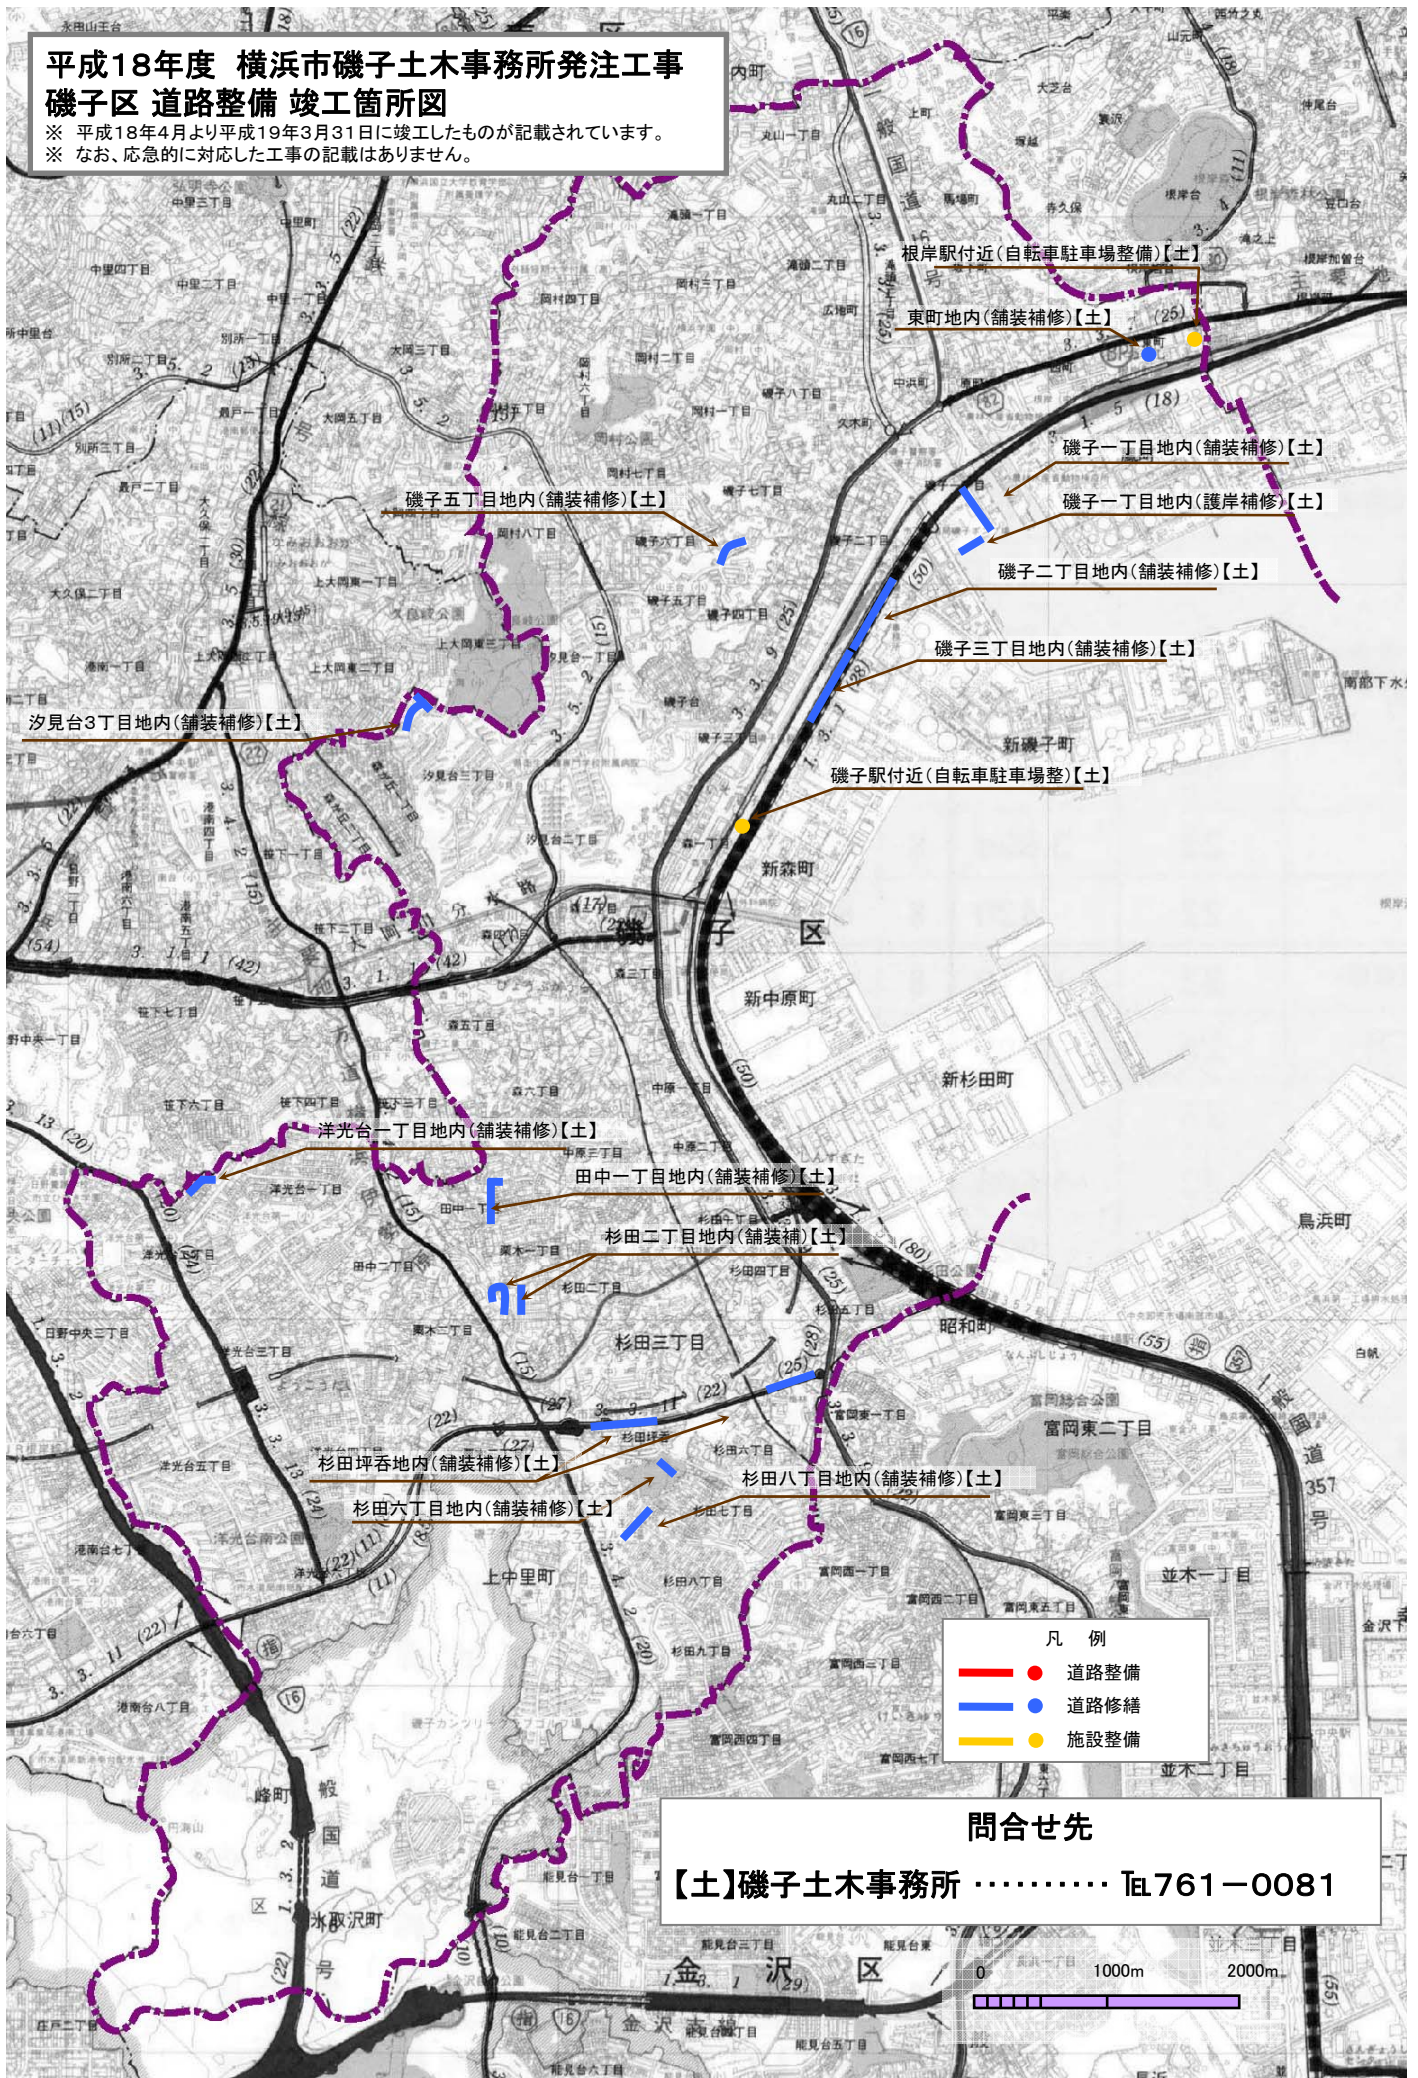

根岸駅付近(自転車駐車場整備)【土】

東町地内(舗装補修)【土】

磯子一丁目地内(舗装補修)【土】

磯子一丁目地内(護岸補修)【土】

磯子二丁目地内(舗装補修)【土】

磯子三丁目地内(舗装補修)【土】

磯子駅付近(自転車駐車場整)【土】

磯子五丁目地内(舗装補修)【土】

汐見台3丁目地内(舗装補修)【土】

洋光台一丁目地内(舗装補修)【土】

田中一丁目地内(舗装補修)【土】

杉田二丁目地内(舗装補修)【土】

杉田坪呑地内(舗装補修)【土】

杉田八丁目地内(舗装補修)【土】

杉田六丁目地内(舗装補修)【土】