


平成19年度 横浜市道路局発注工事 神奈川区 道路整備 竣工箇所図

※ 平成19年4月より平成20年3月31日に竣工したものが記載されています。
※ なお、応急的に対応した工事の記載はありません。



問合せ先
 【施】 施設課 TEL 671-2785
 【橋】 橋梁課 TEL 671-2791

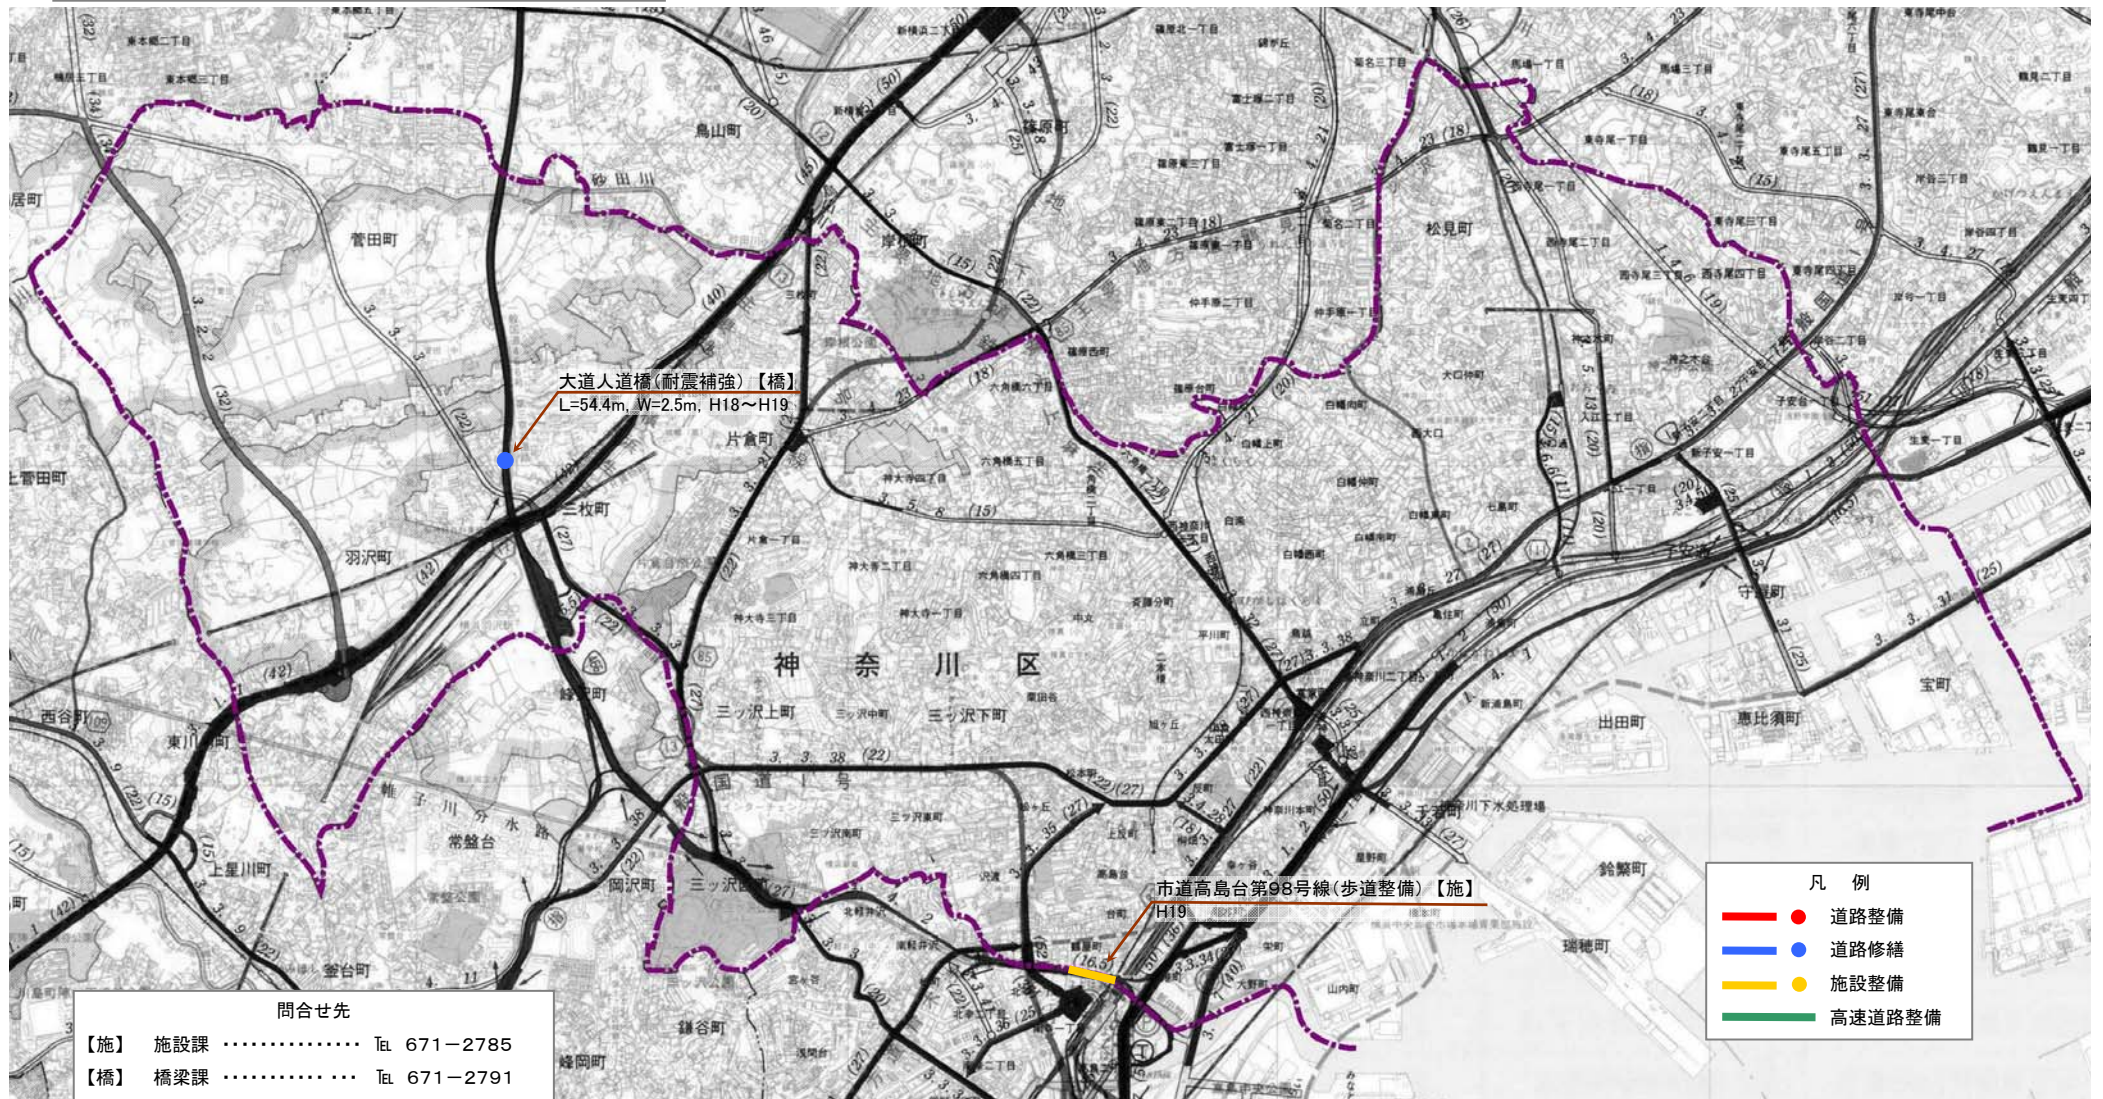