


平成19年度 横浜市道路局発注工事 緑区 道路整備 竣工箇所図

※ 平成19年4月より平成20年3月31日に竣工したものが記載されています。
※ なお、応急的に対応した工事の記載はありません。

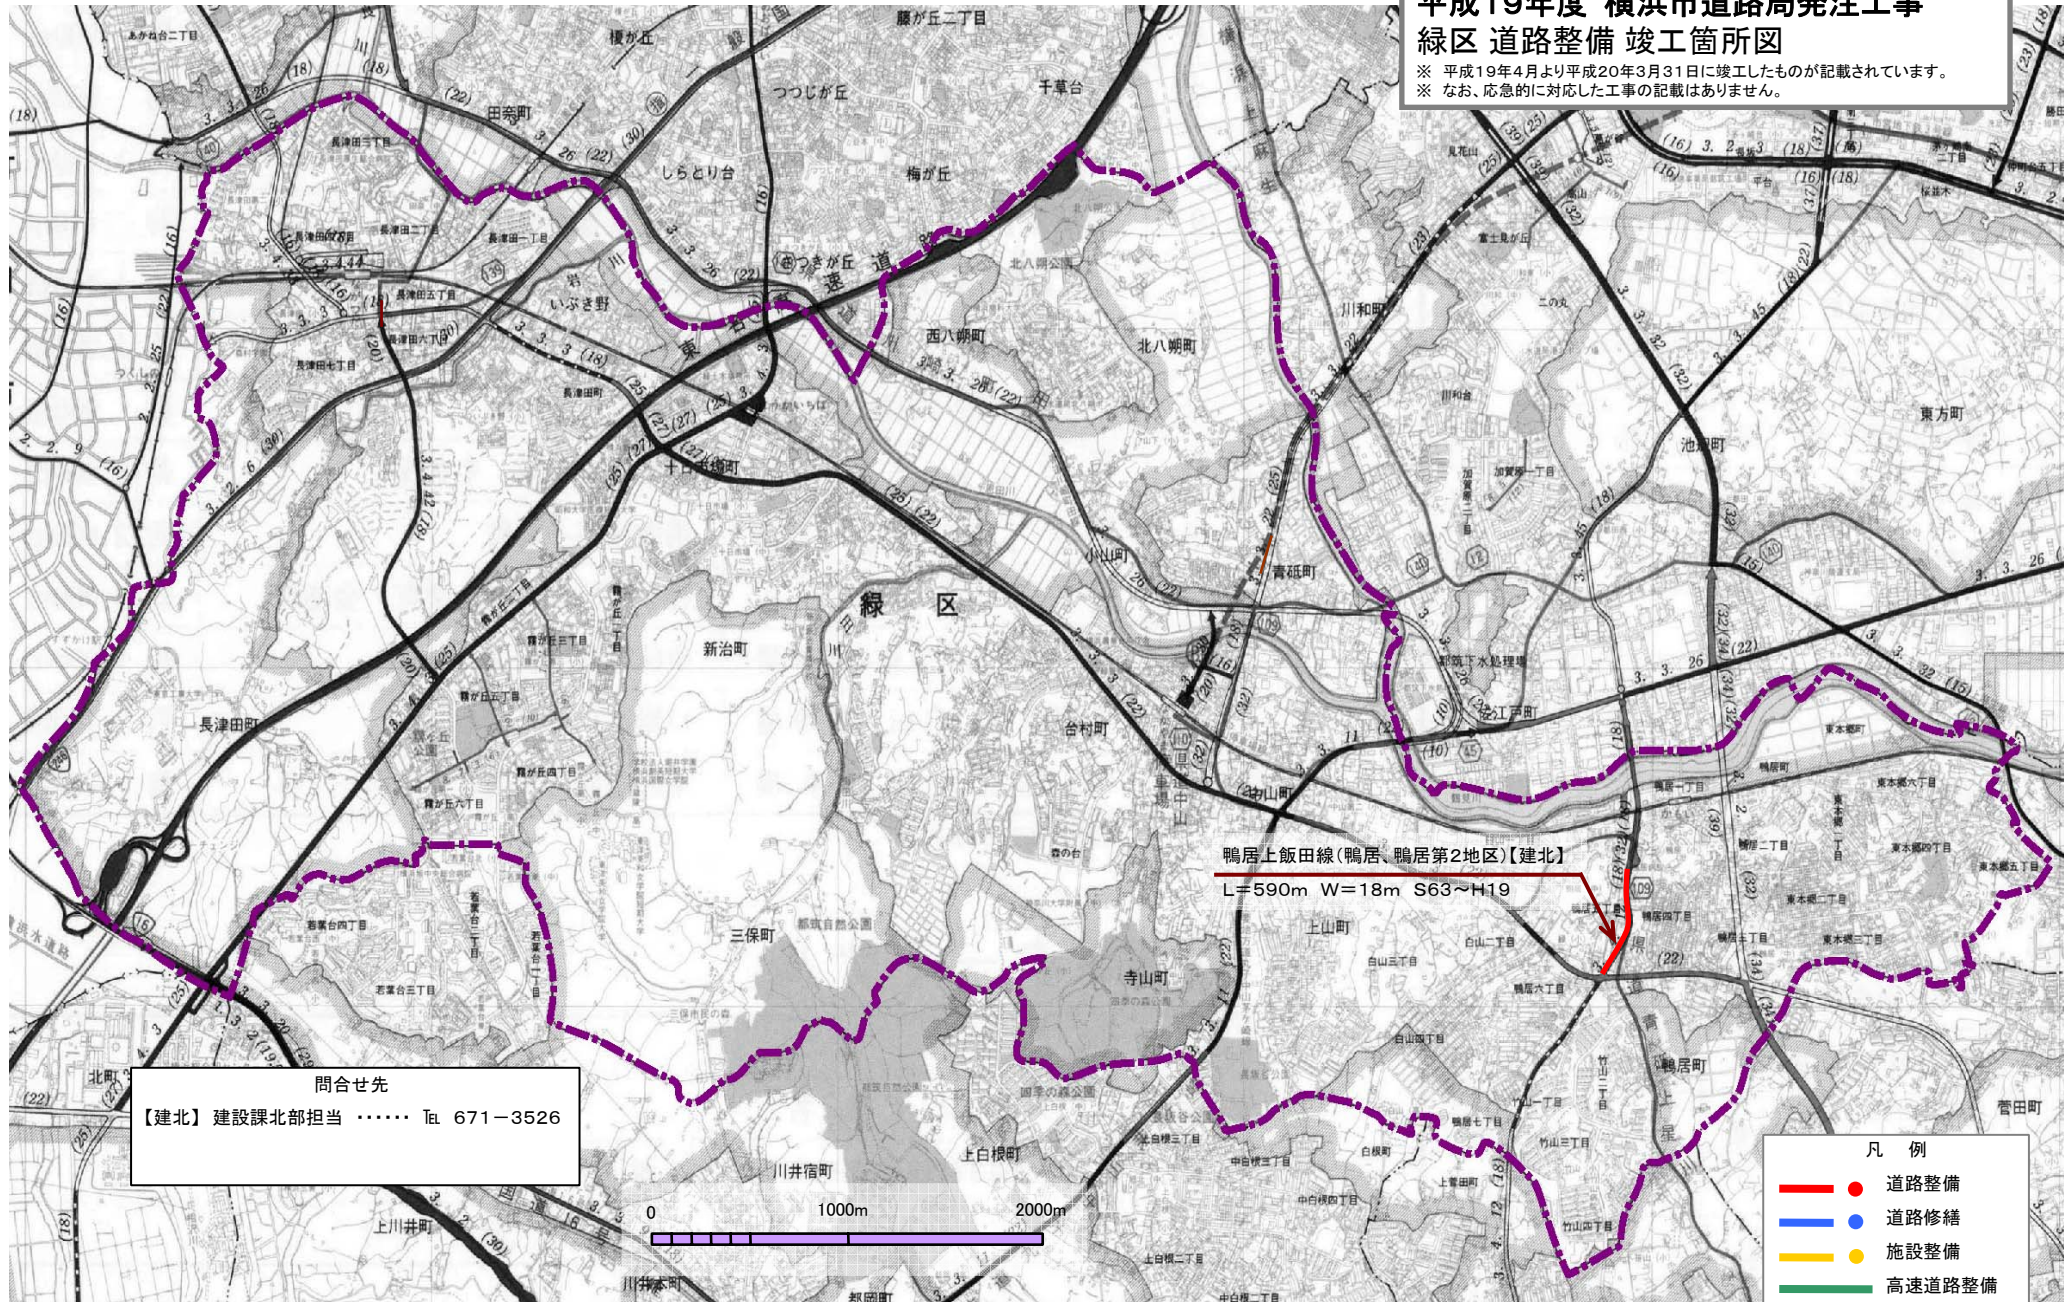

問合せ先
【建北】建設課北部担当 Tel. 671-3526

鴨居上飯田線(鴨居、鴨居第2地区)【建北】

L=590m W=18m S63~H19

- 凡 例
- 道路整備
 - 道路修繕
 - 施設整備
 - 高速道路整備