
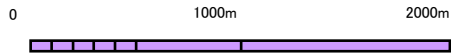


平成19年度 横浜市中土木事務所発注工事 中区 道路整備 竣工箇所図

※ 平成19年4月より平成20年3月31日に竣工したものが記載されています。
※ なお、応急に対応した工事の記載はありません。

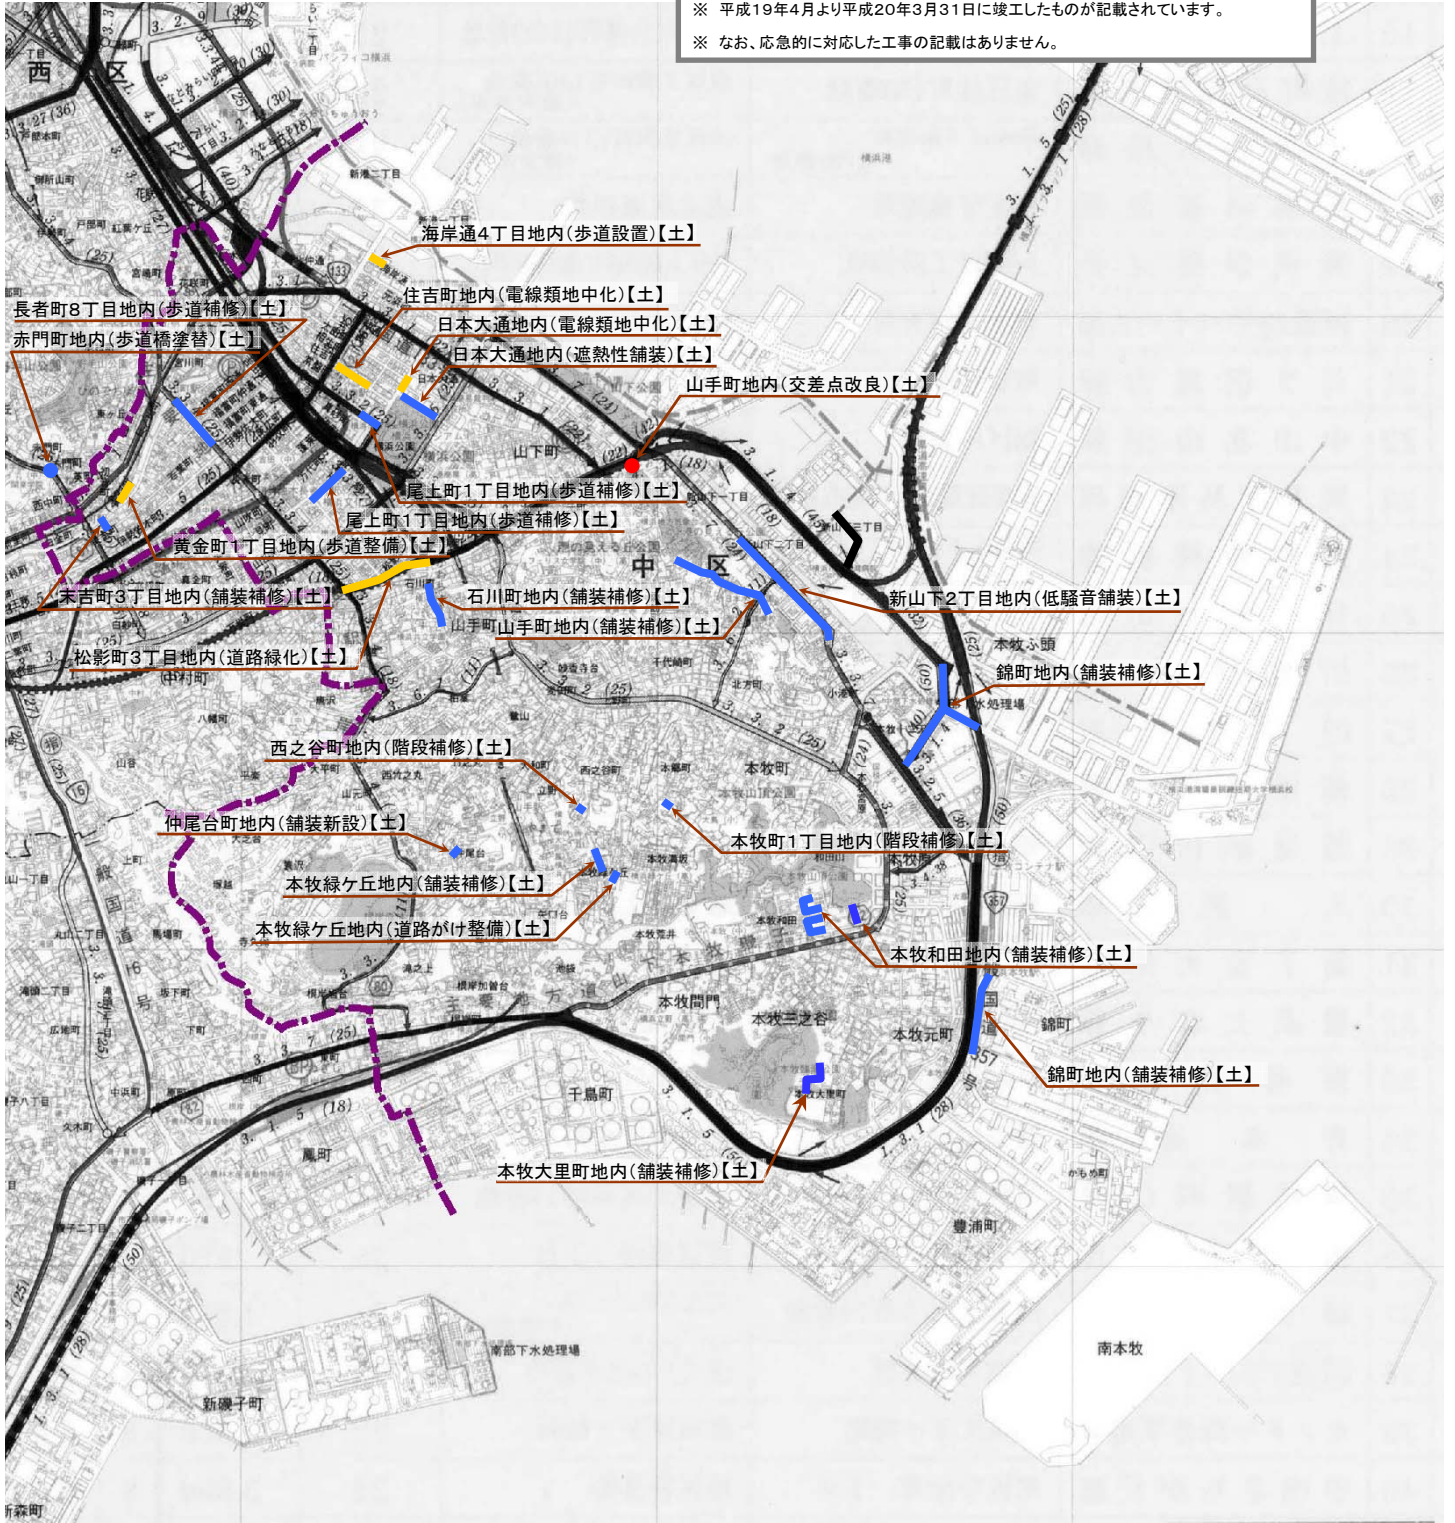

問合せ先
【土】 中土木事務所 Tel 641-7681

凡 例	
● (Red)	道路整備
● (Blue)	道路修繕
● (Yellow)	施設整備