


平成19年度 横浜市戸塚土木事務所発注工事 戸塚区 道路整備 竣工箇所図

※ 平成19年4月より平成20年3月31日に竣工したものが記載されています。
※ なお、応急に対応した工事の記載はありません。

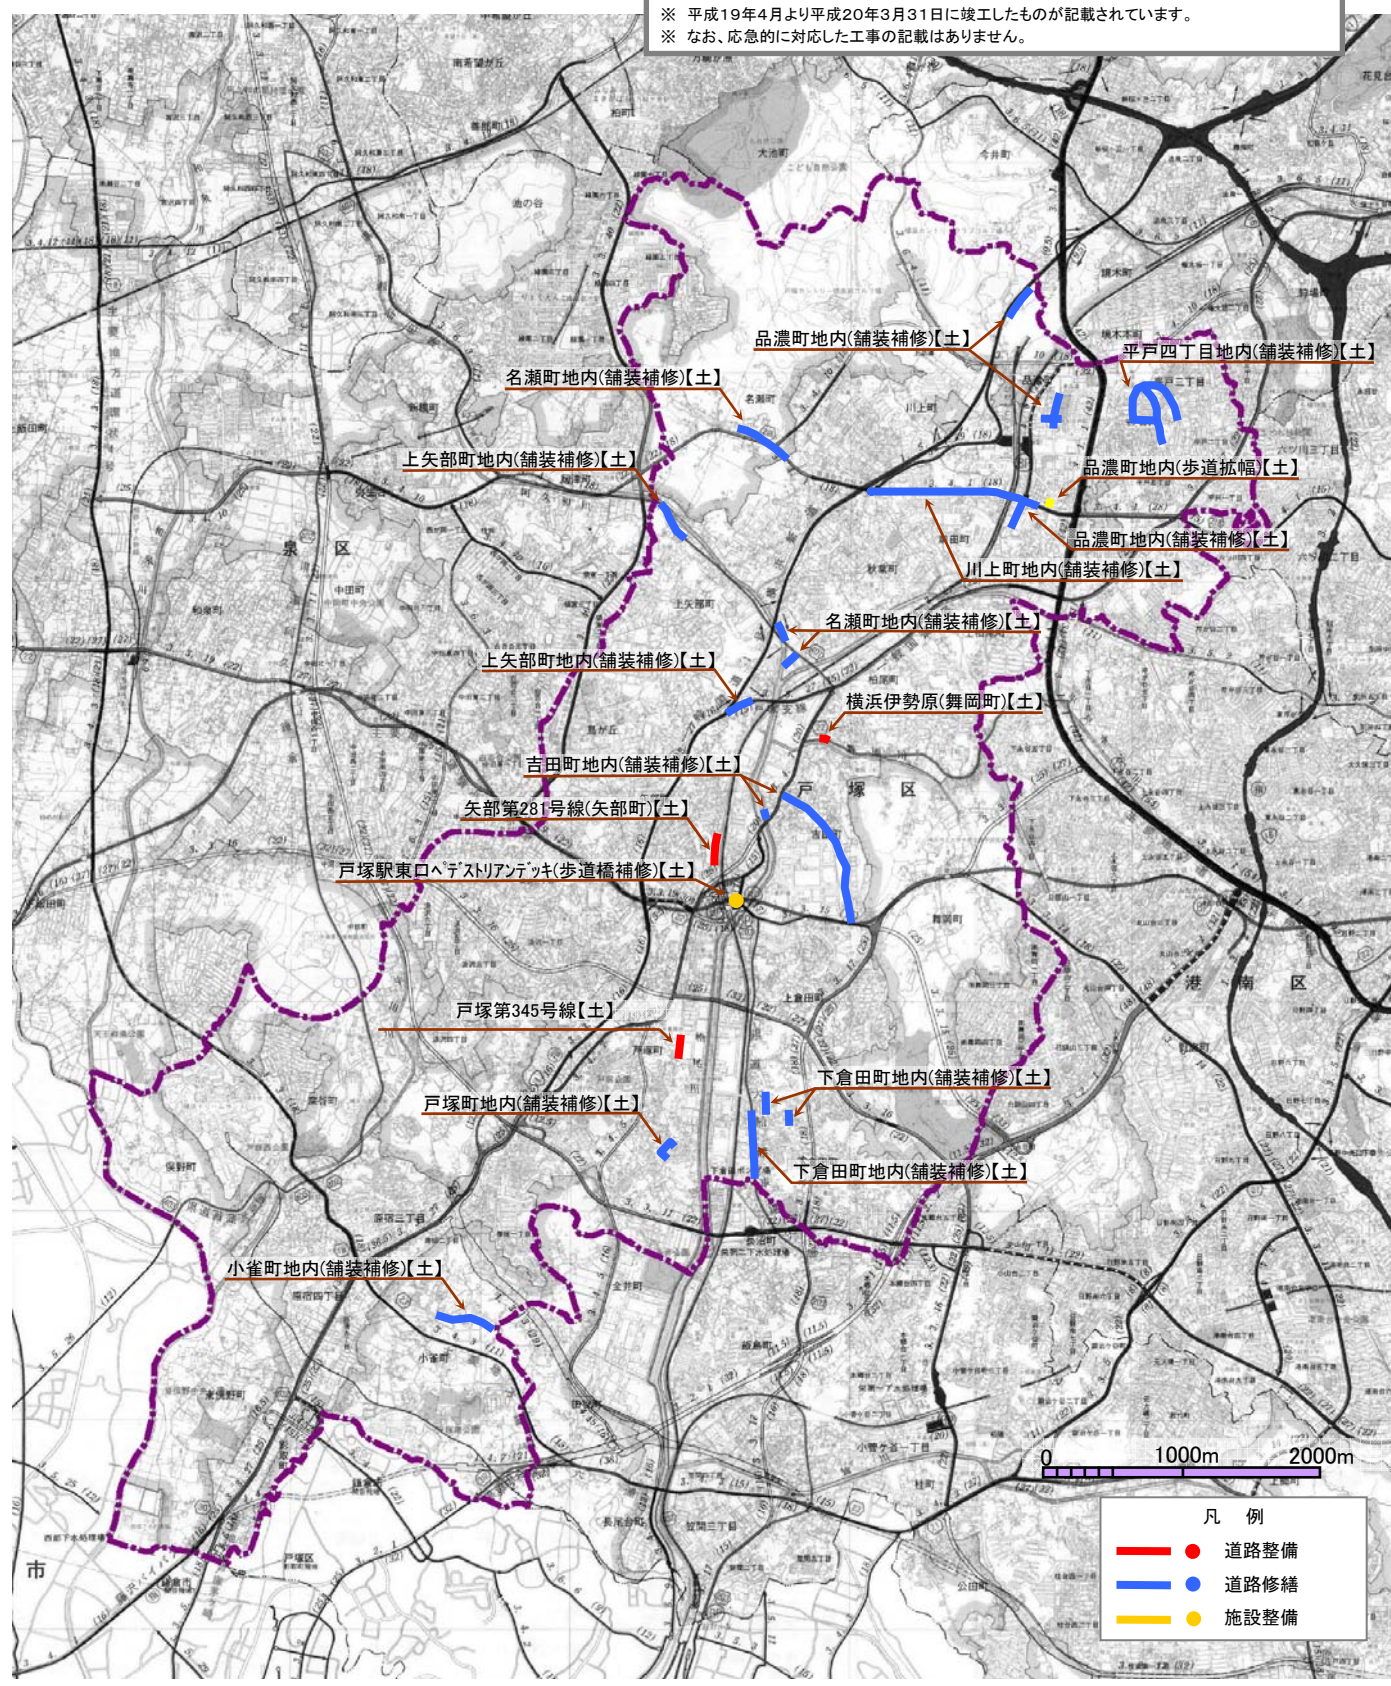

問合せ先
【土】 戸塚土木事務所 TEL 881-1621