


平成20年度 横浜市道路局発注工事 旭区 道路整備 竣工箇所図

※ 平成20年4月より平成21年3月31日に竣工したものが記載されています。
※ なお、応急的に対応した工事の記載はありません。

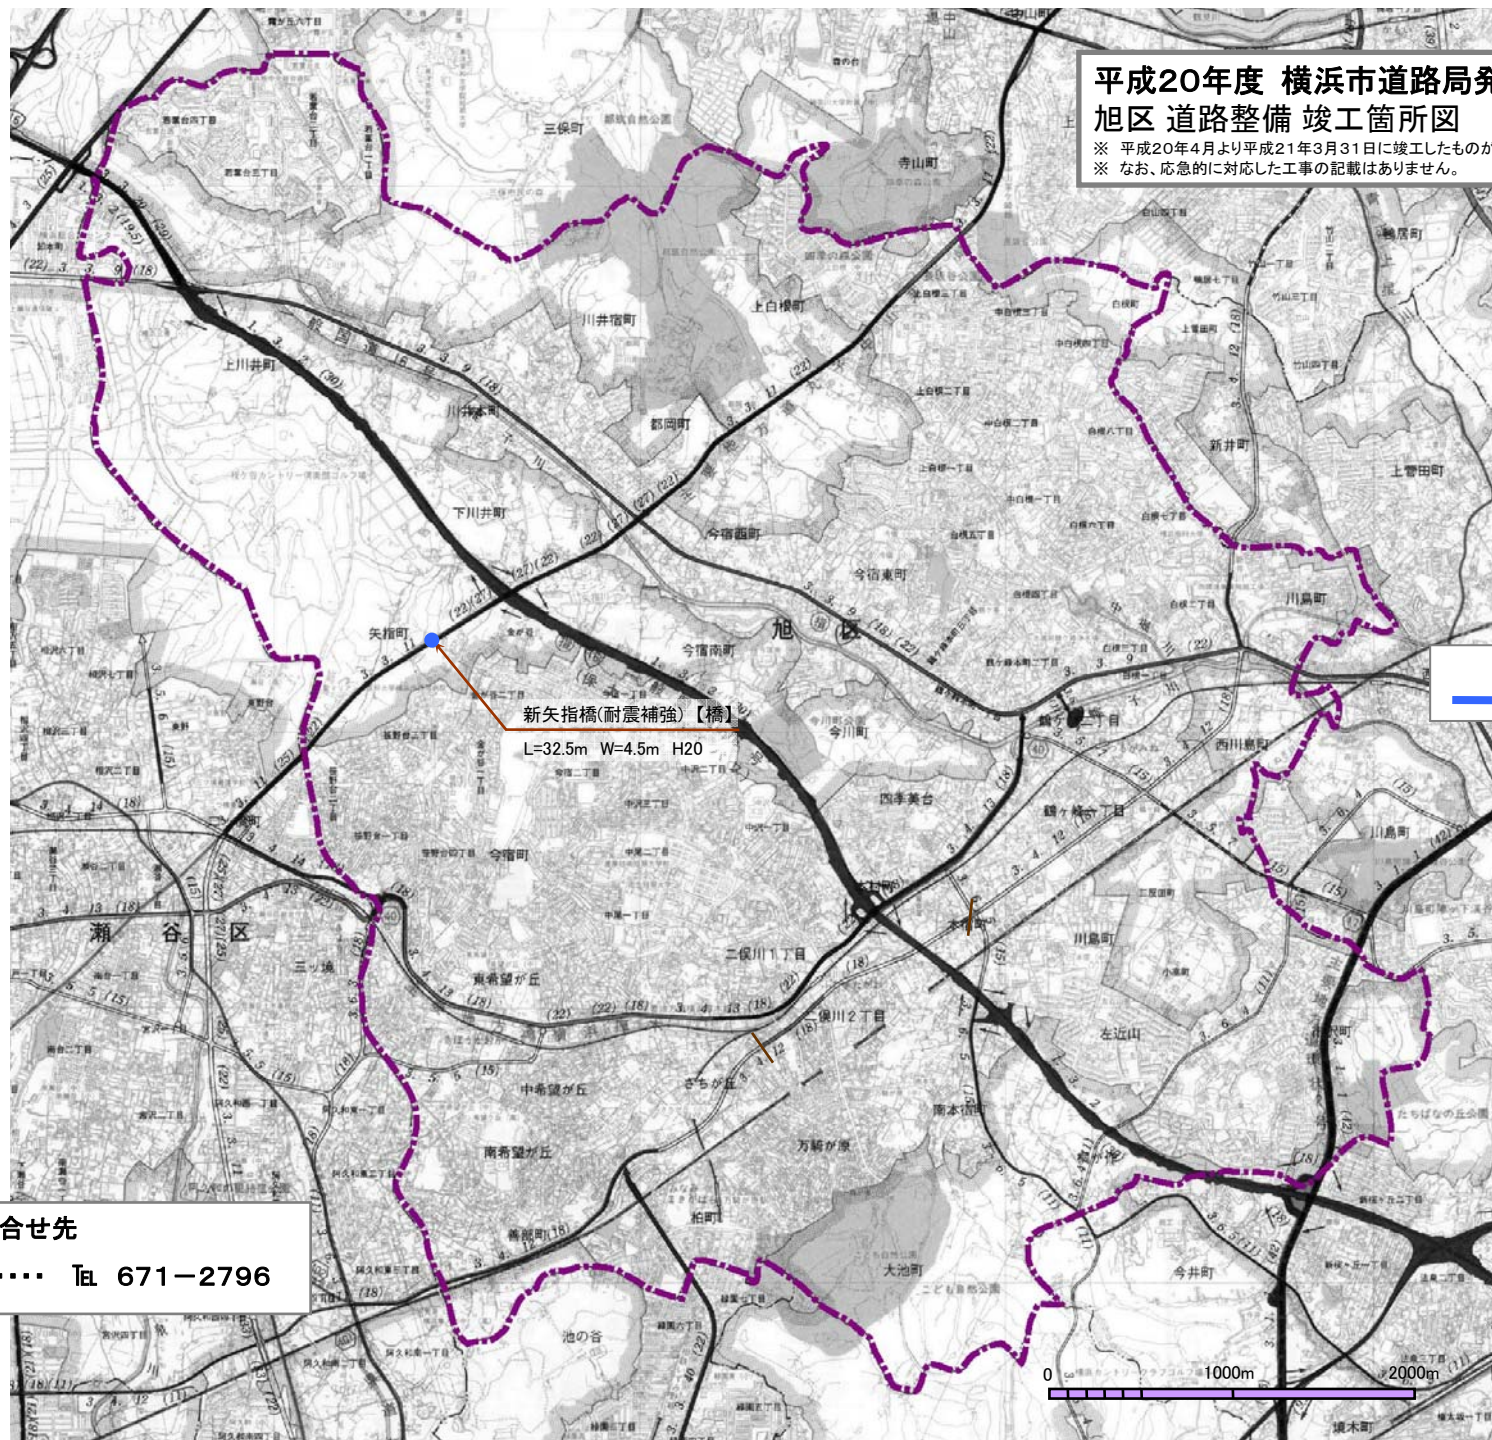

凡 例
—●— 道路修繕

問合せ先
【橋】 橋梁課 TEL 671-2796