


平成21年度 横浜市道路局発注工事 都筑区 道路整備 竣工箇所図

平成21年4月より平成22年3月31日に竣工したものが記載されています。
なお、応急に対応した工事の記載はありません。

問合せ先

【建北】 建設課北部担当 671 - 3526
【橋】 橋梁課 671 - 2796

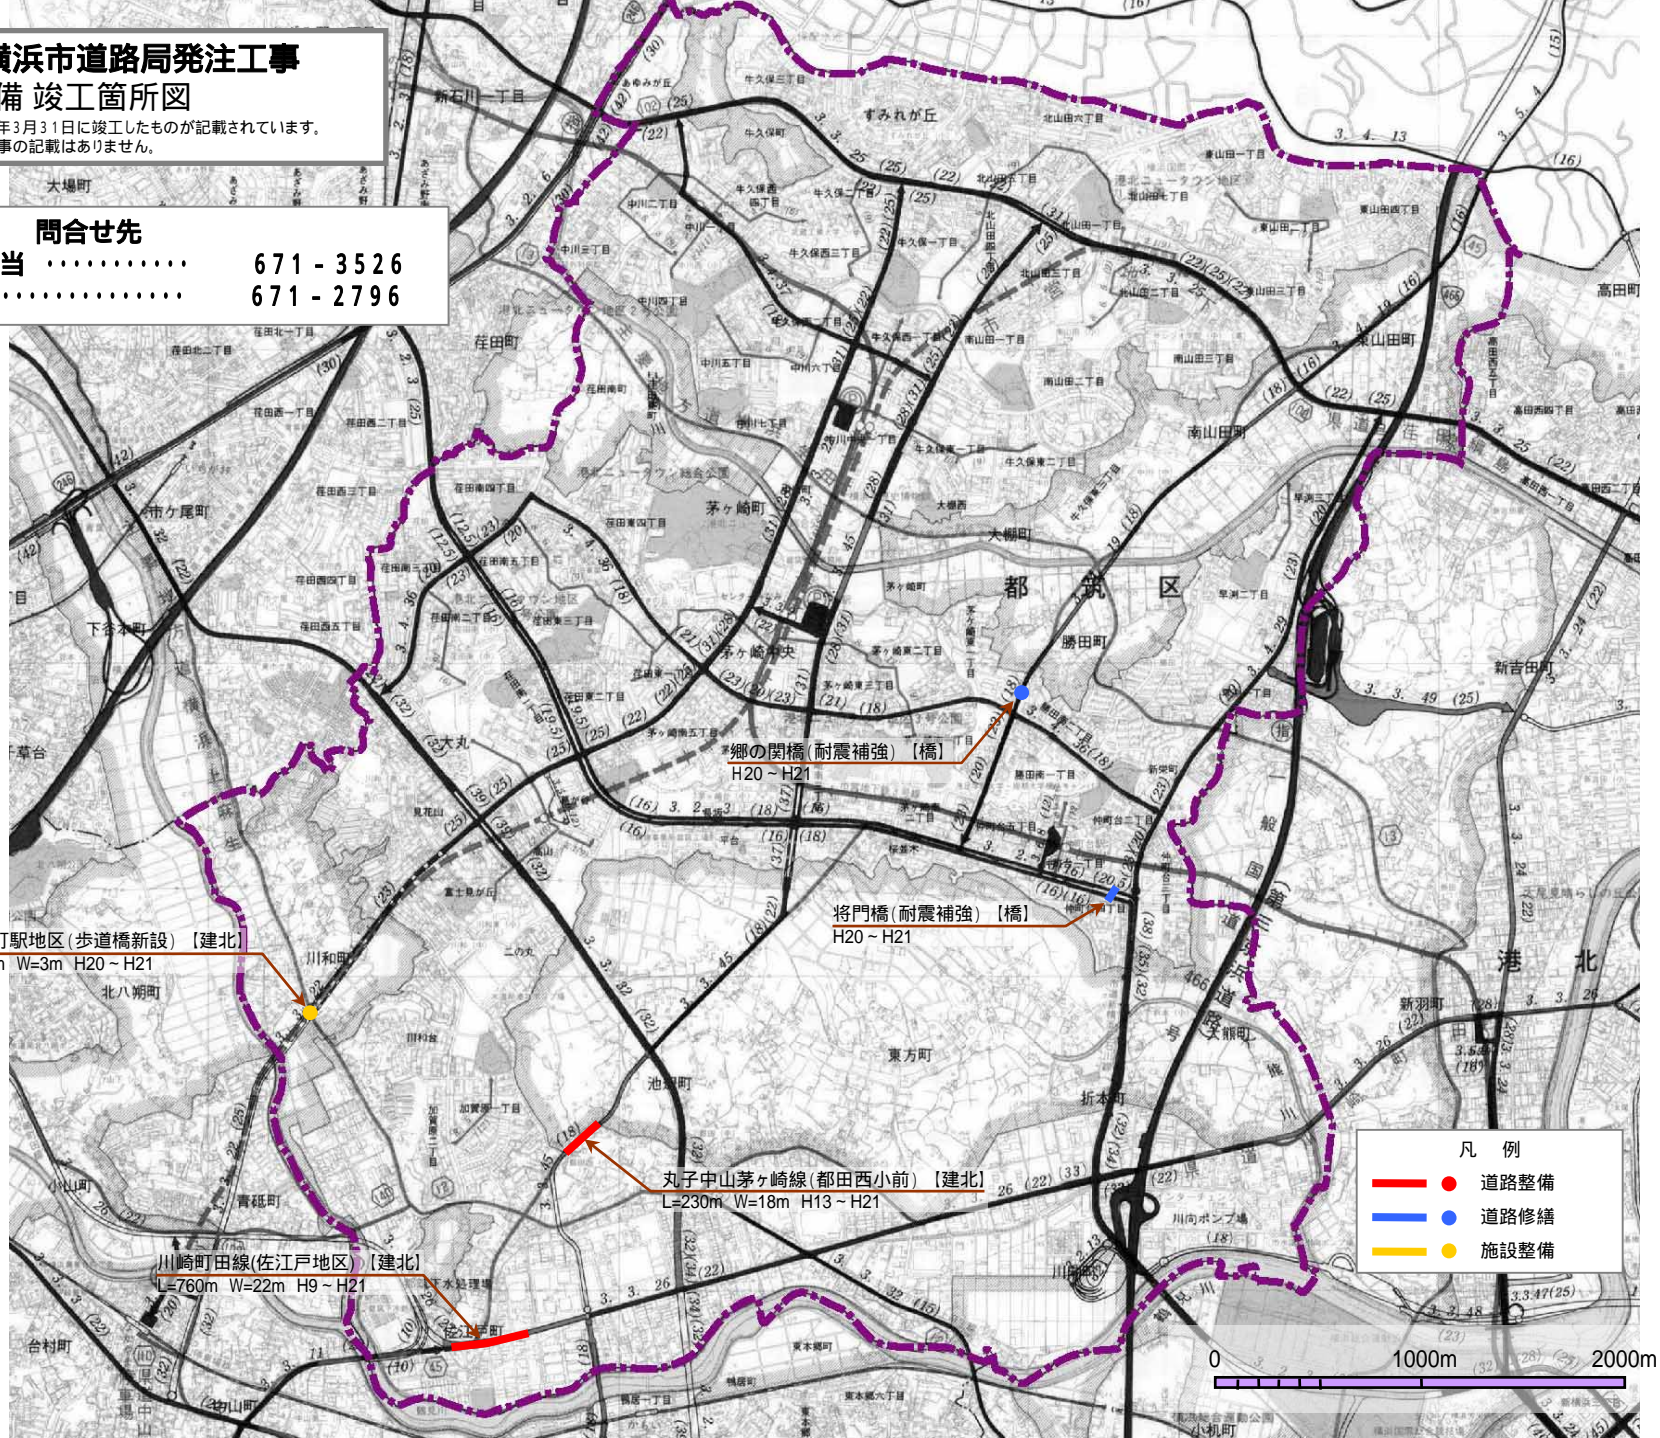

川和町駅地区(歩道橋新設)【建北】
L=72m W=3m H20~H21

将門橋(耐震補強)【橋】
H20~H21

丸子中山茅ヶ崎線(都田西小前)【建北】
L=230m W=18m H13~H21

川崎町田線(佐江戸地区)【建北】
L=760m W=22m H9~H21

- 凡例
- 道路整備
 - 道路修繕
 - 施設整備

0 1000m 2000m