


平成21年度 横浜市鶴見土木事務所発注工事 鶴見区 道路整備 竣工箇所図

平成21年4月より平成22年3月31日に竣工したものが記載されています。

なお、応急に対応した工事の記載はありません。

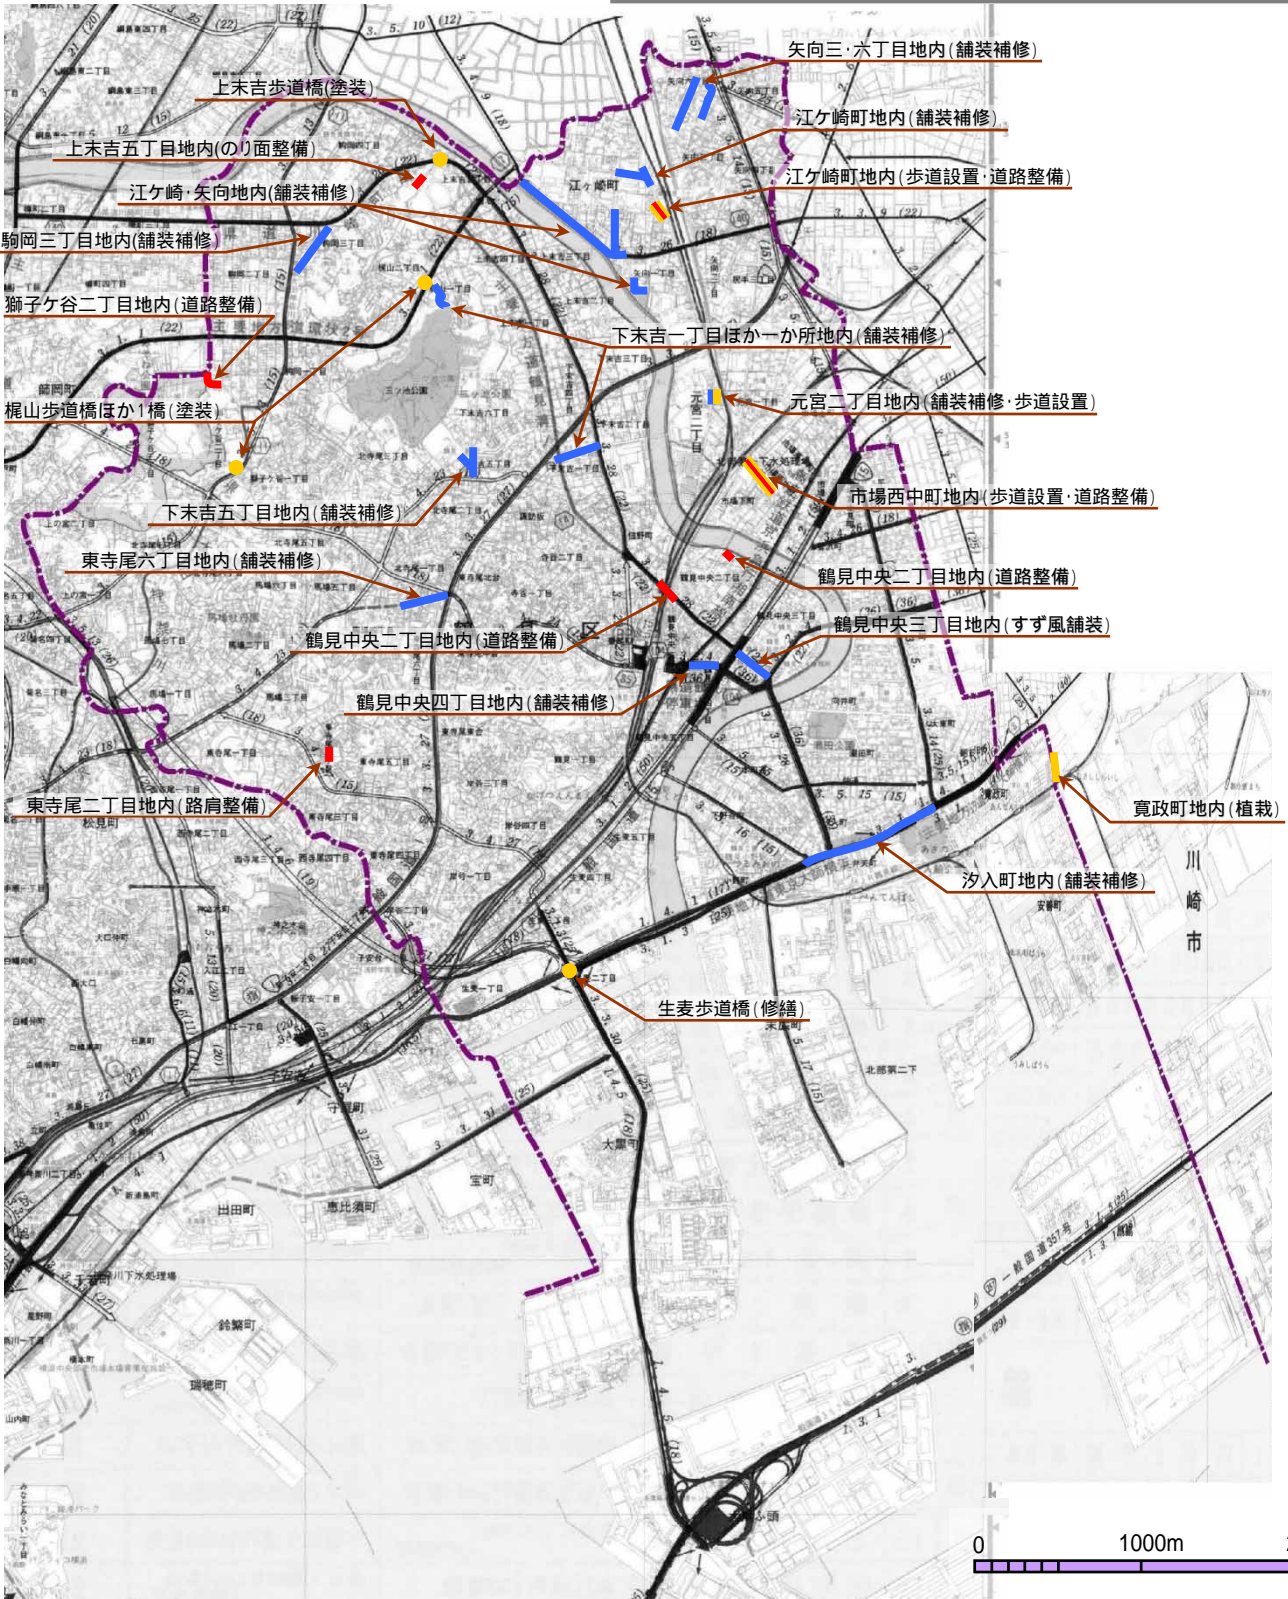

問合せ先
鶴見土木事務所 …… 510 - 1671

- 凡例
- 道路整備
 - 道路修繕
 - 施設整備