


平成21年度 横浜市港北土木事務所発注工事

港北区 道路整備 竣工箇所図

※ 平成21年4月より平成22年3月31日に竣工したものが記載されています。

※ なお、応急的に対応した工事の記載はありません。

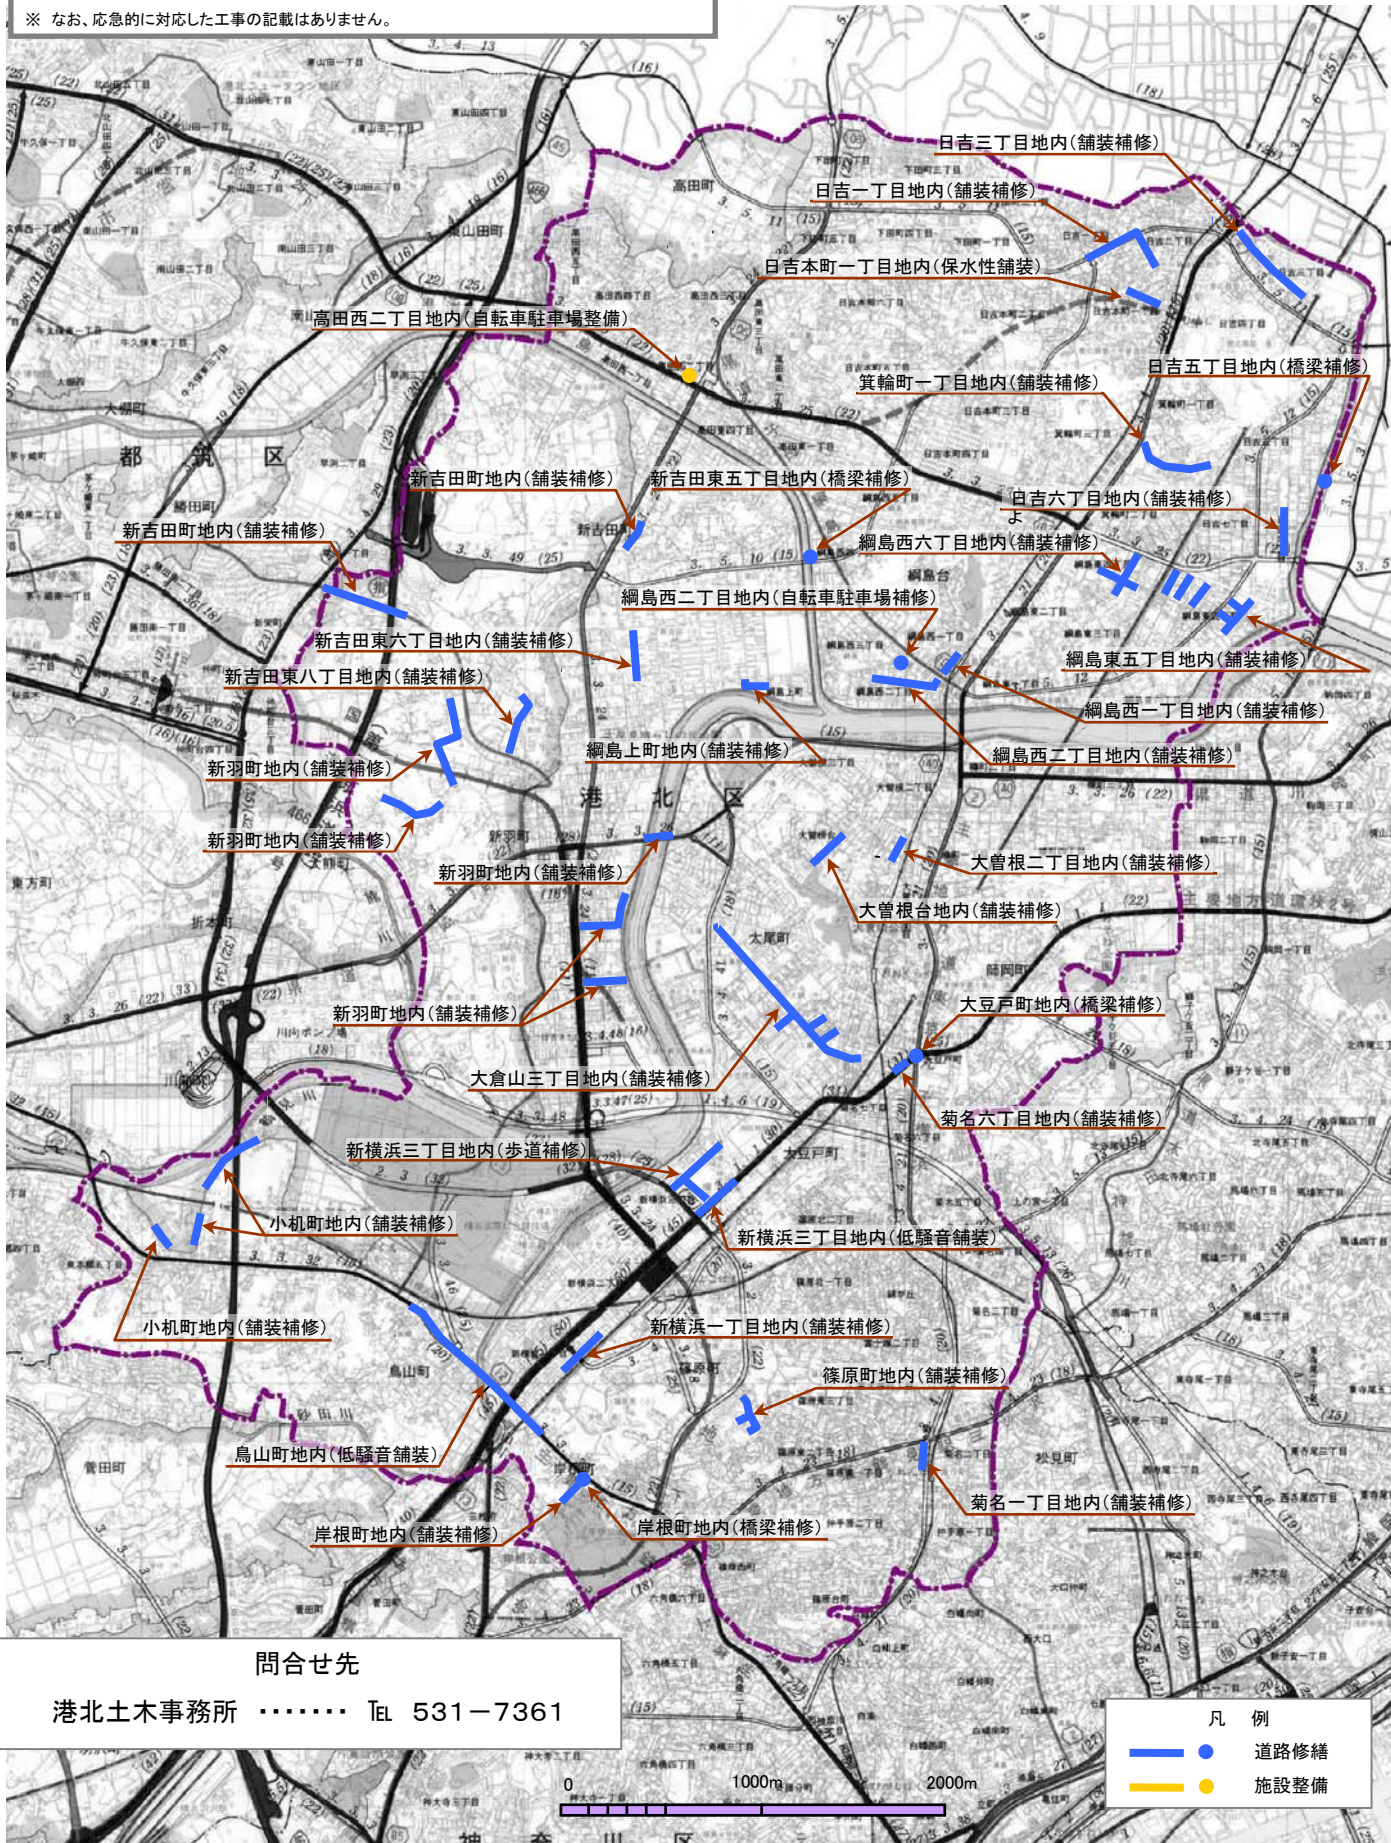

問合せ先

港北土木事務所 TEL 531-7361