


平成21年度 横浜市西土木事務所発注工事 西区 道路整備 竣工箇所図

※ 平成21年4月より平成22年3月31日に竣工したものが記載されています。

※ なお、応急に対応した工事の記載はありません。

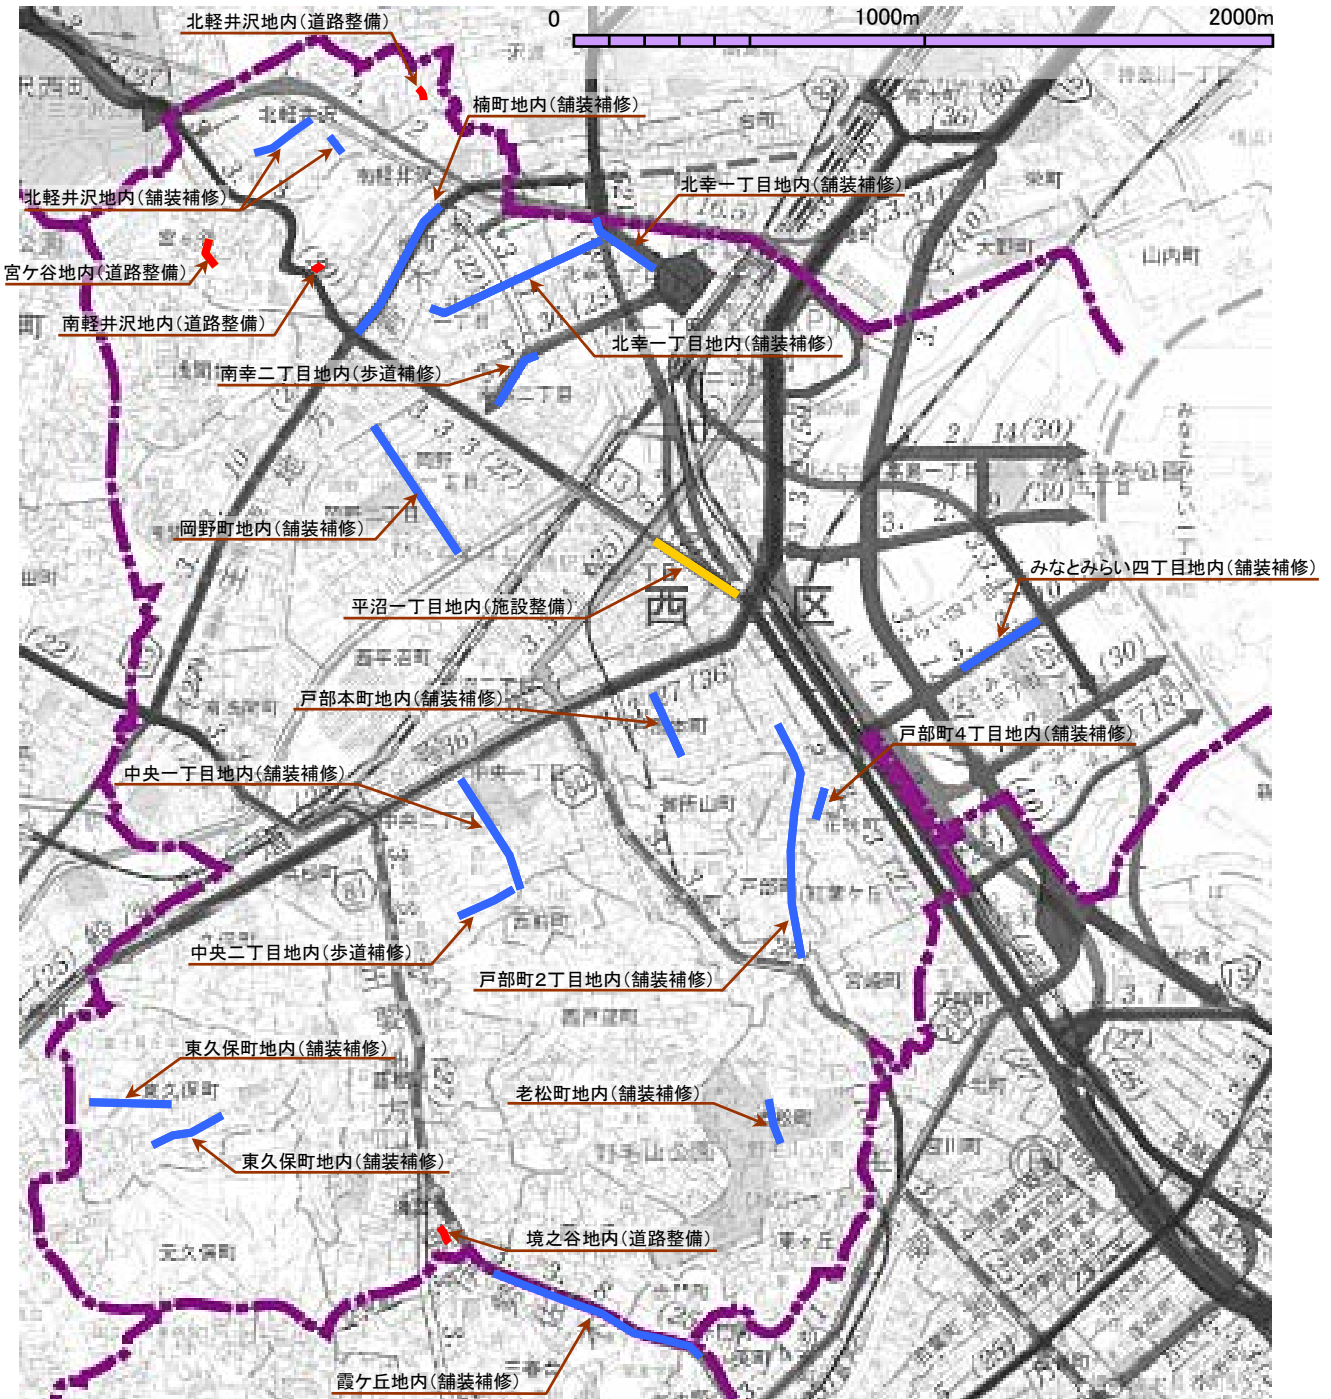

問合せ先
西土木事務所 TEL 242-1313

- 凡例
- 道路整備
 - 道路修繕
 - 施設整備