


平成22年度 横浜市南土木事務所発注工事

南区 道路整備 竣工箇所図

※ 平成22年4月1日から平成23年3月31日に竣工したものが記載されています。
※ なお、応急的に対応した工事の記載はありません。

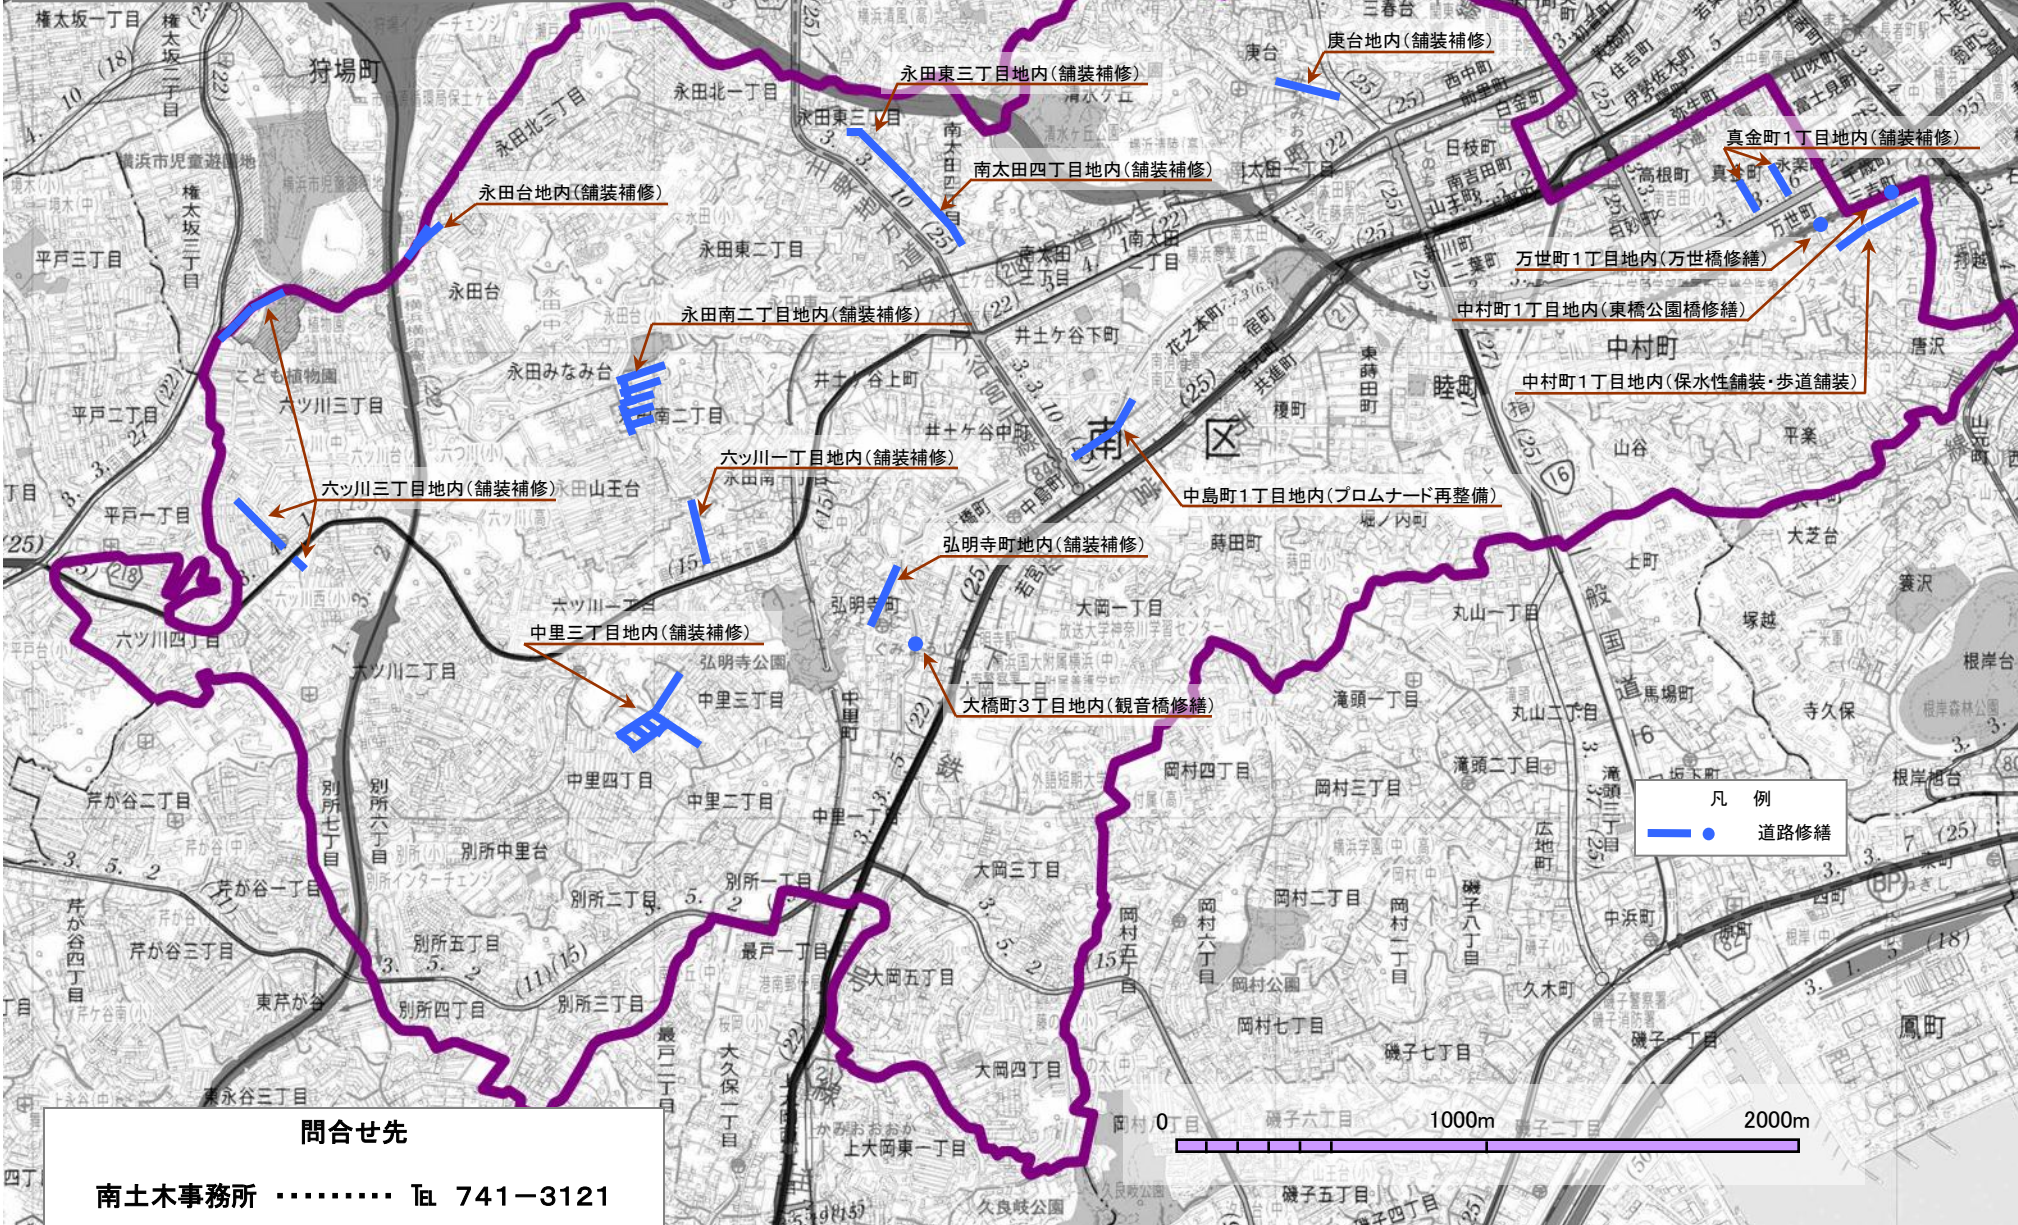

問合せ先

南土木事務所 Tel. 741-3121

凡例
—●— 道路修繕

