


平成22年度 横浜市泉土木事務所発注工事 泉区 道路整備 竣工箇所図

※ 平成22年4月1日から平成23年3月31日に竣工したものが記載されています。
※ なお、応急に対応した工事の記載はありません。

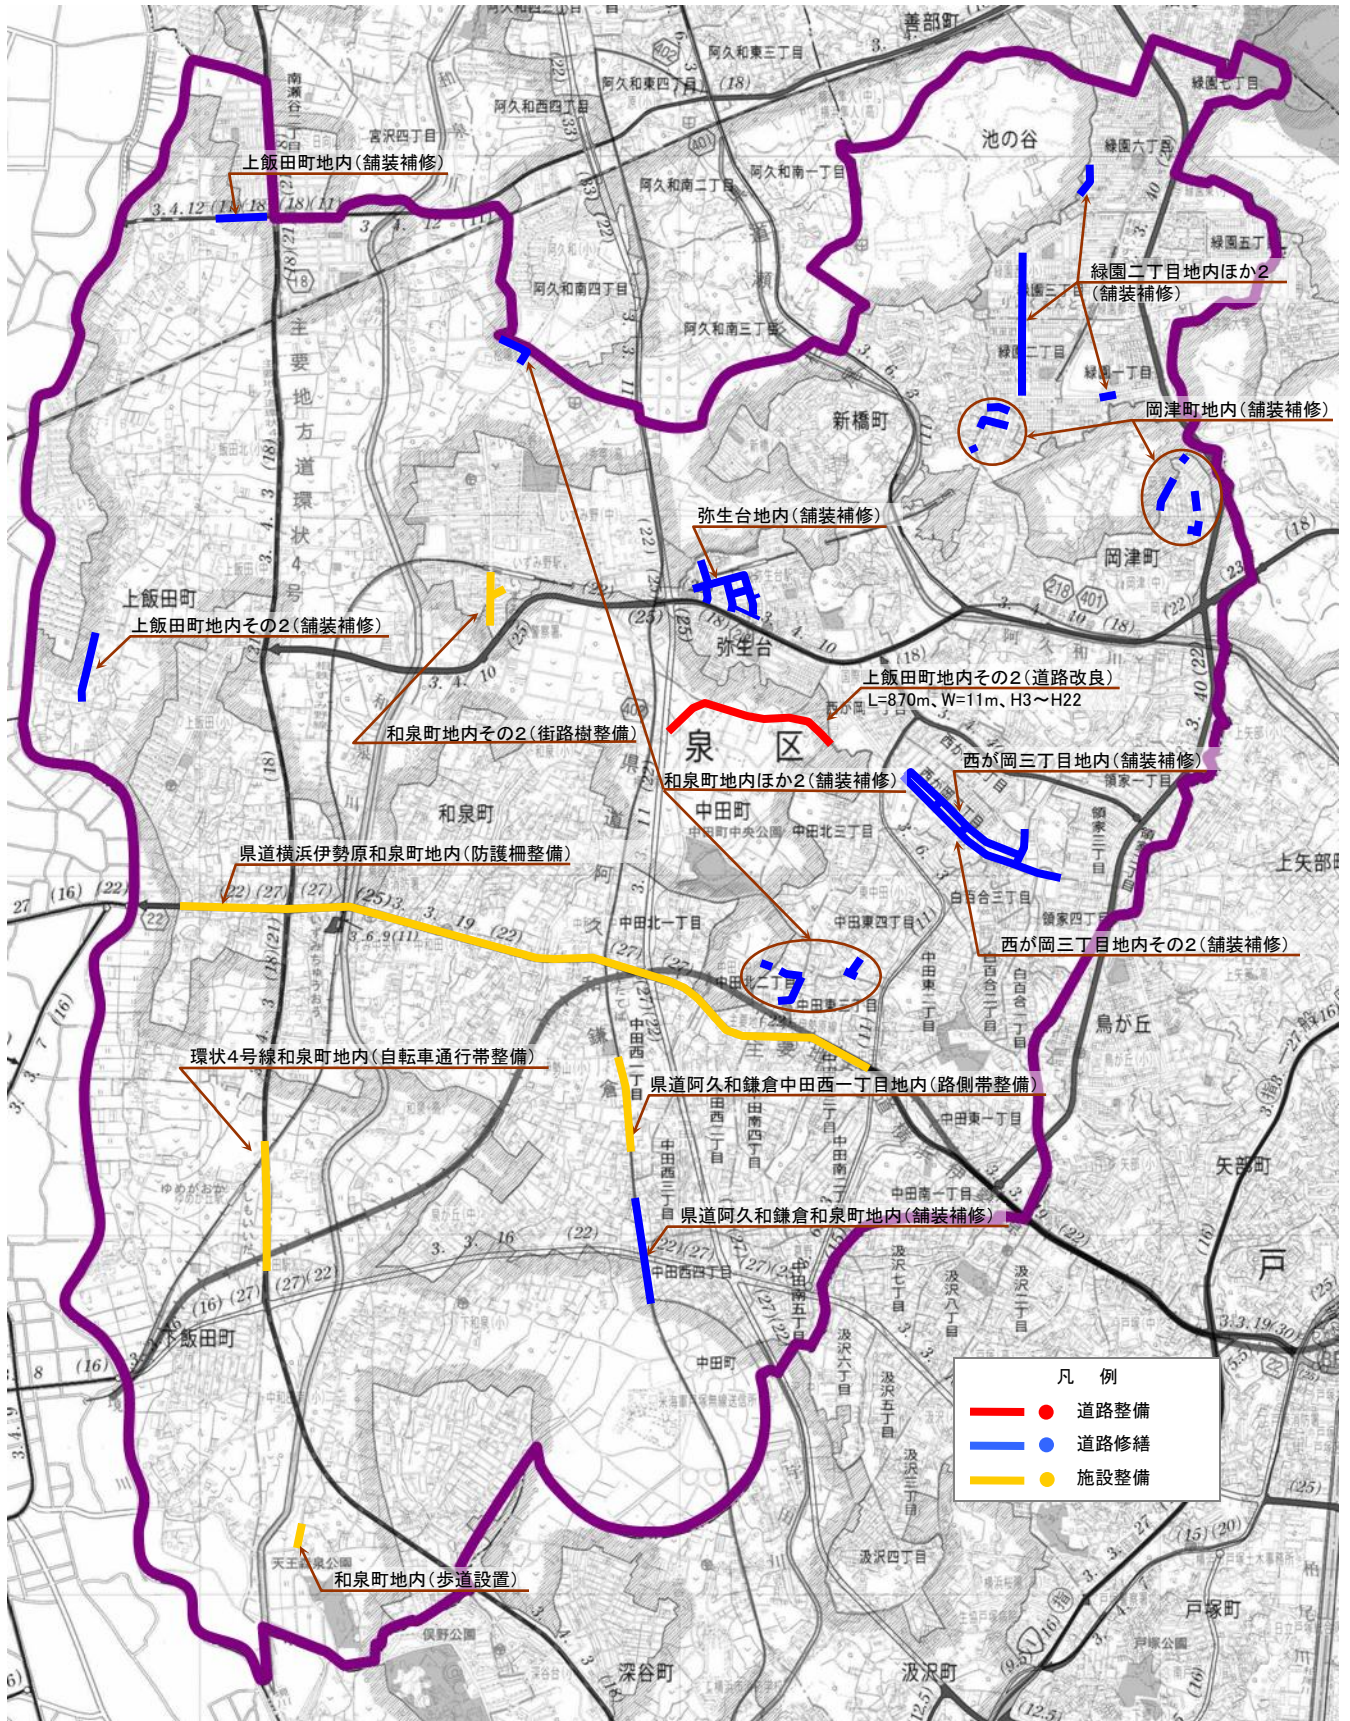

問合せ先

泉土木事務所 TEL 800-2534

0 1000m 2000m

