
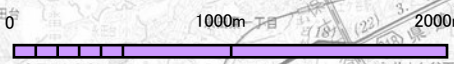


平成25年度 横浜市道路局発注工事

保土ヶ谷区 道路整備 竣工箇所図

※ 平成25年4月1日から平成26年3月31日に竣工したものが記載されています。
 ※ なお、応急に対応した工事の記載はありません。

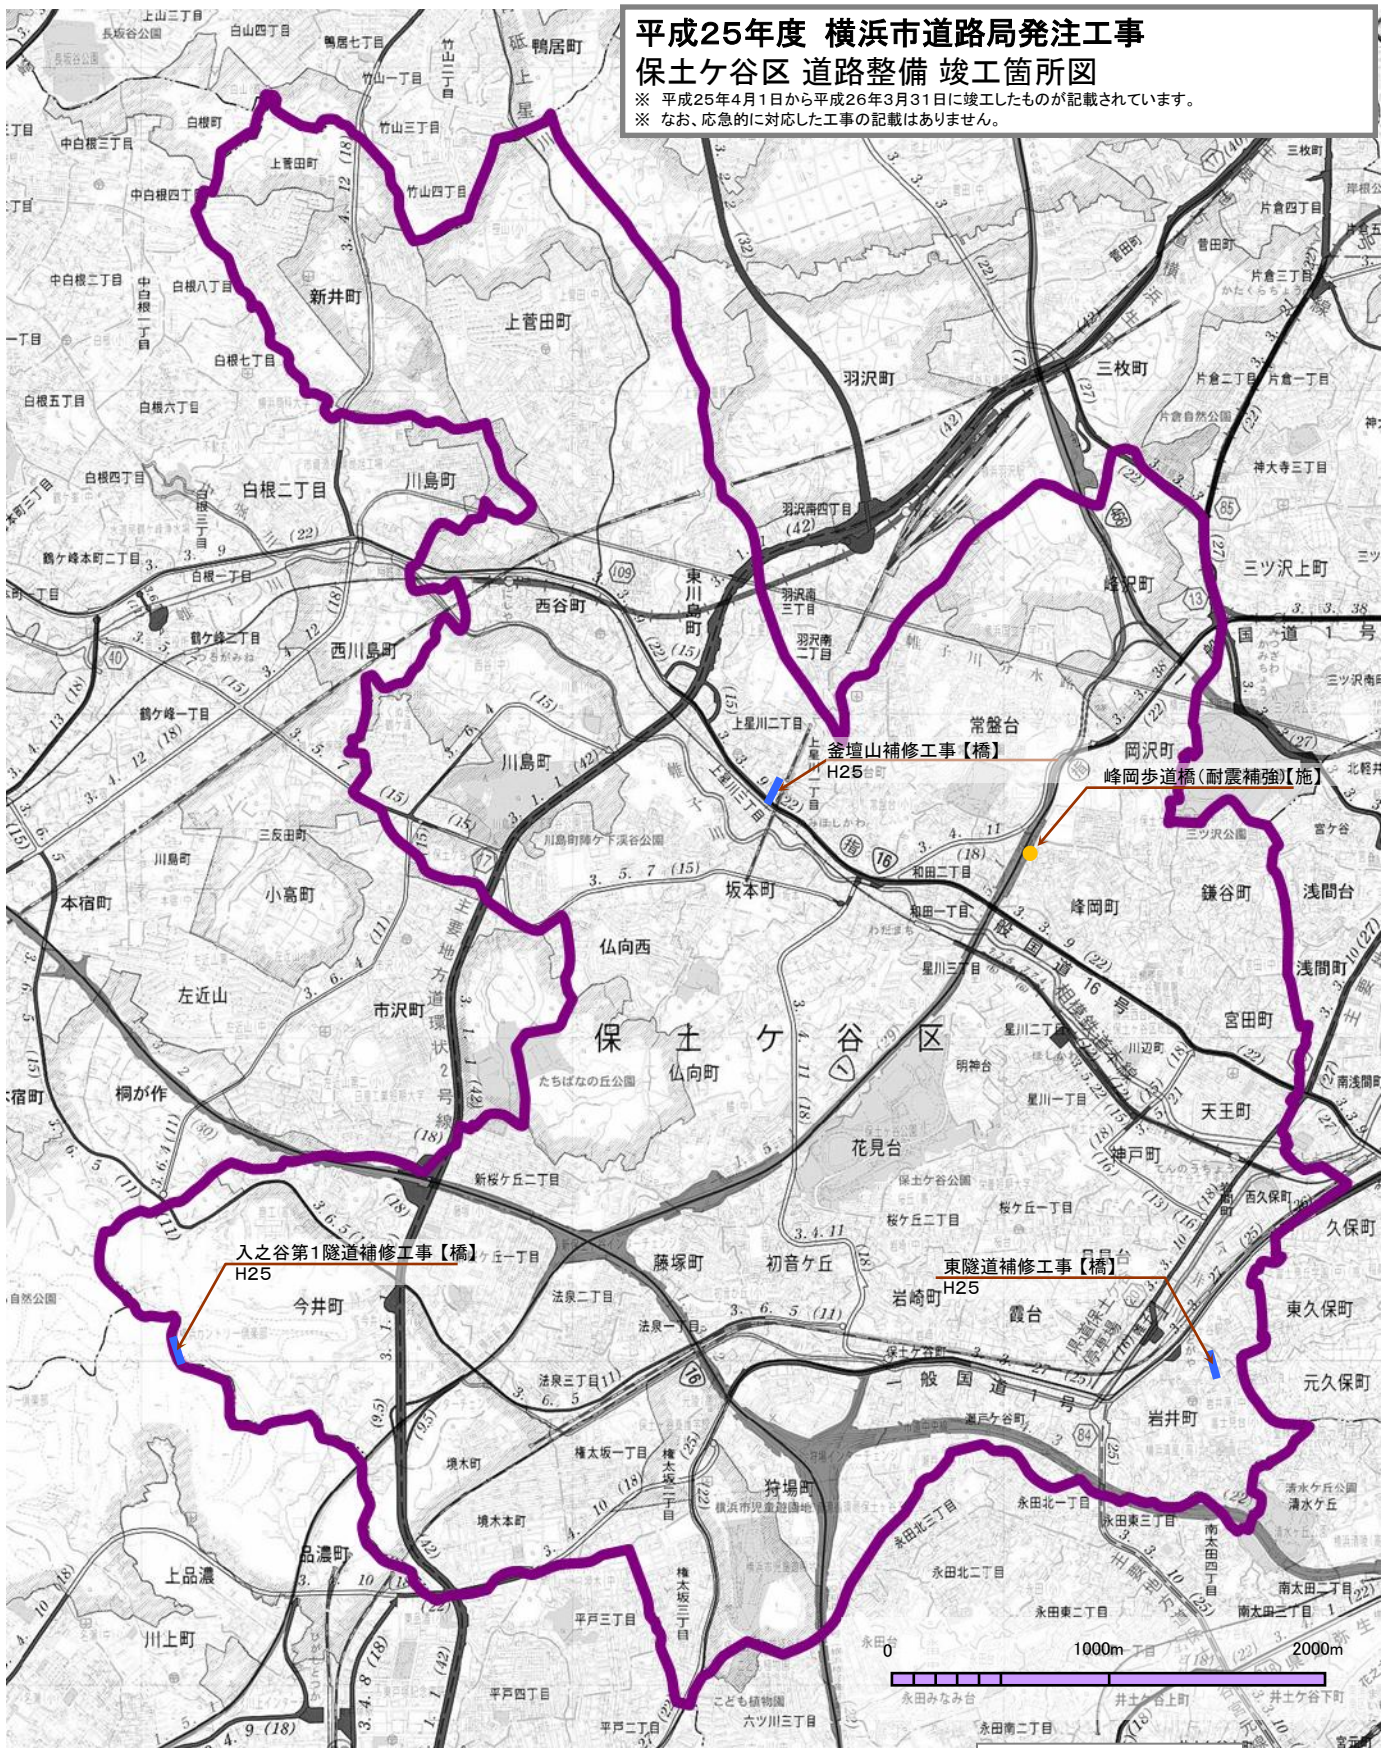

問合せ先

【施】	施設課	TEL 671-2785
【橋】	橋梁課	TEL 671-2796

凡例

- 道路修繕
- 施設整備