


# 平成25年度 横浜市神奈川土木事務所発注工事 神奈川区 道路整備 竣工箇所図

※ 平成25年4月1日から平成26年3月31日に竣工したものが記載されています。  
※ なお、応急に対応した工事の記載はありません。

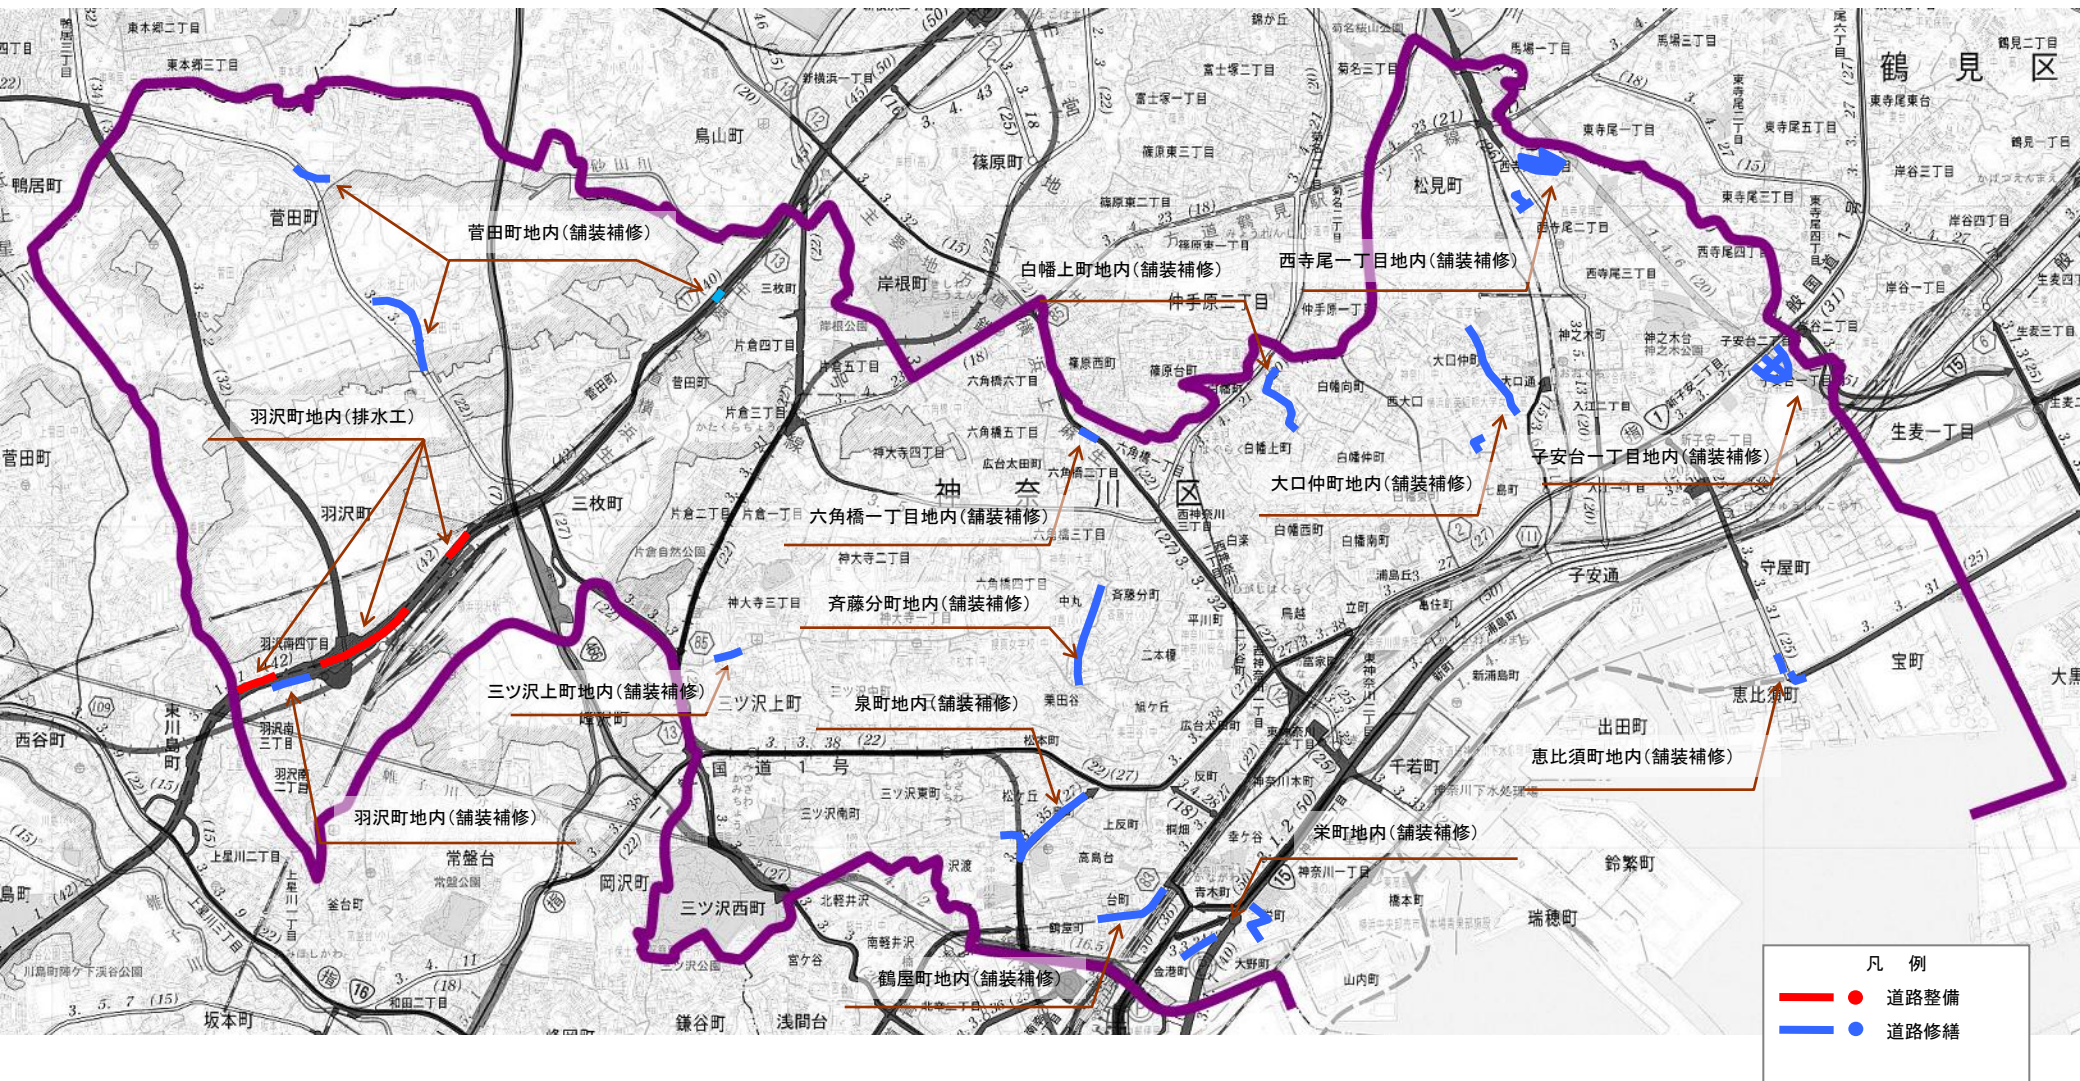

凡例

<span style="color: red;">—●—</span>	道路整備
<span style="color: blue;">—●—</span>	道路修繕

問合せ先  
神奈川土木事務所 ..... Tel. 491-3363

