
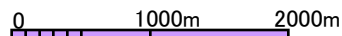


# 平成25年度 横浜市戸塚土木事務所発注工事 戸塚区 道路整備 竣工箇所図

※ 平成25年4月1日から平成26年3月31日に竣工したものが記載されています。  
※ なお、応急的に対応した工事の記載はありません。

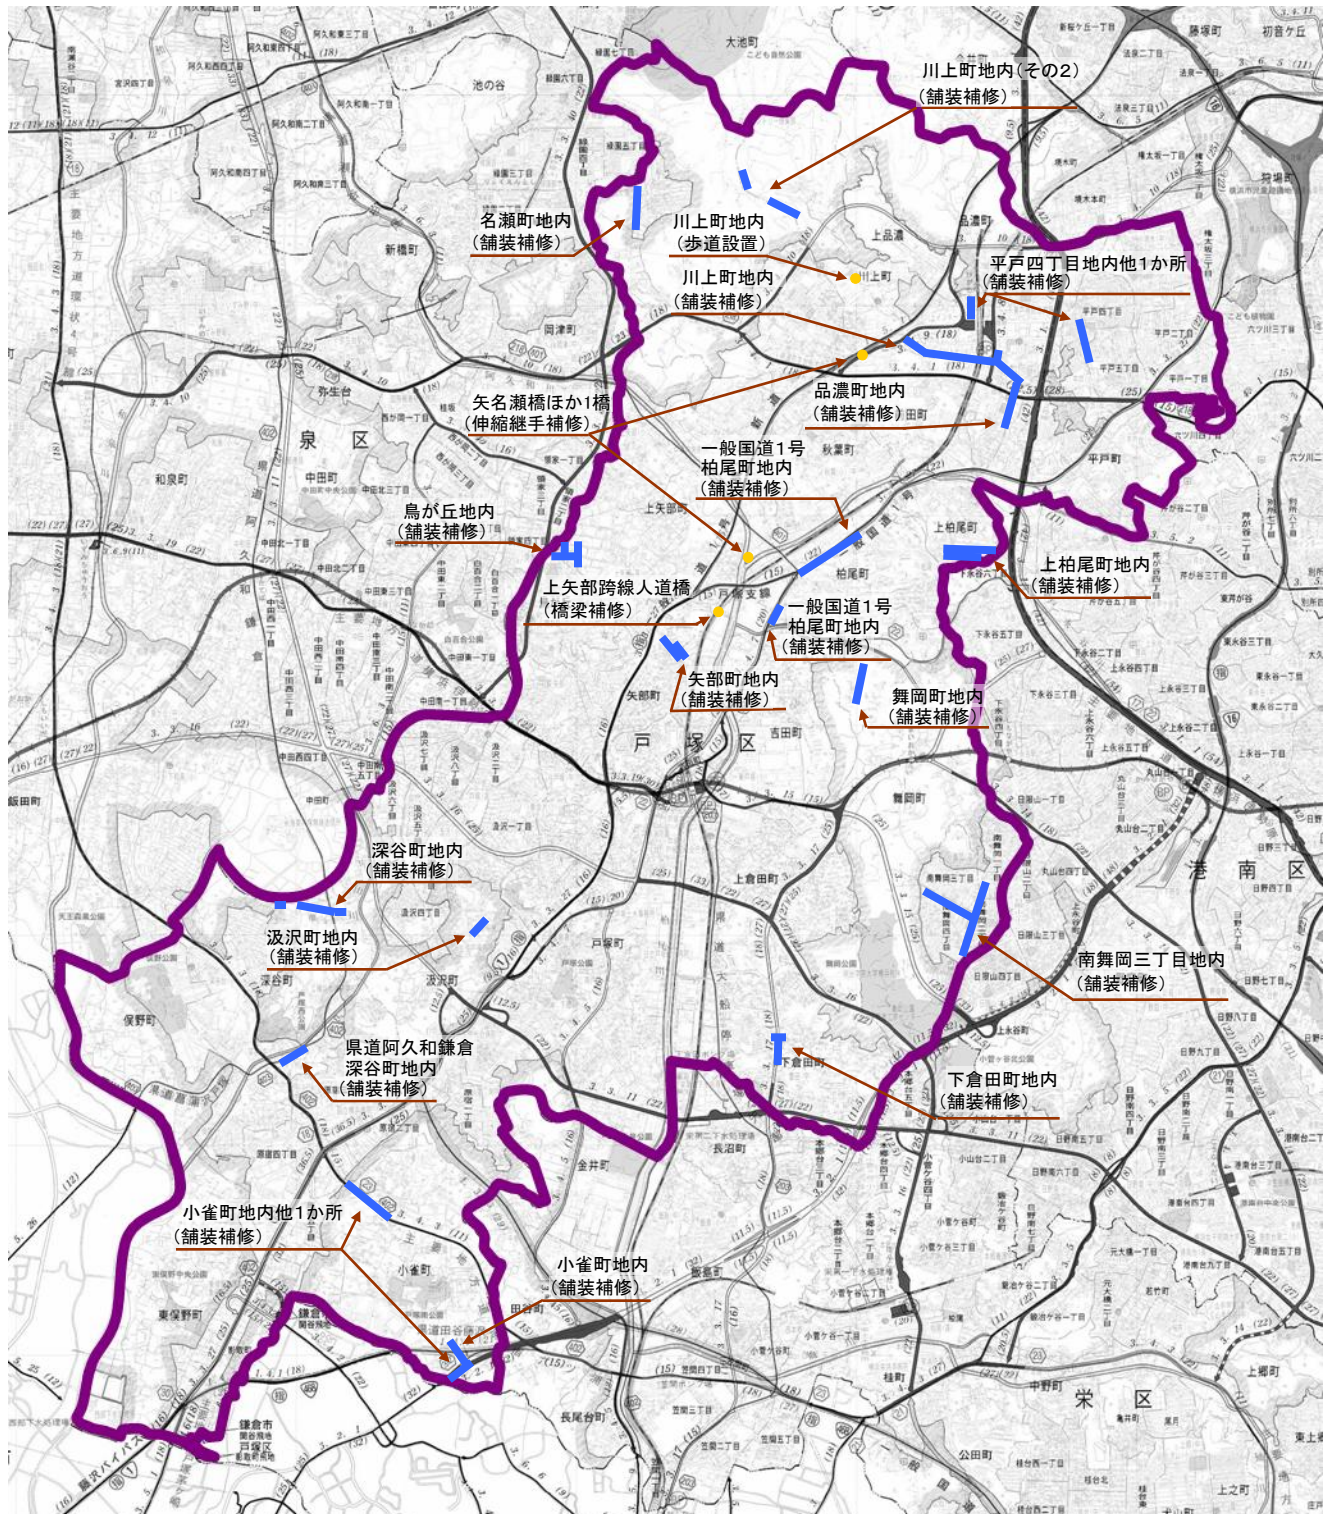

凡 例	
<span style="color: blue;">—</span>	● 道路修繕
<span style="color: yellow;">●</span>	● 施設整備

問合せ先

戸塚土木事務所 …… TEL 881-1621