


平成25年度 横浜市保土ヶ谷土木事務所発注工事 保土ヶ谷区 道路整備 竣工箇所図

※ 平成25年4月1日から平成26年3月31日に竣工したものが記載されています。
※ なお、応急に対応した工事の記載はありません。

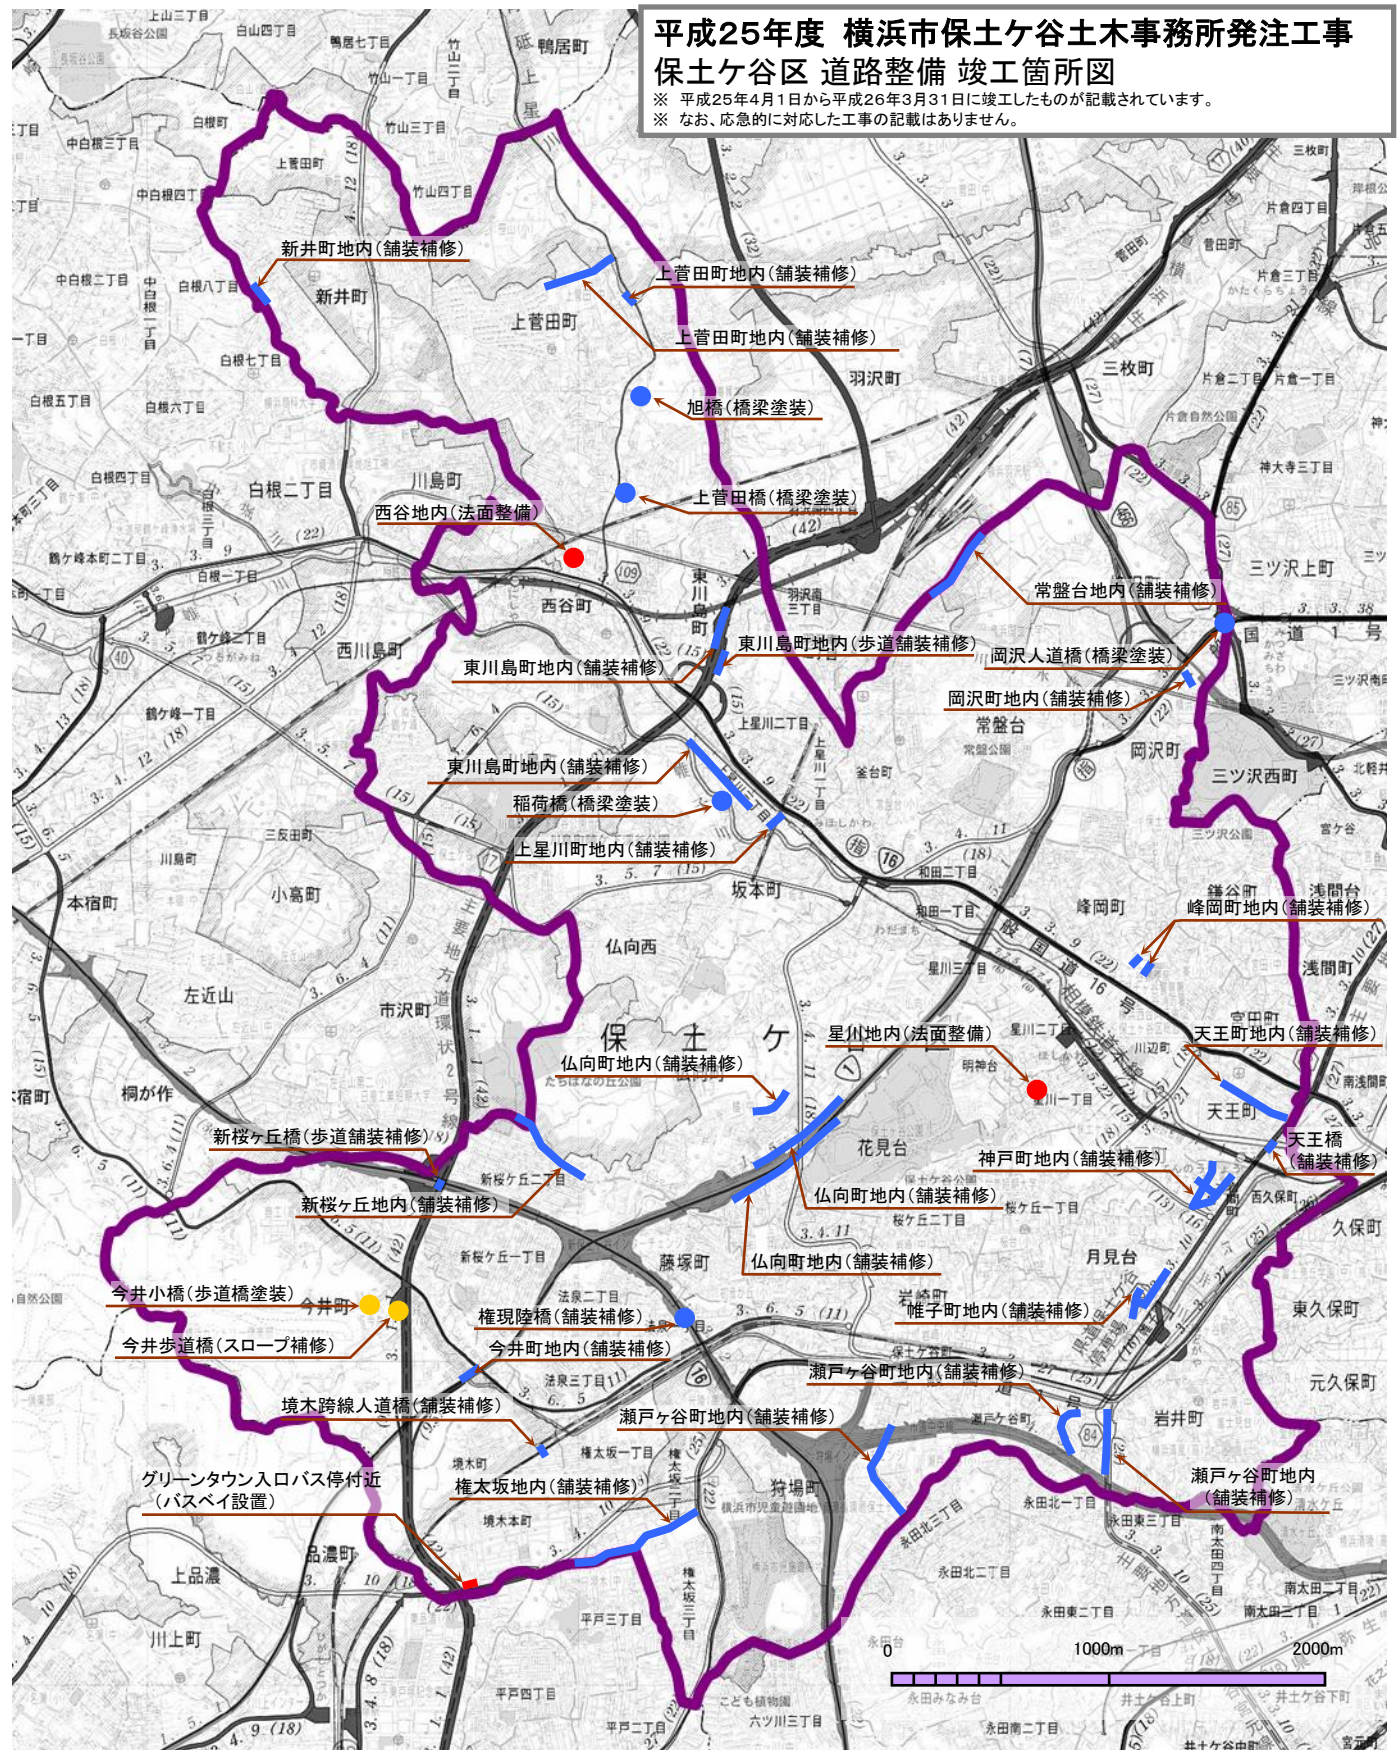

問合せ先
保土ヶ谷土木事務所 TEL 331-4445

- 凡 例
- 道路整備
 - 道路修繕
 - 施設整備