



平成26年度 横浜市道路局所管 港北区 道路整備しゅん工箇所図

※ 平成26年4月1日から平成27年3月31日にしゅん工したものが記載されています。
※ なお、応急に対応した工事の記載はありません。

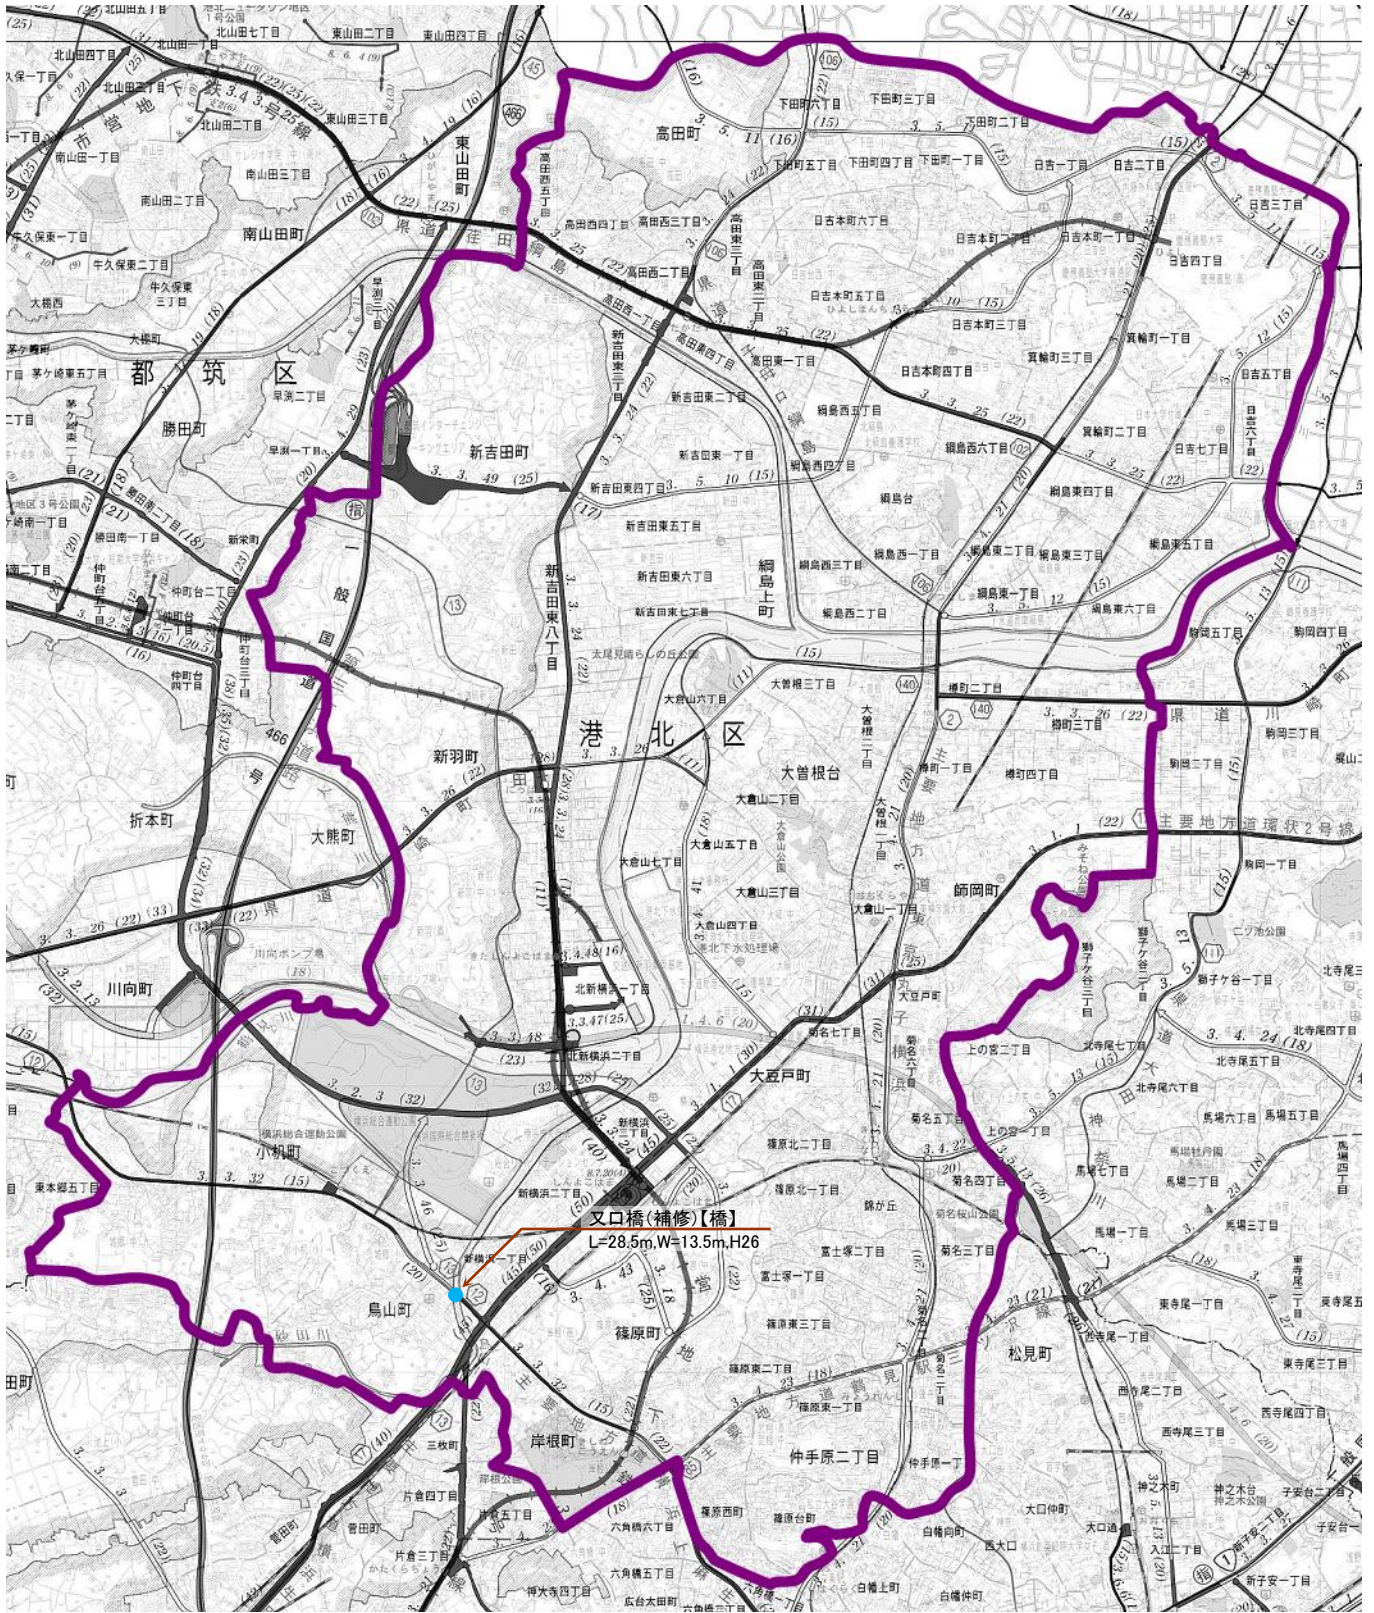

問合せ先

【施】	施設課	TEL 671-2785
【建】	建設課	TEL 671-2282
【橋】	橋梁課	TEL 671-2796
【企】	企画課	鉄道交差調整担当 TEL 671-2792

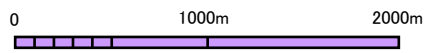

凡例

—●—	道路整備
—●—	道路修繕
—●—	施設整備