


平成26年度 横浜市金沢土木事務所所管 金沢区 道路整備しゅん工箇所図

※ 平成26年4月1日から平成27年3月31日にしゅん工したものが記載されています。
※ なお、応急に対応した工事の記載はありません。

問合せ先
金沢土木事務所 Tel 781-2511

凡 例
● 道路修繕

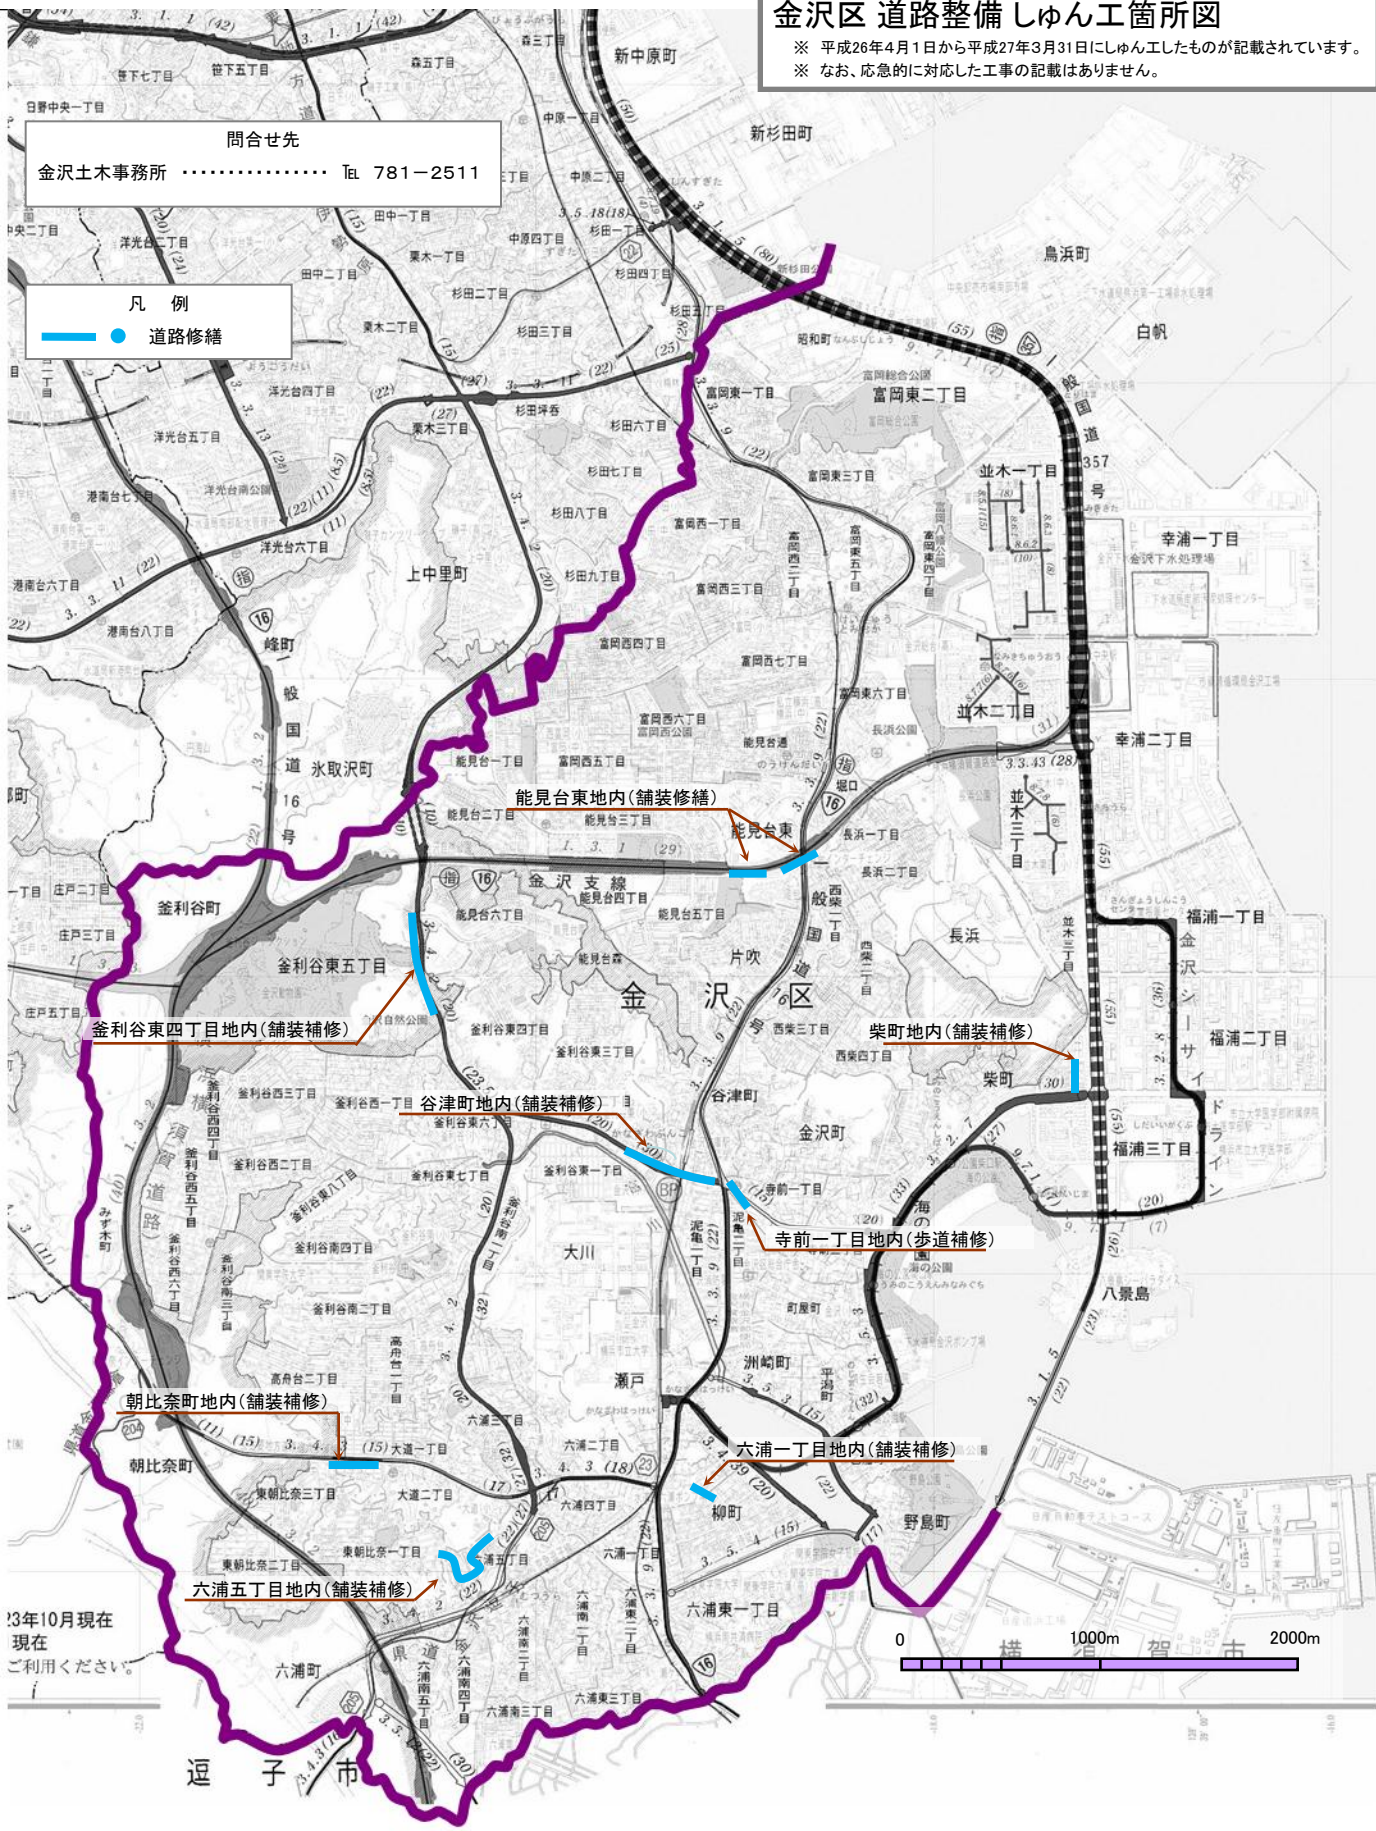

2023年10月現在
現在
ご利用ください。

