


平成26年度 横浜市保土ヶ谷土木事務所所管 保土ヶ谷区 道路整備しゅん工箇所図

※ 平成26年4月1日から平成27年3月31日にしゅん工したものが記載されています。
※ なお、応急に対応した工事の記載はありません。

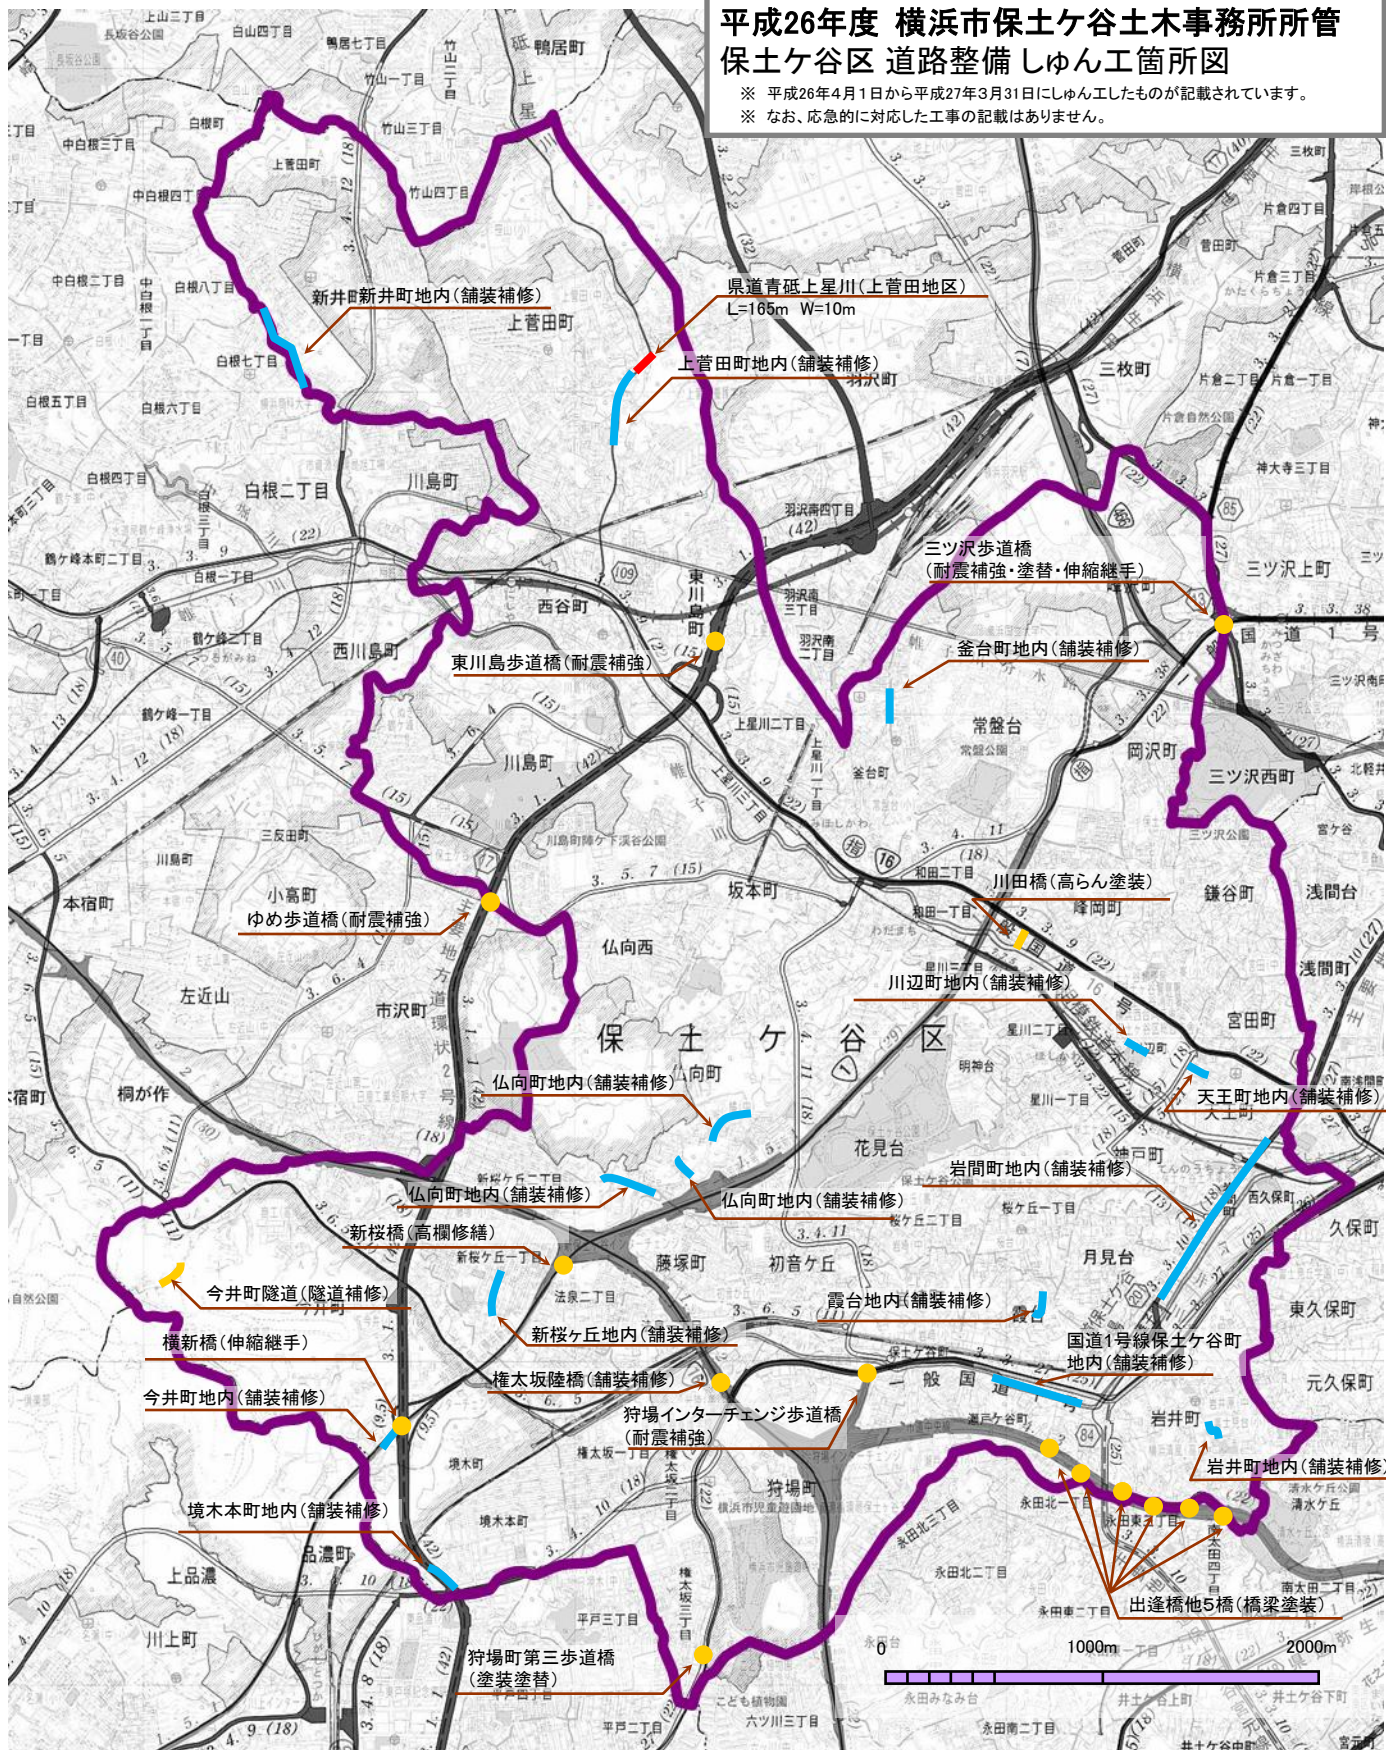

| 凡 例 | |
|---------------------------------------|------|
| —●— | 道路整備 |
| —●— | 道路修繕 |
| ● | 施設整備 |

問合せ先
保土ヶ谷土木事務所 Tel 331-4445