


# 平成27年度 横浜市道路局所管 戸塚区 道路整備しゅん工箇所図

※ 平成27年4月1日から平成28年3月31日にしゅん工したものが記載されています。  
※ なお、応急的に対応した工事の記載はありません。

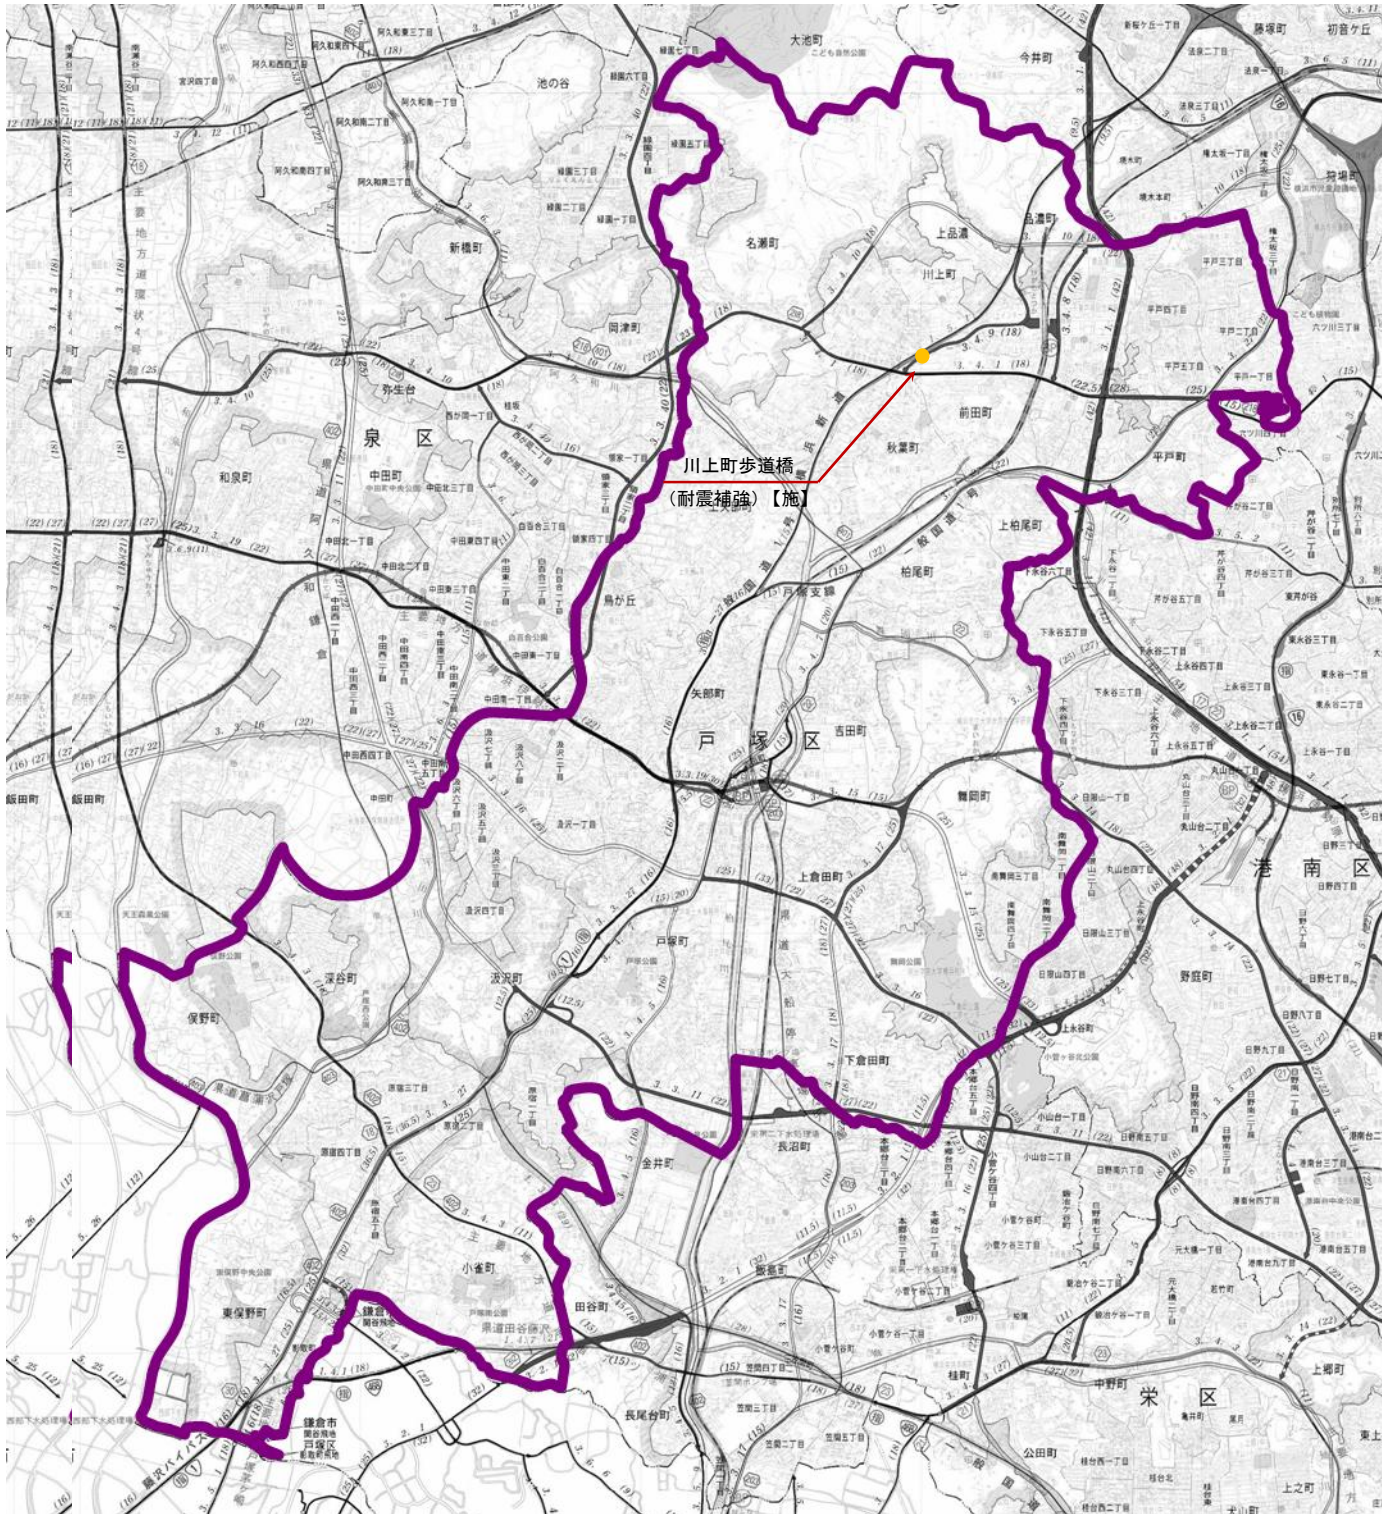

0 1000m 2000m

凡例

- 道路整備
- 道路修繕
- 施設整備
- 高速道路整備

問合せ先

【施】 施設課 ..... TEL 671-3550